을시도2가지구현황측량종합도

S=1:600

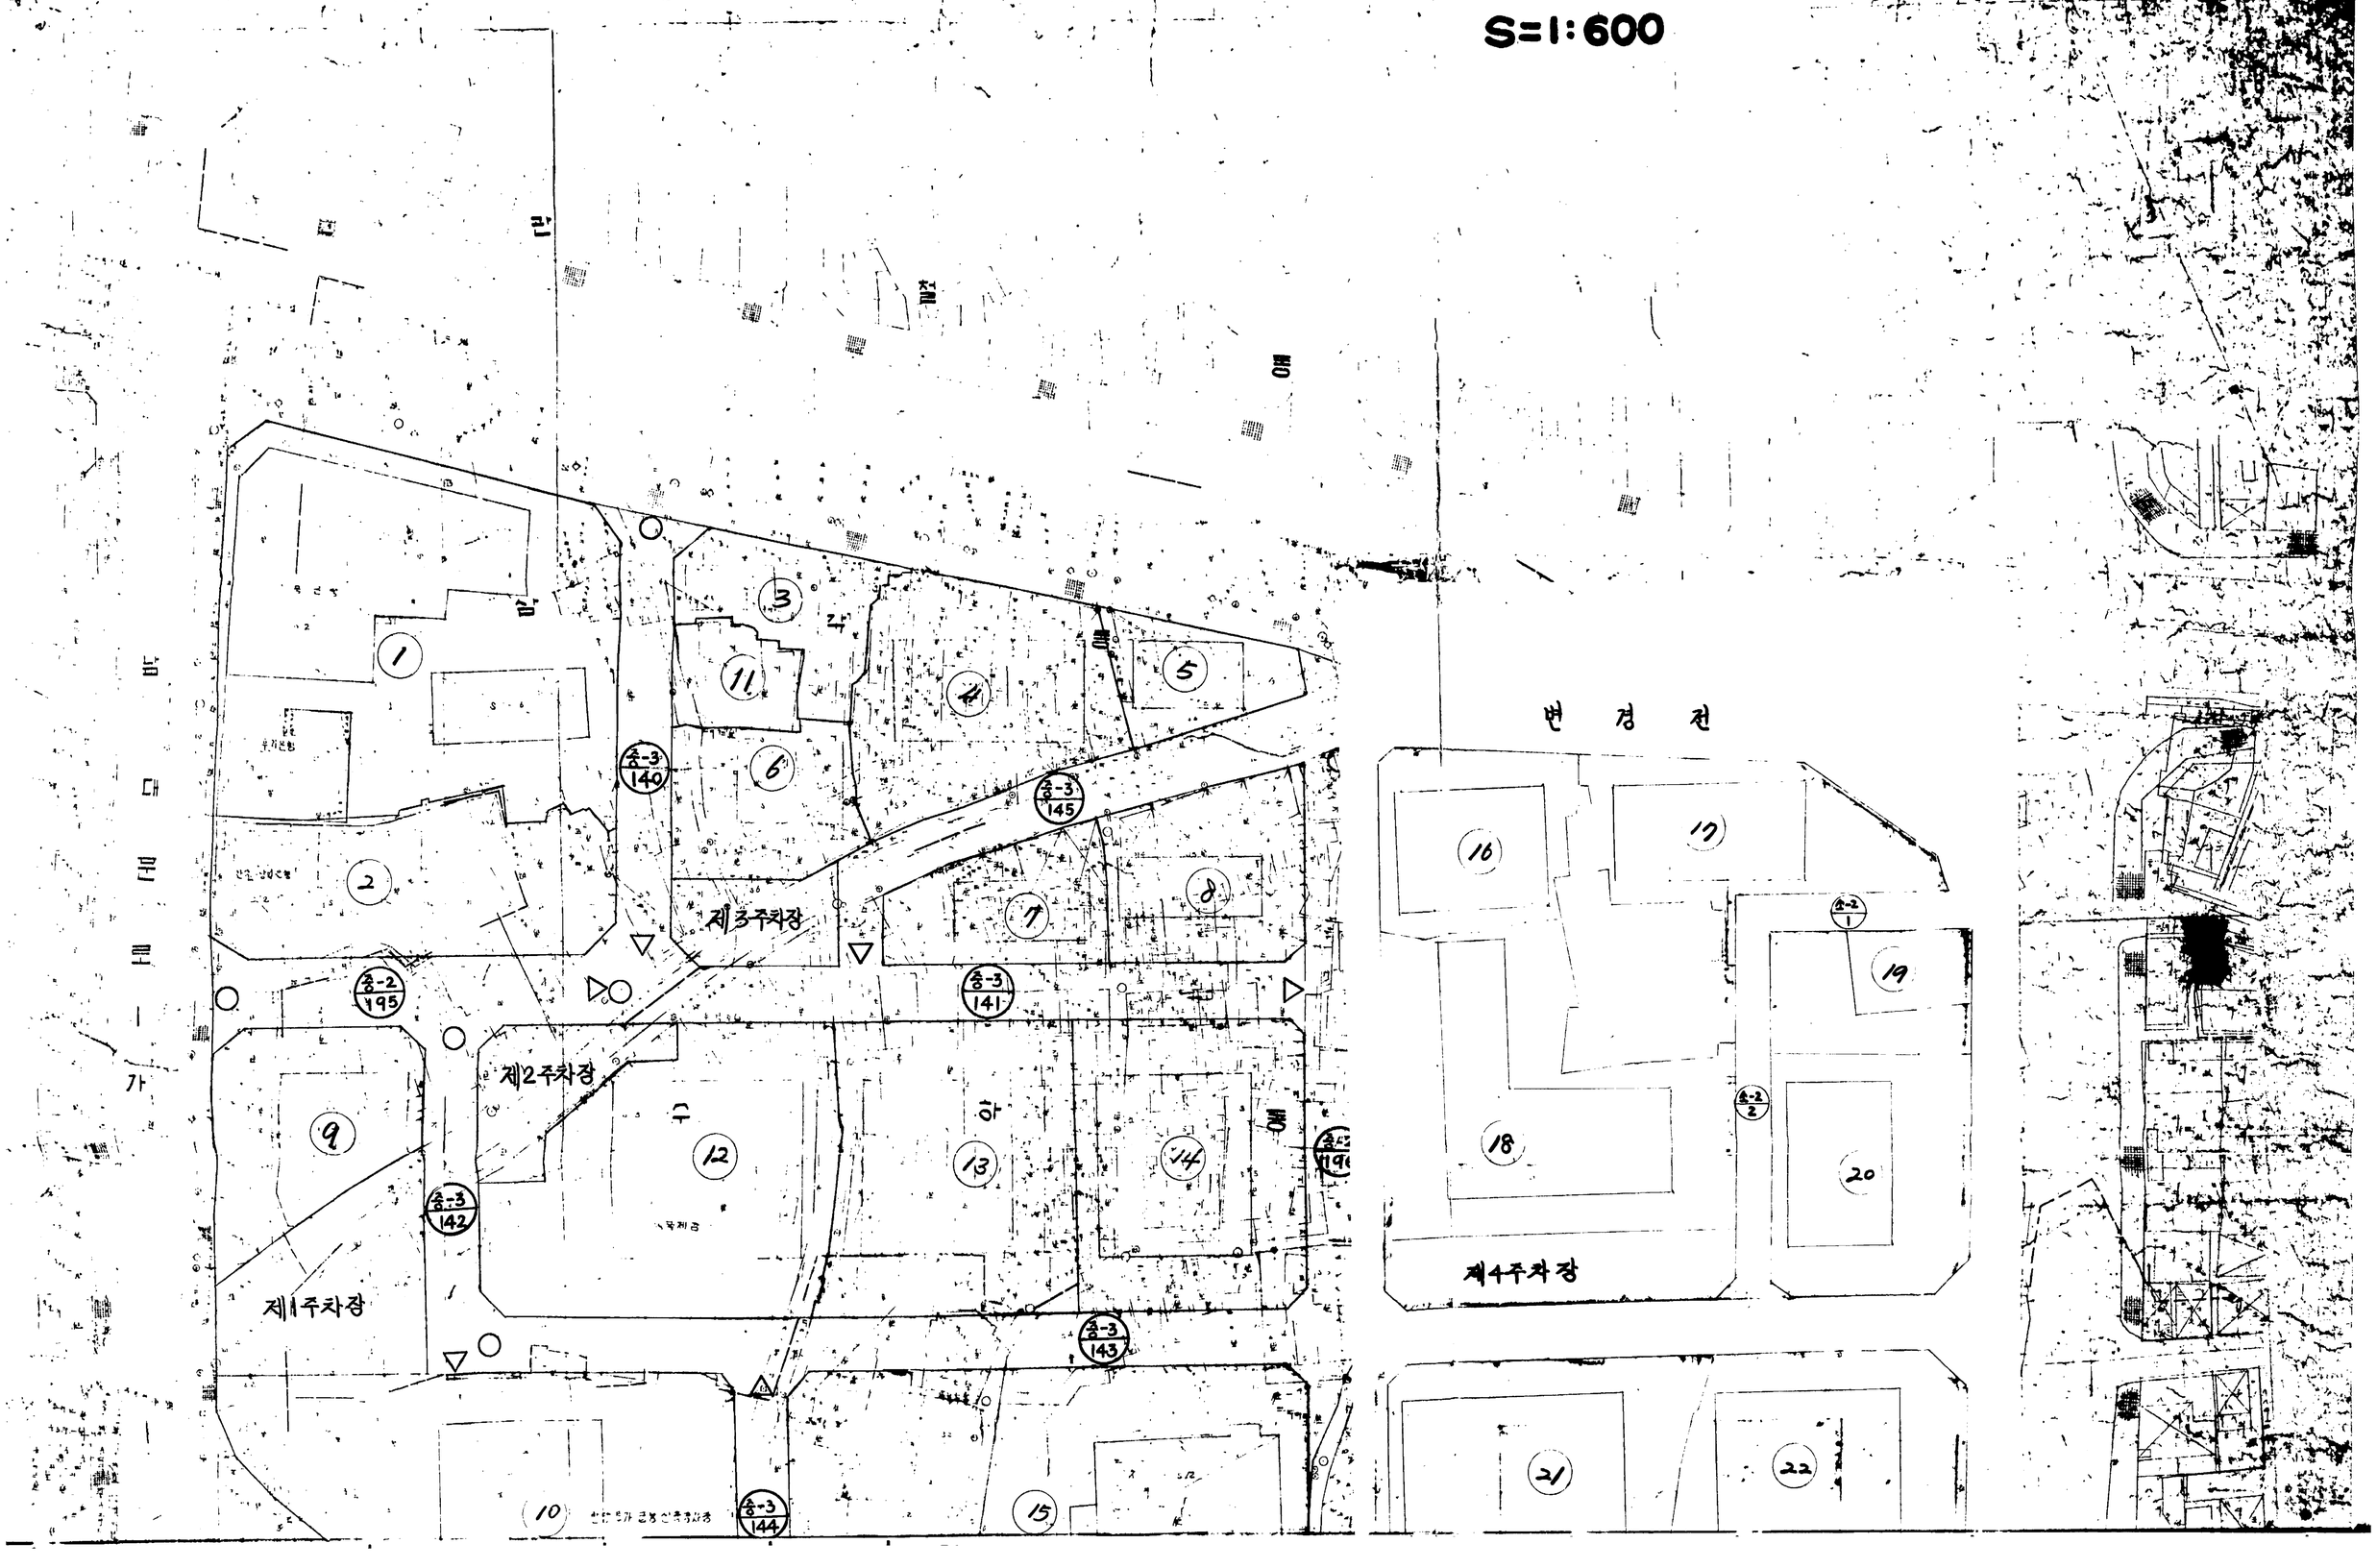

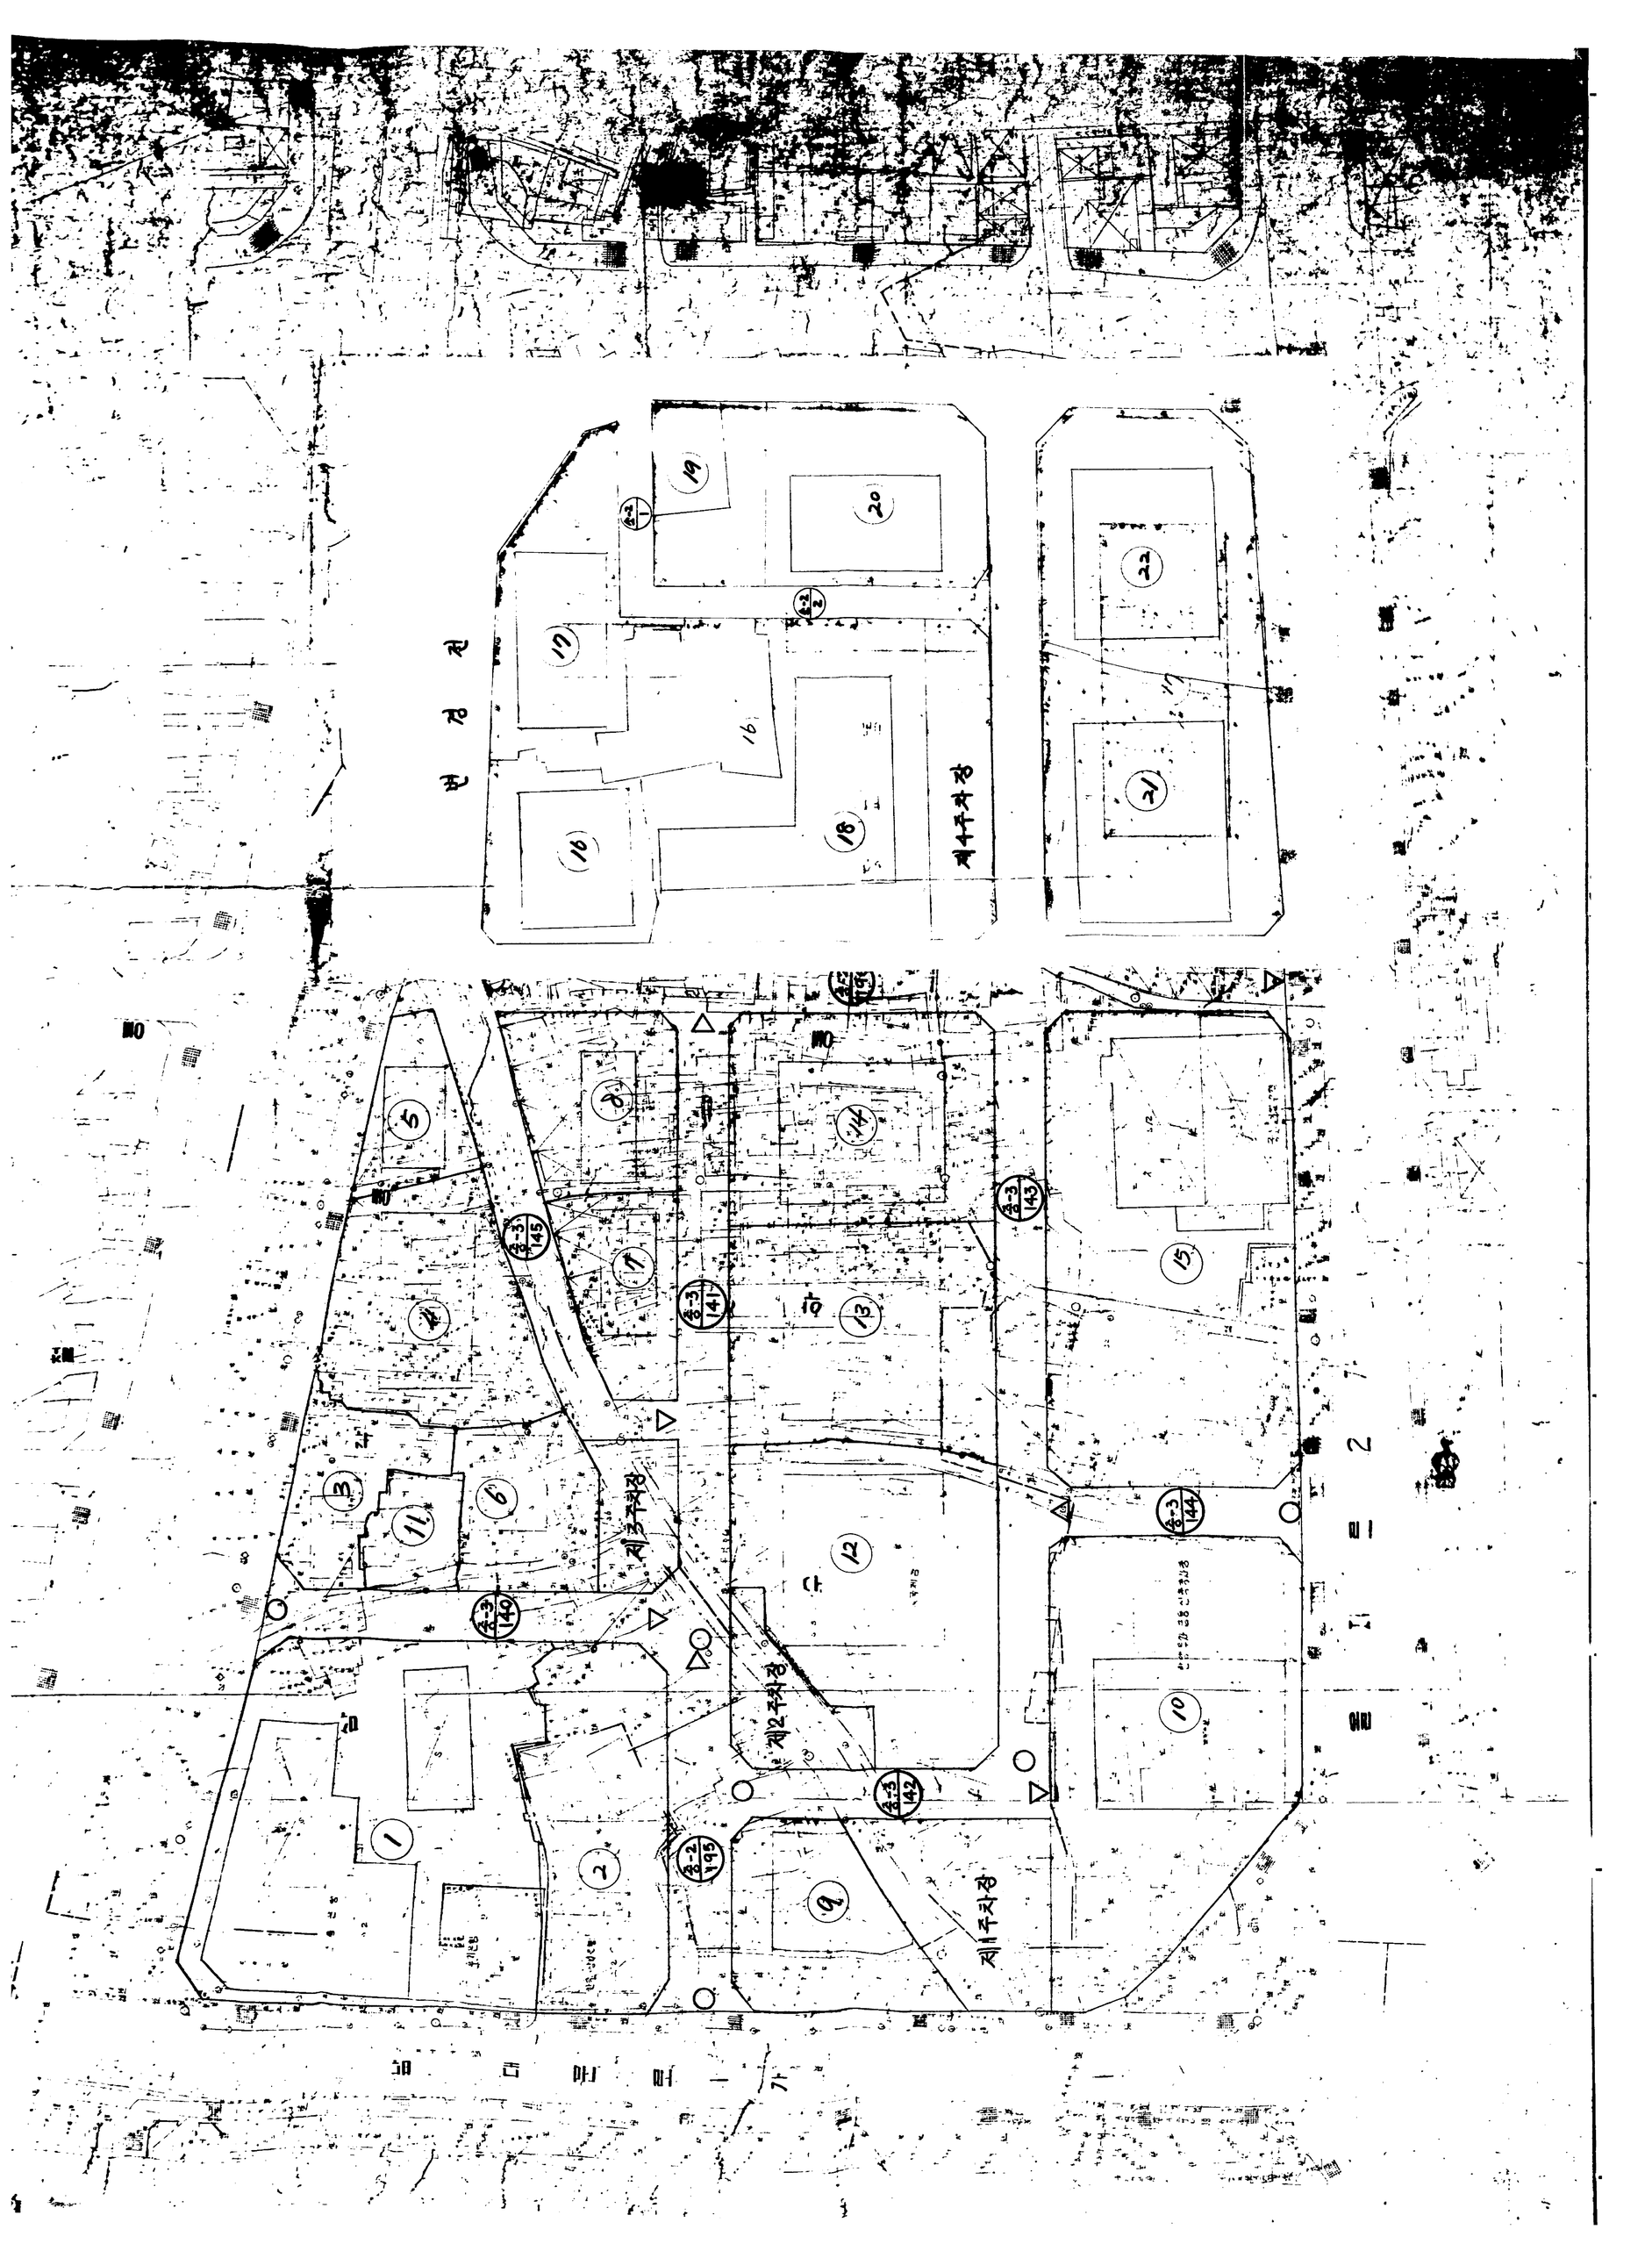
제1주차장
제2주차장
제3주차장
제4주차장
1
2
3
4
5
6
7
8
9
10
11
12
13
14
15
16
17
18
19
20
21
22
중-3 140
중-2 195
중-3 141
중-3 142
중-3 143
중-3 144
중-3 145

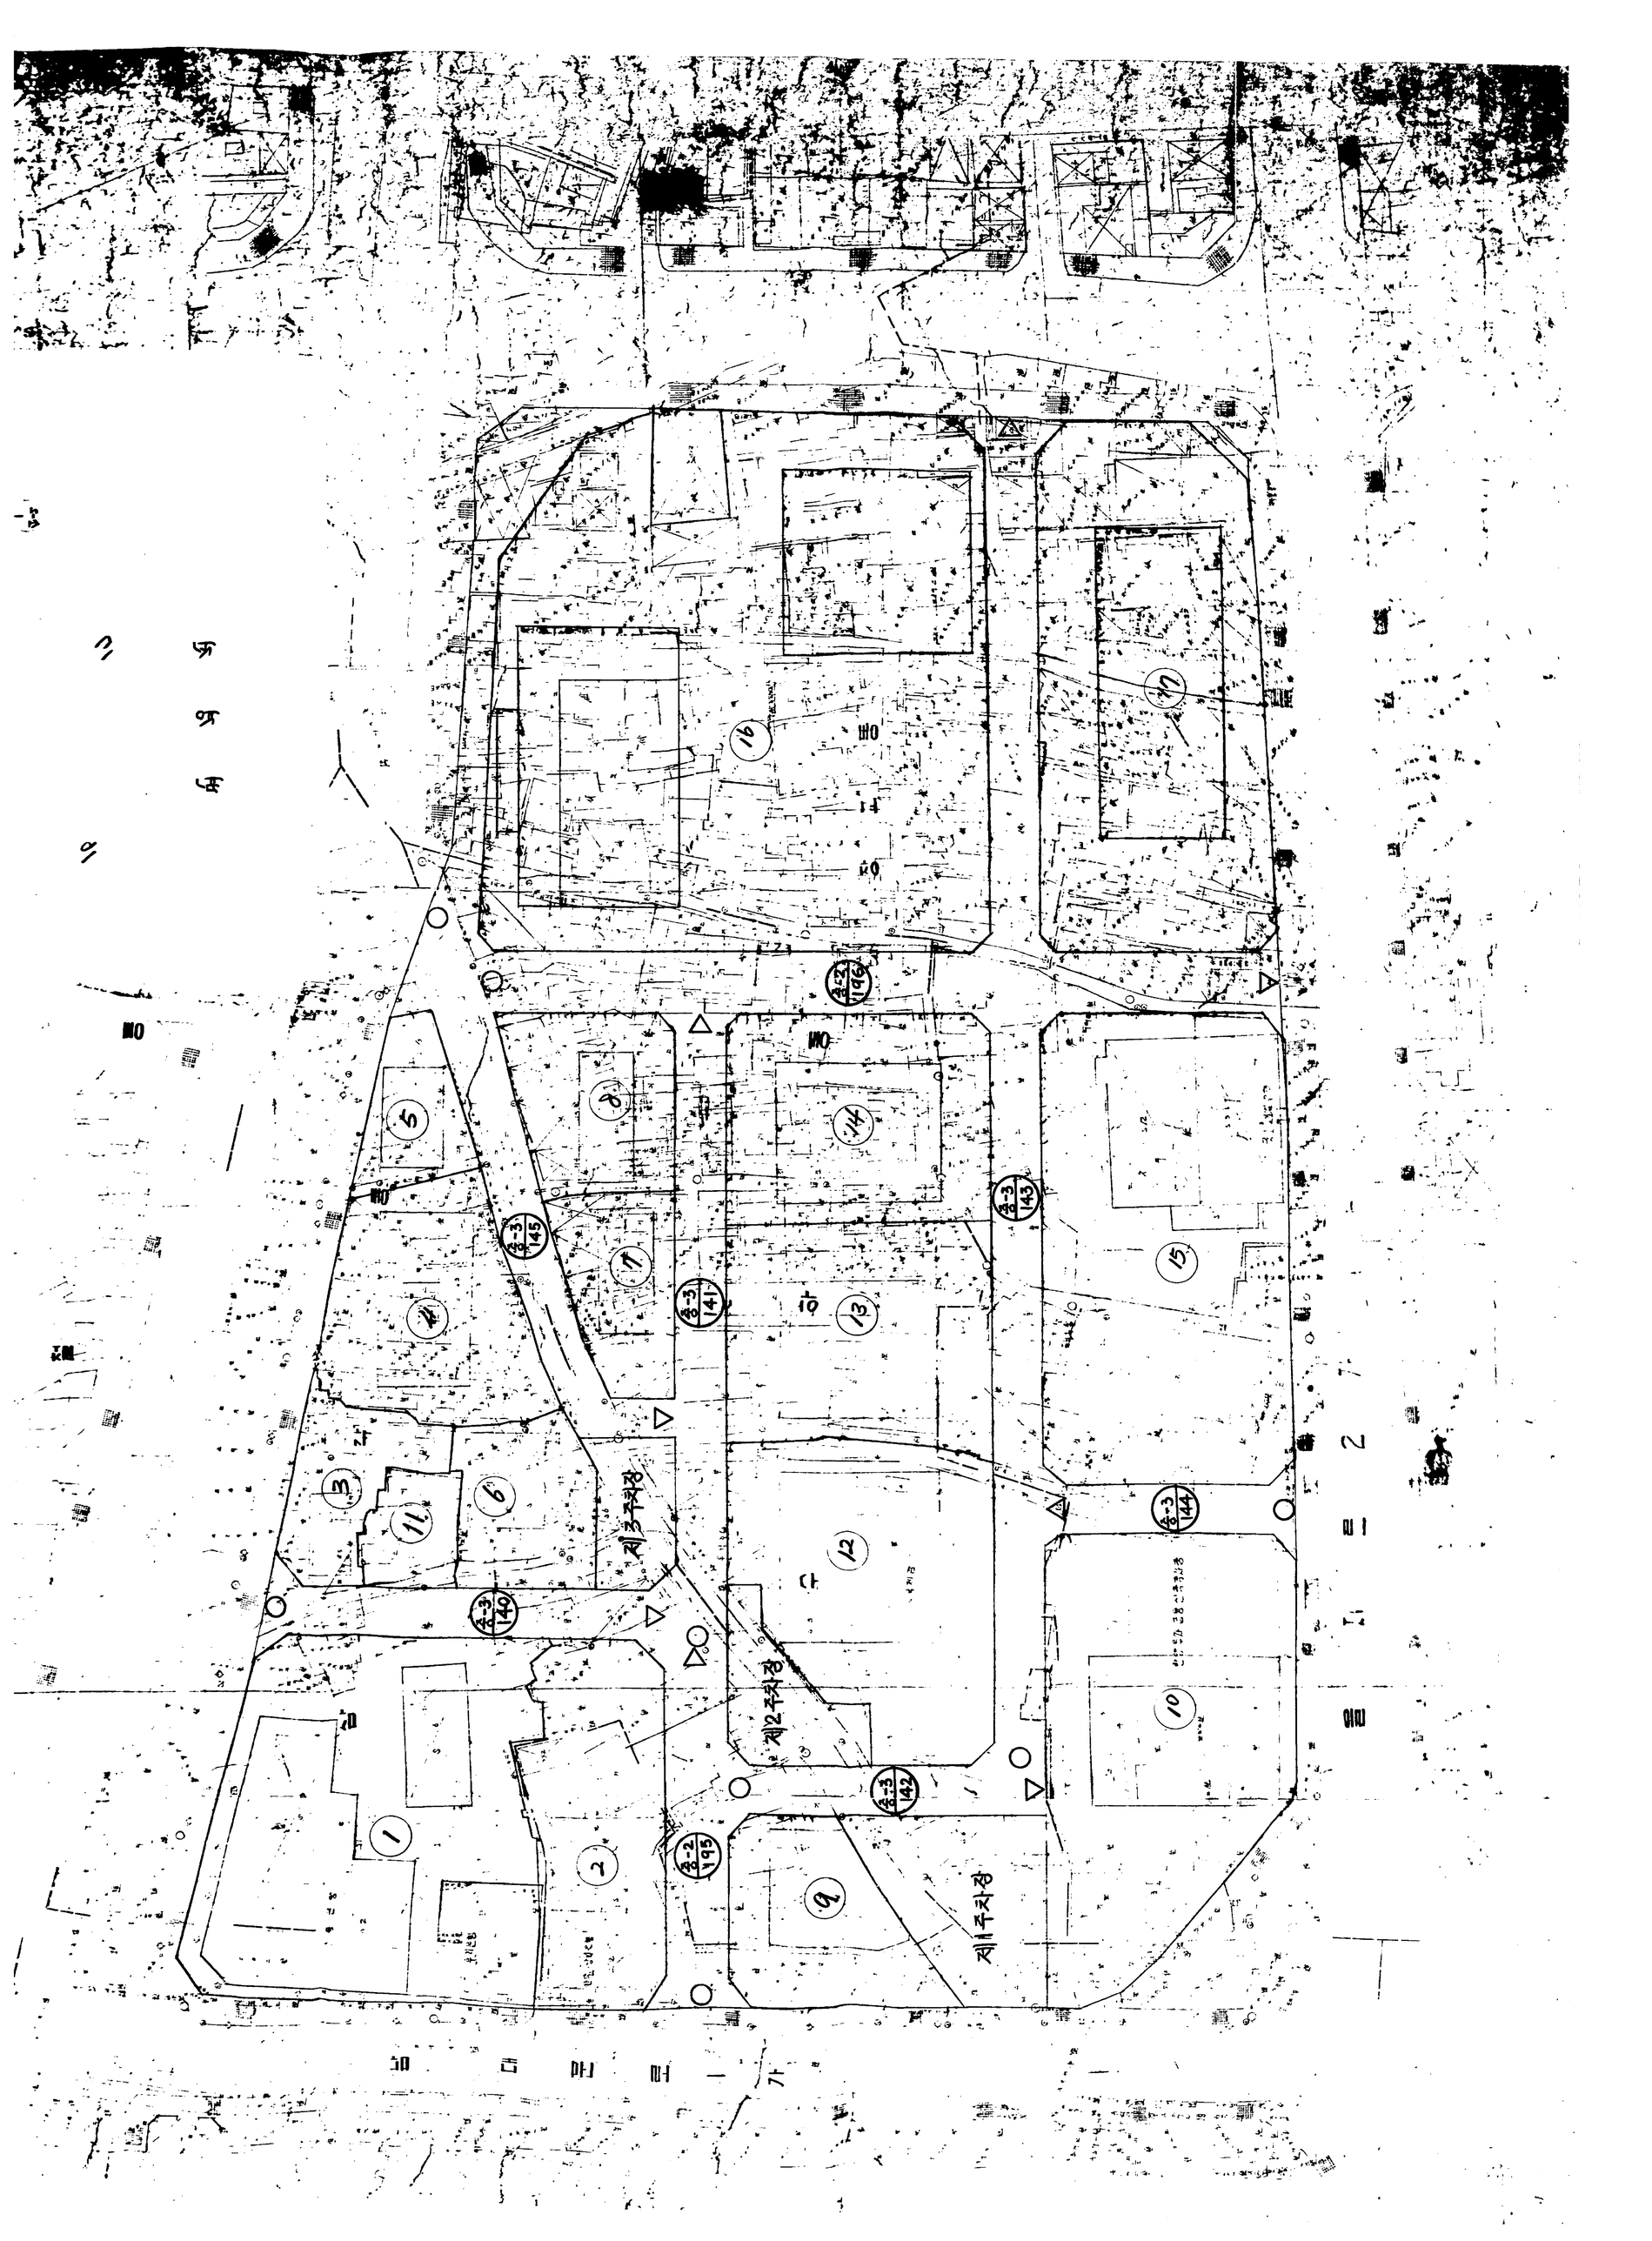
제1주차장
제2주차장
제3주차장
중-3 140
중-3 141
중-3 142
중-3 143
중-3 144
중-3 145
중-2 195
중-2 196
1
2
3
4
5
6
7
8
9
10
11
12
13
14
15
16
17

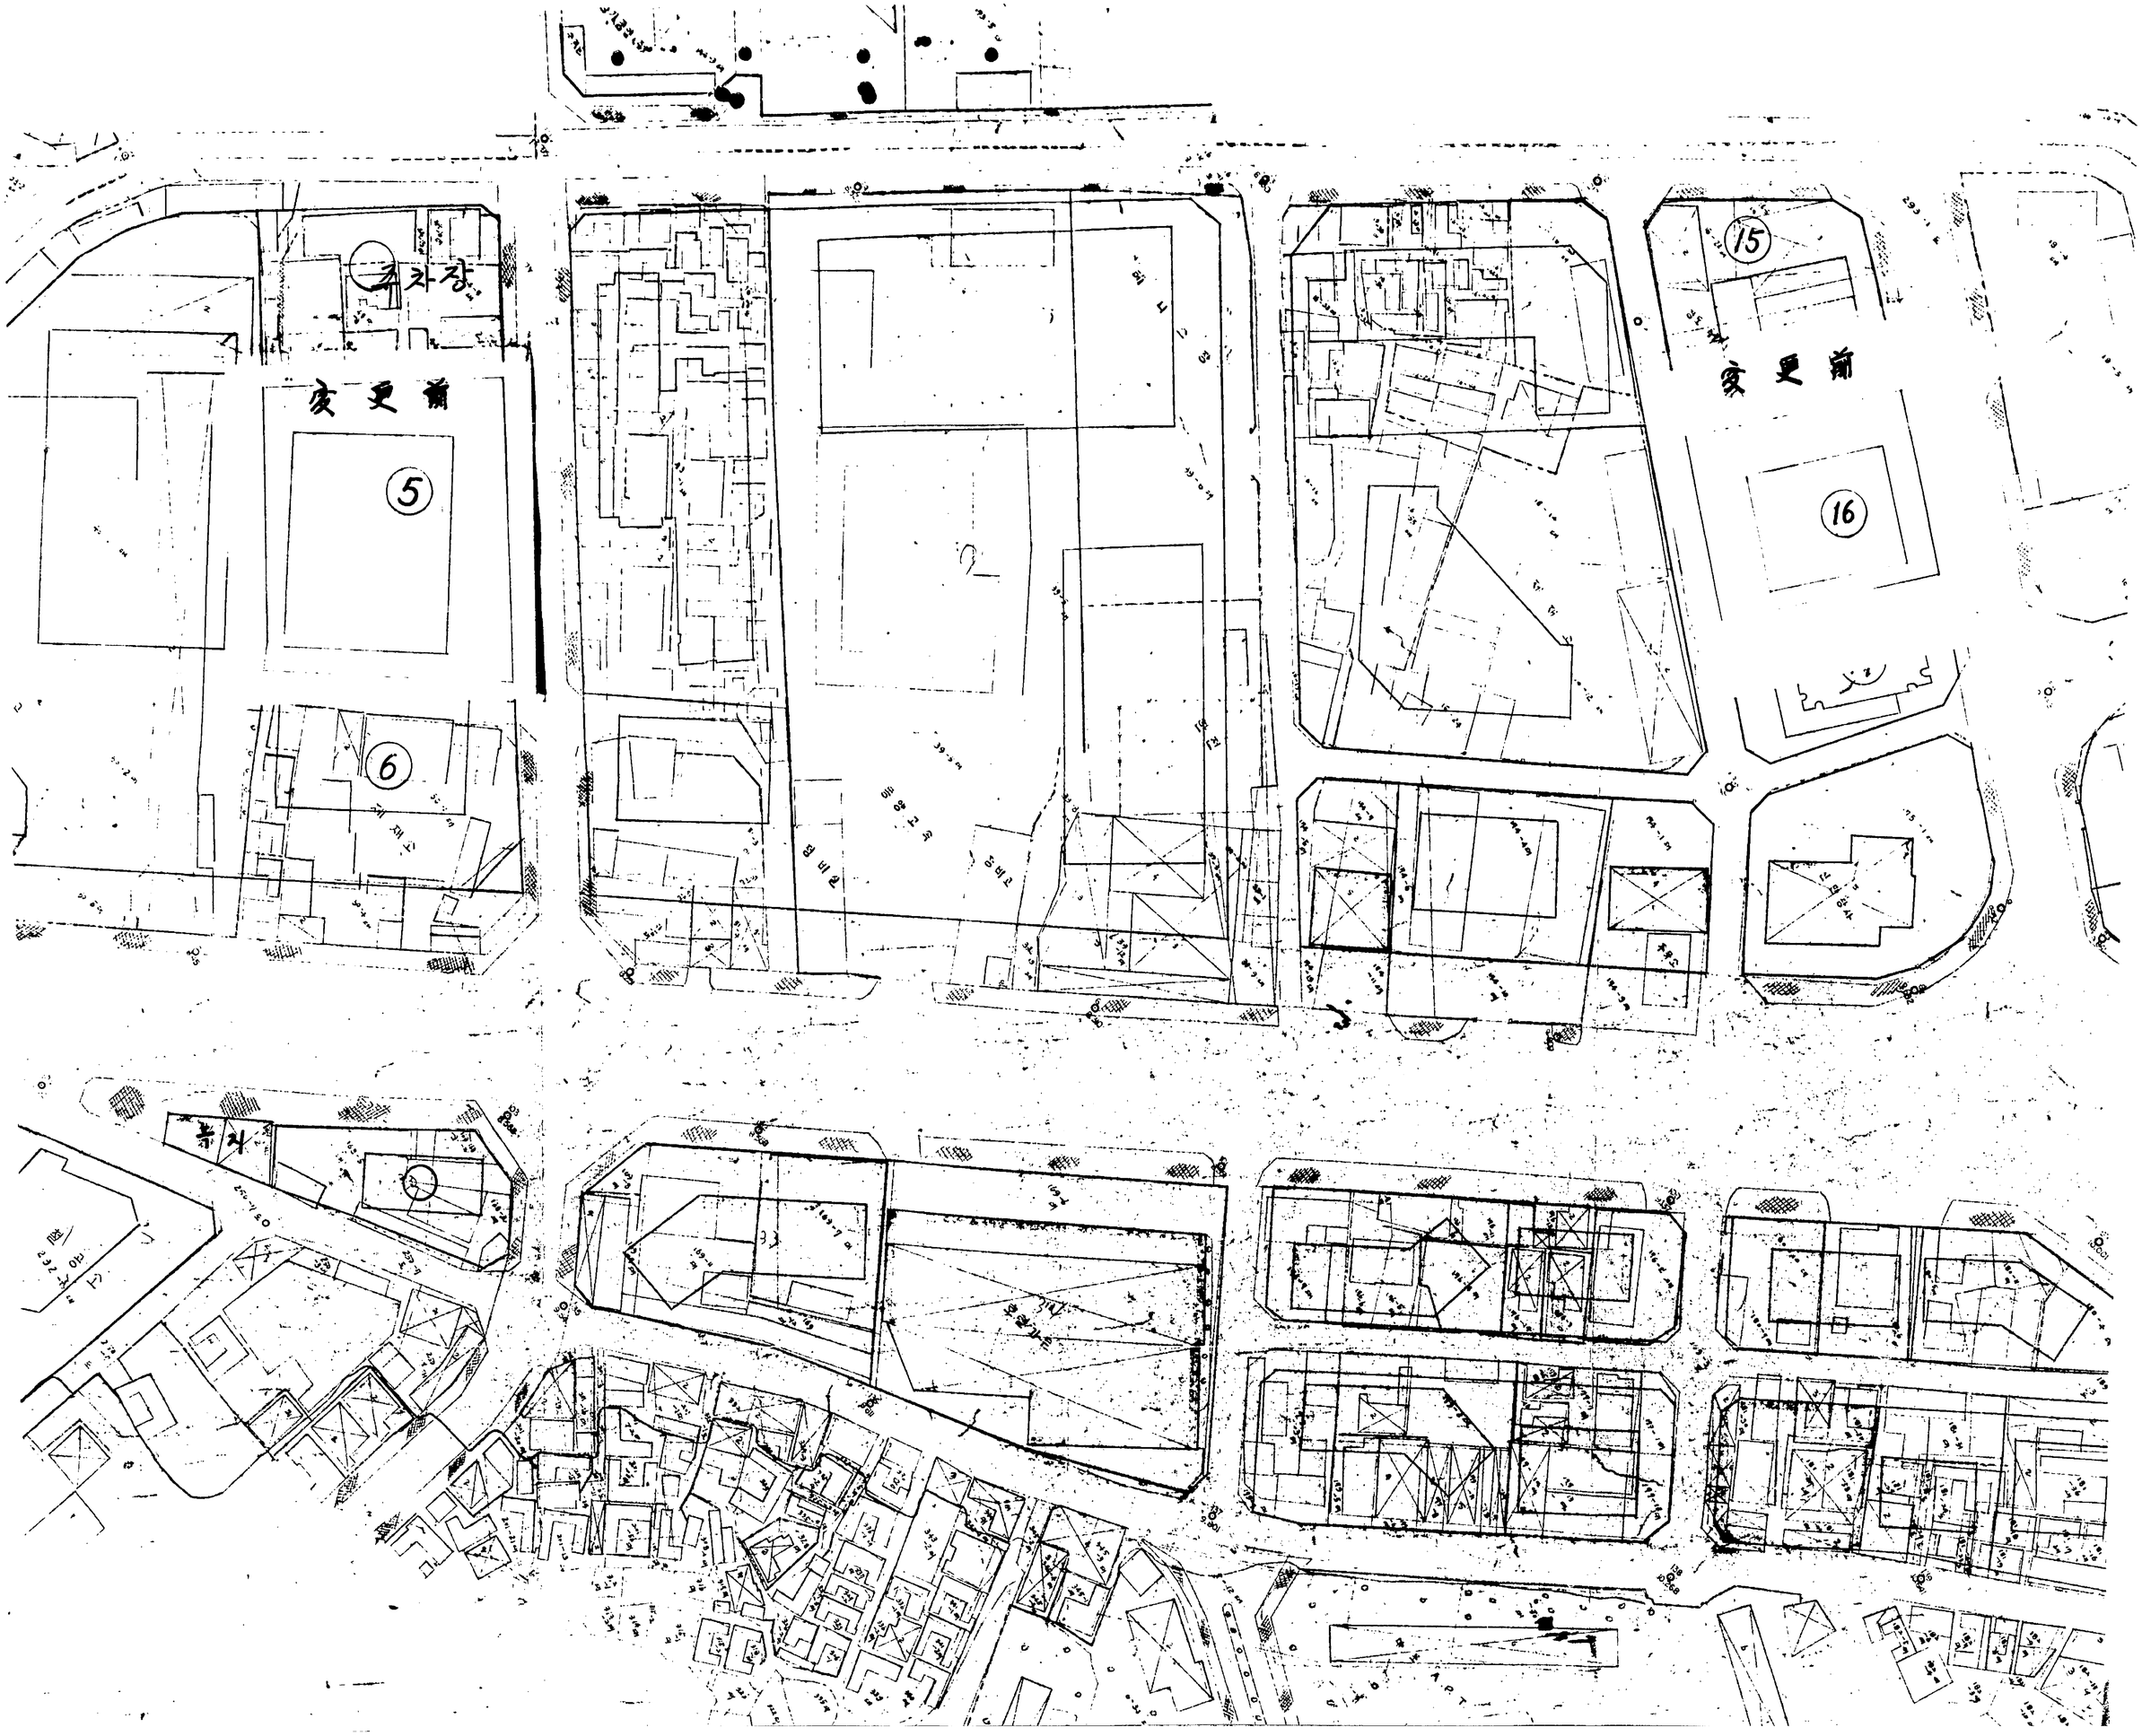
주차장
変更前
5
6
15
変更前
16
주차

