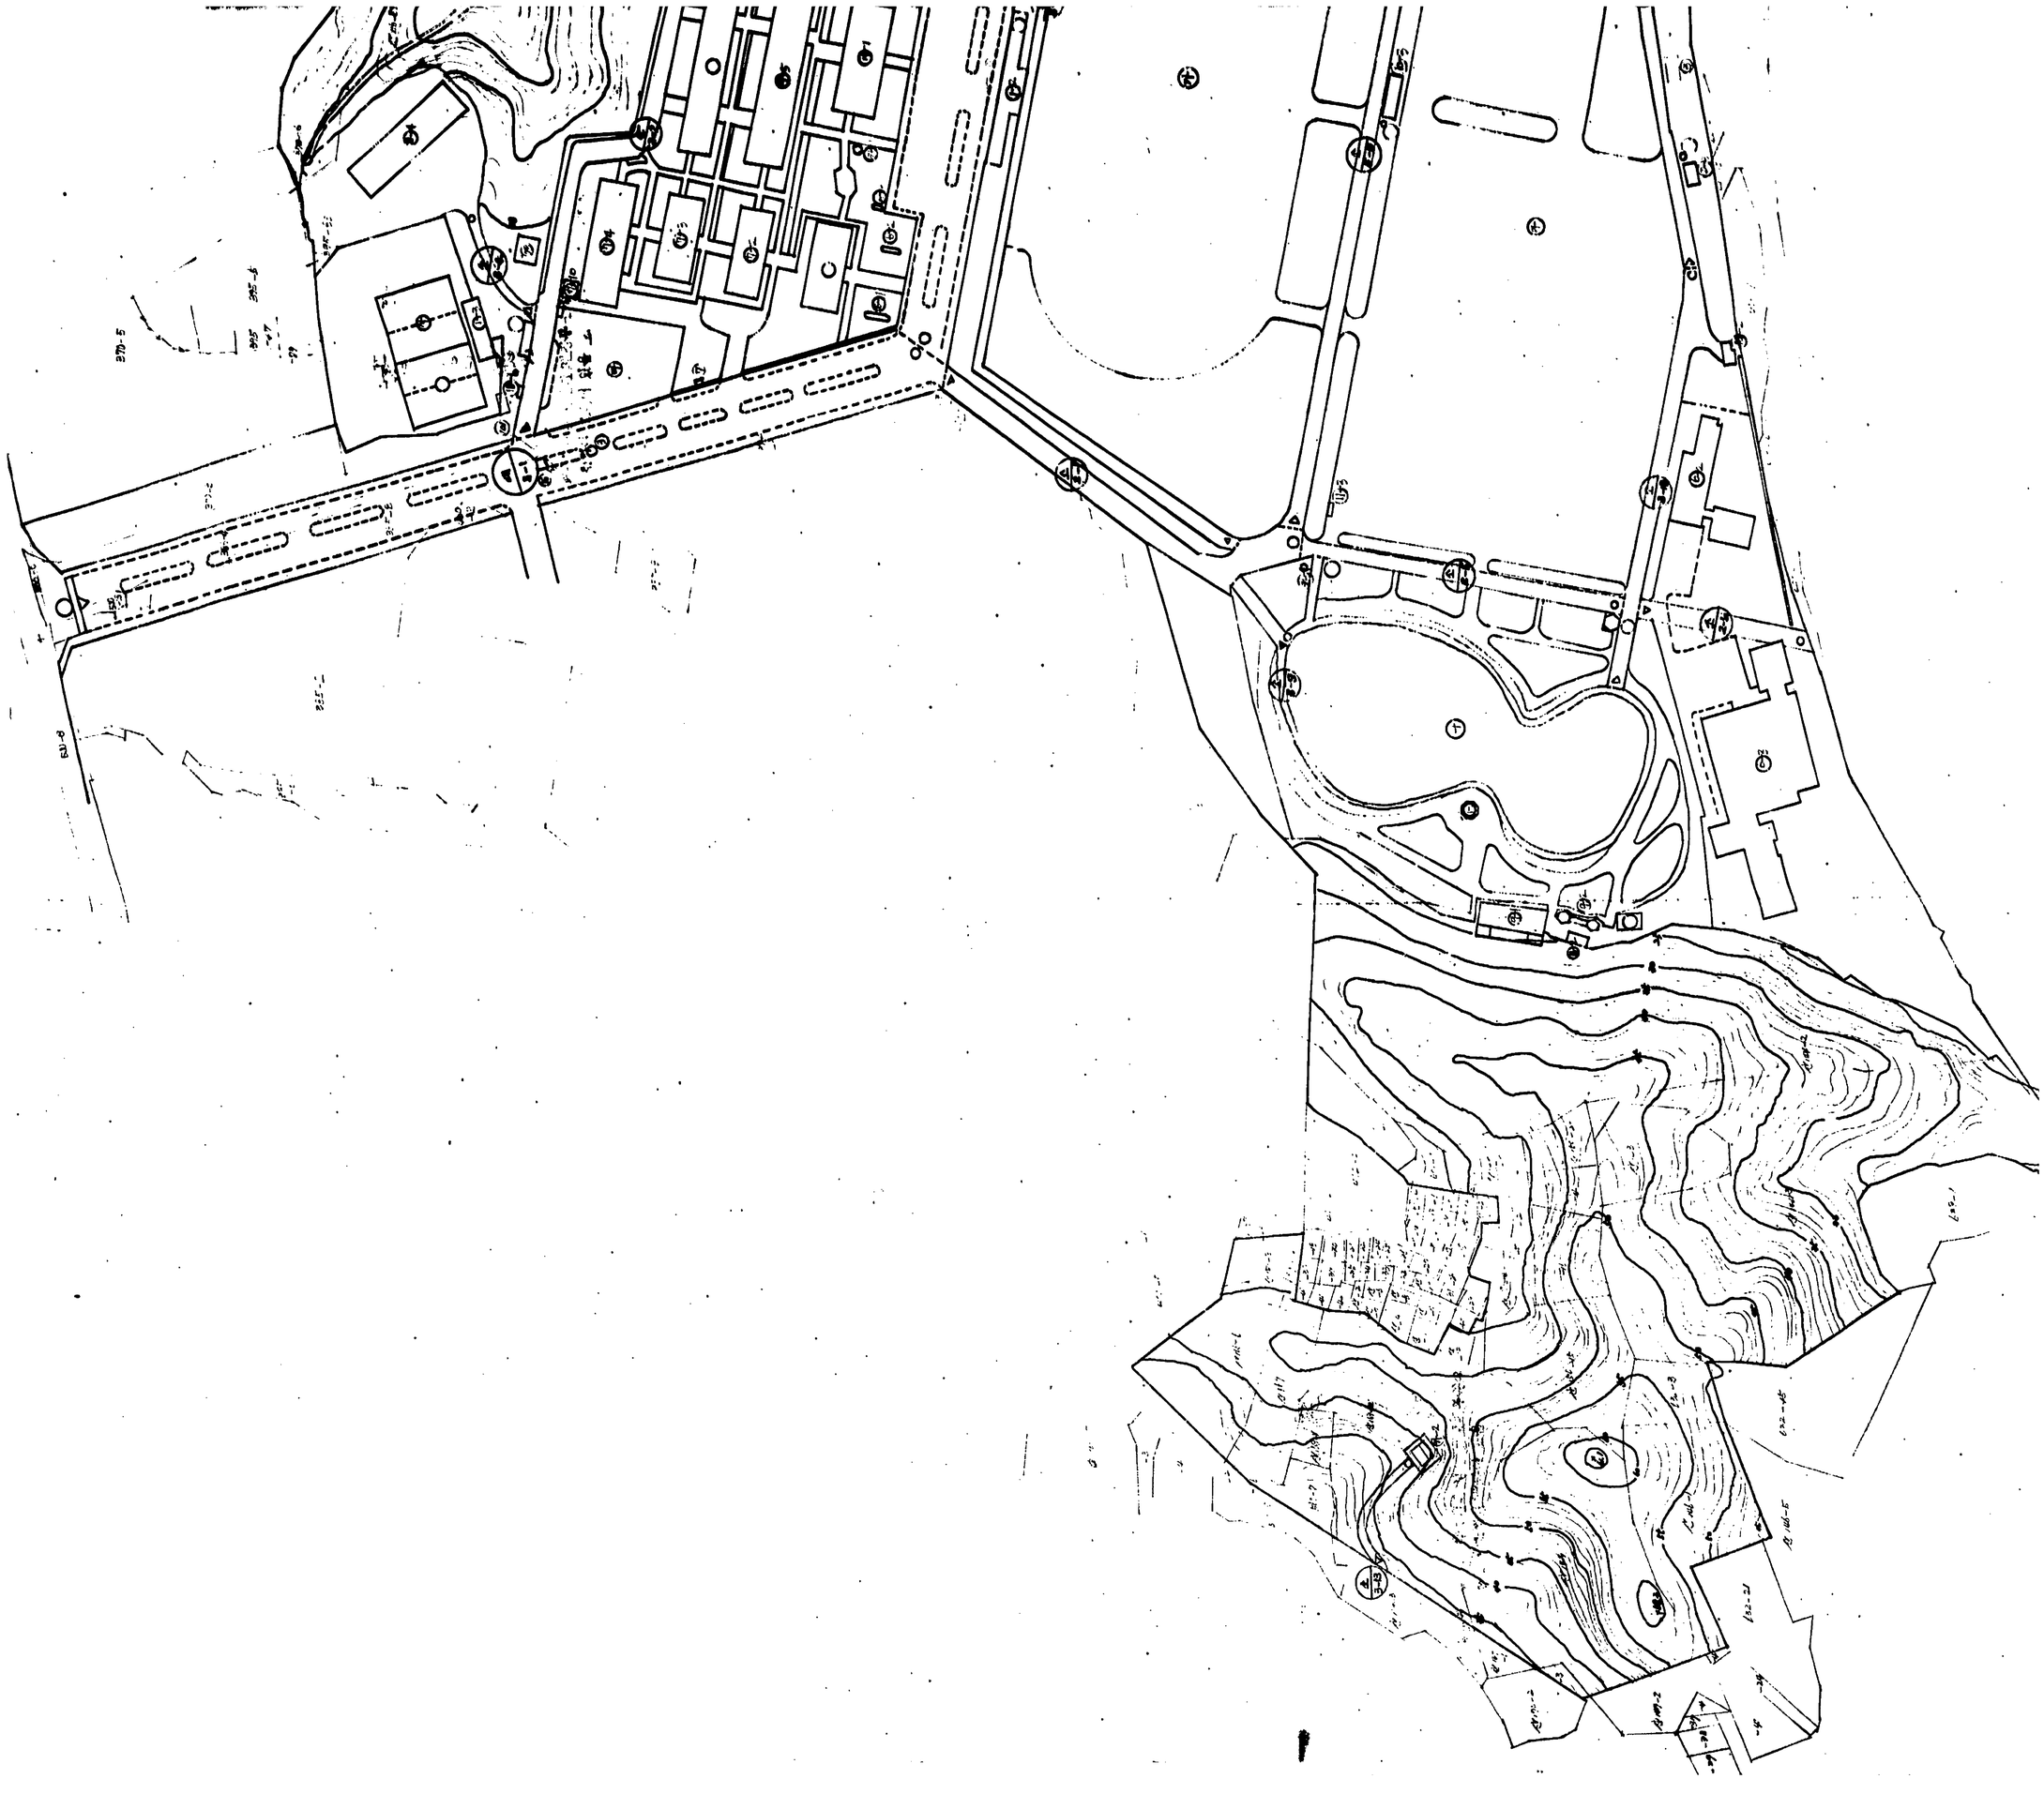

공원조성종합계획도 (변경후)

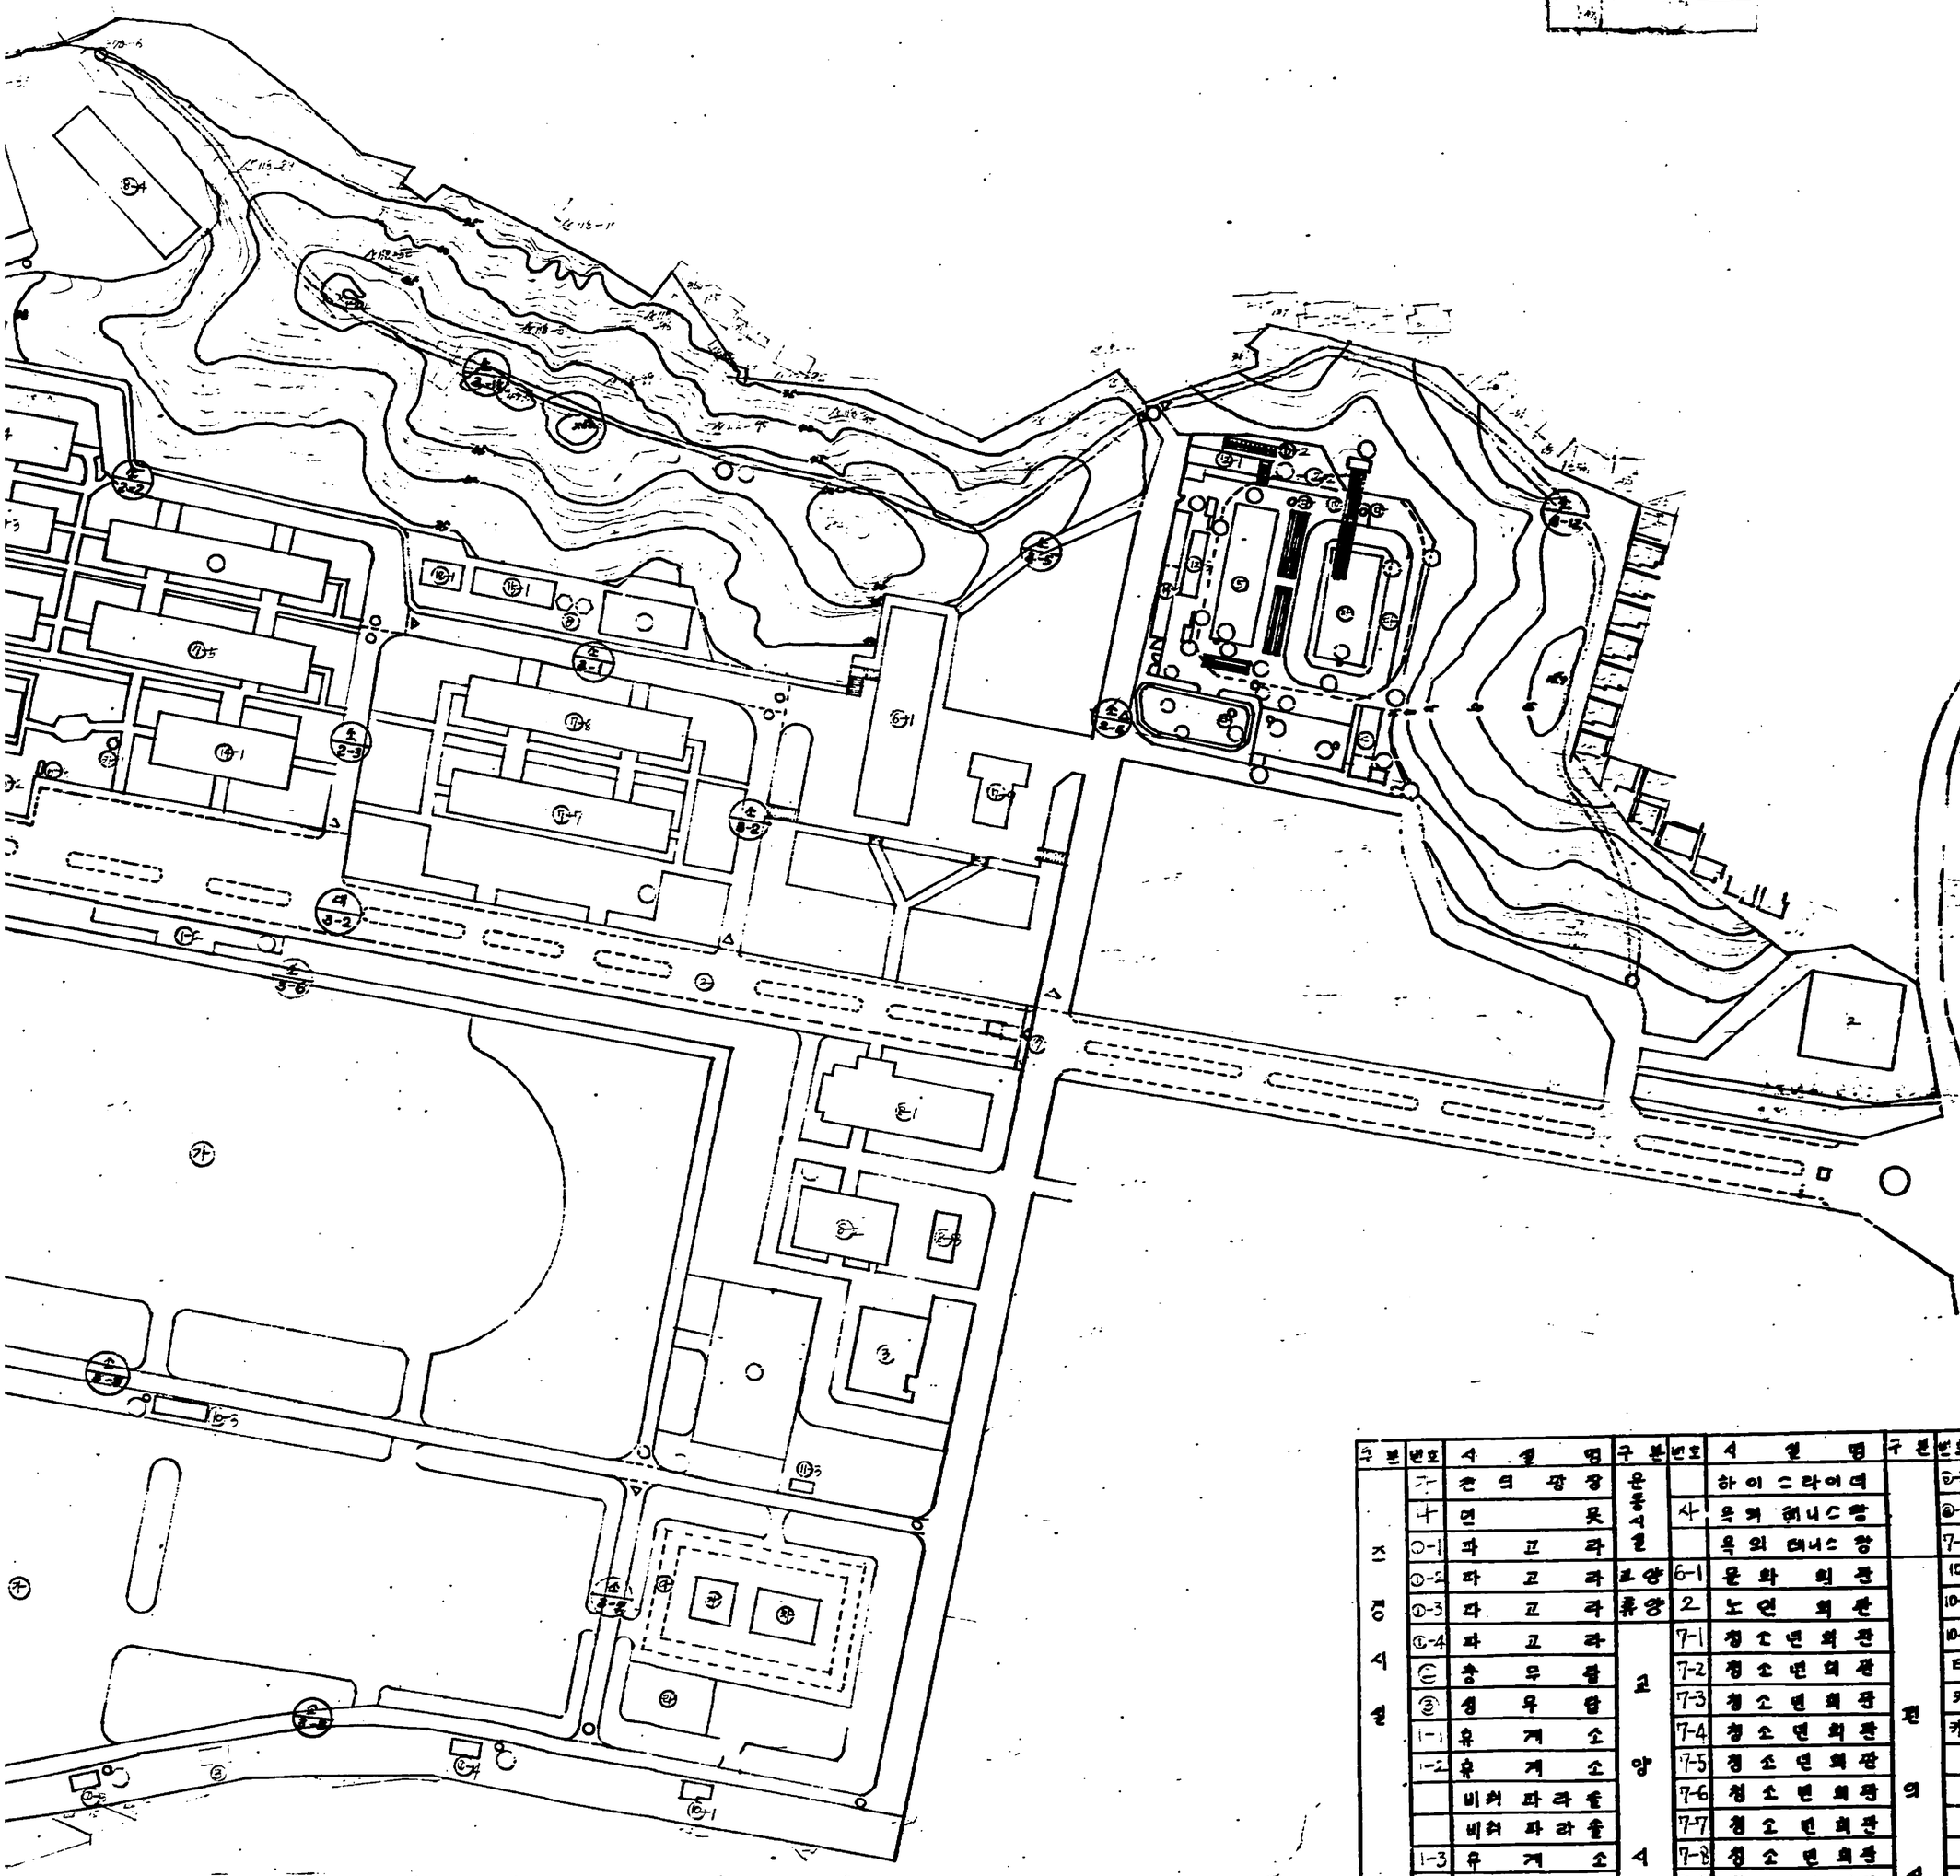

구분	번호	시설명	구분	번호	시설명	구분	번호	시설명	구분	번호
지원시설	가	관리광장	운동시설		하이드라이더	편의시설	⑦-2	원시용비행기	관리시설	
	나	연못		사	옥외테니스장		⑦-3	원시용비행기		
	①-1	파고라			옥외테니스장		7-10	청소년회관		
	①-2	파고라	교양	6-1	문화회관		10	화장실		
	①-3	파고라	휴양	2	노인회관		10-2	화장실		
	①-4	파고라	교양시설	7-1	청소년회관		10-3	화장실	공지시설	14-1
	㉢	송무탑		7-2	청소년회관		타	도착장		15-1
	㉢	성무탑		7-3	청소년회관		카	음수대		⑤
	1-1	휴게소		7-4	청소년회관		카-1	음수대		15-2
	1-2	휴게소		7-5	청소년회관			음수대		16
		비취파라솔		7-6	청소년회관			음수대		17
		비취파라솔		7-7	청소년회관			음수대		18-1
	1-3	휴게소		7-8	청소년회관			음수대		
	④	기념탑		7-9	청소년회관			음수대		⑦
유희시설		모노레일(열차)		8-1	전시관			음수대		19-2
		순환회전차(메니카)		8-2	전시관			음수대		
	다	소형경기장		8-3	전시관		11-1	간이매점		
		스카이사이클		8-4	전시관		11-2	간이매점		
		발바보드		6-2	문화회관		11-3	간이매점		
운동시설	3	실내체육관		6-3	문화회관		12-1	매점 1동		7-10
	4	실내풀장·물닥실·수위실		9-1	소동물원		12-2	매점 2동	운동시설	아
	5	대인풀장		9-2	소동물원		12-3	간이매점(스낵)		자
	가	어린이다이빙풀장			변전실			야외수위실		차
	나	플라스케이트장			전시용비행기			세륜장		카

공원조성종합계획도 (변경후)

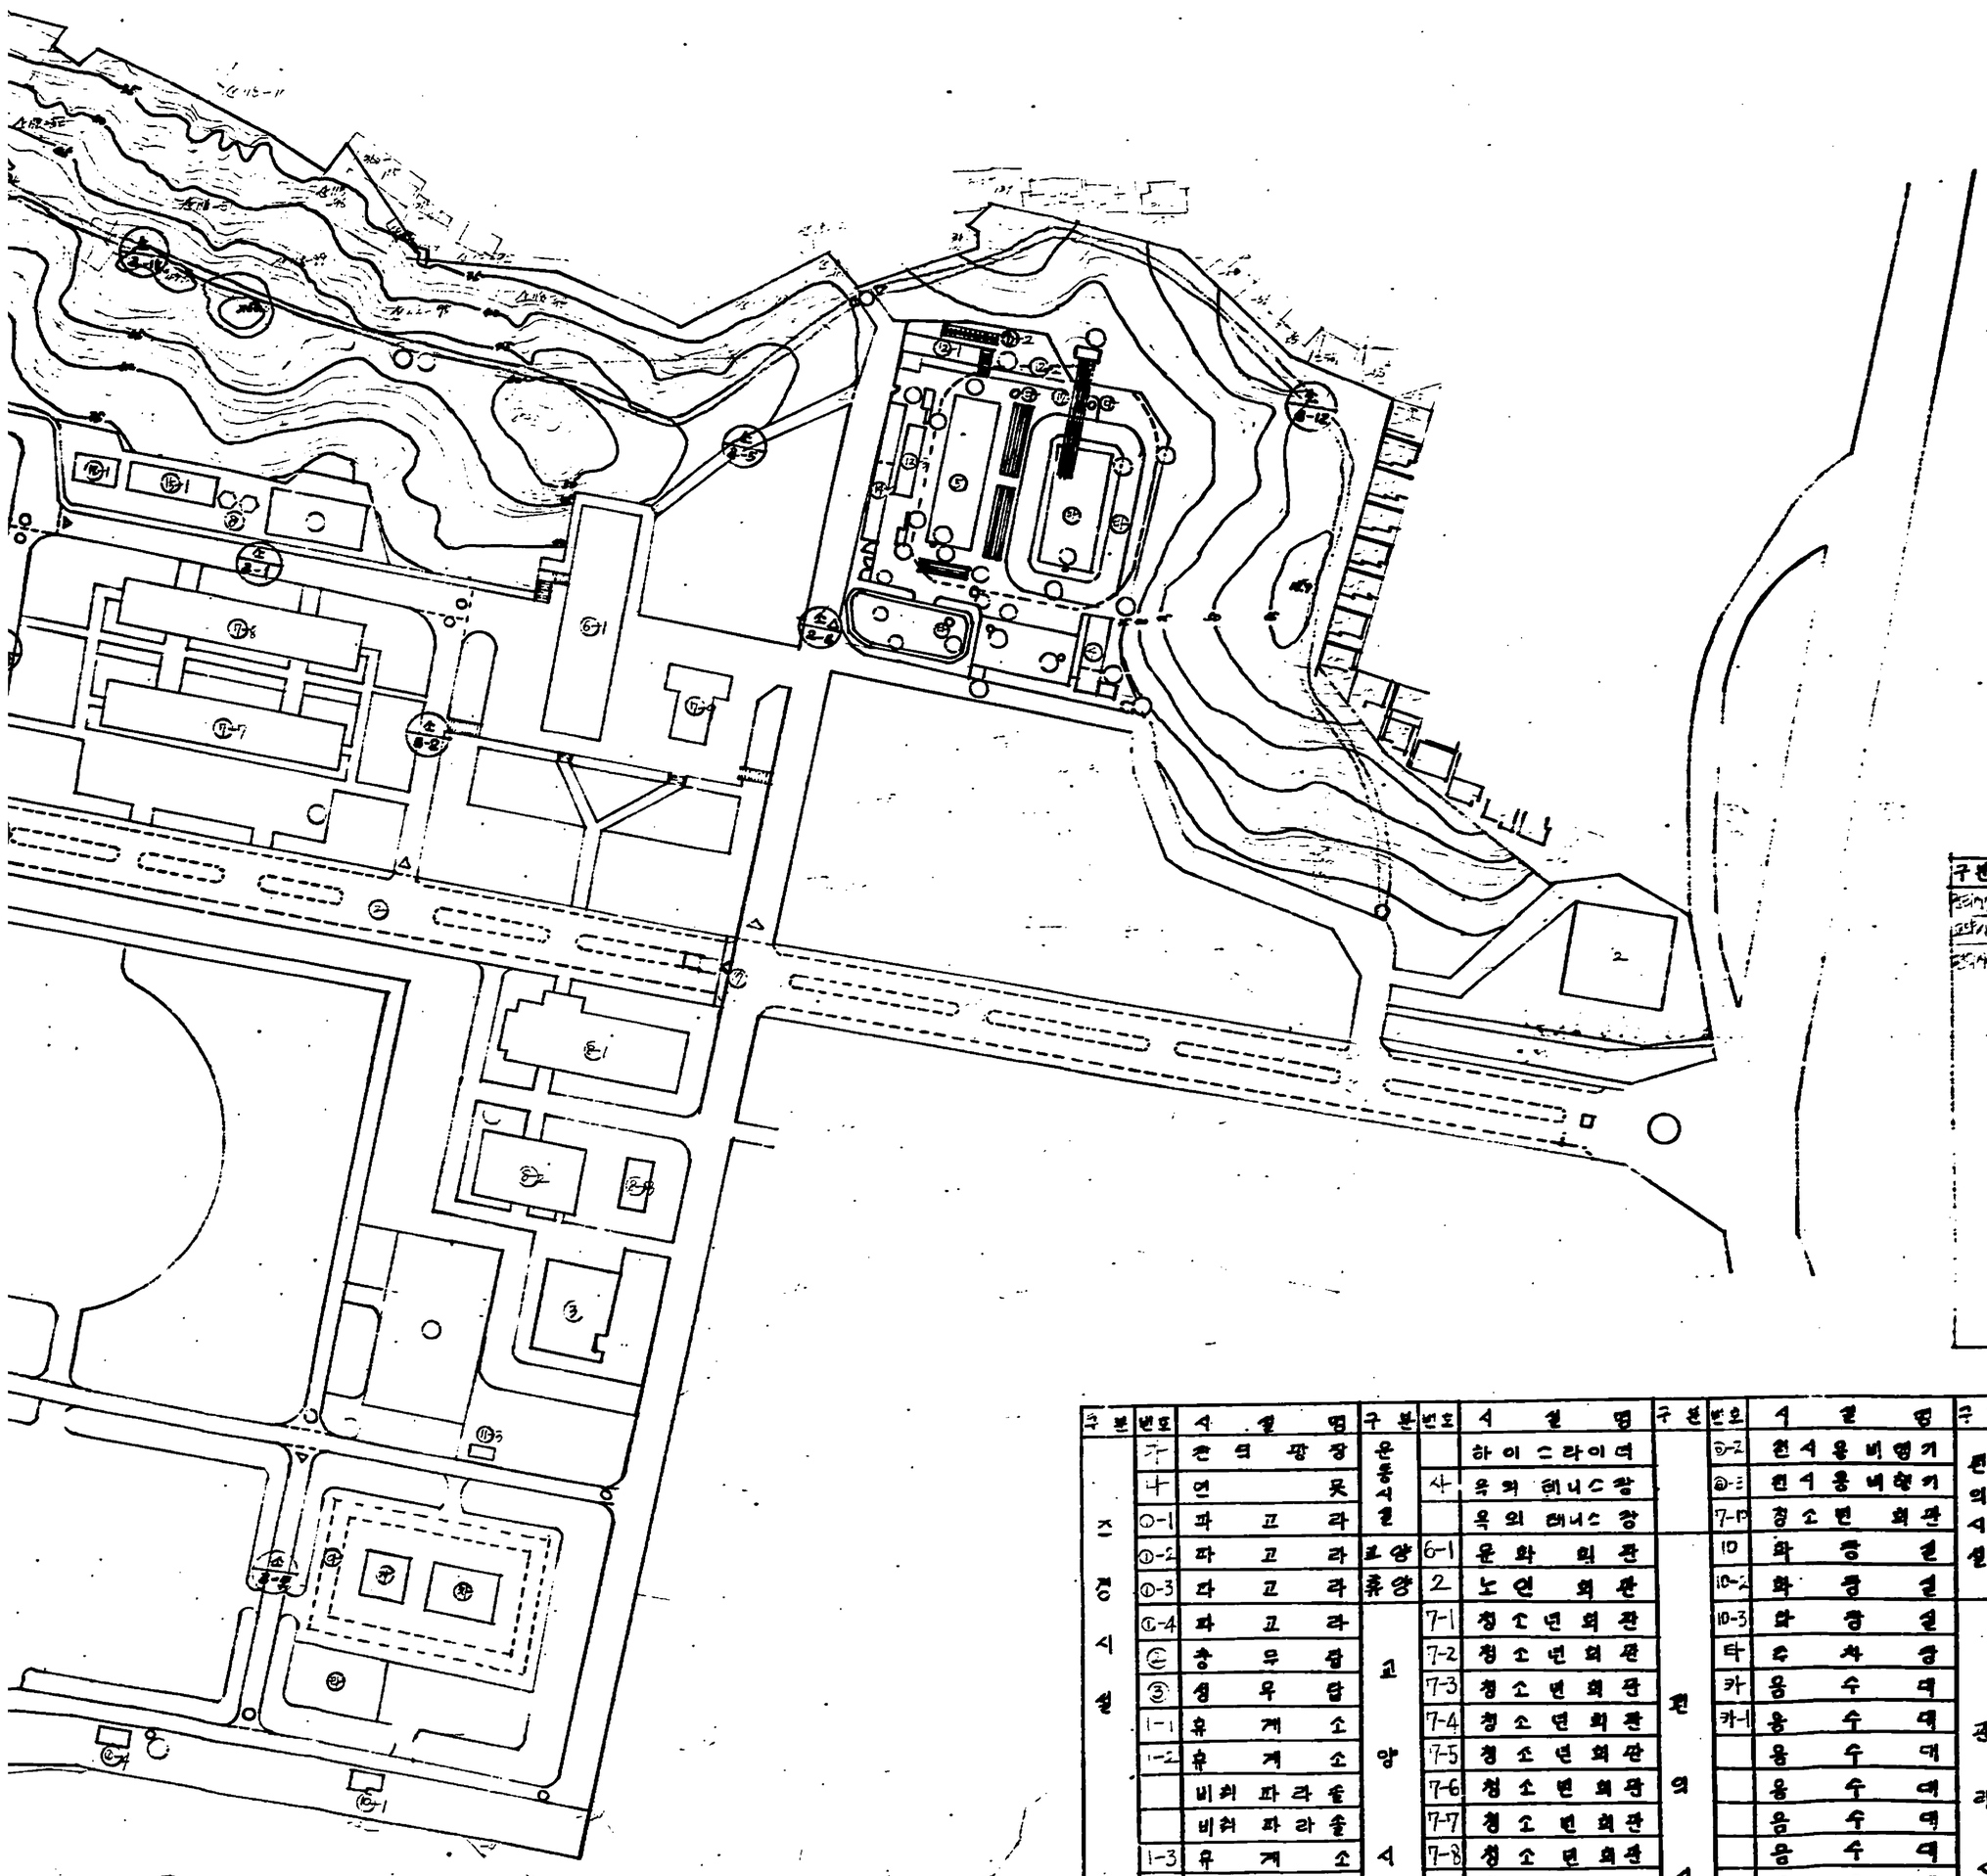

구분	번호	시설명
조경시설	가	중앙광장
	나	연못
	①-1	파고라
	①-2	파고라
	①-3	파고라
	①-4	파고라
	②	송무탑
	③	성우탑
	1-1	휴게소
	1-2	휴게소
		비취파라솔
		비취파라솔
	1-3	휴게소
	④	기념탑
유희시설		모노레일(열차)
		순환회전차(미니카)
	다	소형정치골
		스카이싸이클
		밤바보드
운동시설	3	실내체육관
	4	실내롤링볼딱볼수퍼볼
	5	메인볼장
	가	어린이미끄럼틀장
	나	크라스케이트장

구분	번호	시설명
운동시설		하이스라이더
	사	옥외테니스장
		옥외테니스장
교양휴양	6-1	문화회관
	2	노인회관
교양시설	7-1	청소년회관
	7-2	청소년회관
	7-3	청소년회관
	7-4	청소년회관
	7-5	청소년회관
	7-6	청소년회관
	7-7	청소년회관
	7-8	청소년회관
	7-9	청소년회관
	8-1	전시관
	8-2	전시관
	8-3	전시관
	8-4	전시관
	6-2	문화회관
	6-3	문화회관
	9-1	소동물원
	9-2	소동물원
		변전실
		전시용비행기

구분	번호	시설명
편의시설	9-2	전시용비행기
	9-3	전시용비행기
	7-10	청소년회관
	10	화장실
	10-2	화장실
	10-3	화장실
	타	주차장
	카	음수대
	카-1	음수대
		음수대
		음수대
		음수대
		음수대
		음수대
		음수대
	11-1	간이매점
	11-2	간이매점
	11-3	간이매점
	12-1	매점 1동
	12-2	매점 2동
	12-3	간이매점(스낵)
		야외수위장
		세독장

구분	번호	시설명
편의시설		음수대
		시계탑
		간이매점
		화장실
		화장실
관리시설	14-1	관리사무소
	15-1	보일러실
	⑤	유류탱크
	15-2	보일러실
	16	정문
	17	후문
	18-1	창고
		파출소
	⑦	급수탱크
	14-2	관리동(센터 1동)
		감시탑
		간이매표소
		쓰레기처리장
		고가수조
	7-10	청소년회관
운동시설	아	운동기구 운동의 25종
	자	배드민턴장
	차	게이트볼장
	카	정글짐의 2종

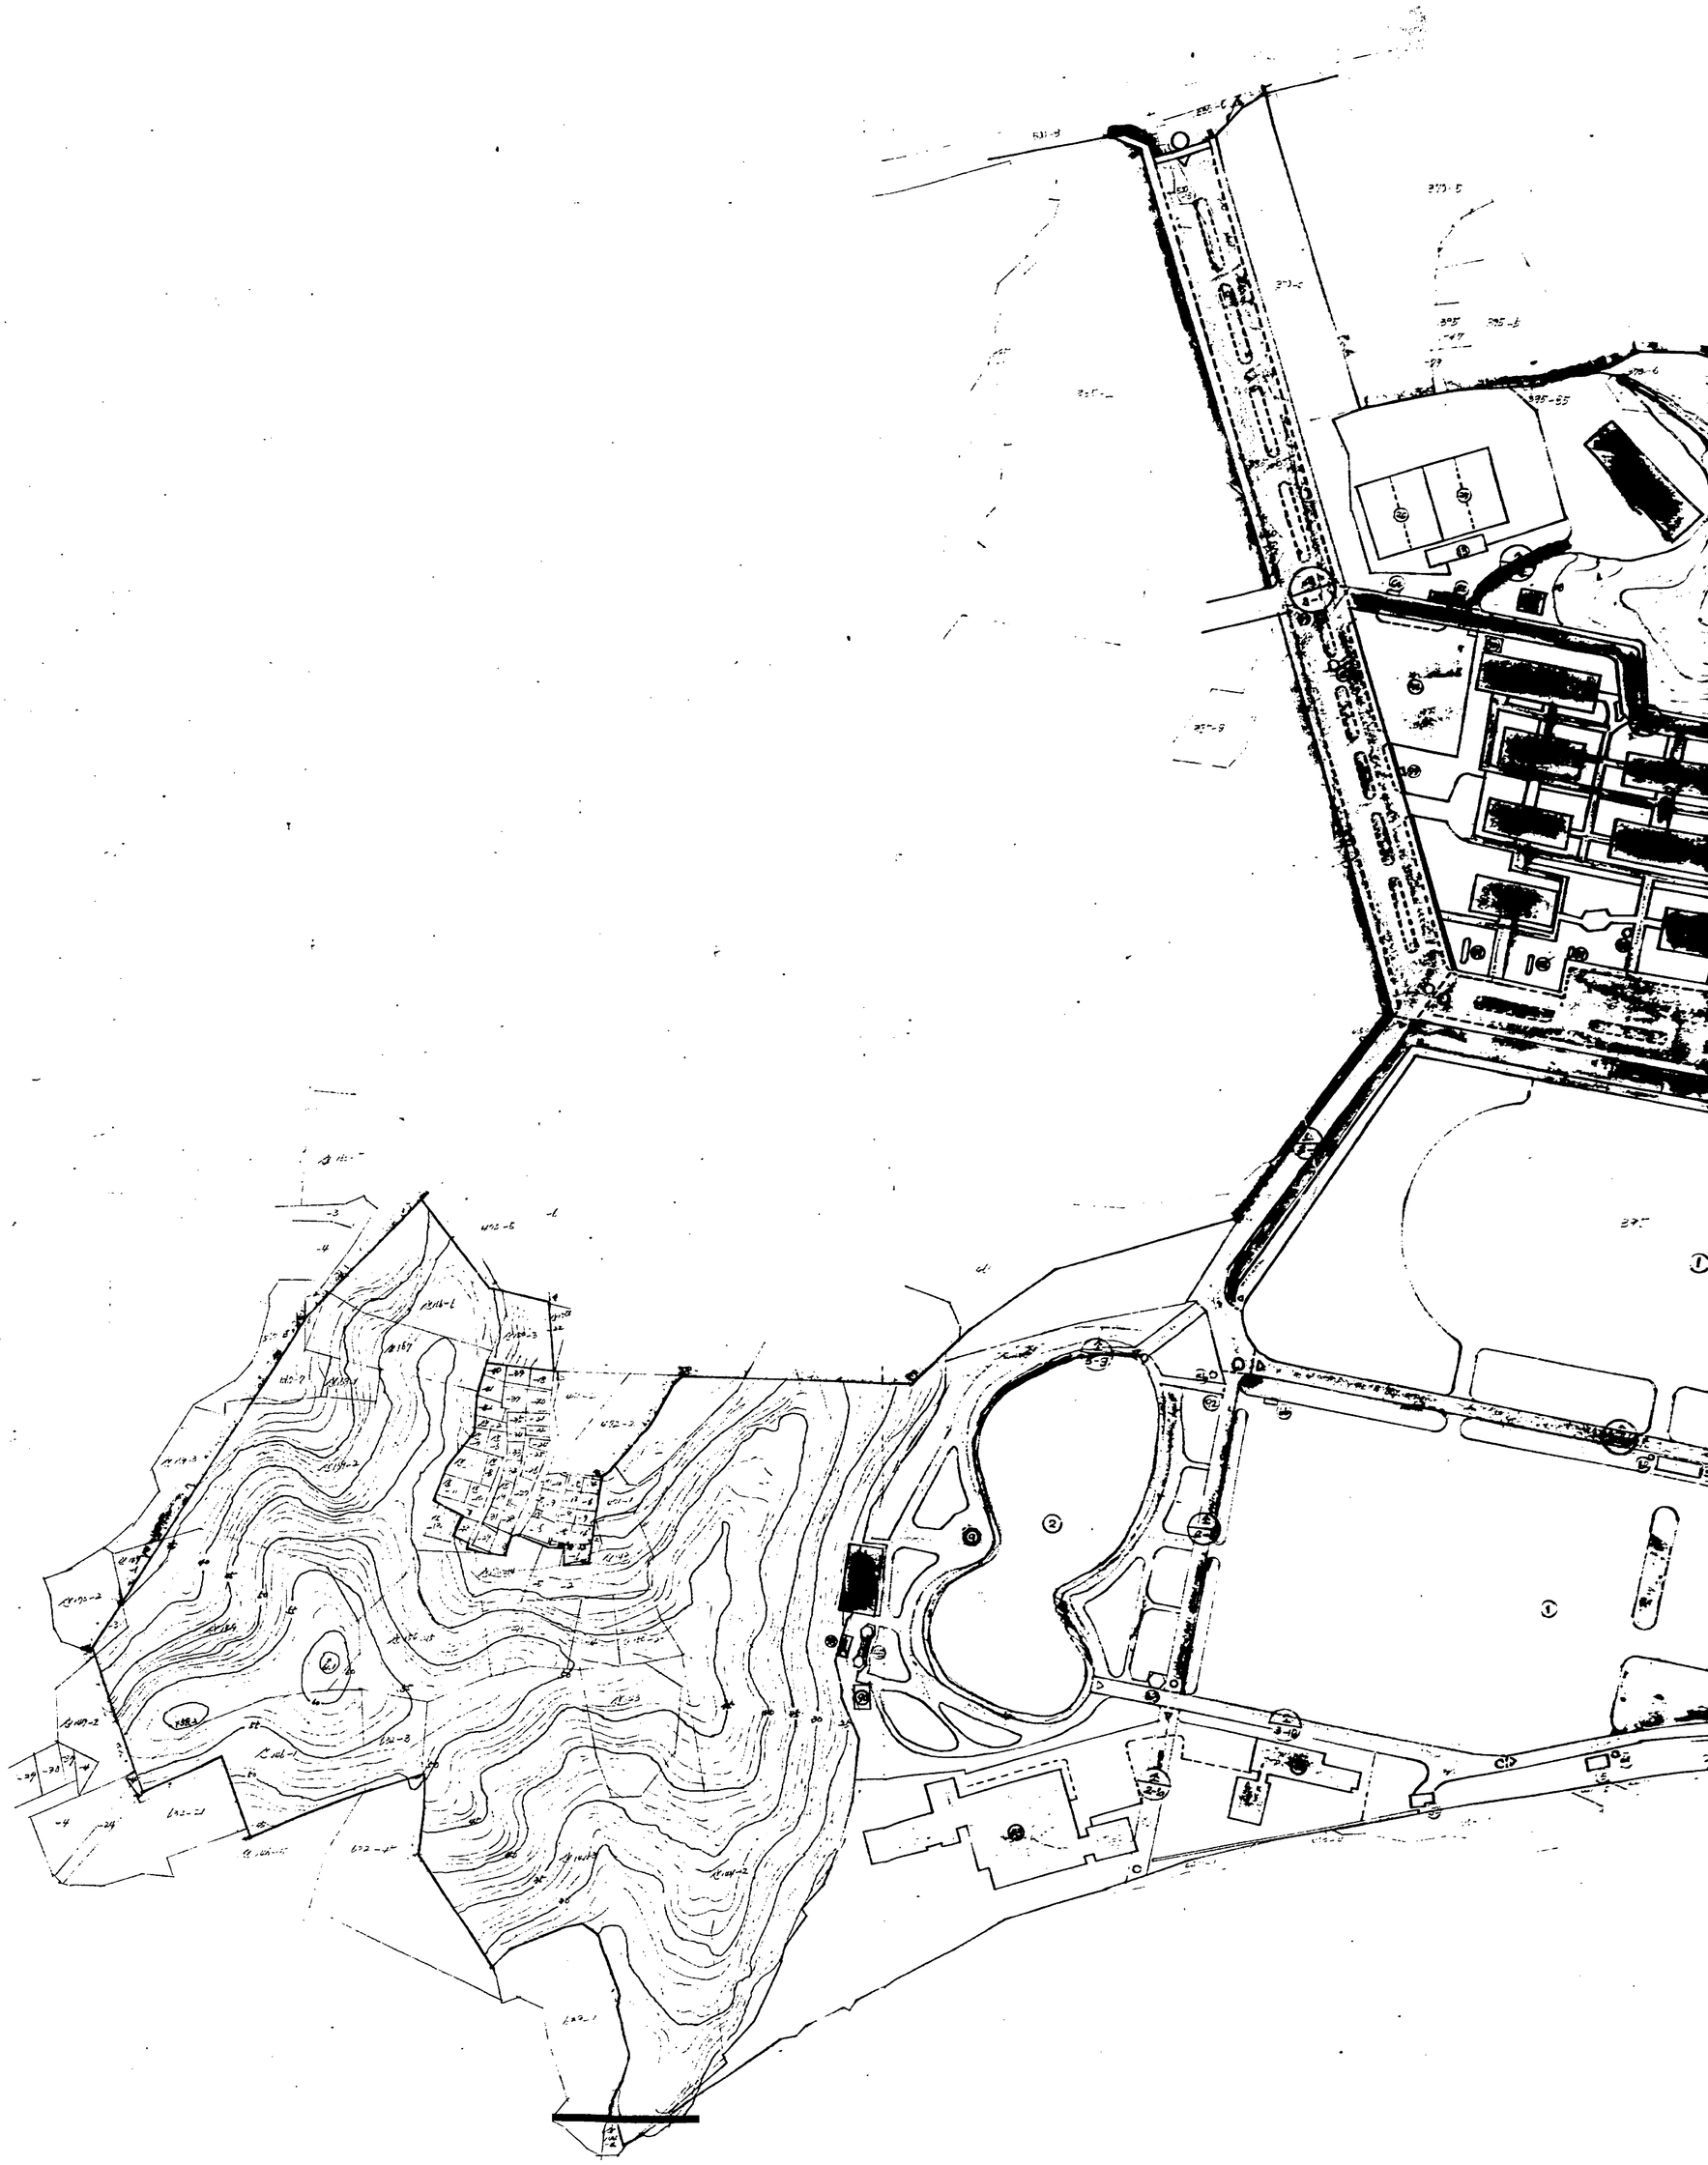

공원조성종합계획도 (변경전)

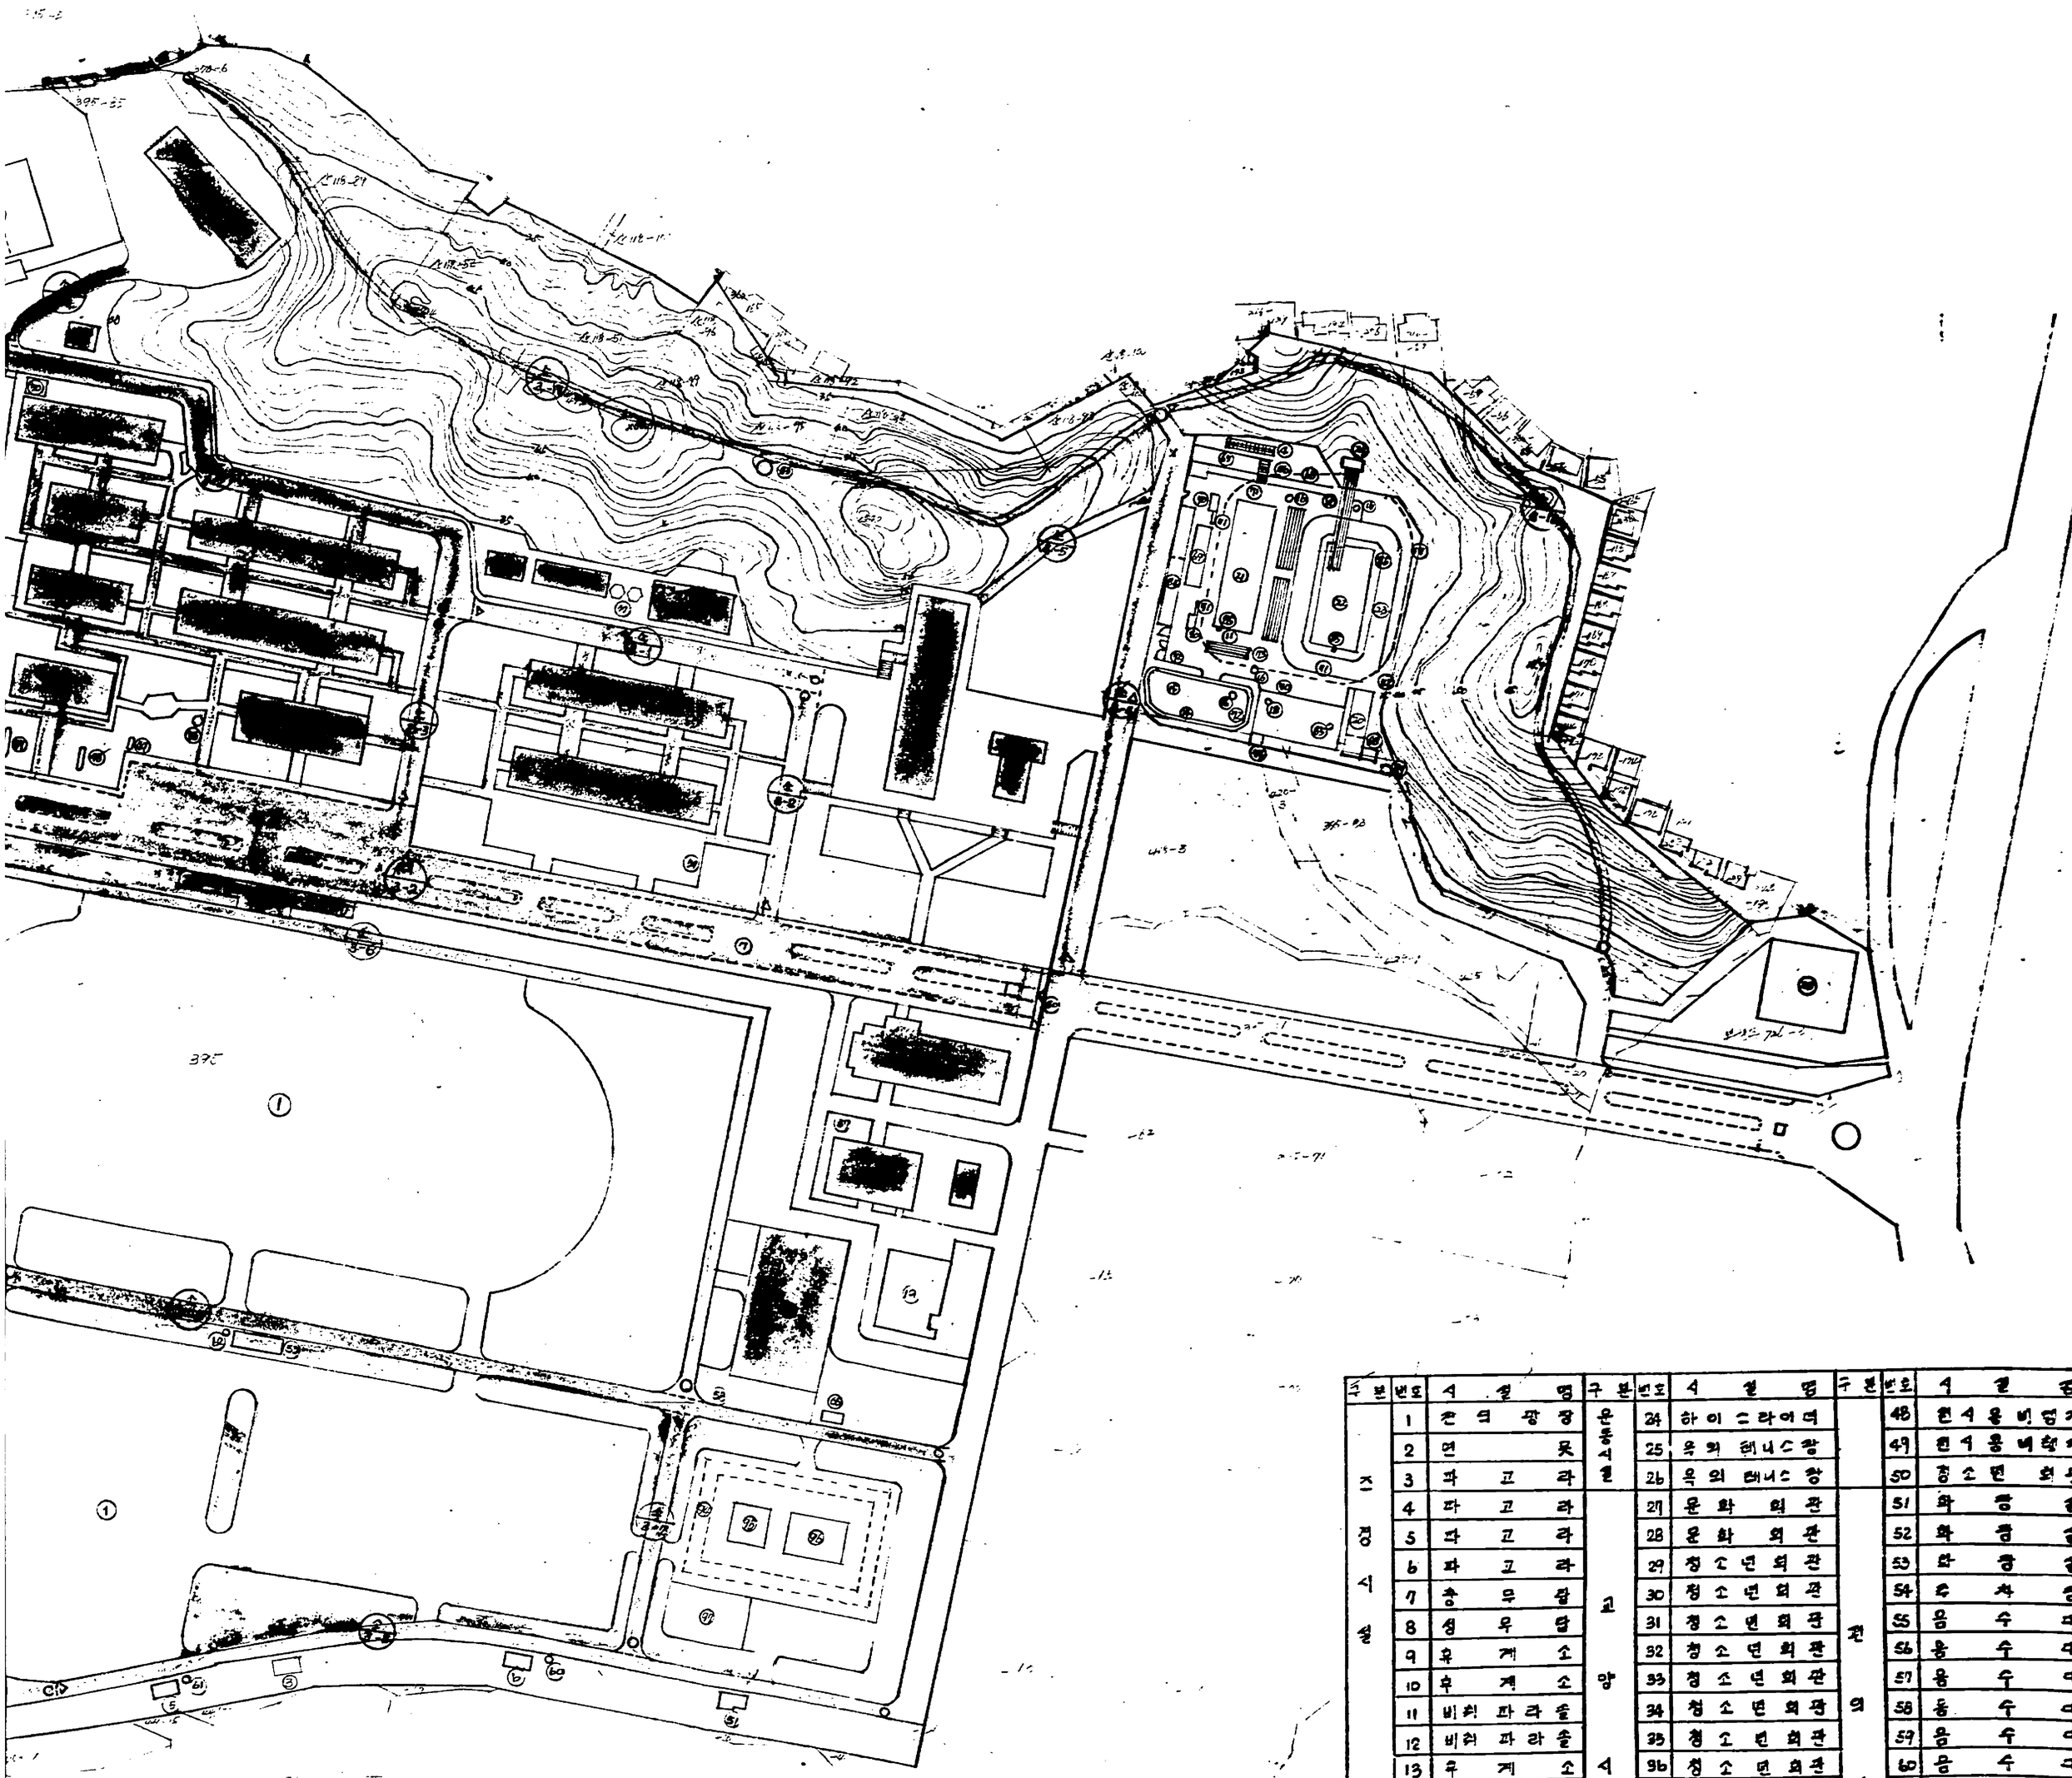

구분	번호	시설명	구분	번호	시설명	구분	번호	시설명
조경시설	1	잔디광장	운동시설	24	하이드라이더		48	원시용비행기
	2	연못		25	옥외 테니스장		49	원시용비행기
	3	파고라		26	옥외 테니스장		50	청소년회관
	4	파고라	교양시설	27	문화회관	관의시설	51	화장실
	5	파고라		28	문화회관		52	화장실
	6	파고라		29	청소년회관		53	화장실
	7	송무탑		30	청소년회관		54	주차장
	8	성우탑		31	청소년회관		55	음수대
	9	휴게소		32	청소년회관		56	음수대
	10	휴게소		33	청소년회관		57	음수대
	11	비취파라솔		34	청소년회관		58	음수대
	12	비취파라솔		35	청소년회관		59	음수대
	13	휴게소		36	청소년회관		60	음수대
	92	기념탑		37	청소년회관		61	음수대
유희시설	14	모노레일(열차)		38	전시관		62	음수대
	15	순환회전차(미니카)		39	전시관		63	음수대
	16	소형정치클		40	전시관		64	간이매점
	17	스카이사이클		41	전시관		65	간이매점
	18	밤바보드		42	문화회관		66	간이매점
운동시설	19	실내체육관		43	문화회관		67	매점 1동
	20	롤러스케이트장		44	소동물원		68	매점 2동
	21	메인풀장		45	소동물원		69	간이매점(스낵)
	22	어린이다이빙풀장		46	변전실		70	야외무대장
	23	크라스케이트장		47	전시용비행기		71	세륜장

공원조성종합계획도 (변경전)

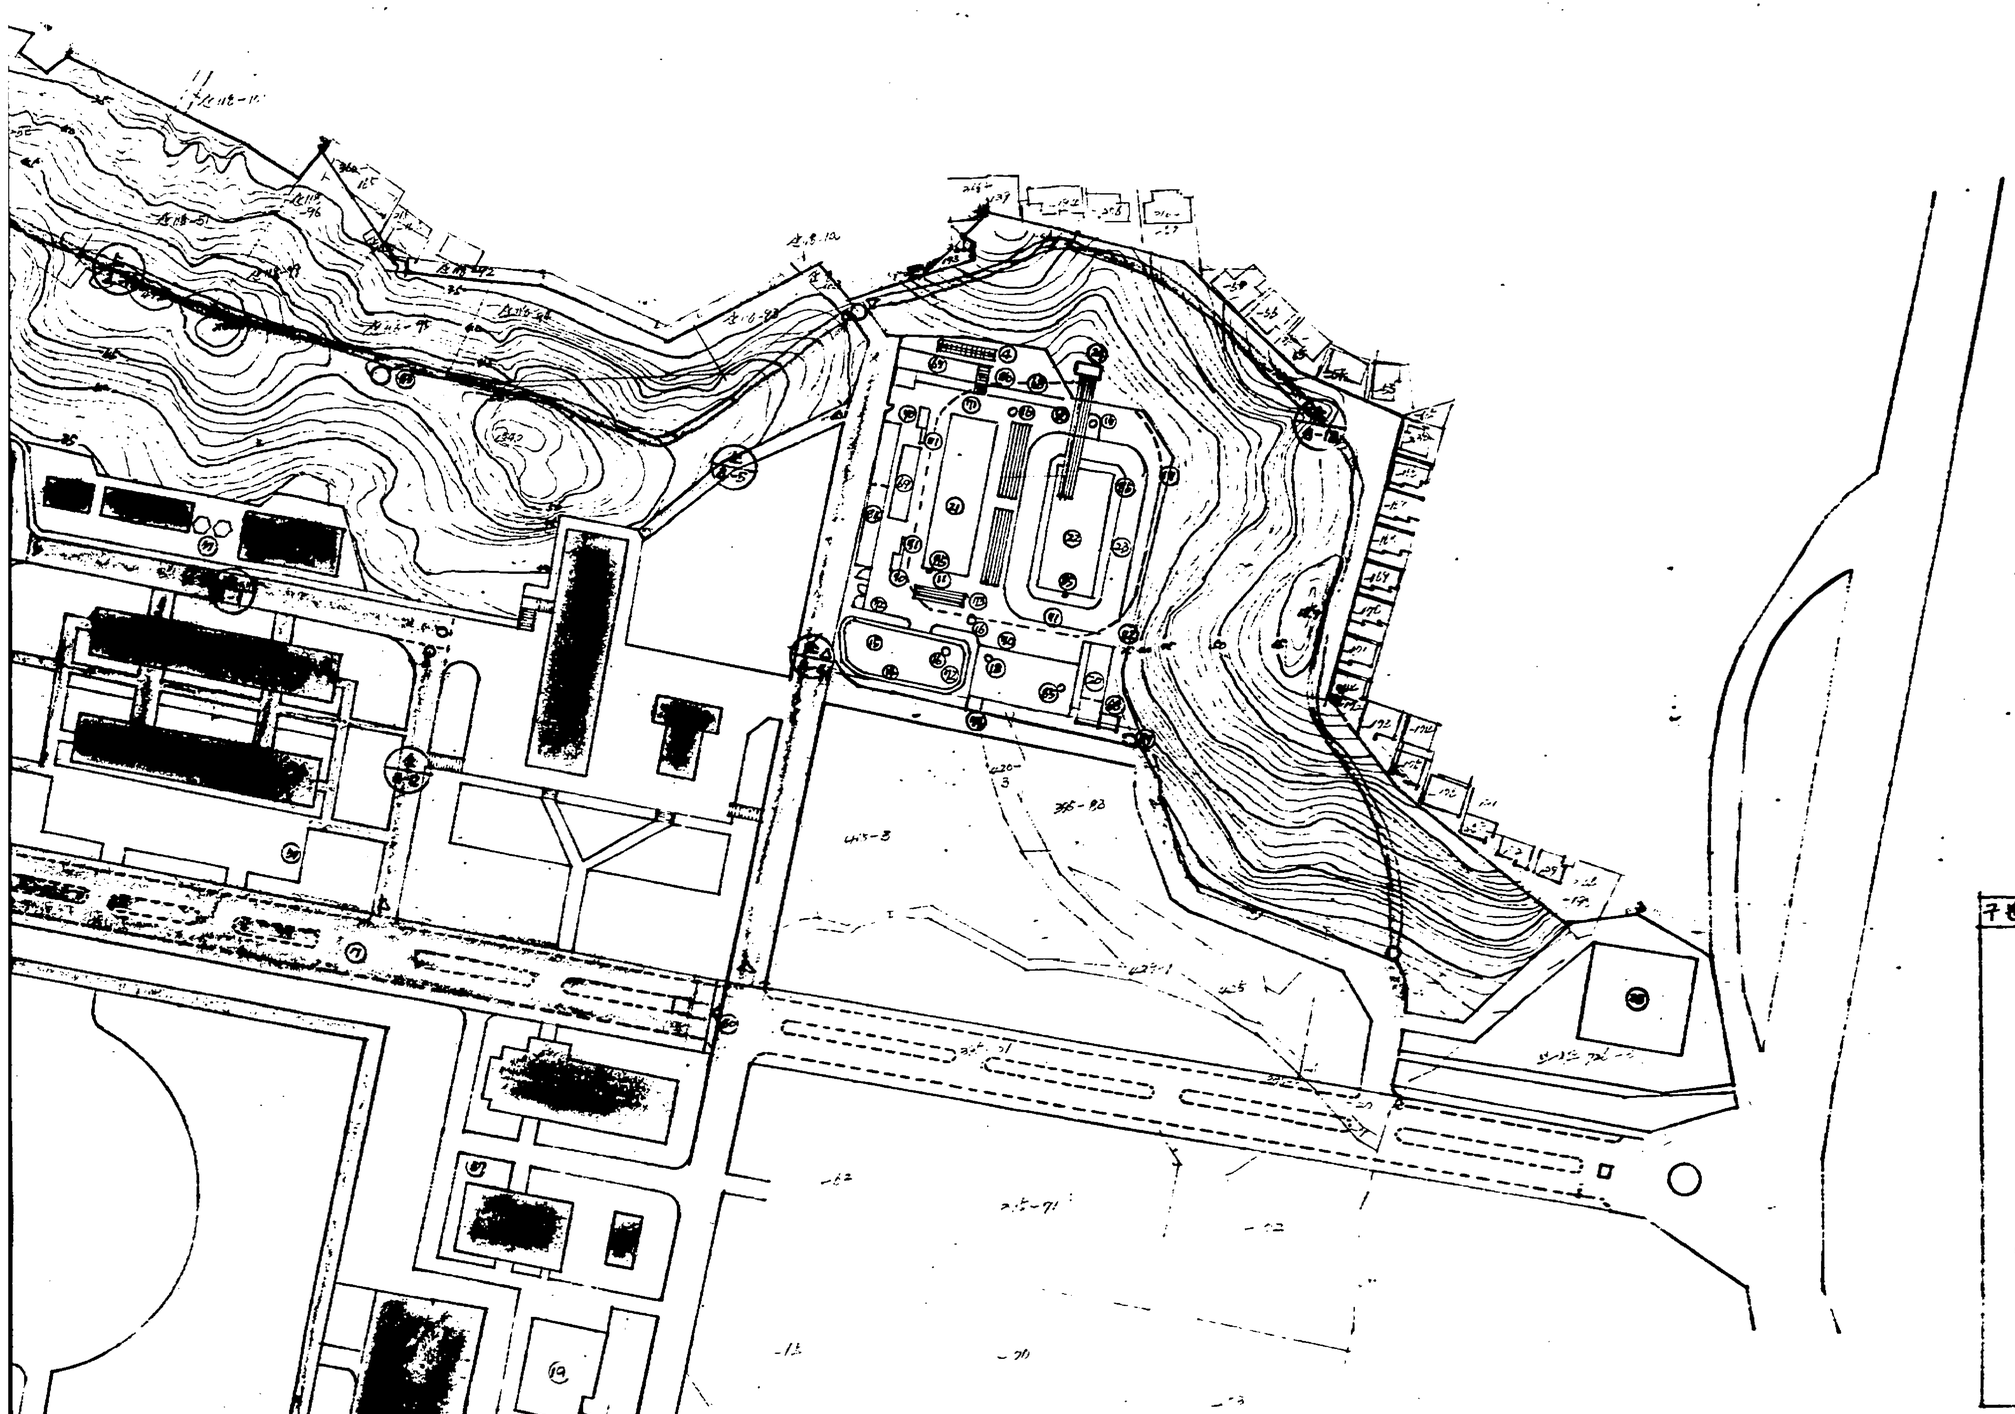

구분	번호	시설명
	98	잡고
	99	기념

구분	번호	시설명
조경시설	1	관광광장
	2	연못
	3	파고라
	4	파고라
	5	파고라
	6	파고라
	7	송무탑
	8	성무탑
	9	휴게소
	10	휴게소
	11	비취파라솔
	12	비취파라솔
	13	휴게소
	92	기념탑
유희시설	14	모노레일(열차)
	15	순환회전차(미니카)
	16	소형정치글
	17	스카이싸이클
	18	밤바보드
운동시설	19	실내체육관
	20	실내롤링롤러스케이트장
	21	메인 돌장
	22	어린이미끄럼틀장
	23	크라스케이트장
운동시설	24	하이스라이더
	25	옥외테니스장
	26	옥외테니스장
교양시설	27	문화회관
	28	문화회관
	29	청소년회관
	30	청소년회관
	31	청소년회관
	32	청소년회관
	33	청소년회관
	34	청소년회관
	35	청소년회관
	36	청소년회관
	37	청소년회관
	38	전시관
	39	전시관
	40	전시관
	41	전시관
	42	문화회관
	43	문화회관
	44	소동물원
	45	소동물원
	46	변전실
	47	전시음비행기
전의시설	48	전시음비행기
	49	전시음비행기
	50	청소년회관
	51	화장실
	52	화장실
	53	화장실
	54	주차장
	55	음수대
	56	음수대
	57	음수대
	58	음수대
	59	음수대
	60	음수대
	61	음수대
	62	음수대
	63	음수대
	64	간이매점
	65	간이매점
	66	간이매점
	67	매점 1동
	68	매점 2동
	69	간이매점(스낵)
	70	야외식당
	71	세족장
편의시설	72	음수대
	73	시계탑
	74	간이매점
	90	화장실
	91	화장실
관리시설	75	관리사무소
	76	보일러실
	77	유류탱크
	78	보일러실
	79	정문
	80	후문
	81	창고
	82	파출소
	83	급수탱크
	84	관리동(사무소 1동)
	85	감시탑
	86	간이매표소
	87	쓰레기처리장
	88	고가수조
	93	청소년회관
운동시설	94	운동기구 운동외 25종
	95	배드민턴장
	96	게이트볼장
	97	정글짐외 2종