현 황 종 합 도

(불조 ~ 홍제 ~ 지구)

SCALE : 1/600

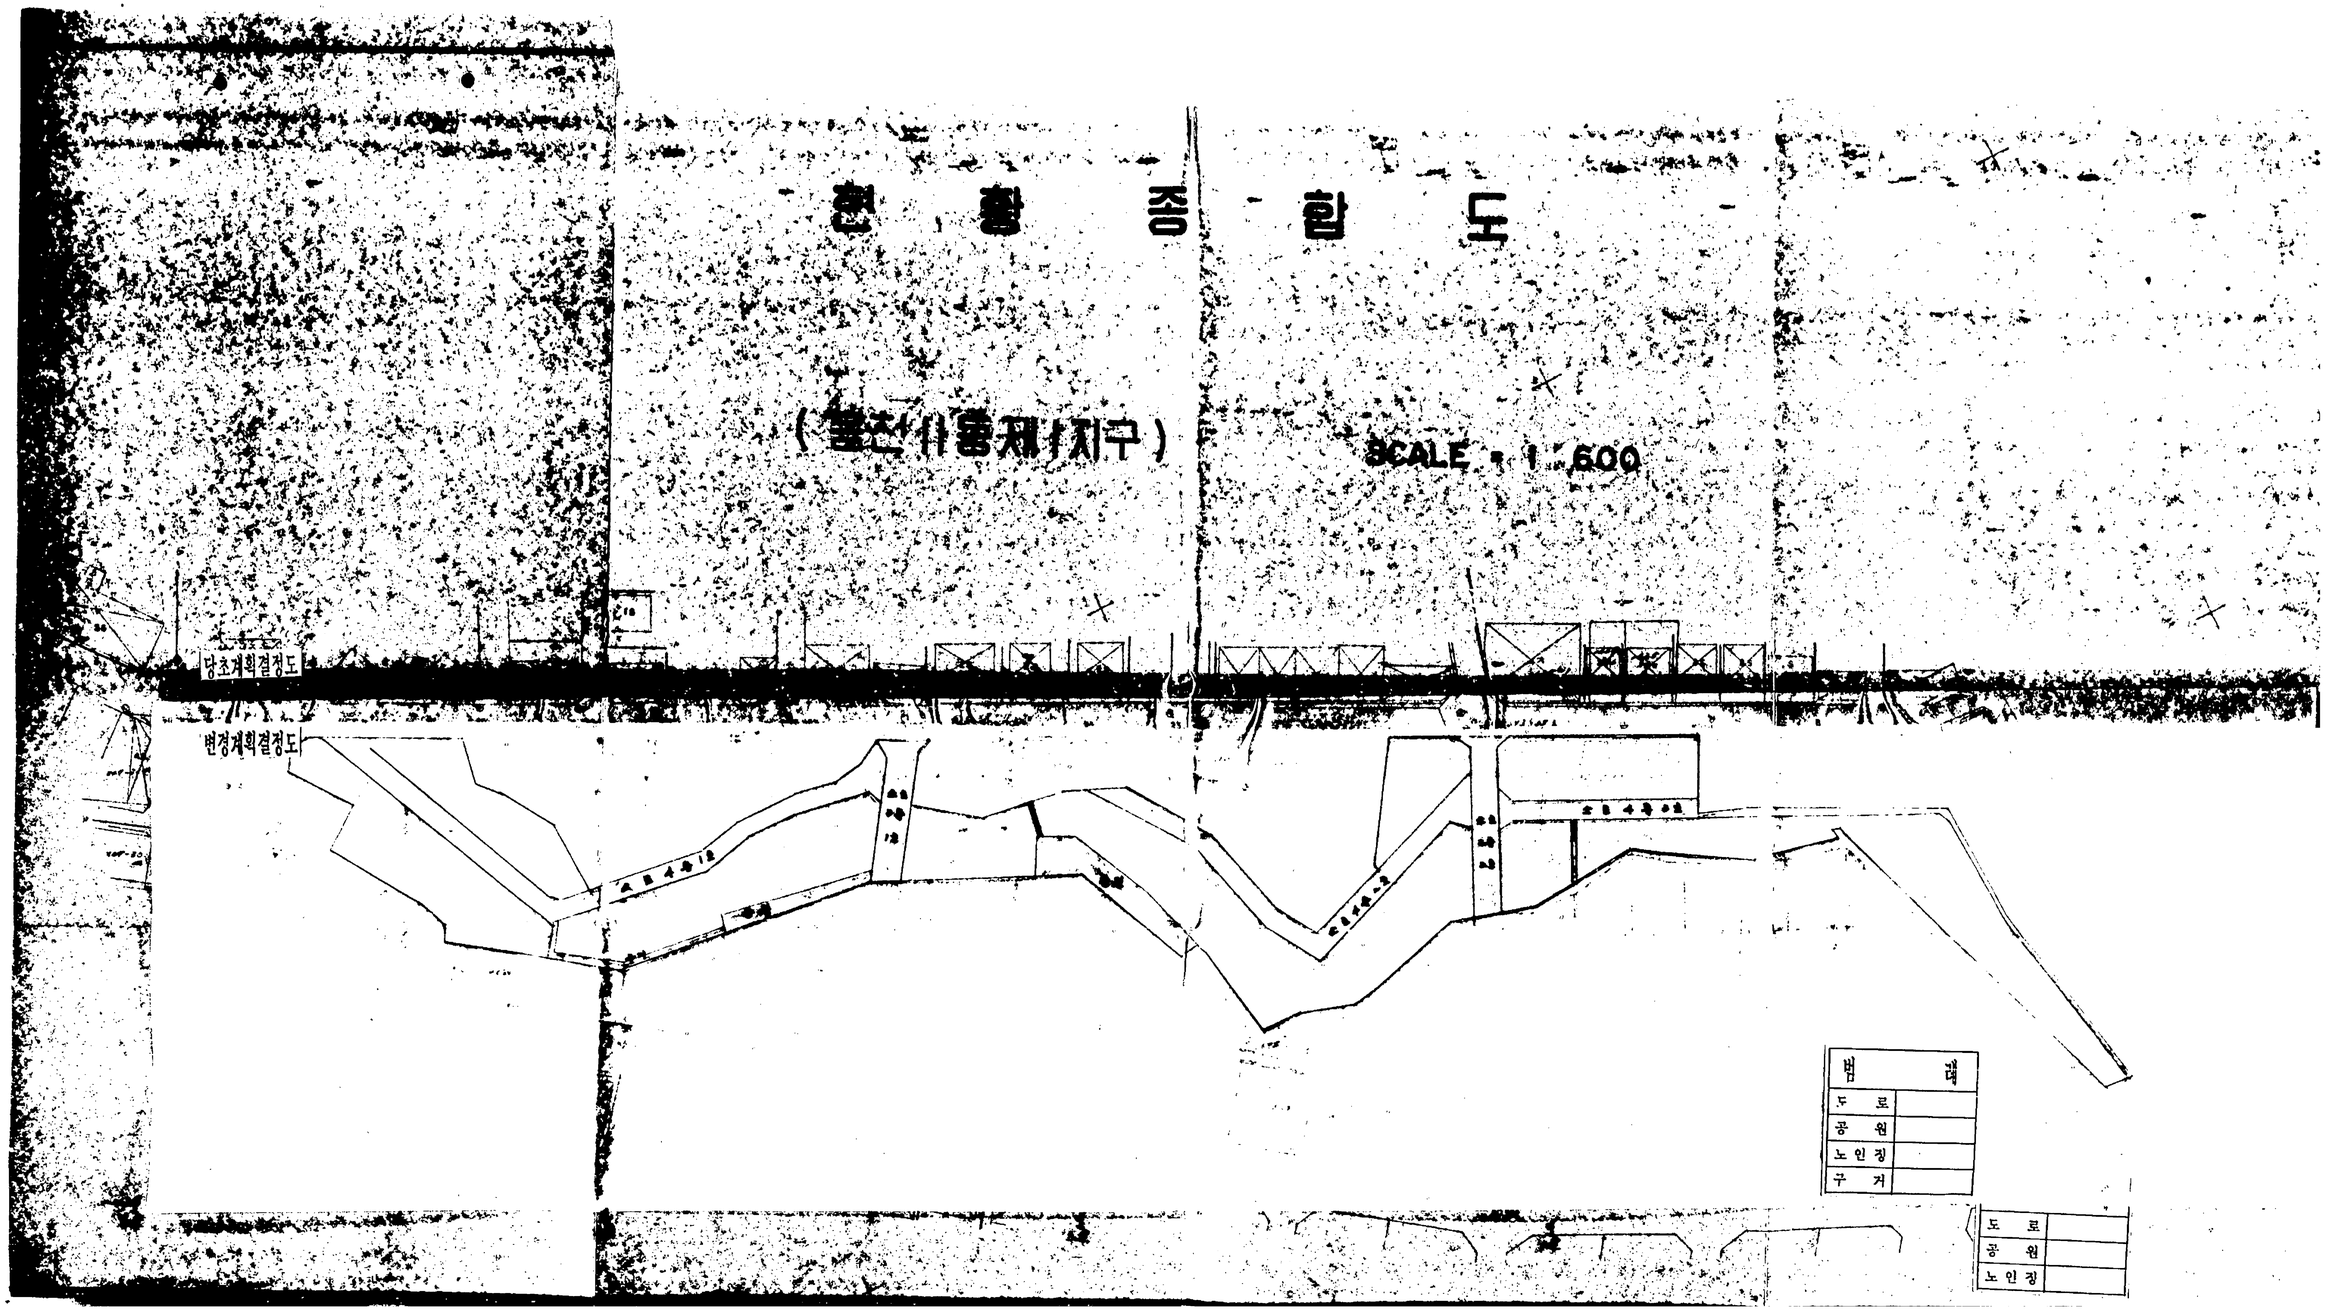

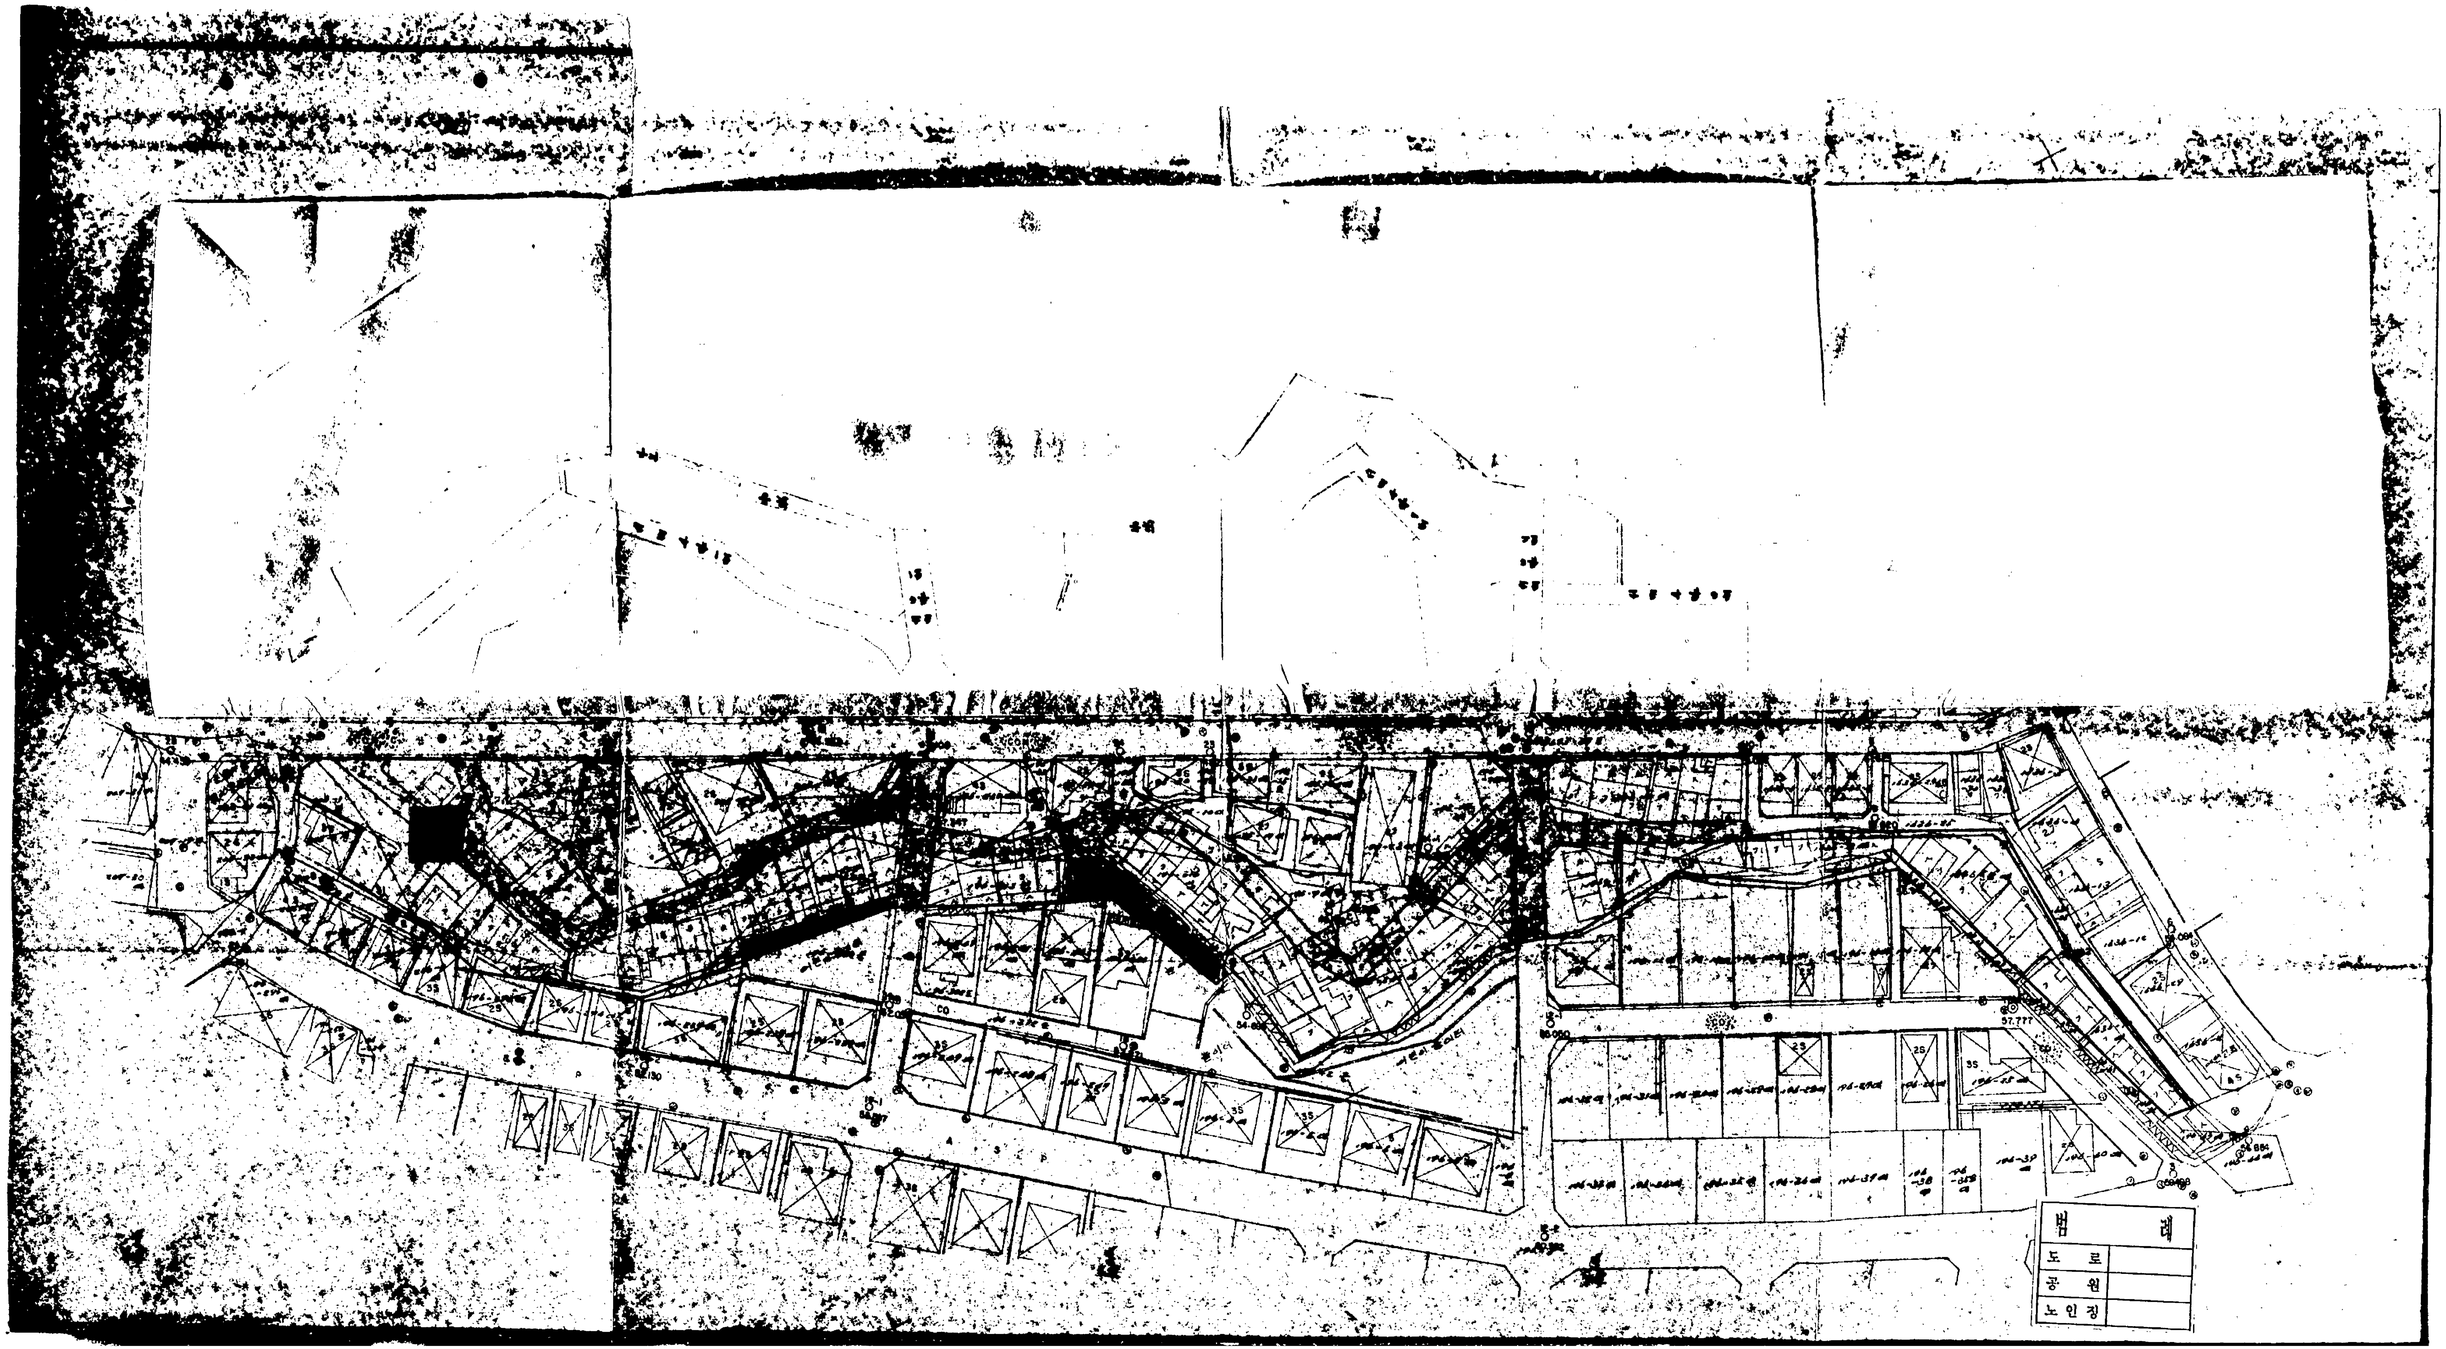
범 례
도 로
공 원
노인정