1 2 3 5

서울特別市 麻浦區 阿峴洞路 街 地籍略圖

十枚之內 第 二 號 縮尺 六百分之一

西紀一九六八年 一月 日調製

육신묘지공원현황측량도

S=1:600

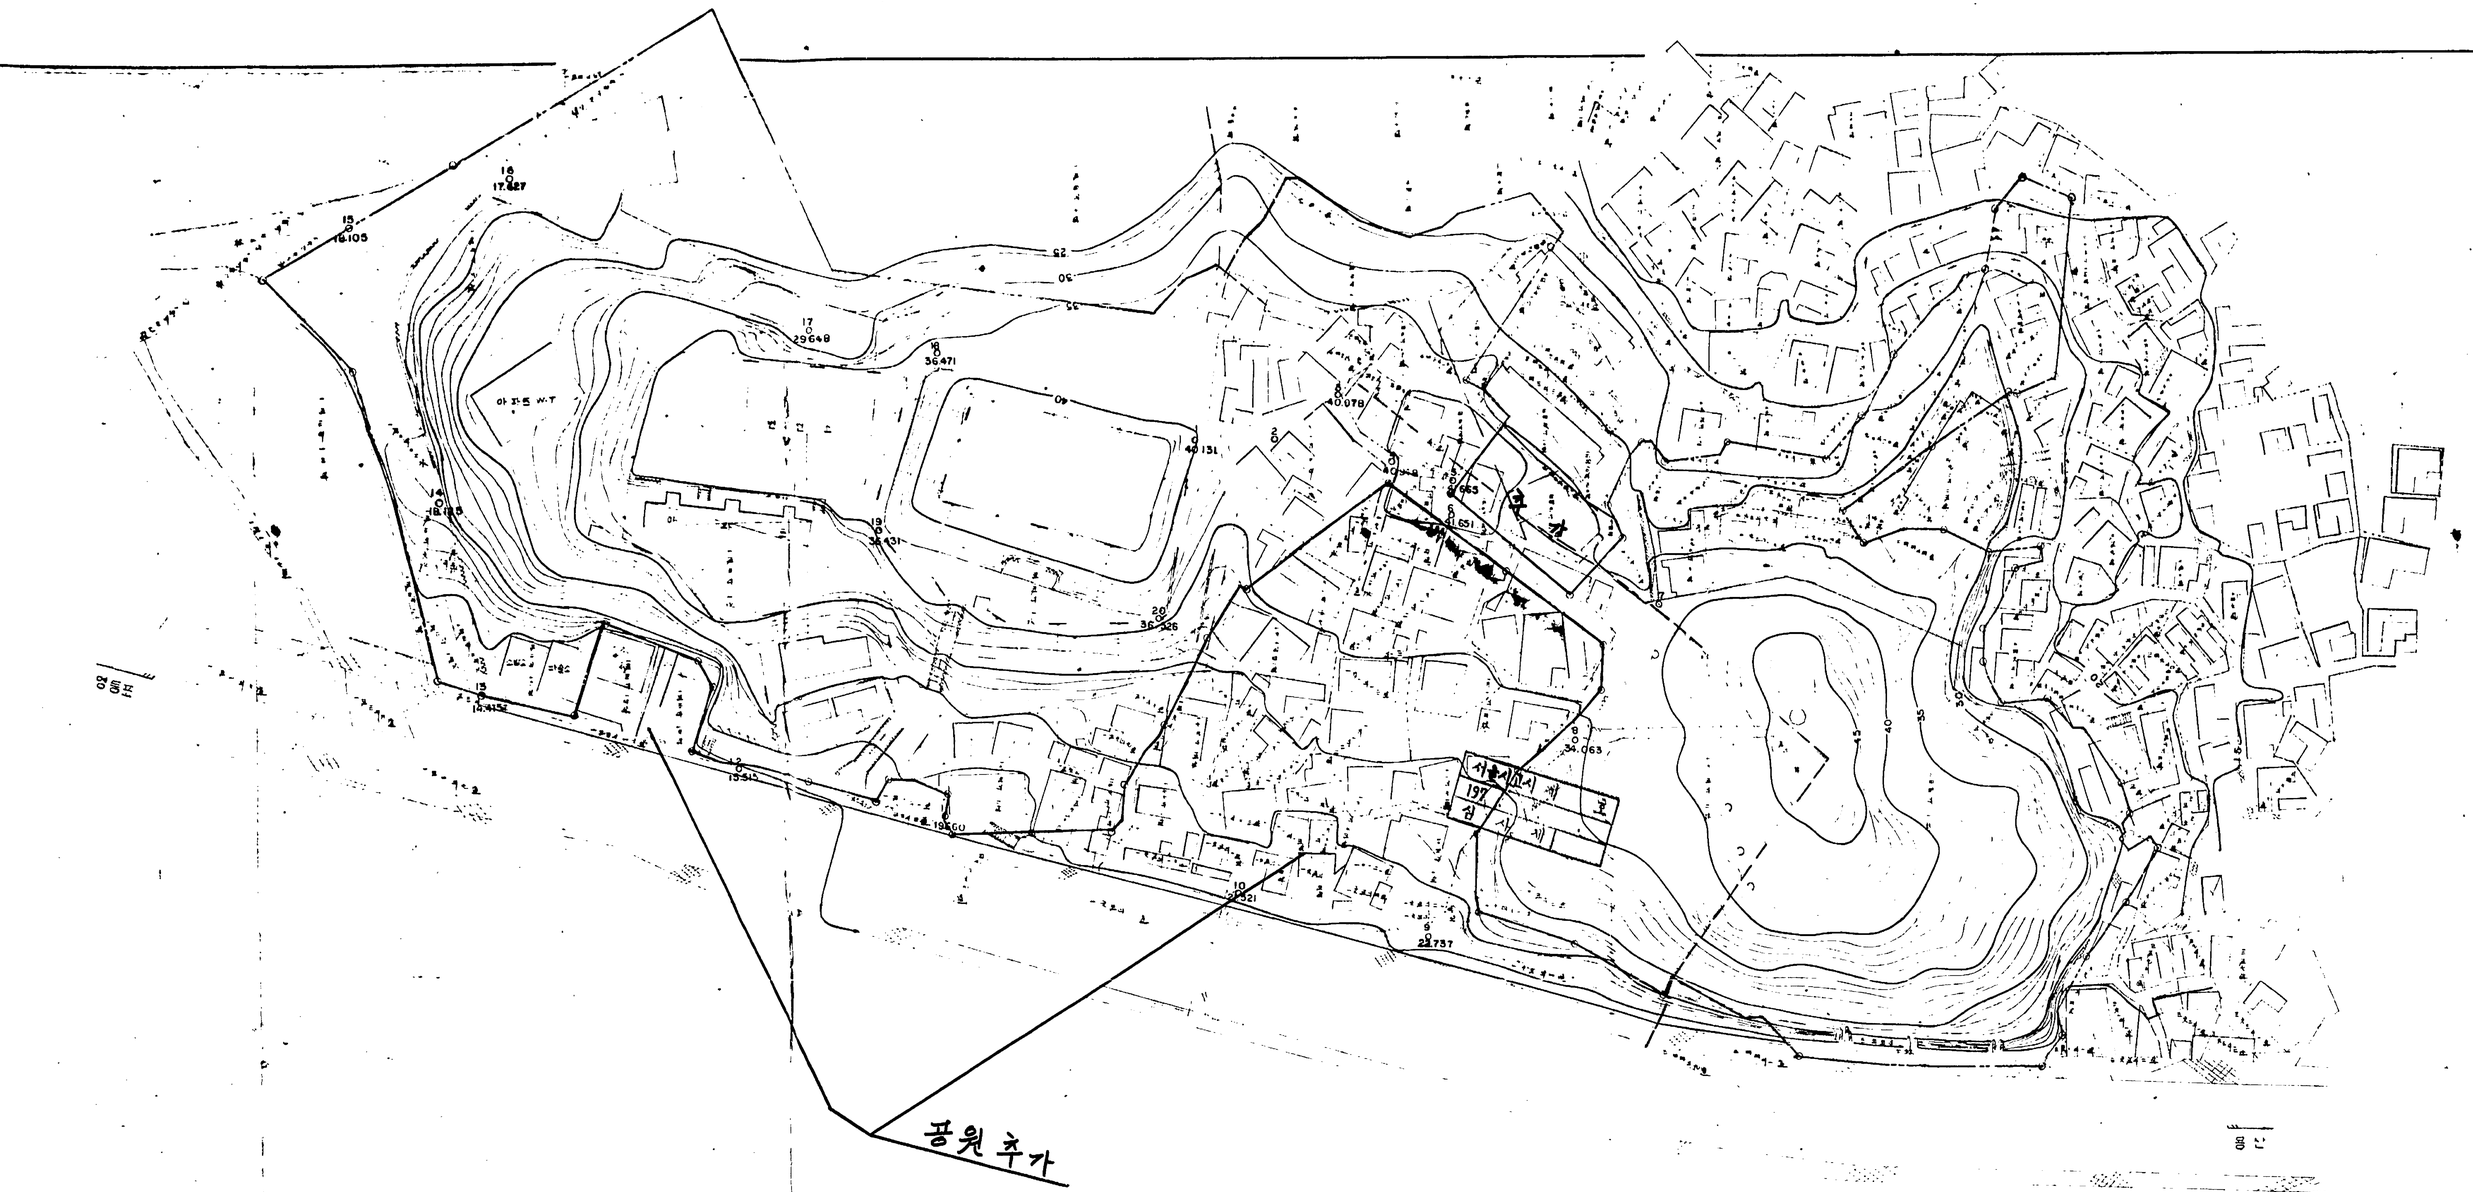

북 악 산 공원

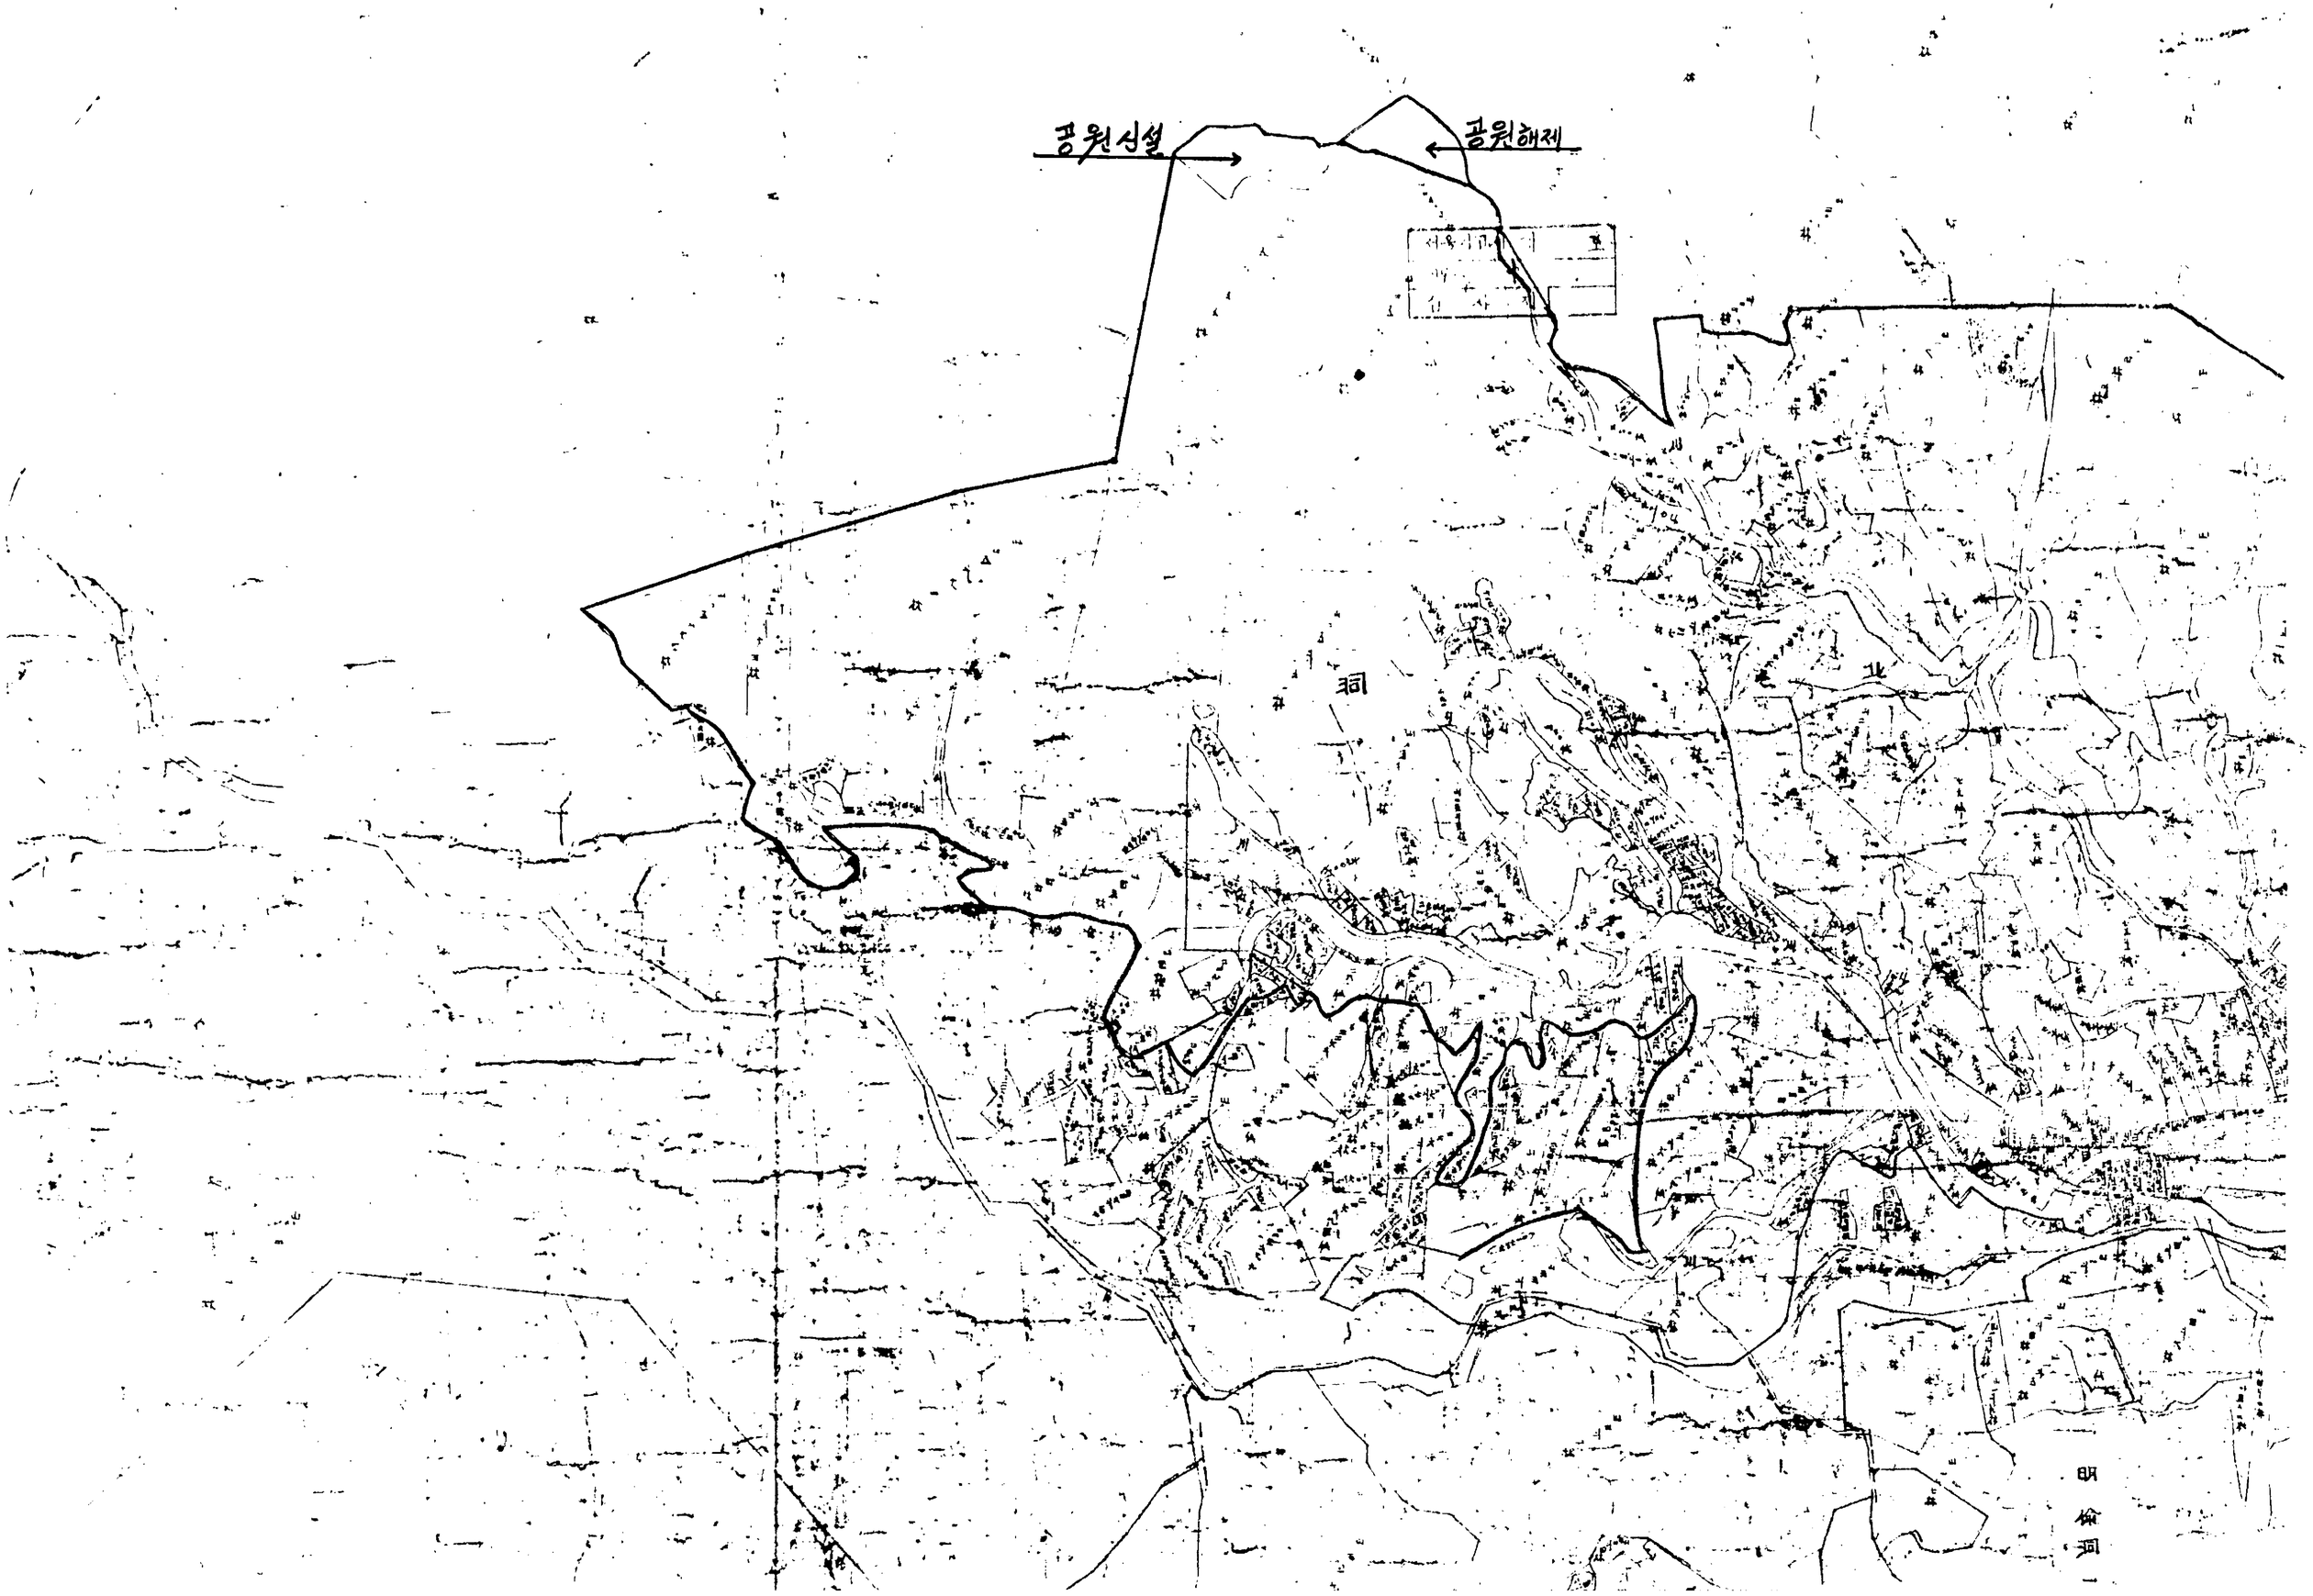

신림공원
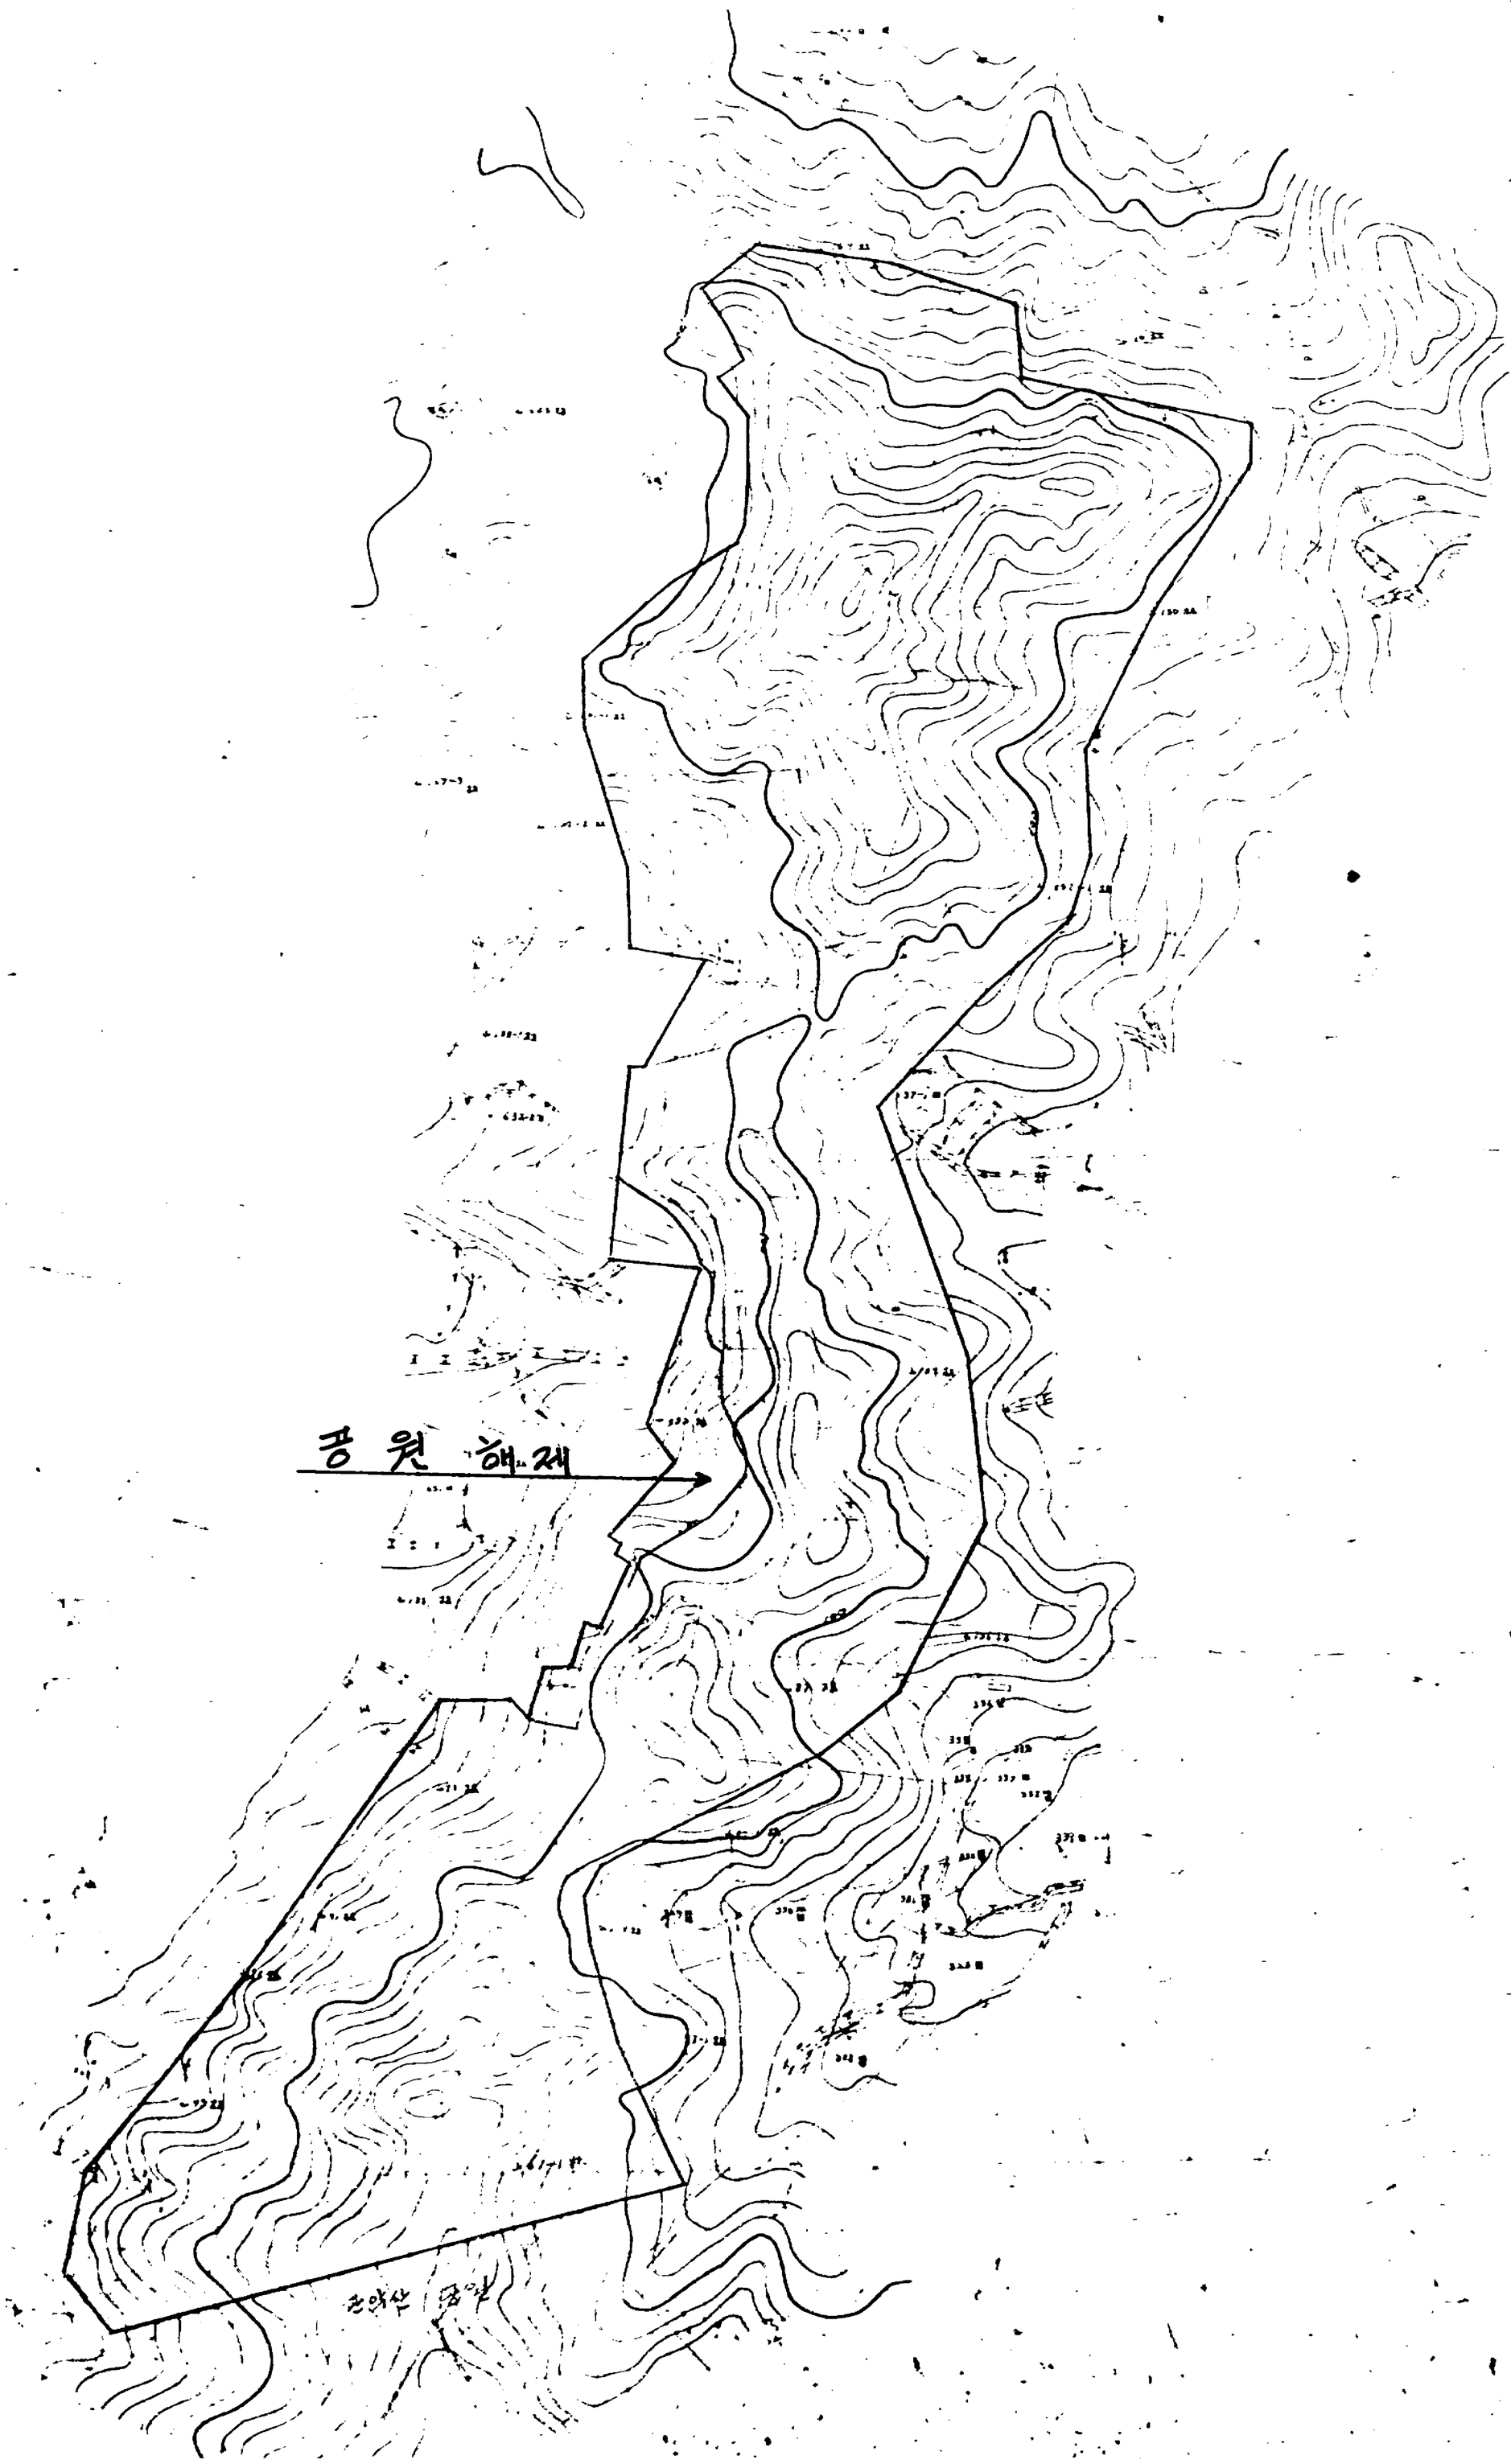
縮尺 三千分之一