마곡동 55-3번지부근 현황측량도

S = 1 : 1,

B=20M
L=1,000M

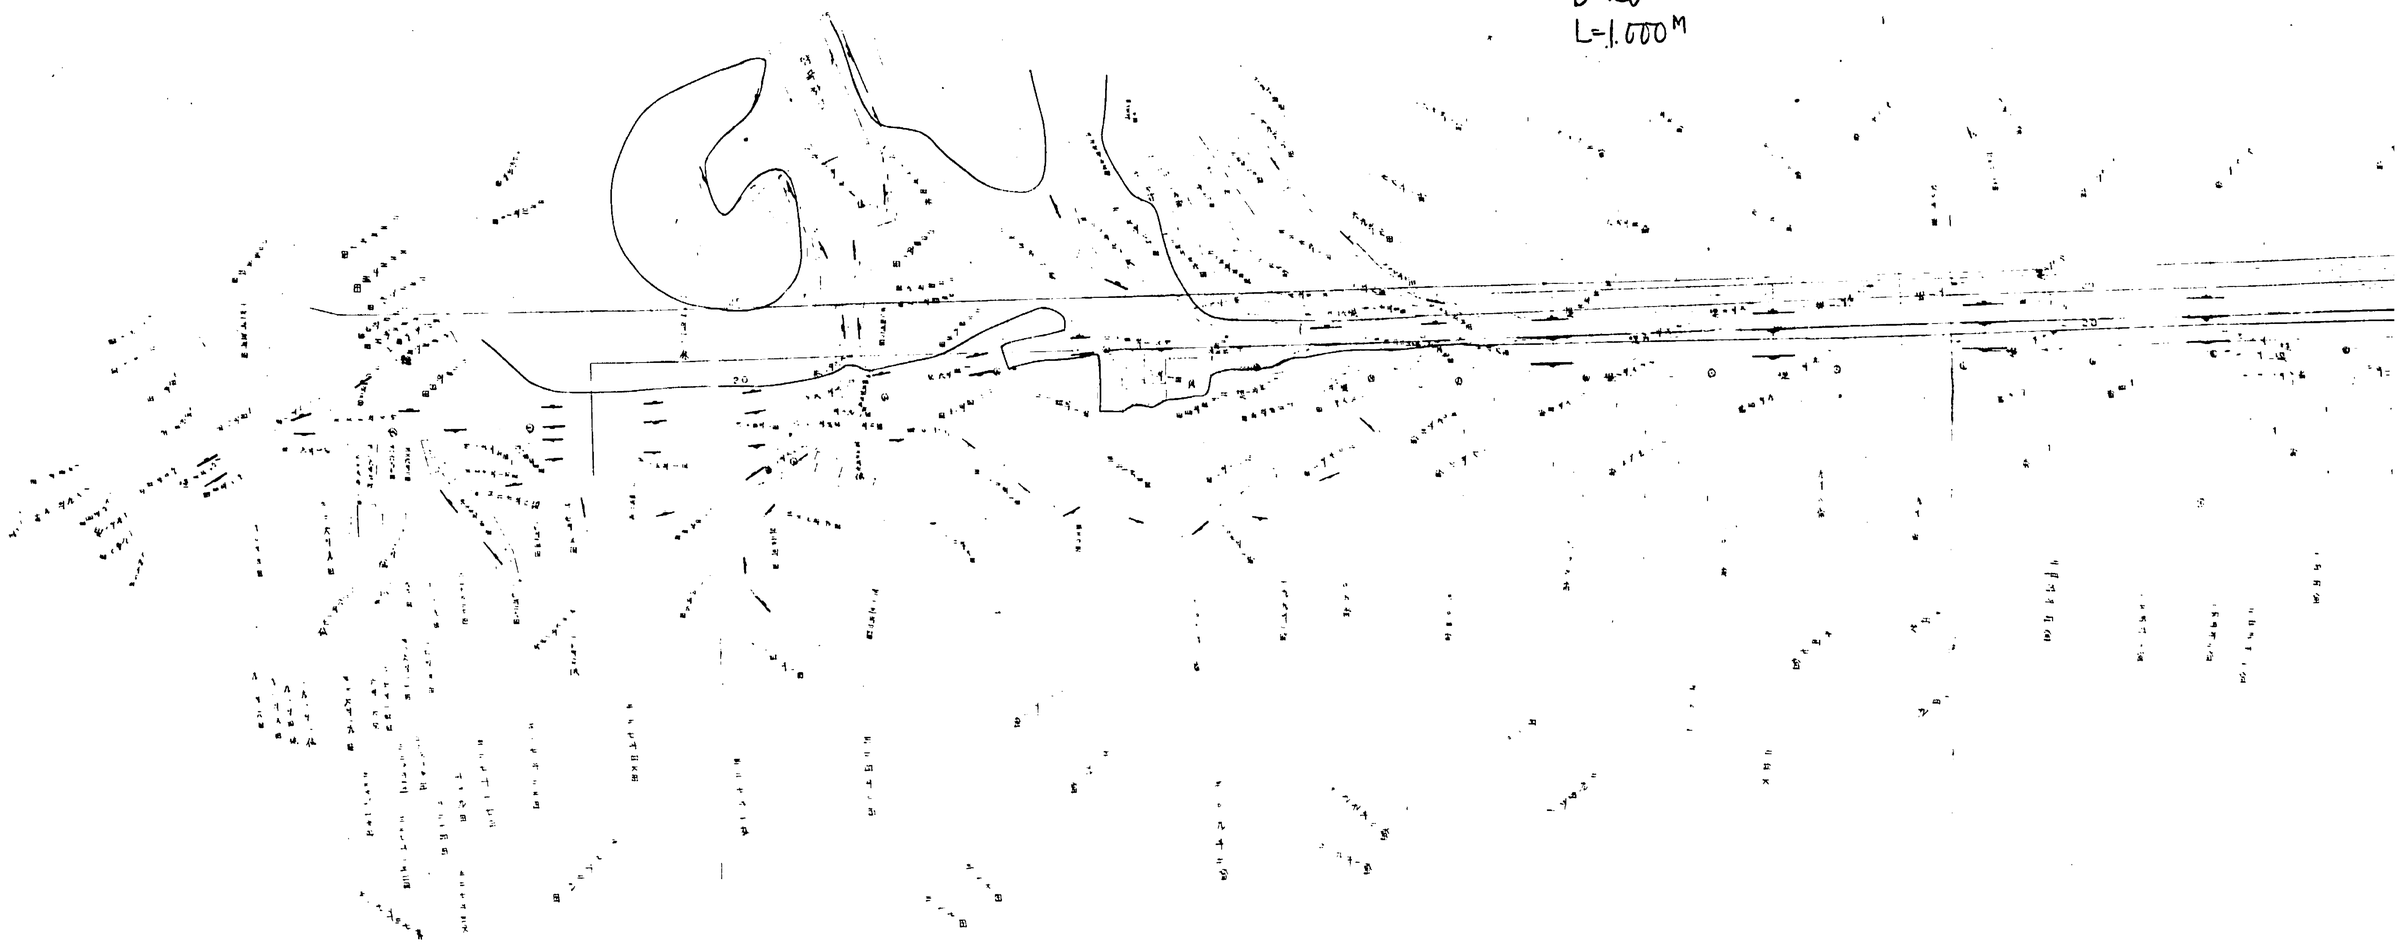

마곡동 55-3번차분금 현황측량도

S=1:1,200

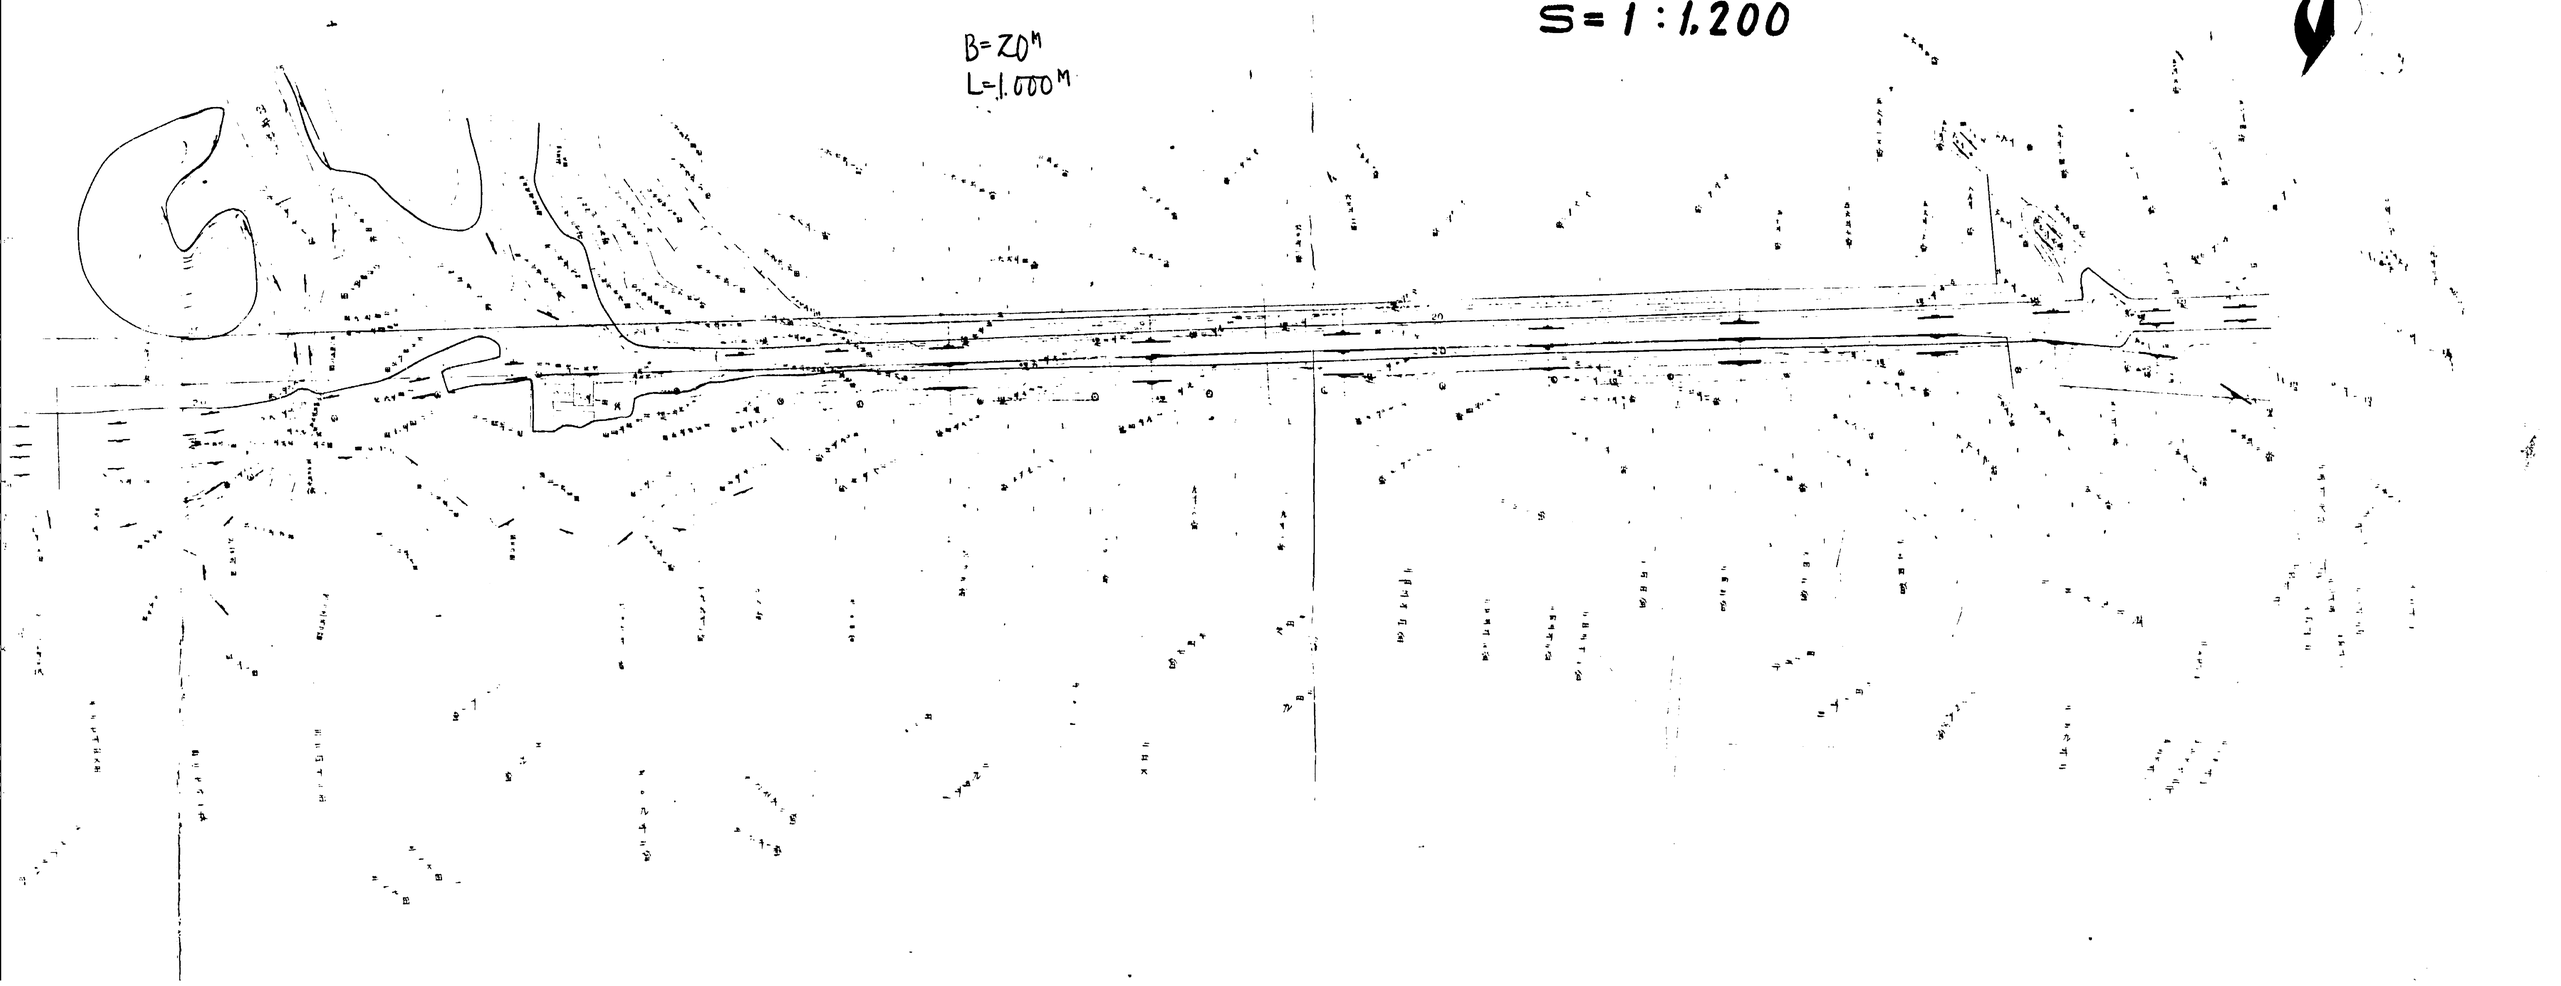

마곡동 55-3번지부근지적도

S=1:1,200.

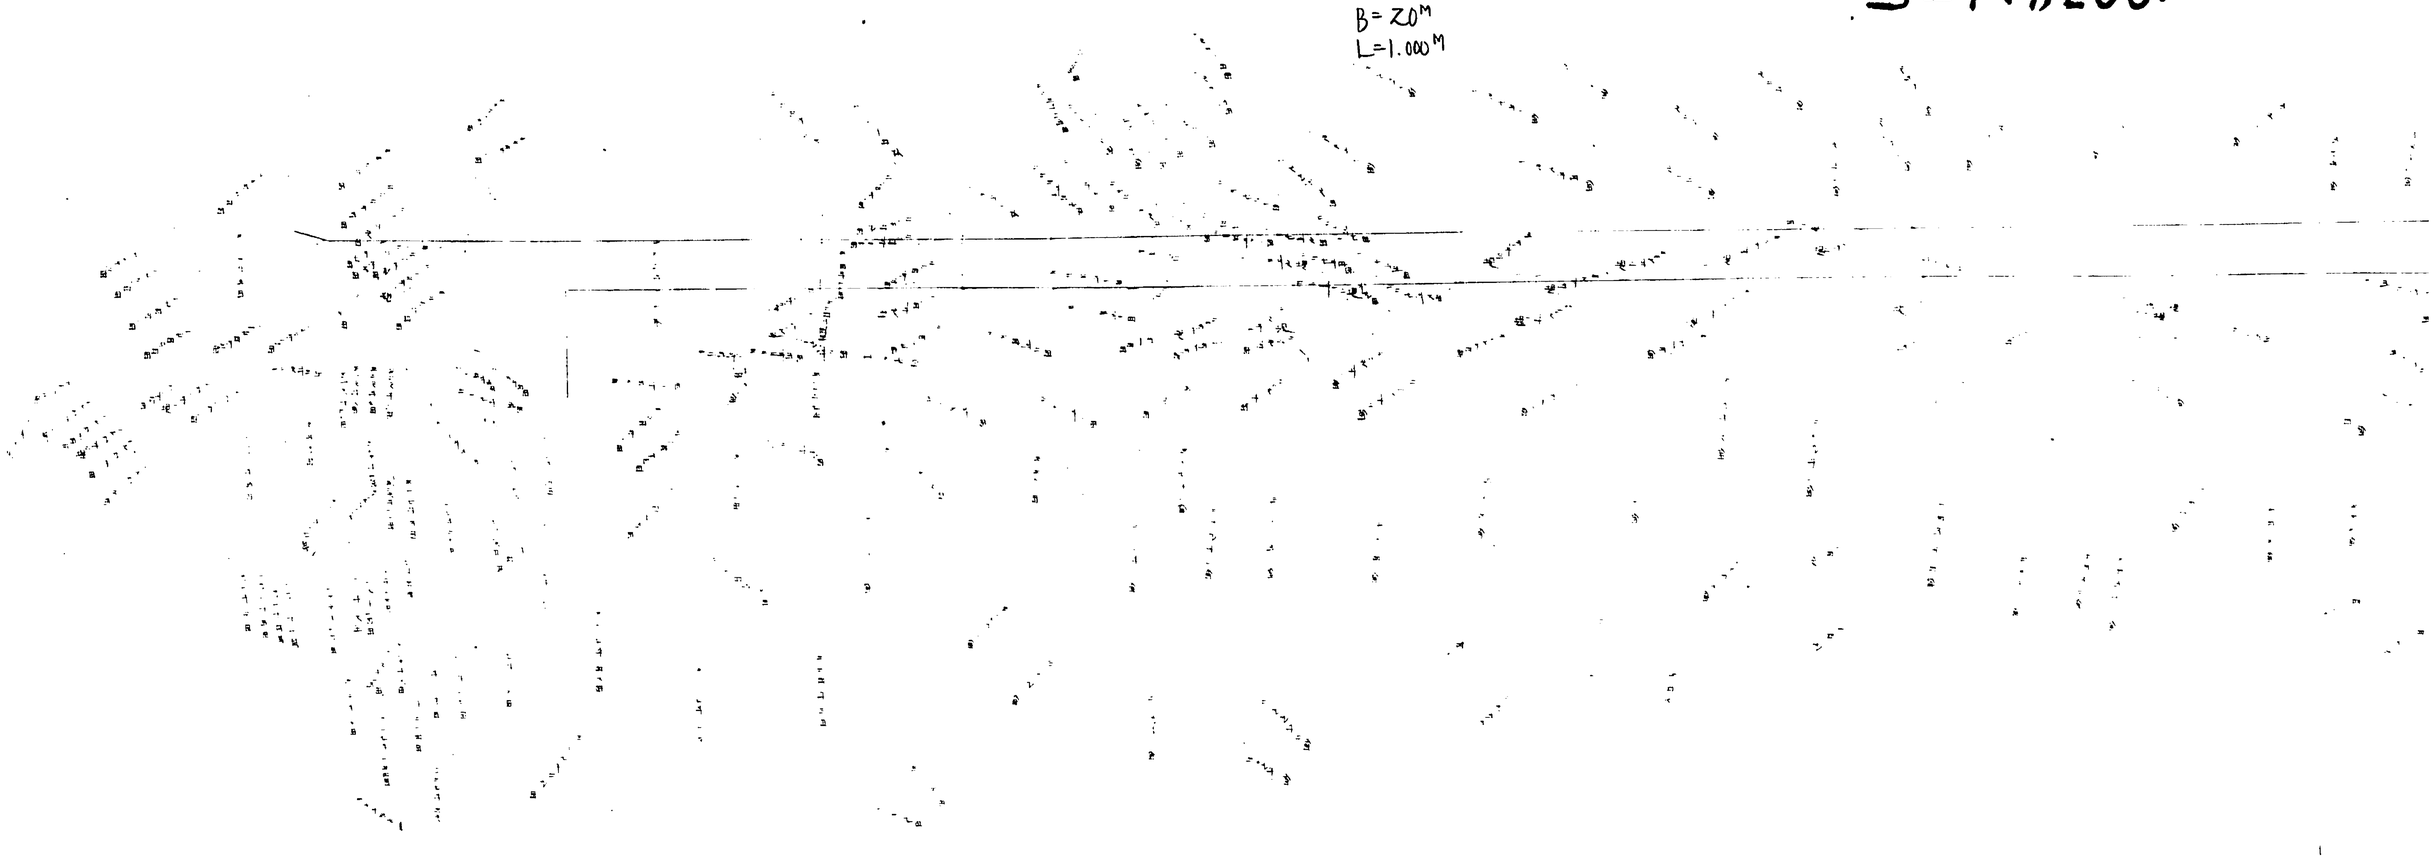

마곡동 55-3번지부근지적도
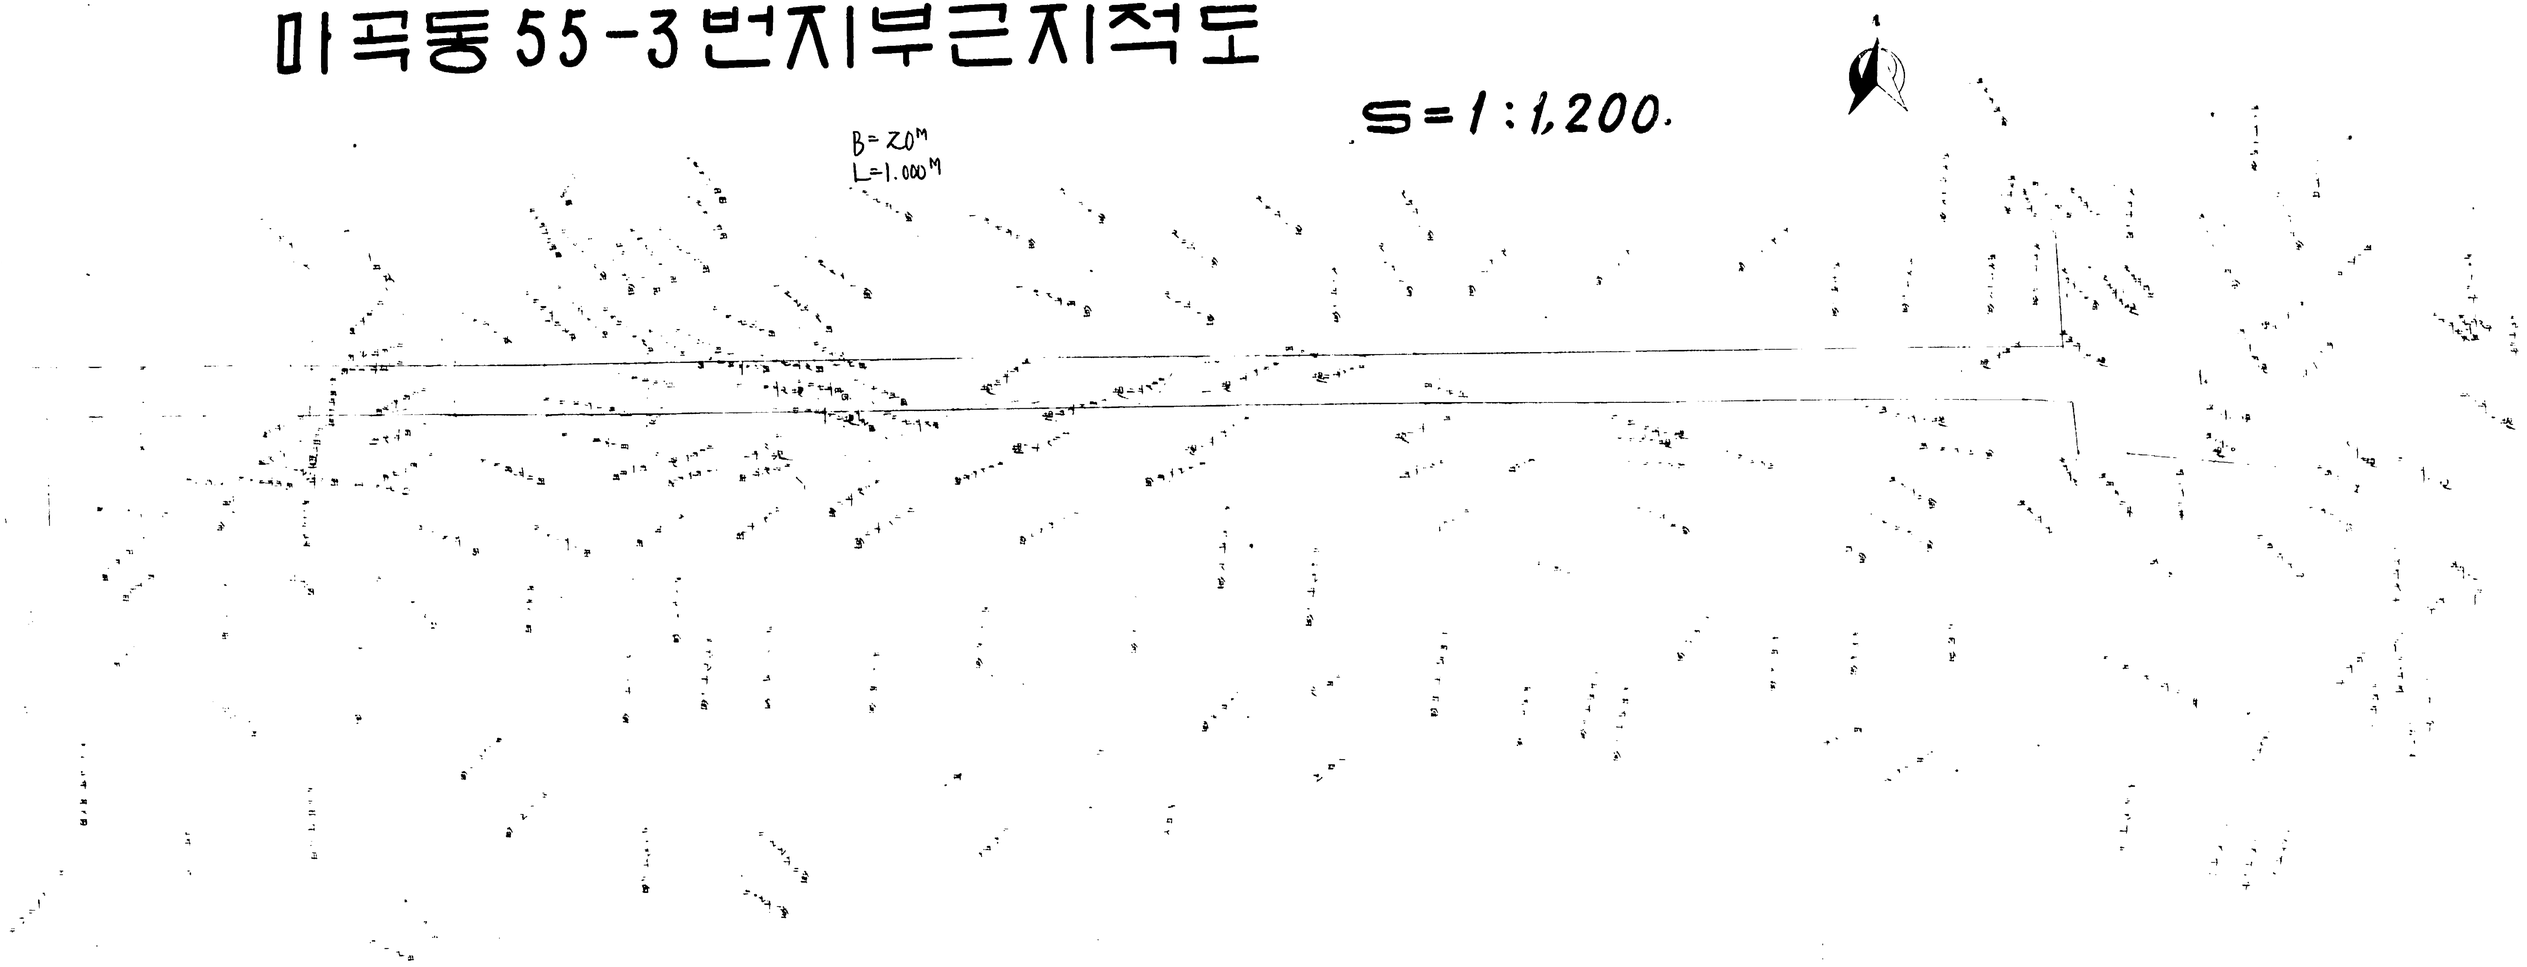
S=1:1,200.