장 교 지 구

S = 1 : 600

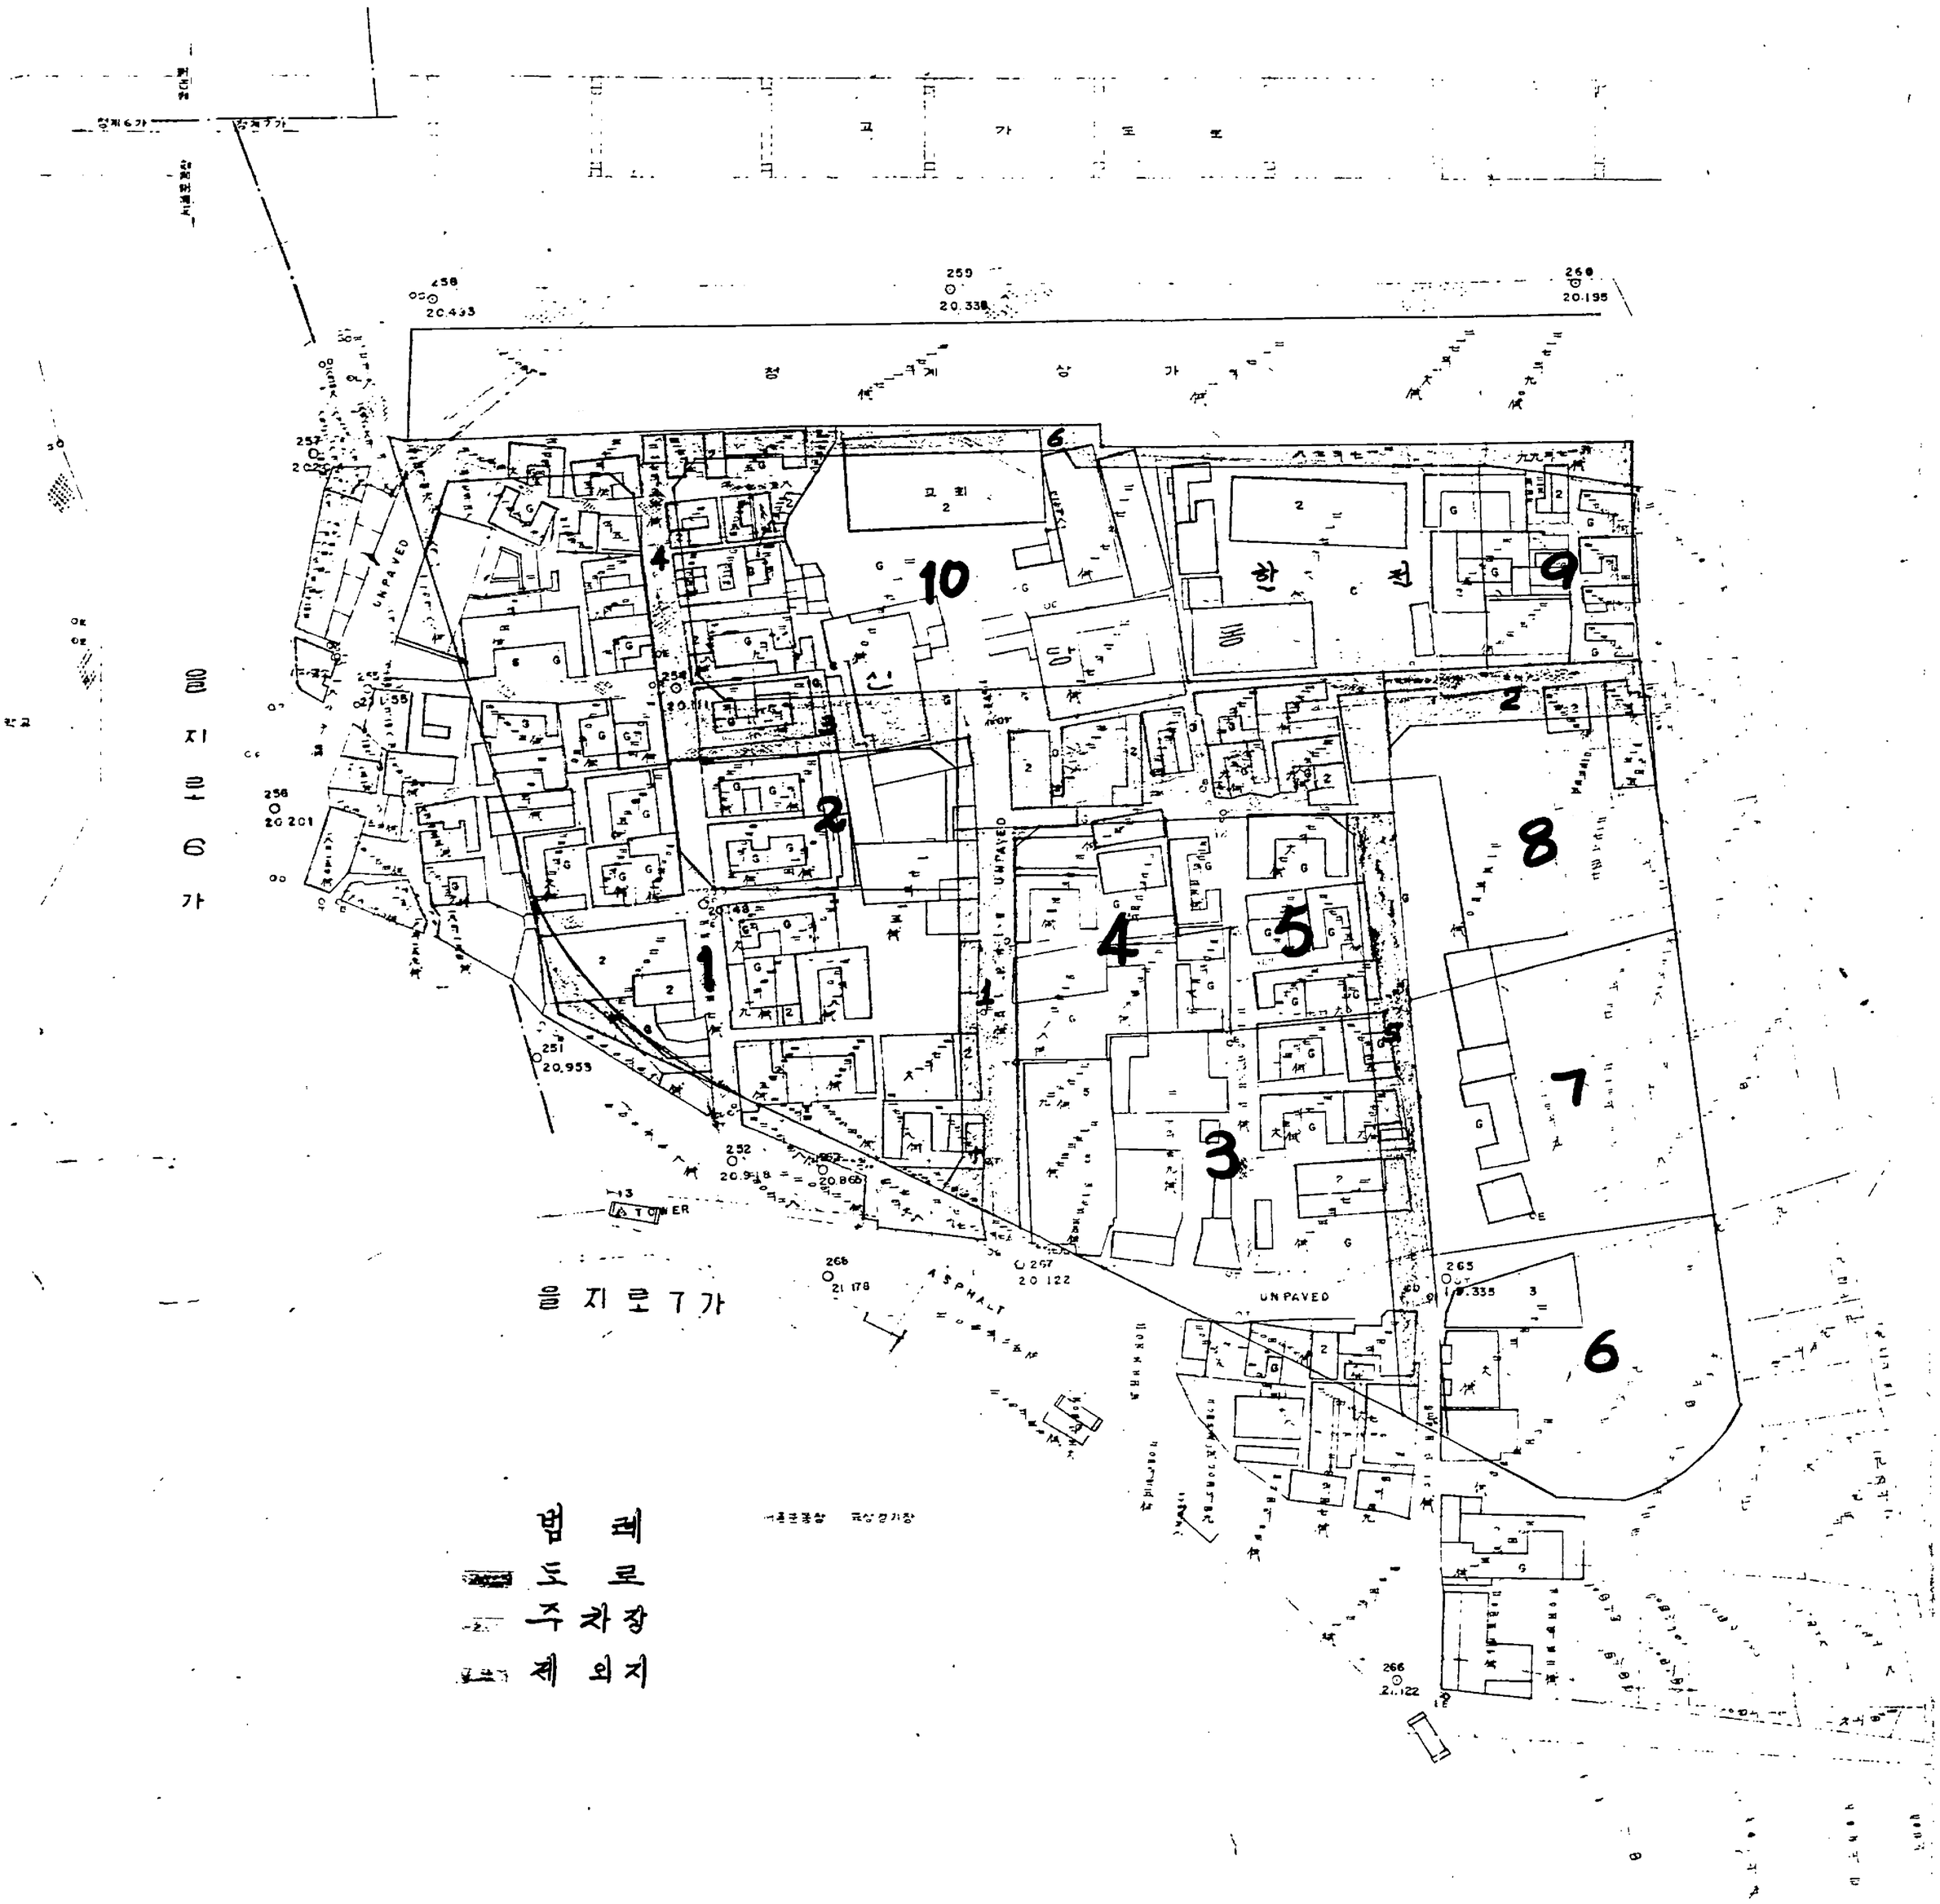

서울운동장옆지구

S = 1 : 600