

고 시

제 1994- 263 호

관련도면

# 도 지구지정변경참고도 성

서울특별시 양천구 신정동 680번지 일대 (주)전지(주)분

기 정



1993. 5. 30

작성자:

범 레

제 척

대한지적공사 서울특별시지사 양천구출장소장


\* 본 도면은 측량에 사용할 수 없음.

# 도시구지정변경참고도

성

서울특별시 양천구 신정동 680번지일대 축척 1/200분의 1


변경

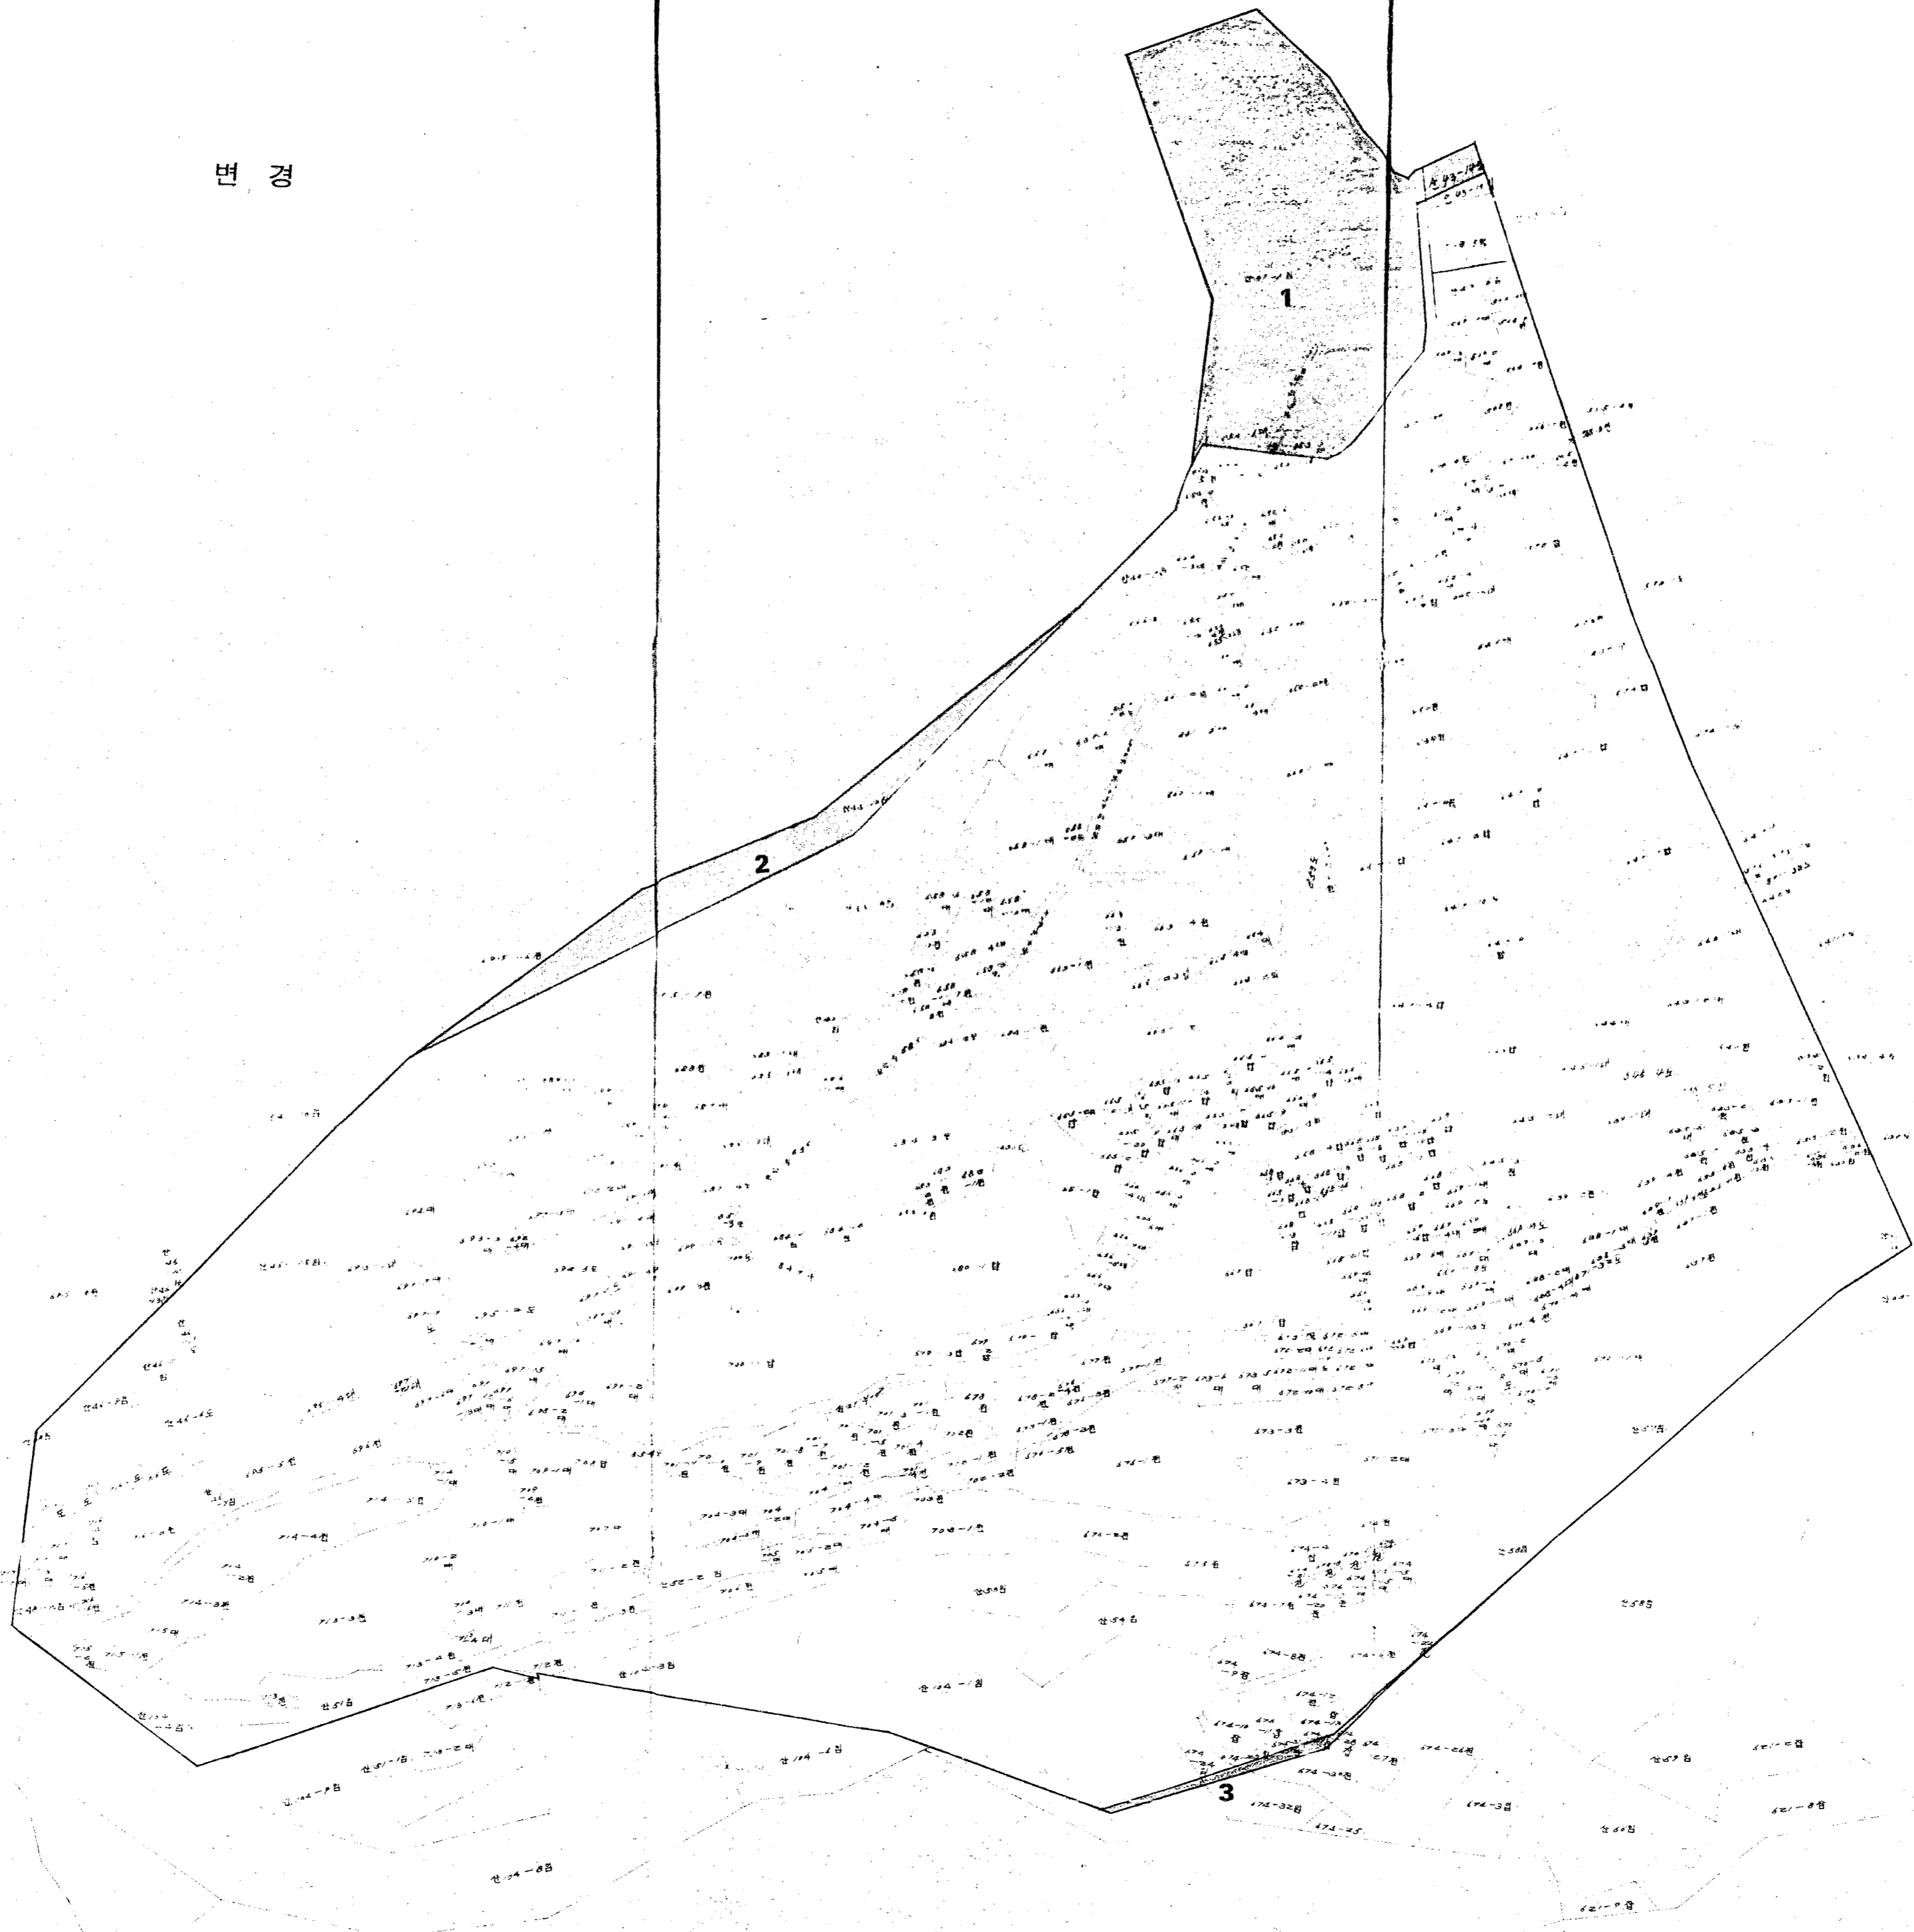

1993. 5. 30

작성자 :

범례

	제척
---	----

대한지적공사 서울특별시지사 양천구출장소장

\* 본 도면은 측량에 사용될 수 없음

184


185

186



# 개발계획 평면도

변경

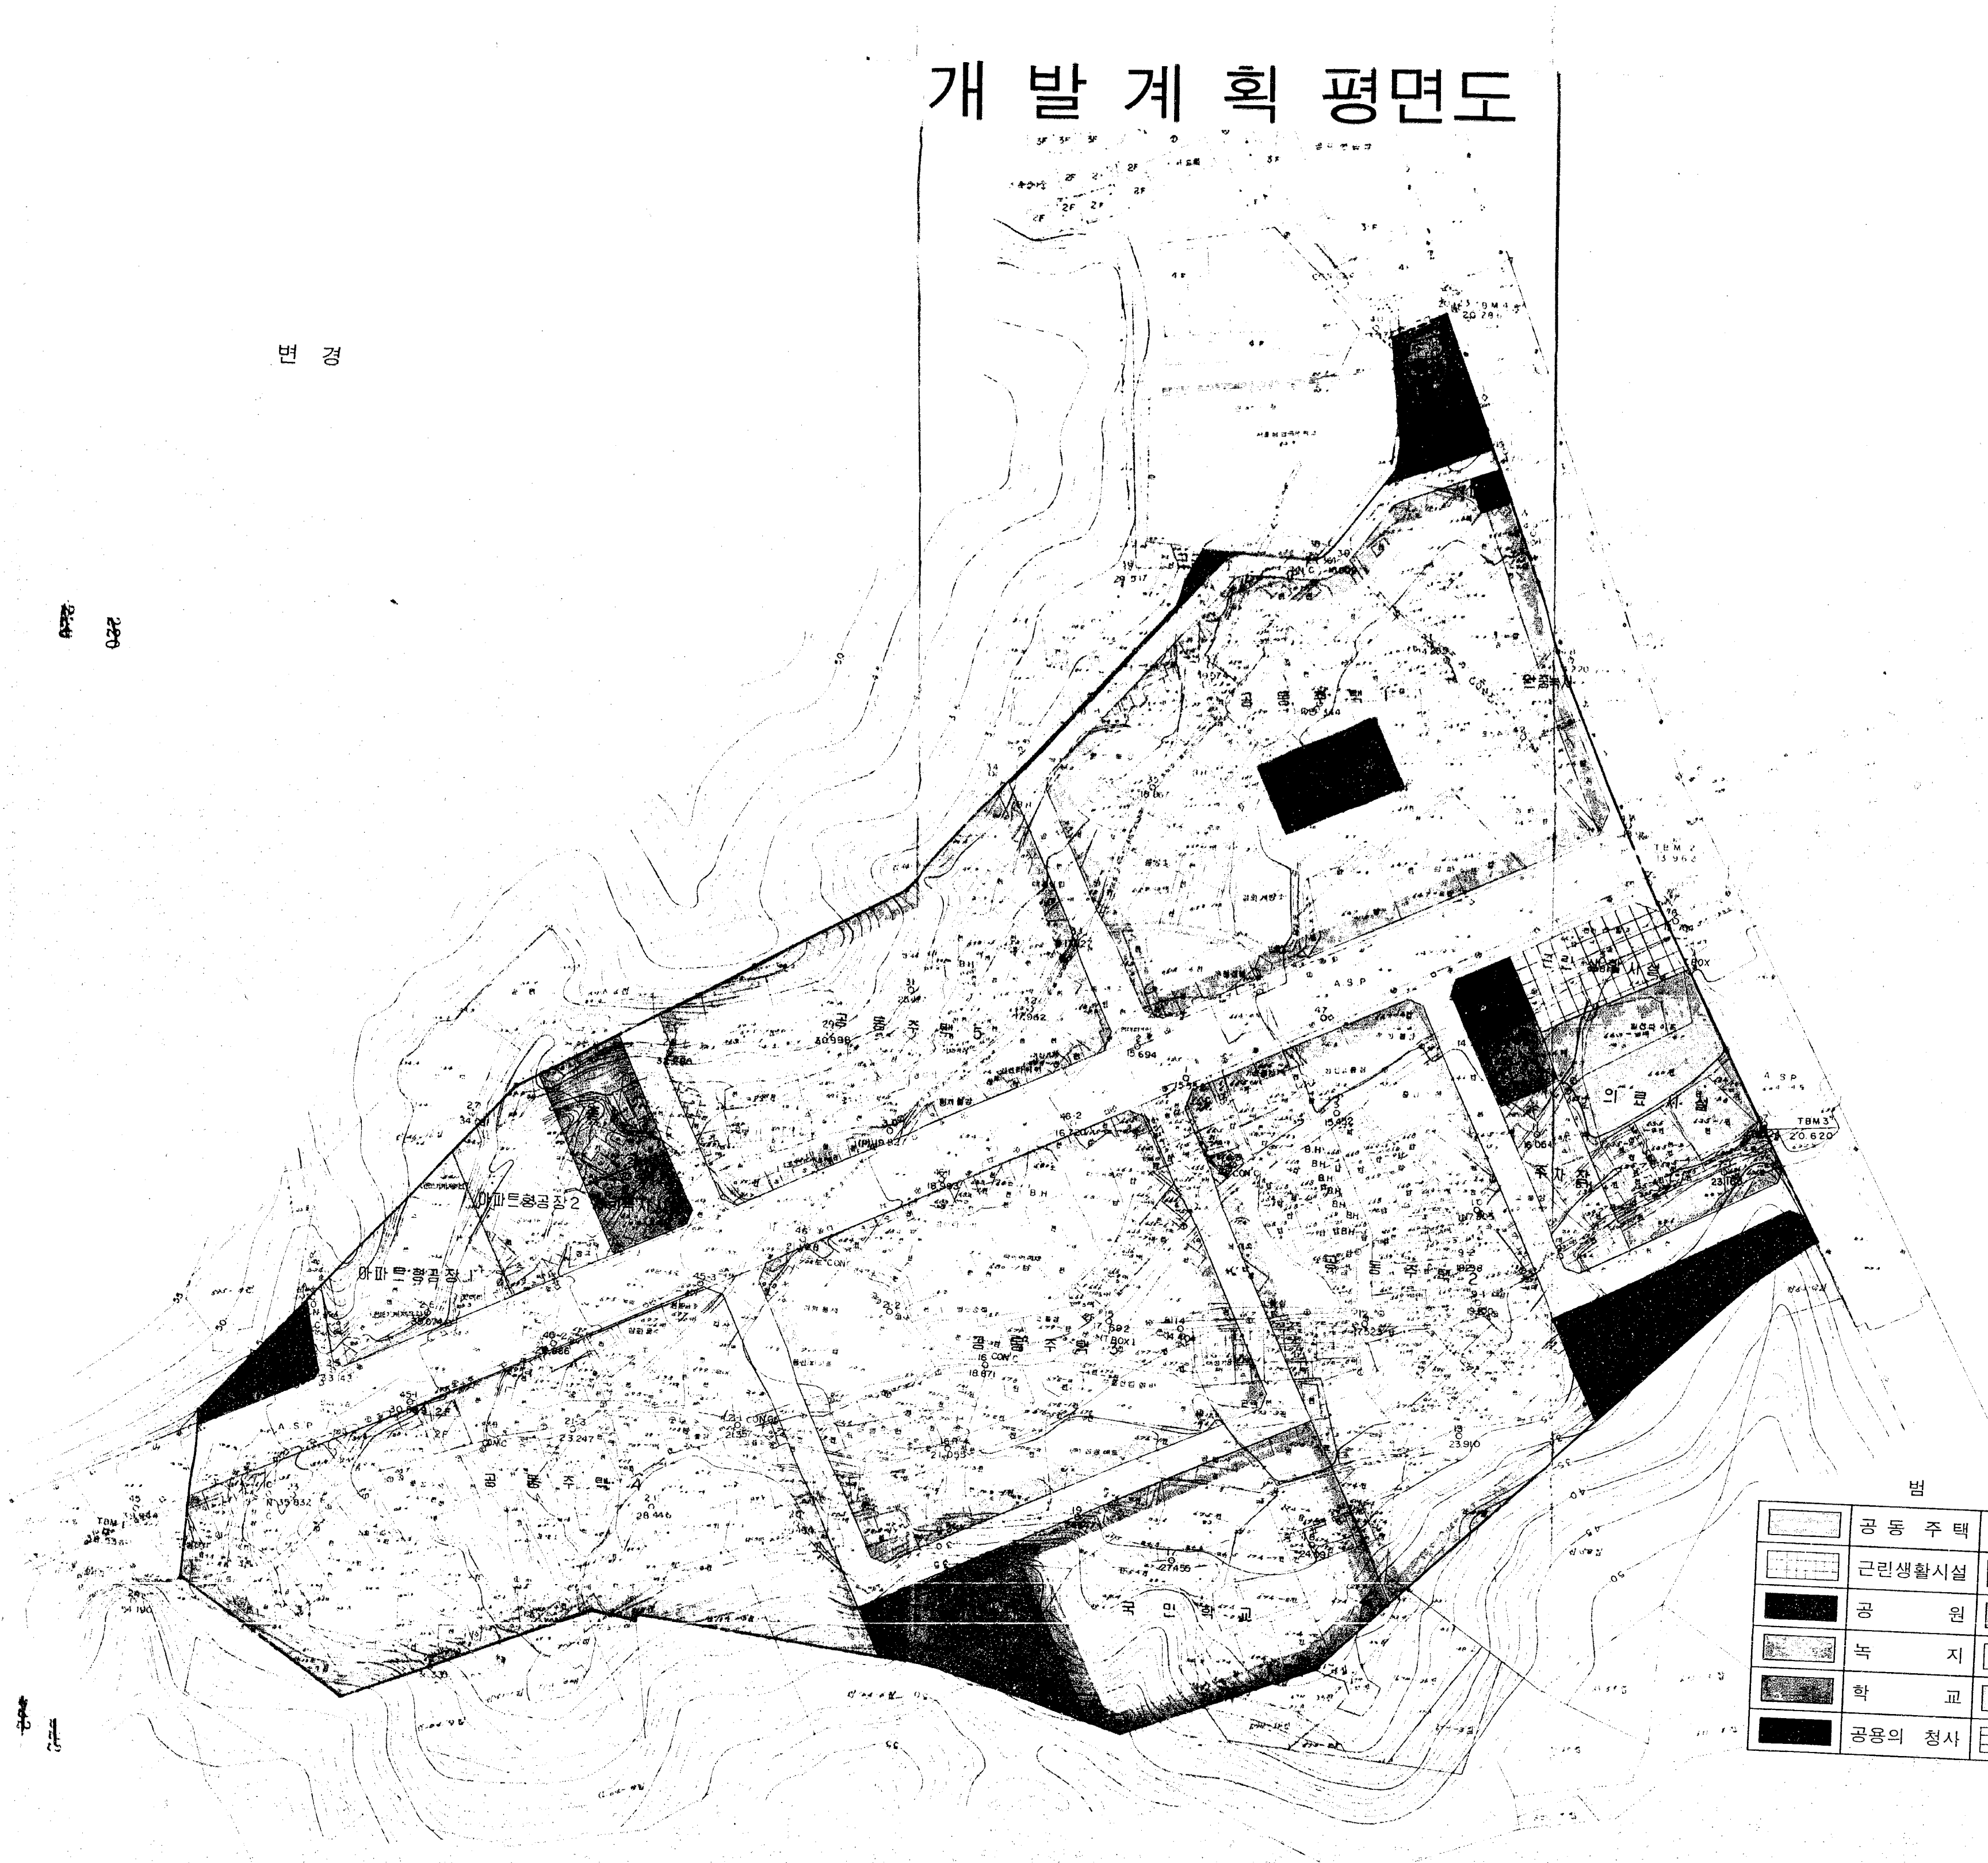

범례

	공동주택		종교시설
	근린생활시설		사회복지시설
	학교		주차장
	공용의청사		도로


250  



# 도 지 적 도 성

서울특별시 양천구 신정동 680번지일대 축척 1/200분의 1

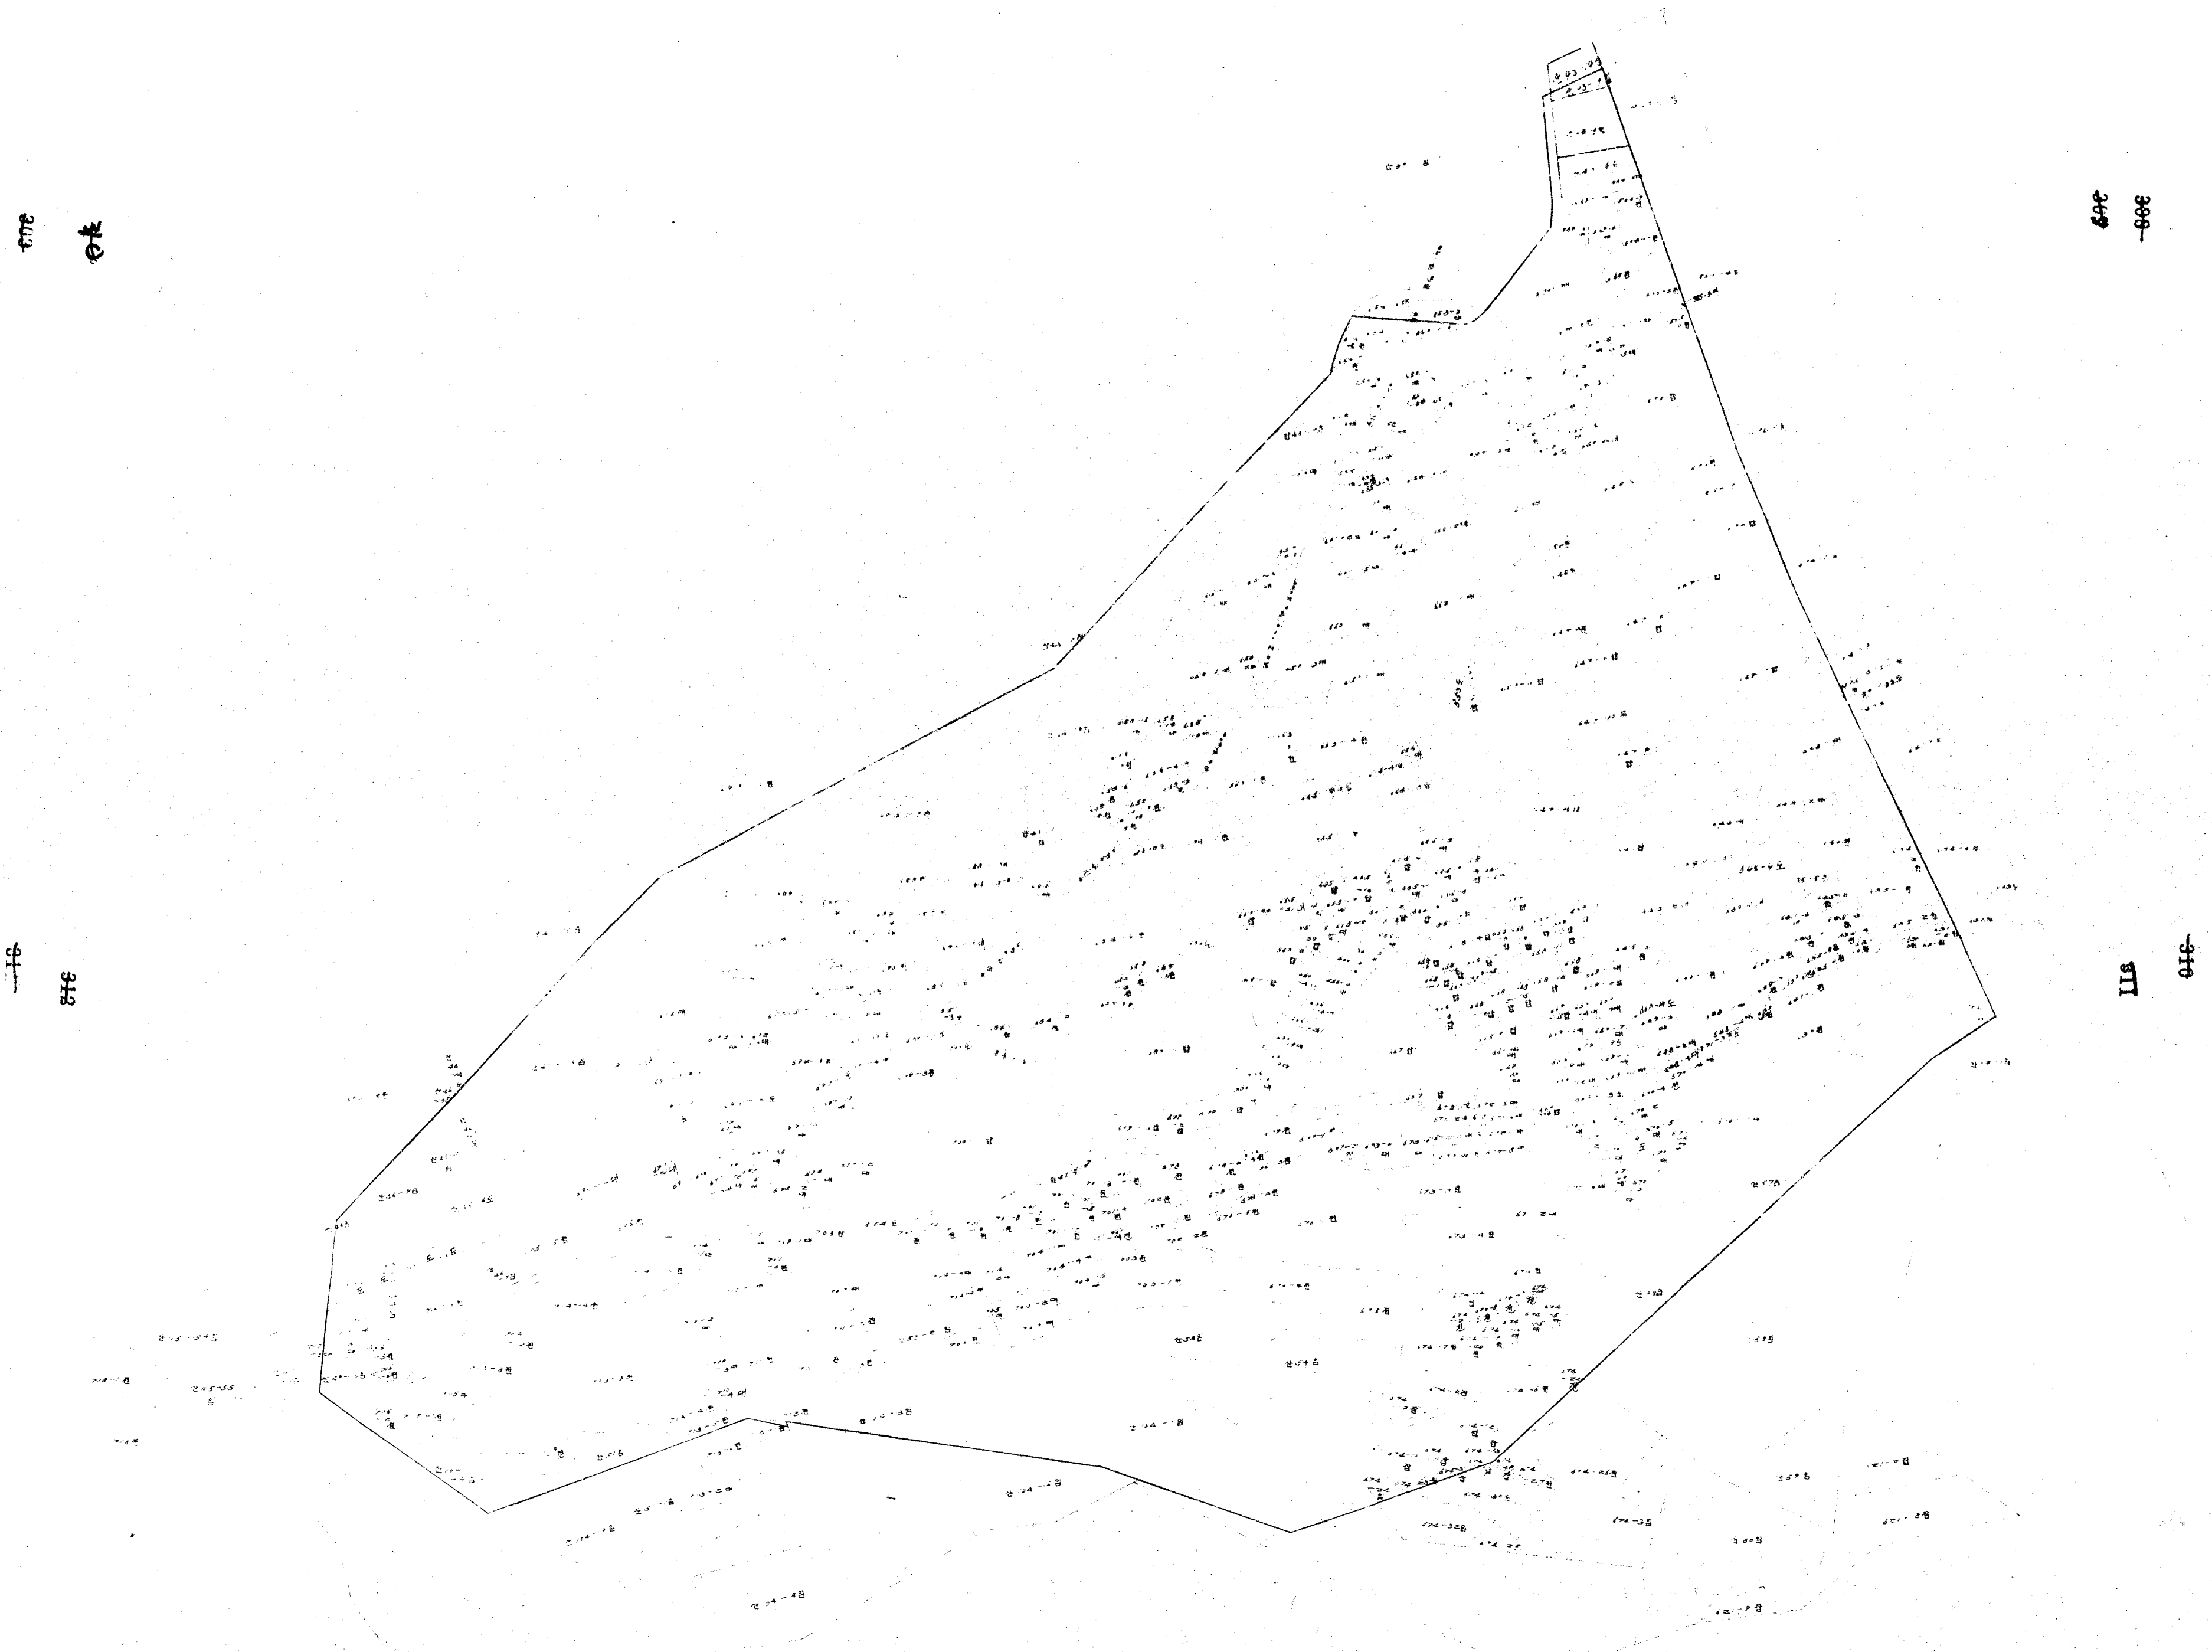

1993 . 5 . 30

작성자 :

대한지적공사 서울특별시지사 양천구출장소장

\* 본 도면은 축량에 사용될 수 없음.