


고 시

제 199^다 - 24 호



관련도면

강북구 미아지구 주거환경 개선계획

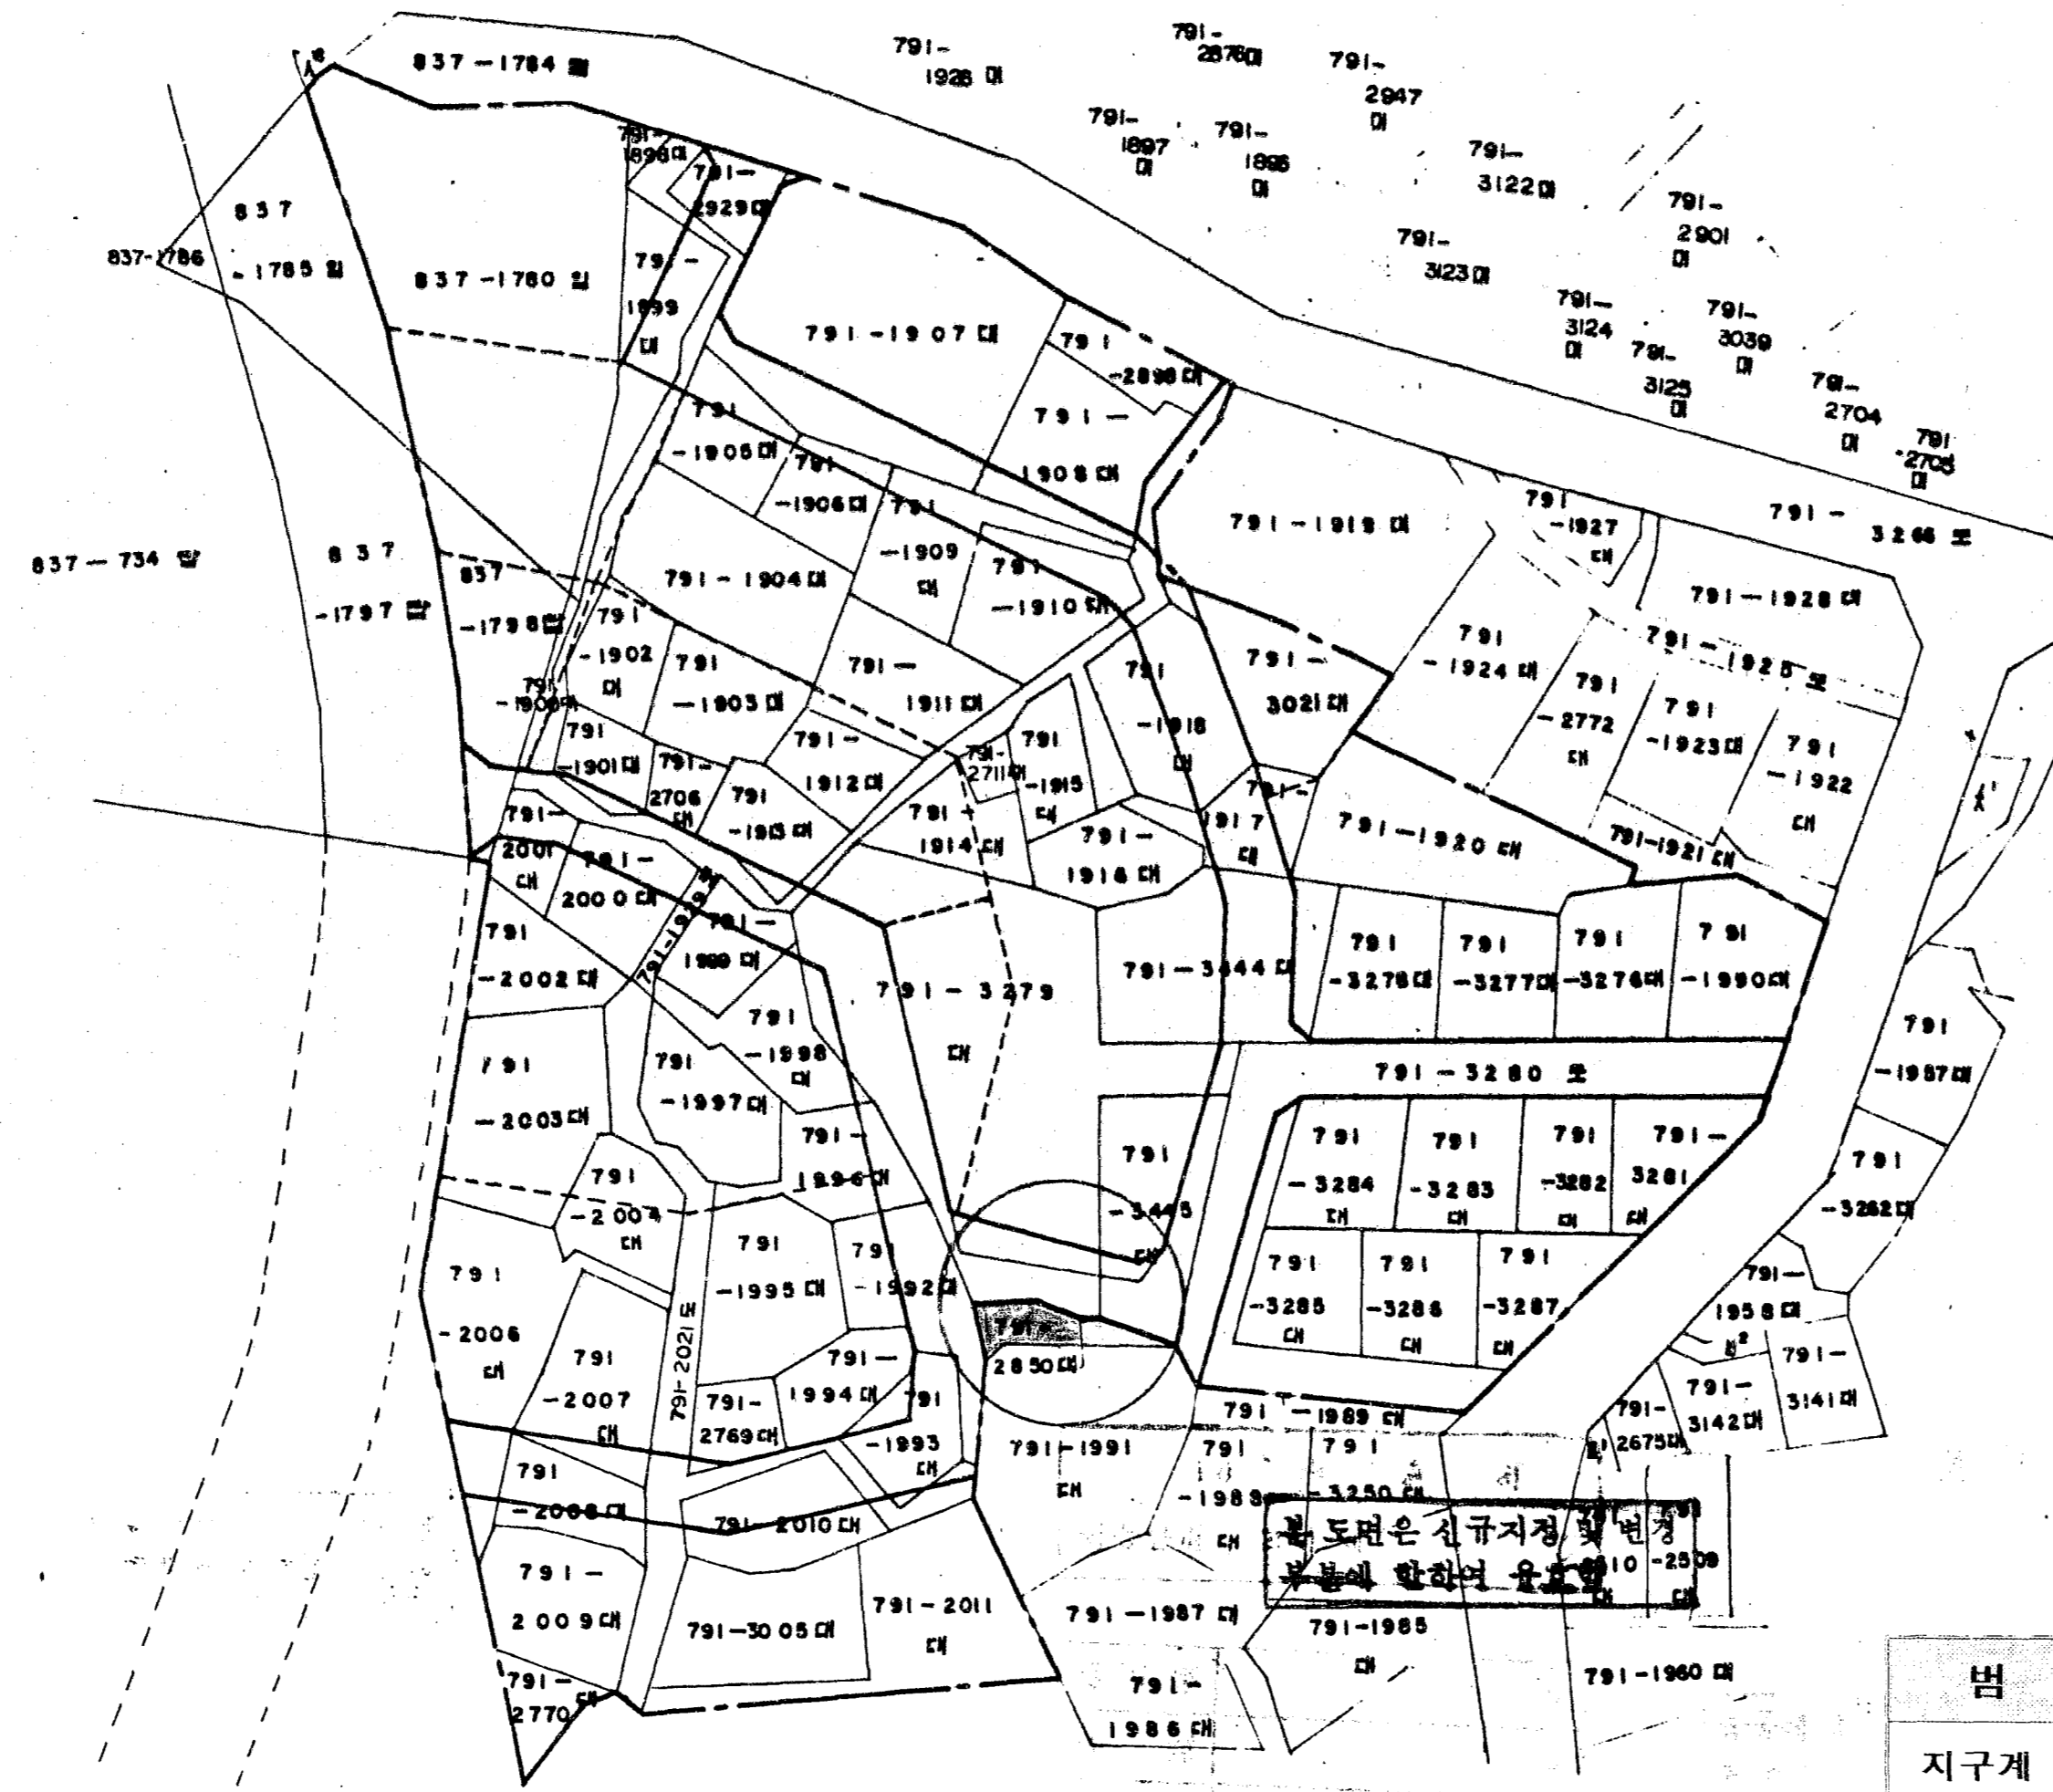

범례	
지구계	——
편입	——

98.1.14. 서울특별시 권역

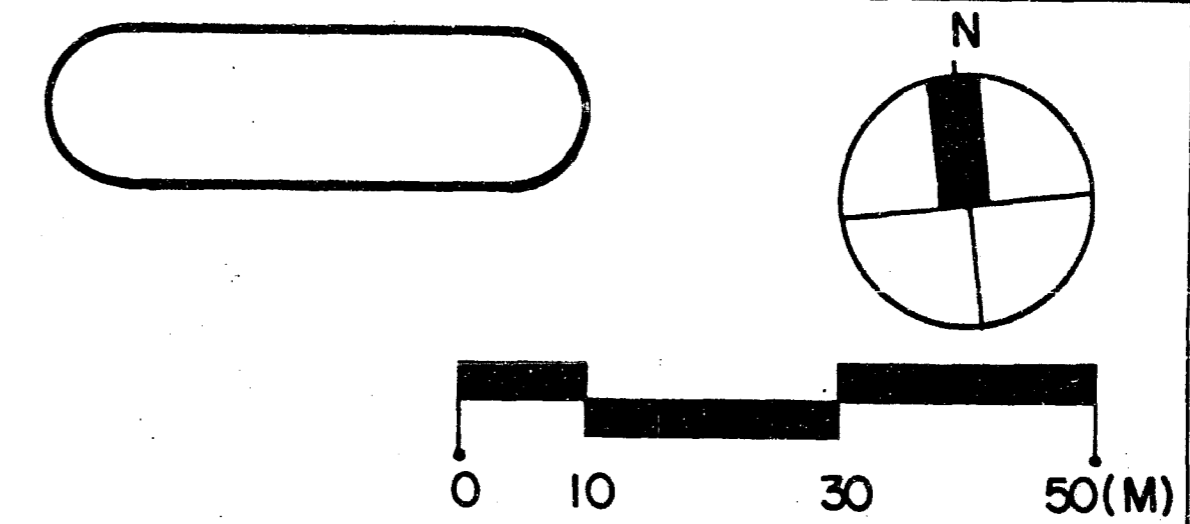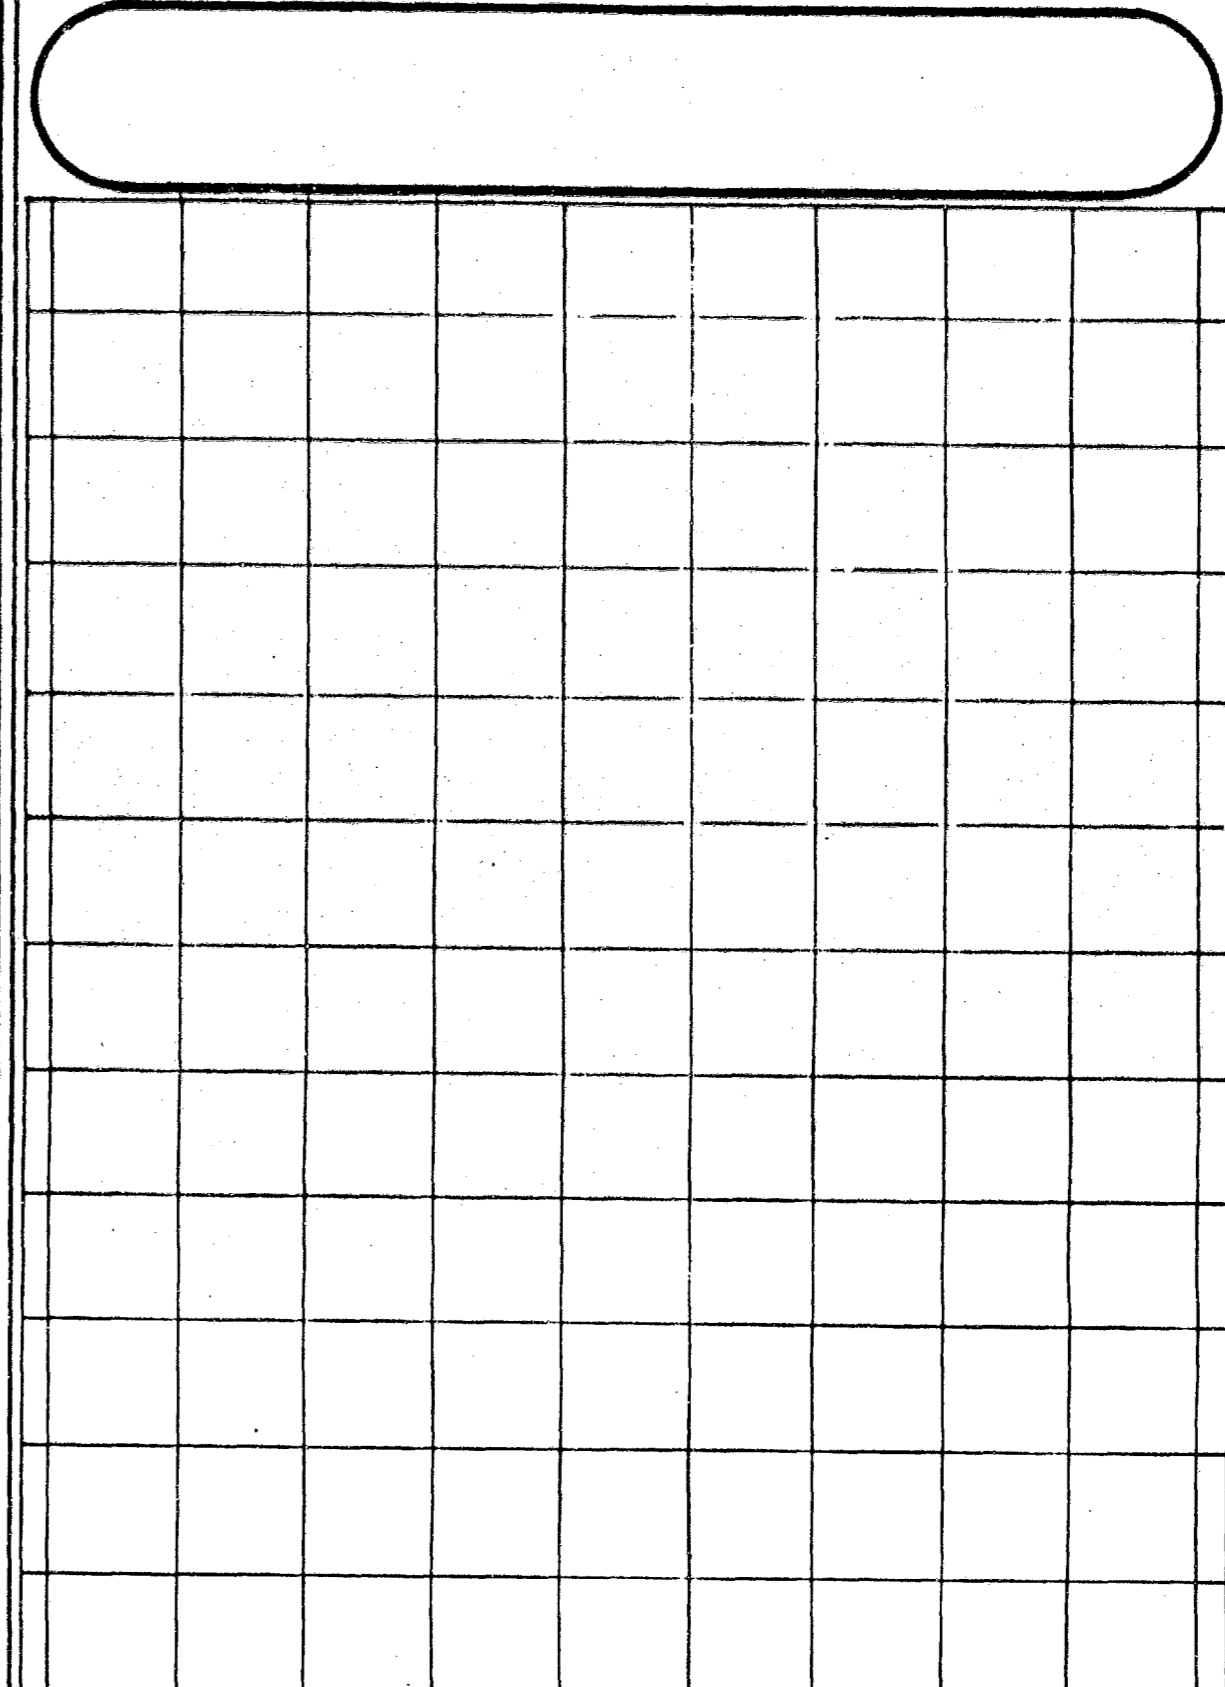

SAMWHAN ENGINEERING CO., LTD.
삼환엔지니어링주식회사



본 도면은 신규지정 및 변경
부분에 한하여 유효함

범례	
지구계	—
편입	▬

수유제3주거환경개선지구지적도
(S : 1/1,200)

