

서울특별시

우100-744 서울특별시 중구 태평로1가 31번지 / 전화 3707-8235~6 / 전송 3707-8249.
 처리부서 : 주택재개발과 과장 배경동 담당사무관 권창주 담당 장춘식


문서번호 주계58533-265

시행일자 1998. 10. 15

(경유) (제1안)

수신 내부결재

참조

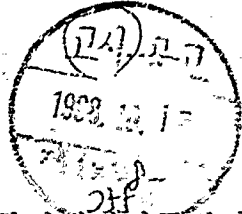

취급		시 장	
보존		배경동	
주택재개발과장	전결		
		법무담당관심사관 재개발2담당사무관 권창주	
기안	장춘식	협조	

제 목 수유제3주거환경개선지구변경지정결정

1. 강북구 주계58530-2542호('98.10.8)와 관련입니다.
2. 위 대호와 관련 강북구청장으로부터 수유제3주거환경개선지구변경지정결정 요청이 있어 내용 검토한바, 도시계획시설(도로)변경결정에 따른 경미한 지구경계변경(도로저측부분 일부제척)요청한 사항으로,
3. 도시저소득주민의주거환경개선을위한임시조치법 제3조와 같은법시행령 제3조제4항 및 제12조의 규정에 의하여 아래와 같이 지구변경지정하고 같은법시행령 제3조제2항의 규정에 따라 이를 고시하고자 합니다.

가. 지구변경지정 내역

지구명	위치	면적(m ²)			비고
		당초	변경	증·감	
수유제3지구	강북구 수유동 486번지일대	7,361	7,350	감)11m ²	지구경계변경

따로붙임 : 지구변경관련서류 1부. 끝.

원본대조필
 서울특별시 장 장춘식

(제2안)

수신 : 행정자치부장관

제목 : 관보게제 의뢰

1. 아래와 같이 관보게제 의뢰하오니 조치하여주시기 바랍니다.

가. 게재부분 : 고시

나. 게재건명 : 수유제3주거환경개선지구변경지정

다. 법적근거 : 도시저소득주민의주거환경개선을위한임시조치법 제3조와 동
법시행령 제3조제2항·제4항 및 제12조.

따로붙임 : *리본서본 2부. 끝.*

서울특별시

(제3안)

수신 : 건설교통부장관

참조 : 주택관리과장

제목 : 주거환경개선지구변경지정보고

우리시 강북구 수유제3주거환경개선지구에 대하여 도시저소득주민의주거환경개
선을위한임시조치법 제3조와 같은법시행령 제3조제4항 및 제12조의 규정에 의하여 지
구변경지정하고, 같은법시행령 제3조제2항의 규정에 따라 이를 고시하였기 보고합니다.

따로붙임 : 고시문 사본 1부

지구변경지정결정 도면 1부. 끝.

서울특별시

(제4안)

수신 : 강북구청장

참조 : 도시개발과장

제목 : 주거환경개선지구변경지정 통보

1. 도개58530-2542호('98.10.8)와 관련입니다.

2. 위 대호와 관련 수유제3주거환경개선지구에 대하여 도시저소득주민의주거환
경개선을위한임시조치법 제3조와 같은법시행령 제3조제4항 및 제12조의 규정에 의하여
지구변경지정하고, 같은법시행령 제3조제2항의 규정에 따라 이를 고시하였기 통보하니
관련업무에 참고 및 사업추진에 철저를 기하시기 바랍니다.

따로붙임 고시문사본 1부.

지구변경결정 도면 1부. 끝.

서울특별시

(제5안)

수신 수신처 참조

제목 주거환경개선지구변경지정 통보

1. 강북구 수유제3주거환경개선지구에 대하여 도시저소득주민의주거환경개선을 위한임시조치법 제3조와 동법시행령 제3조제4항 및 제12조 규정에 의하여 지구변경지정하고, 같은법시행령 제3조제2항의 규정에 따라 이를 고시하였기 통보합니다.

따로붙임 고시문 사본 1부.

지구변경 도면 1부. 끝.

서울특별시

수신처 도시계획과장, 시설계획과장, 도로계획과장

원본대조필

고 시(안)

서울특별시고시 제1998-35호

고시번호	1998-1013	제	35	호
부서	도시계획사업과	담당관	법무담당관	
작성	김광명	사무관	이광호	이종민

수유제3주거환경개선지구변경지정

1. 건설부고시 제1996-63호('96.3.25)로 지구지정되고, 서울특별시고시 제1998-30호('98.2.5)로 지구변경지정된 수유제3주거환경개선지구
에 대하여 도시저소득주민의주거환경개선을위한임조치법 제3조와
같은법시행령 제3조제4항 및 제12조의 규정에 의하여 다음과 같이
지구변경지정하고, 같은법시행령 제3조제2항의 규정에 따라 이를
고시합니다.
2. 관계도서는 서울특별시·주택개발과와 강북구 도시개발과에 비치
하여 일반인과 이해관계인에게 보입니다.

1998년 10월 일

서울특별시장

○ 주거환경개선지구변경지정조성


지구명	위치	면적(m ²)			비고
		당초	변경	증·감	
수유제3주거 환경개선지구	강북구 수유동 486번지일대	7,361	7,350	감)11m ²	지구경계변경

3A

수유제3주거환경개선지구지적도

(S : 1/1,200)

변경전

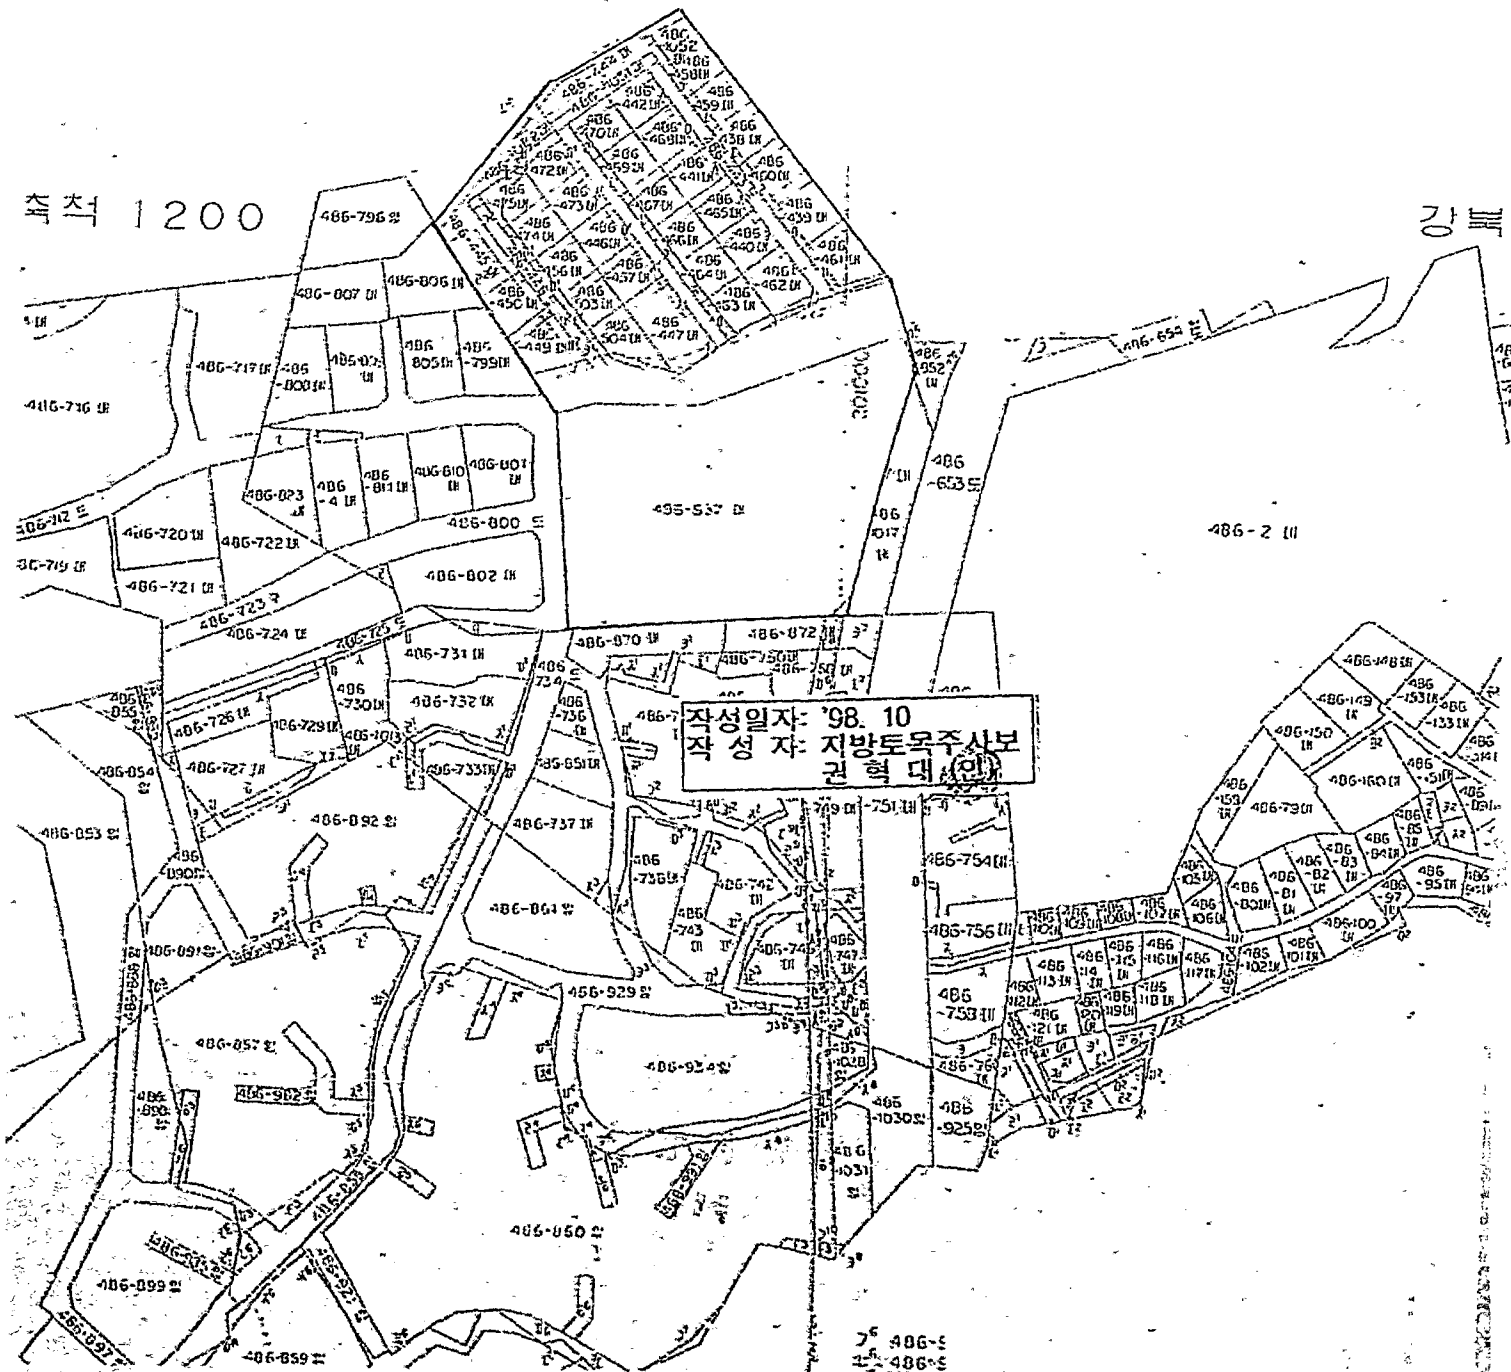

일본대조팔경

수유제3주거환경개선지구지적도

(S : 1/1,200)


서울특별시 코시 제 198-55호
1998년 10월 15일

변경후

當 初	7.361	㎡
增 減	7.11	㎡
變 更 後	7.350	㎡

본 도는 살규지공 및 변경
부분에 한하여 유효함

지적 1200

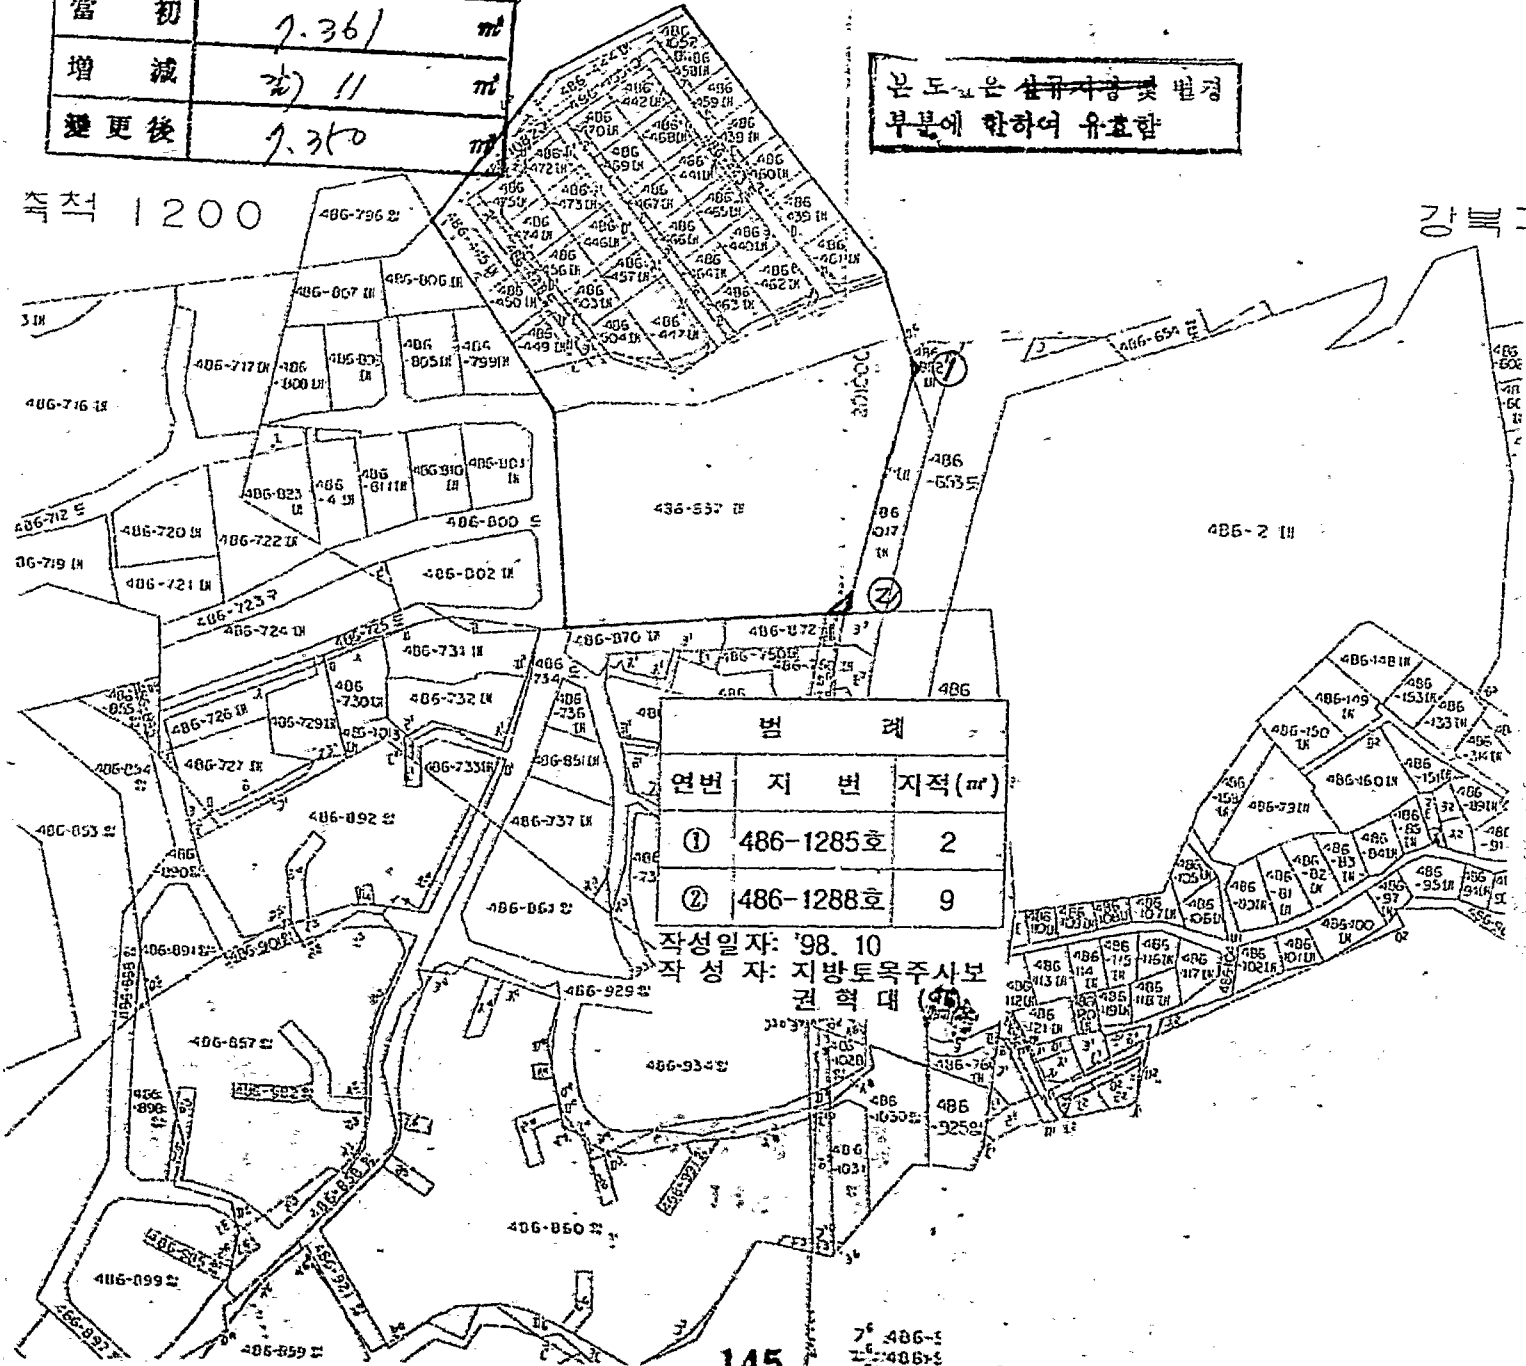

별 례		
연번	지 번	지적(㎡)
①	486-1285호	2
②	486-1288호	9

작성일자: '98. 10
작성 자: 지방토목주사보
권혁대

원본대조필 장호석