


고 시


제 1994 - 336 호

관련도면

### 현저 1지구

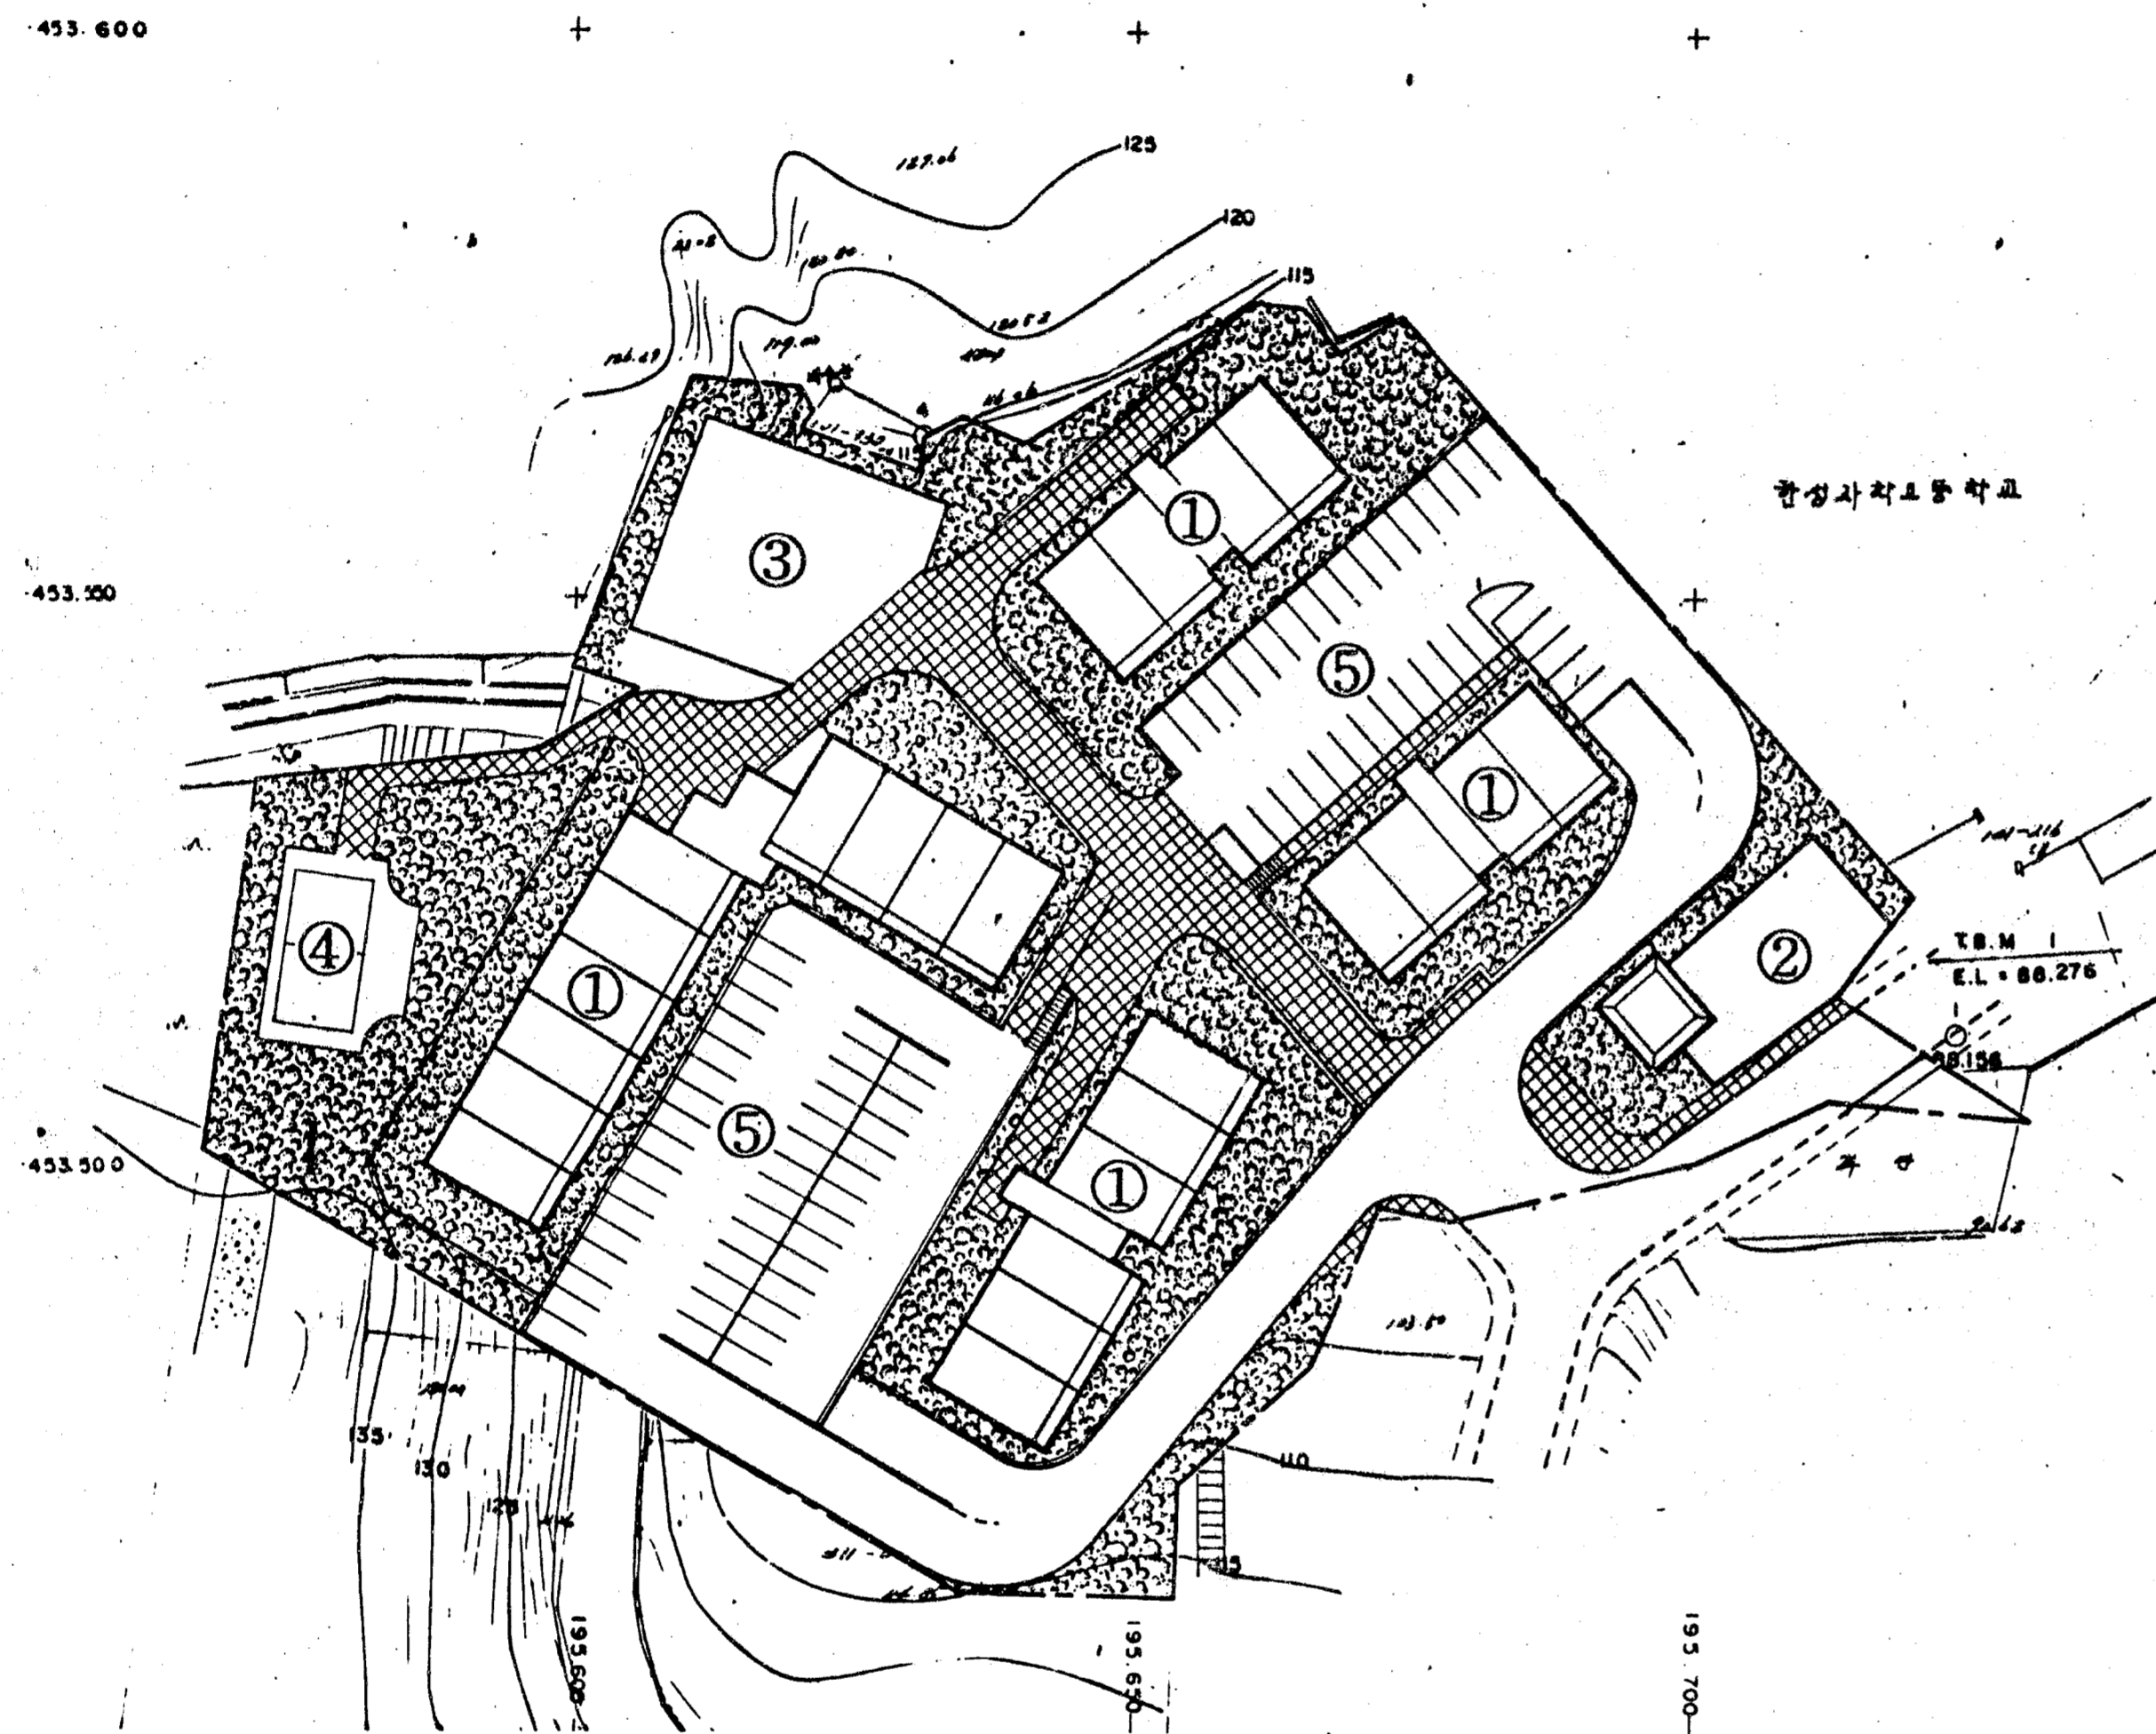

### 영천 1지구

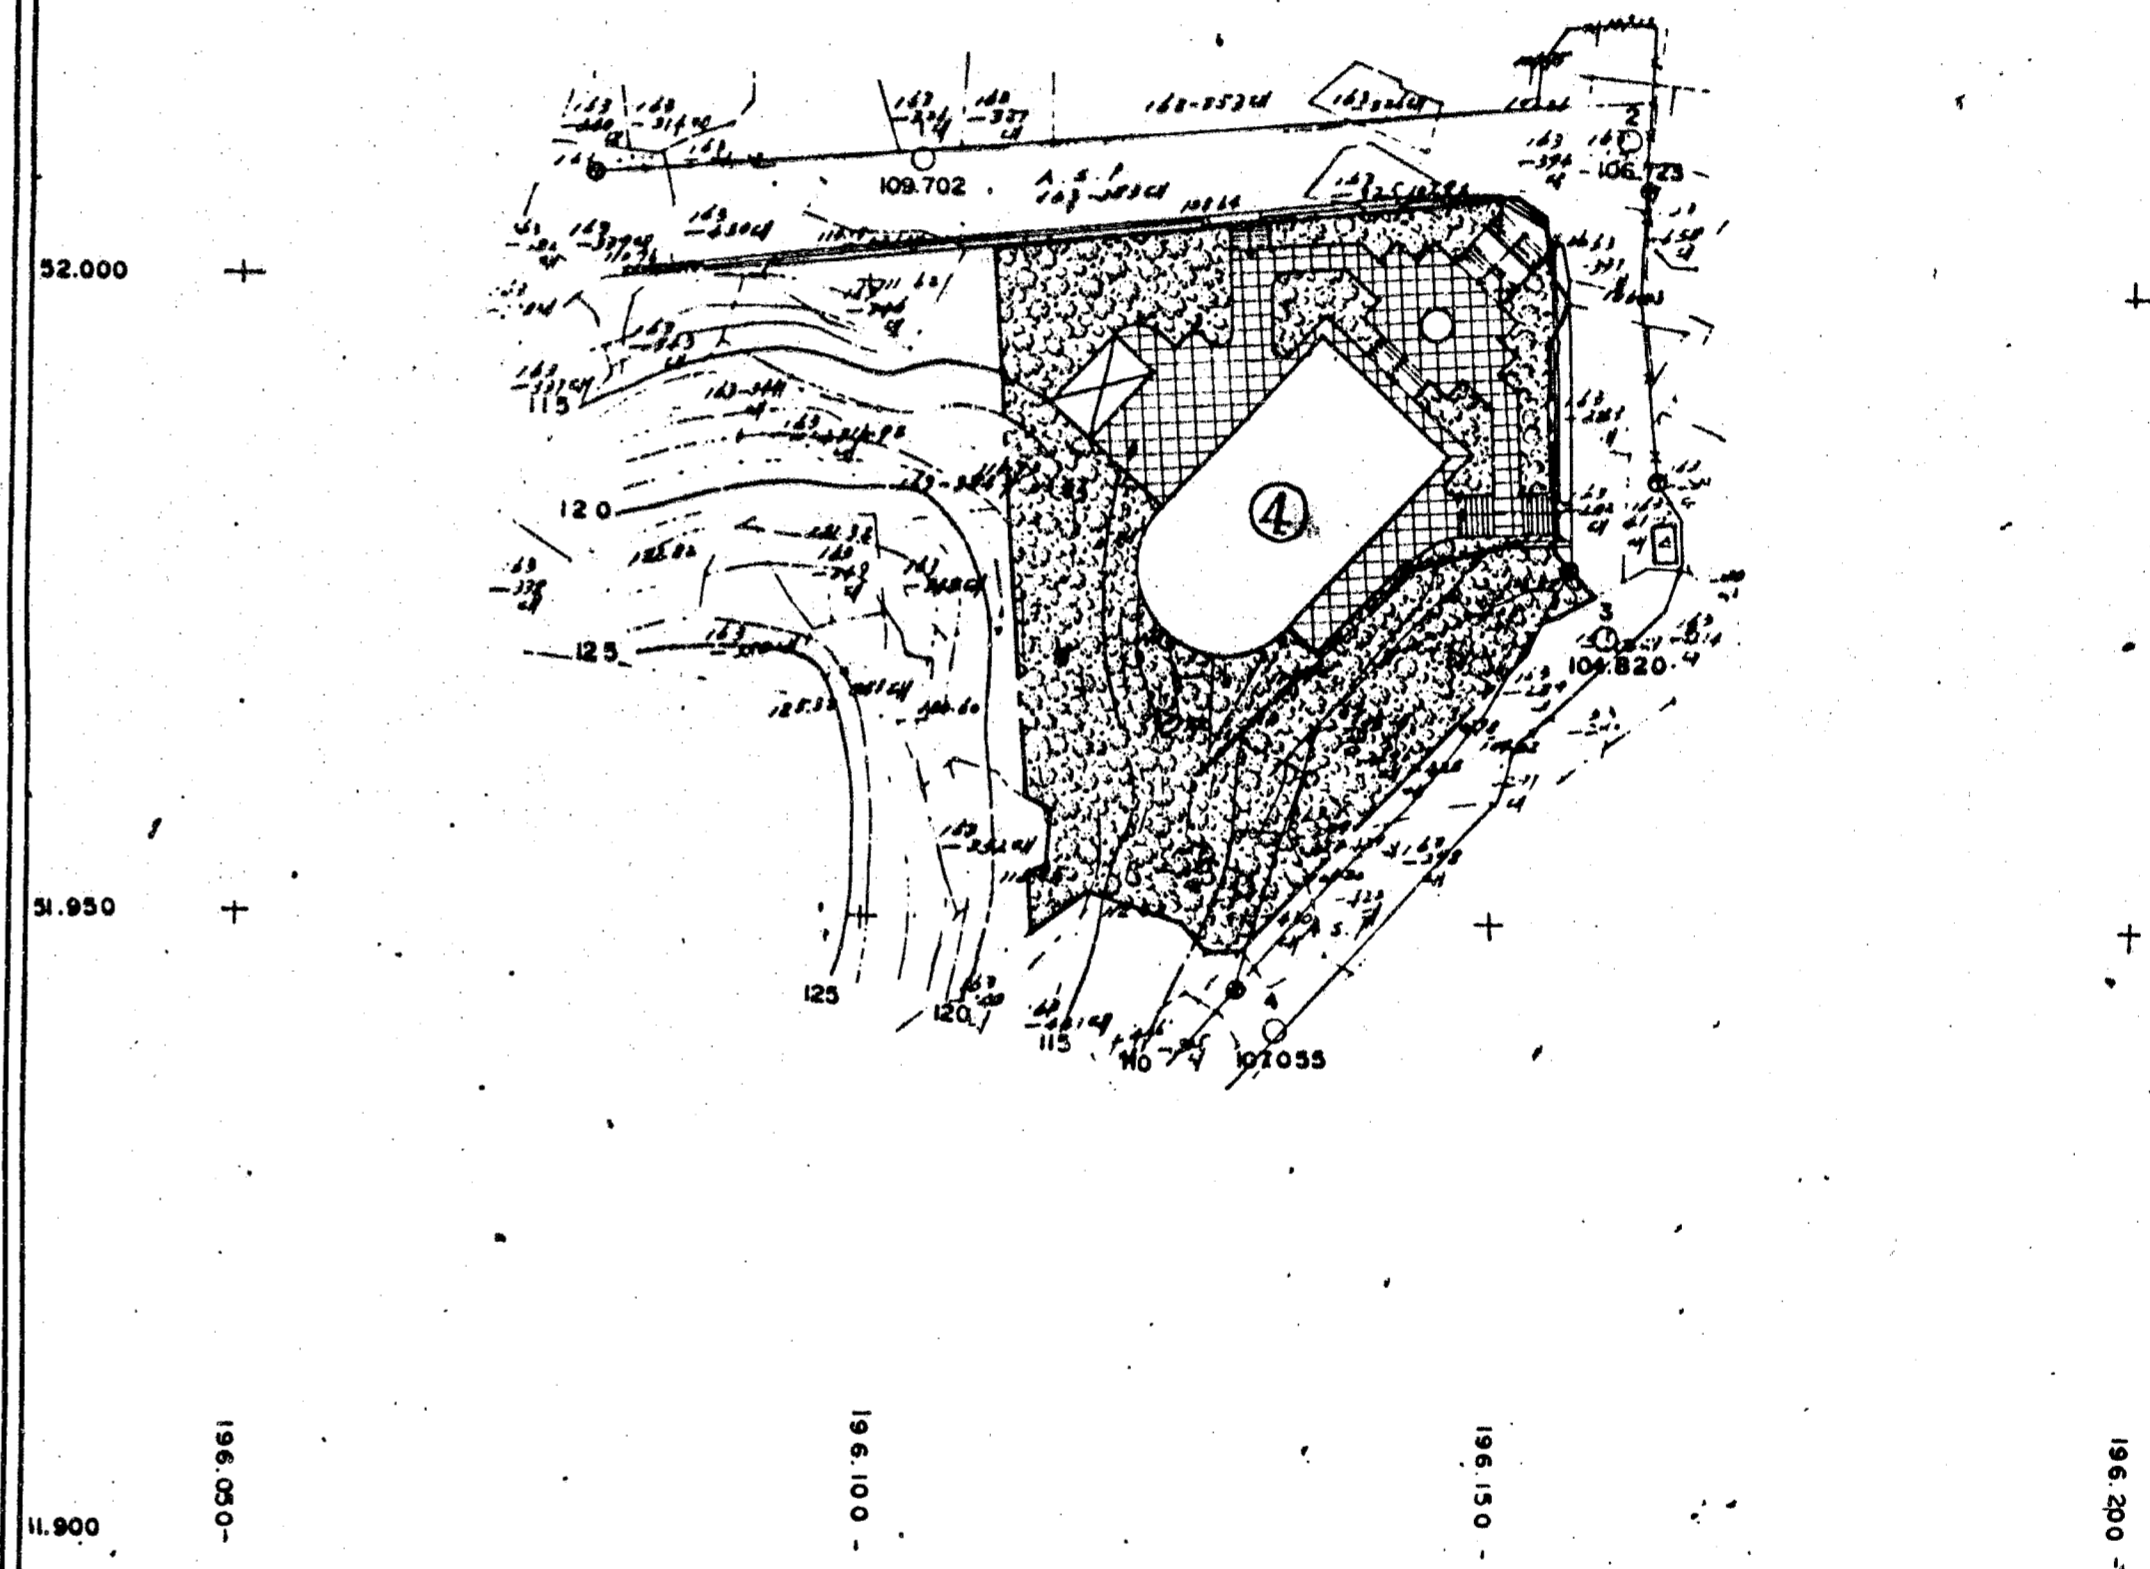


## 주거환경개선계획


## 종합계획도

- |   |         |   |             |
|---|---------|---|-------------|
| ① | 아파트     | ⑤ | 주차장 (지상.지하) |
| ② | 부대·복리시설 |   | 녹지          |
| ③ | 어린이놀이터  |   | 보행로         |
| ④ | 체육시설    |   | 단지내도로       |


B-1

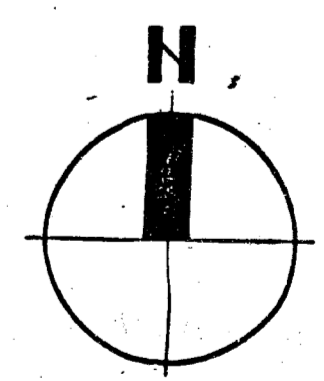


S=1/600

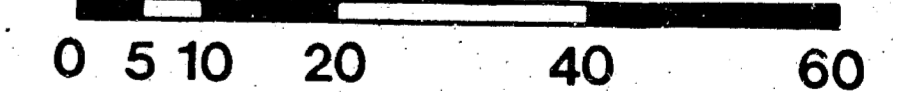

### 현저 1지구

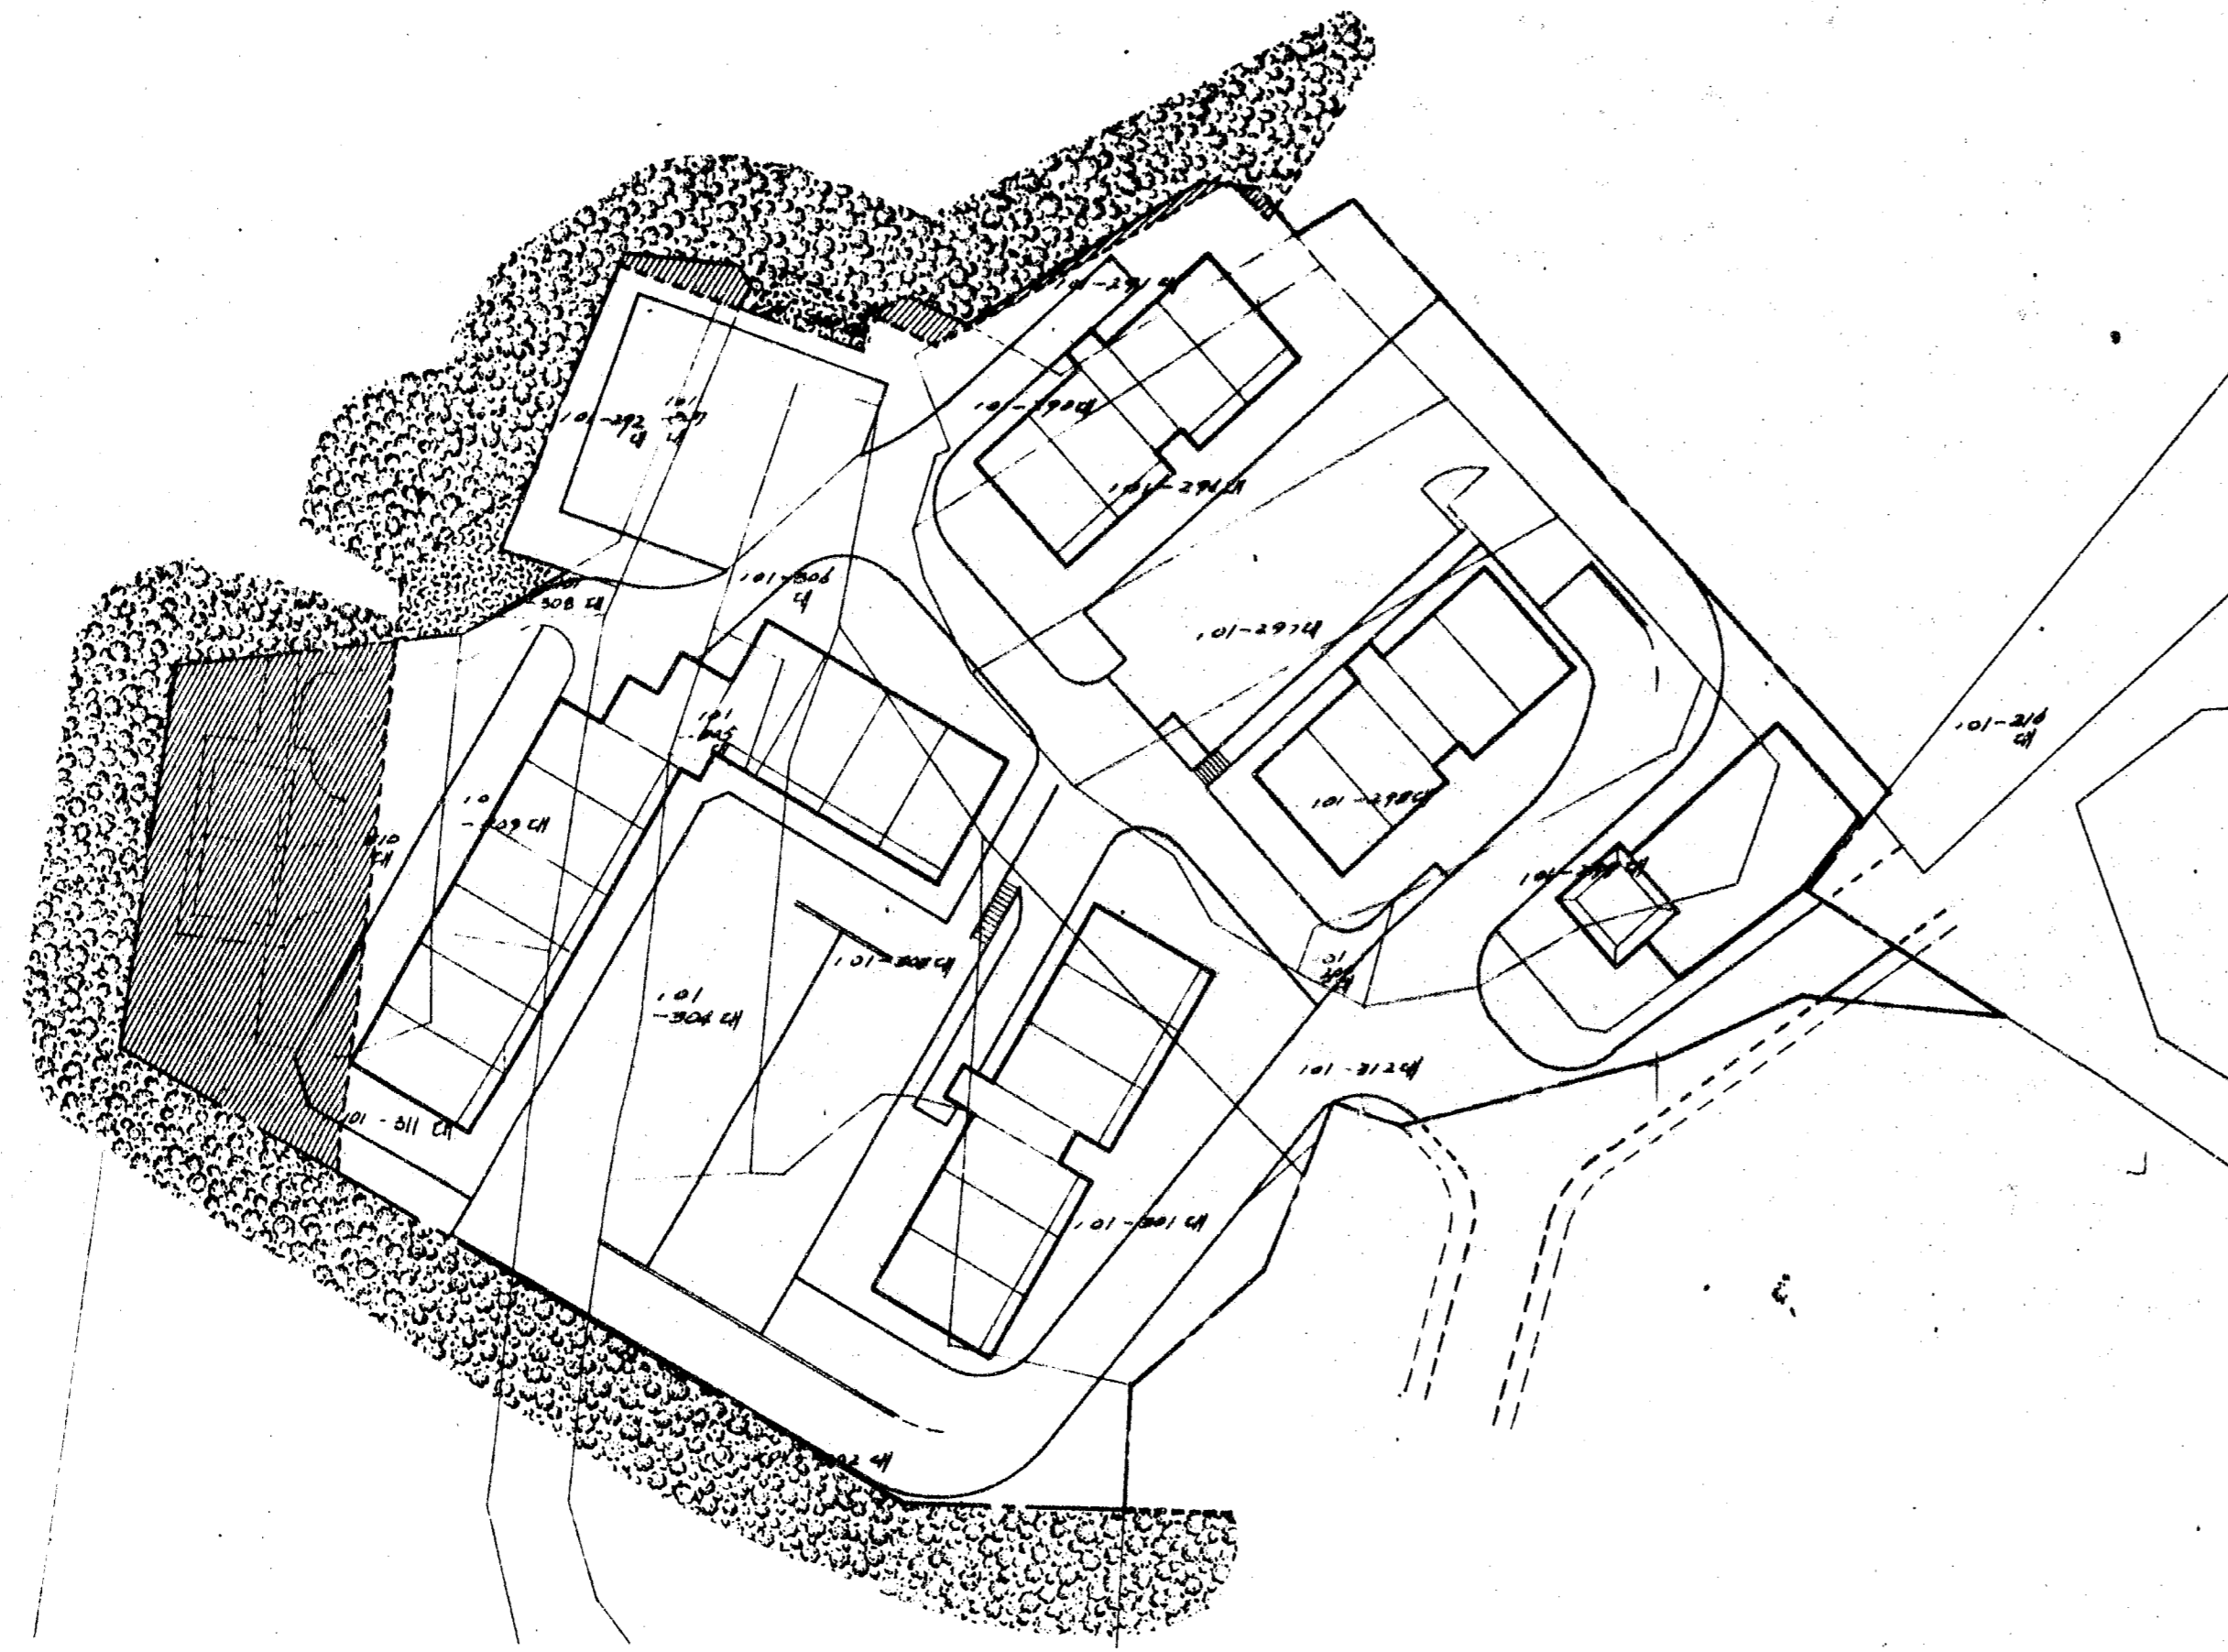
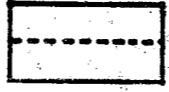
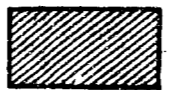



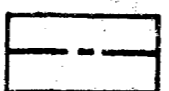


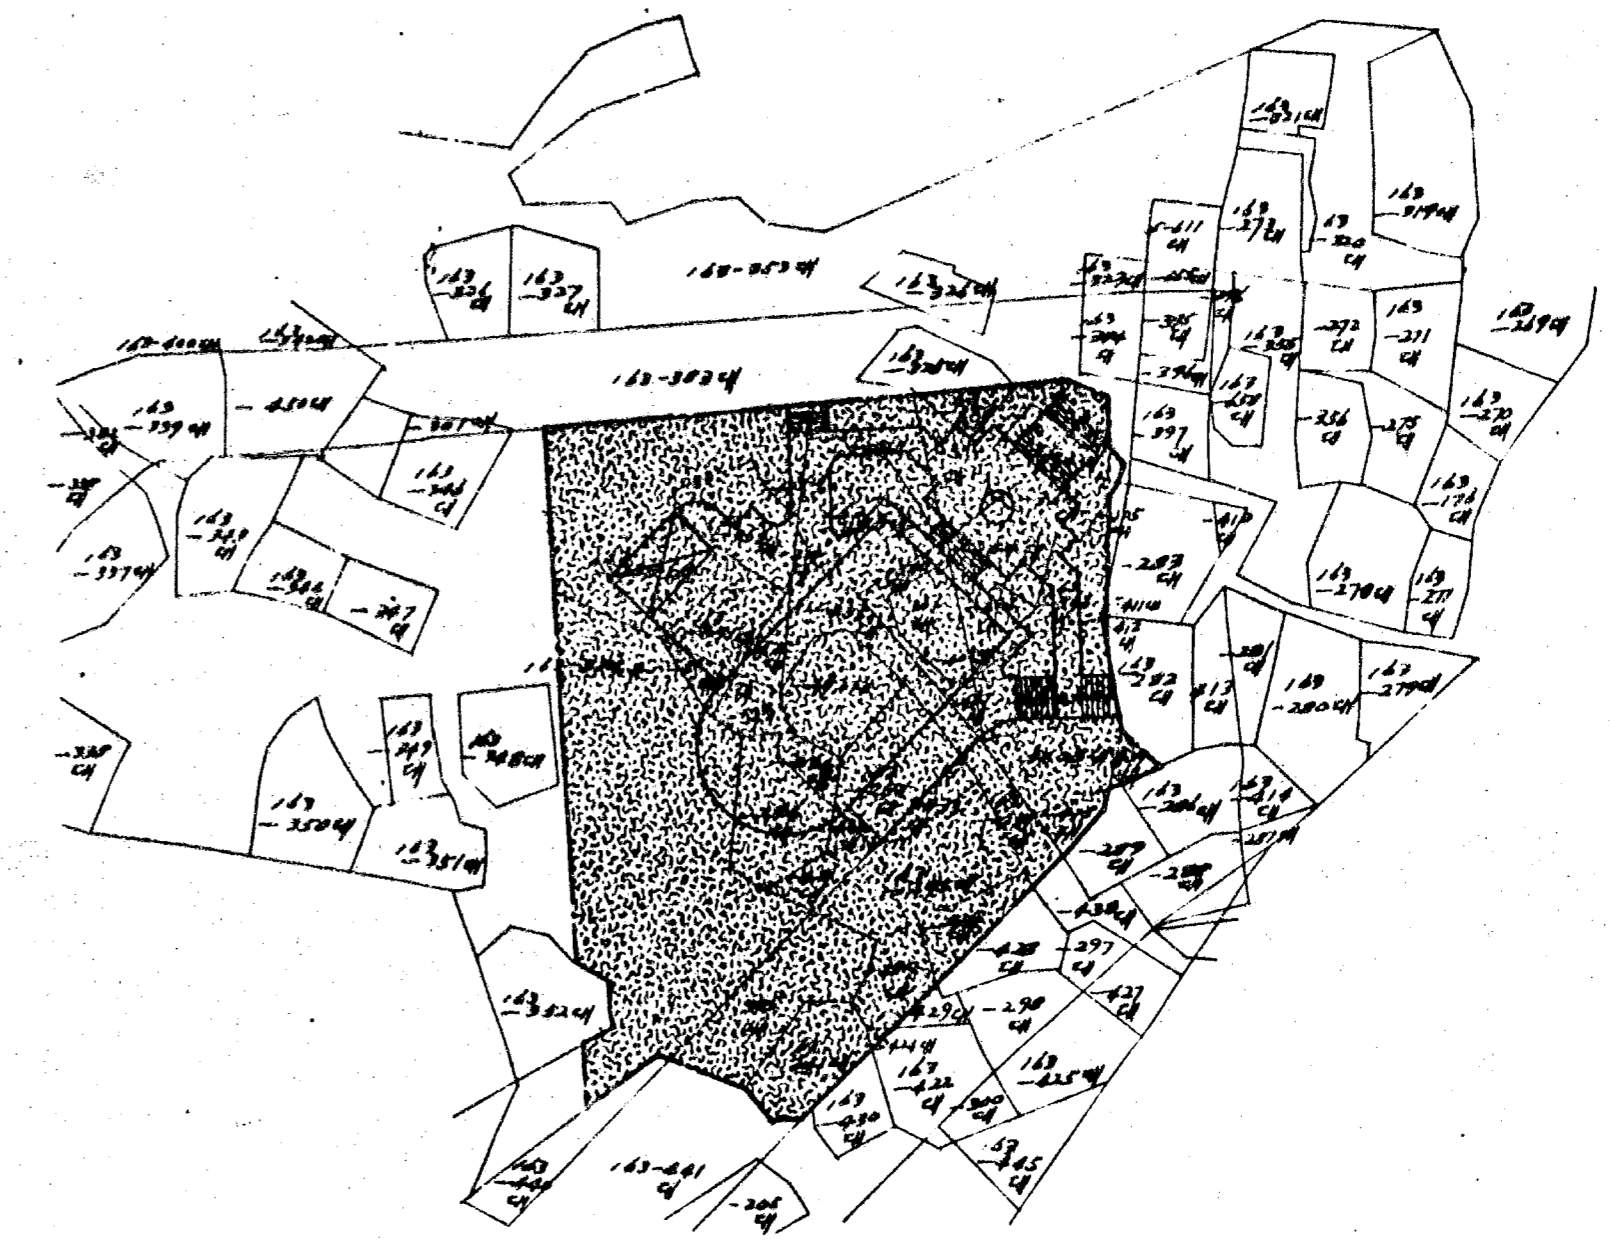
### 영천 1지구




## 주거환경개선계획


## 도시계획 변경결정도

- |   |   |   |   |   |   |   |   |   |   |
|---|---|---|---|---|---|---|---|---|---|
|  | 공 | 원 | 원 |  | 당 | 초 | 공 | 원 | 계 |


B-7

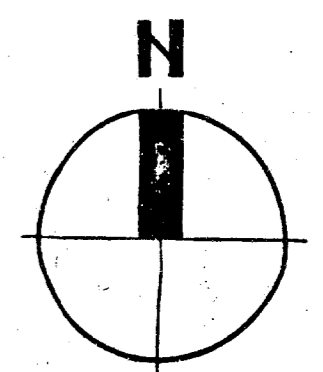

S=1/600

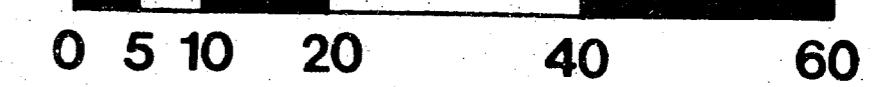


# 현저 1지구

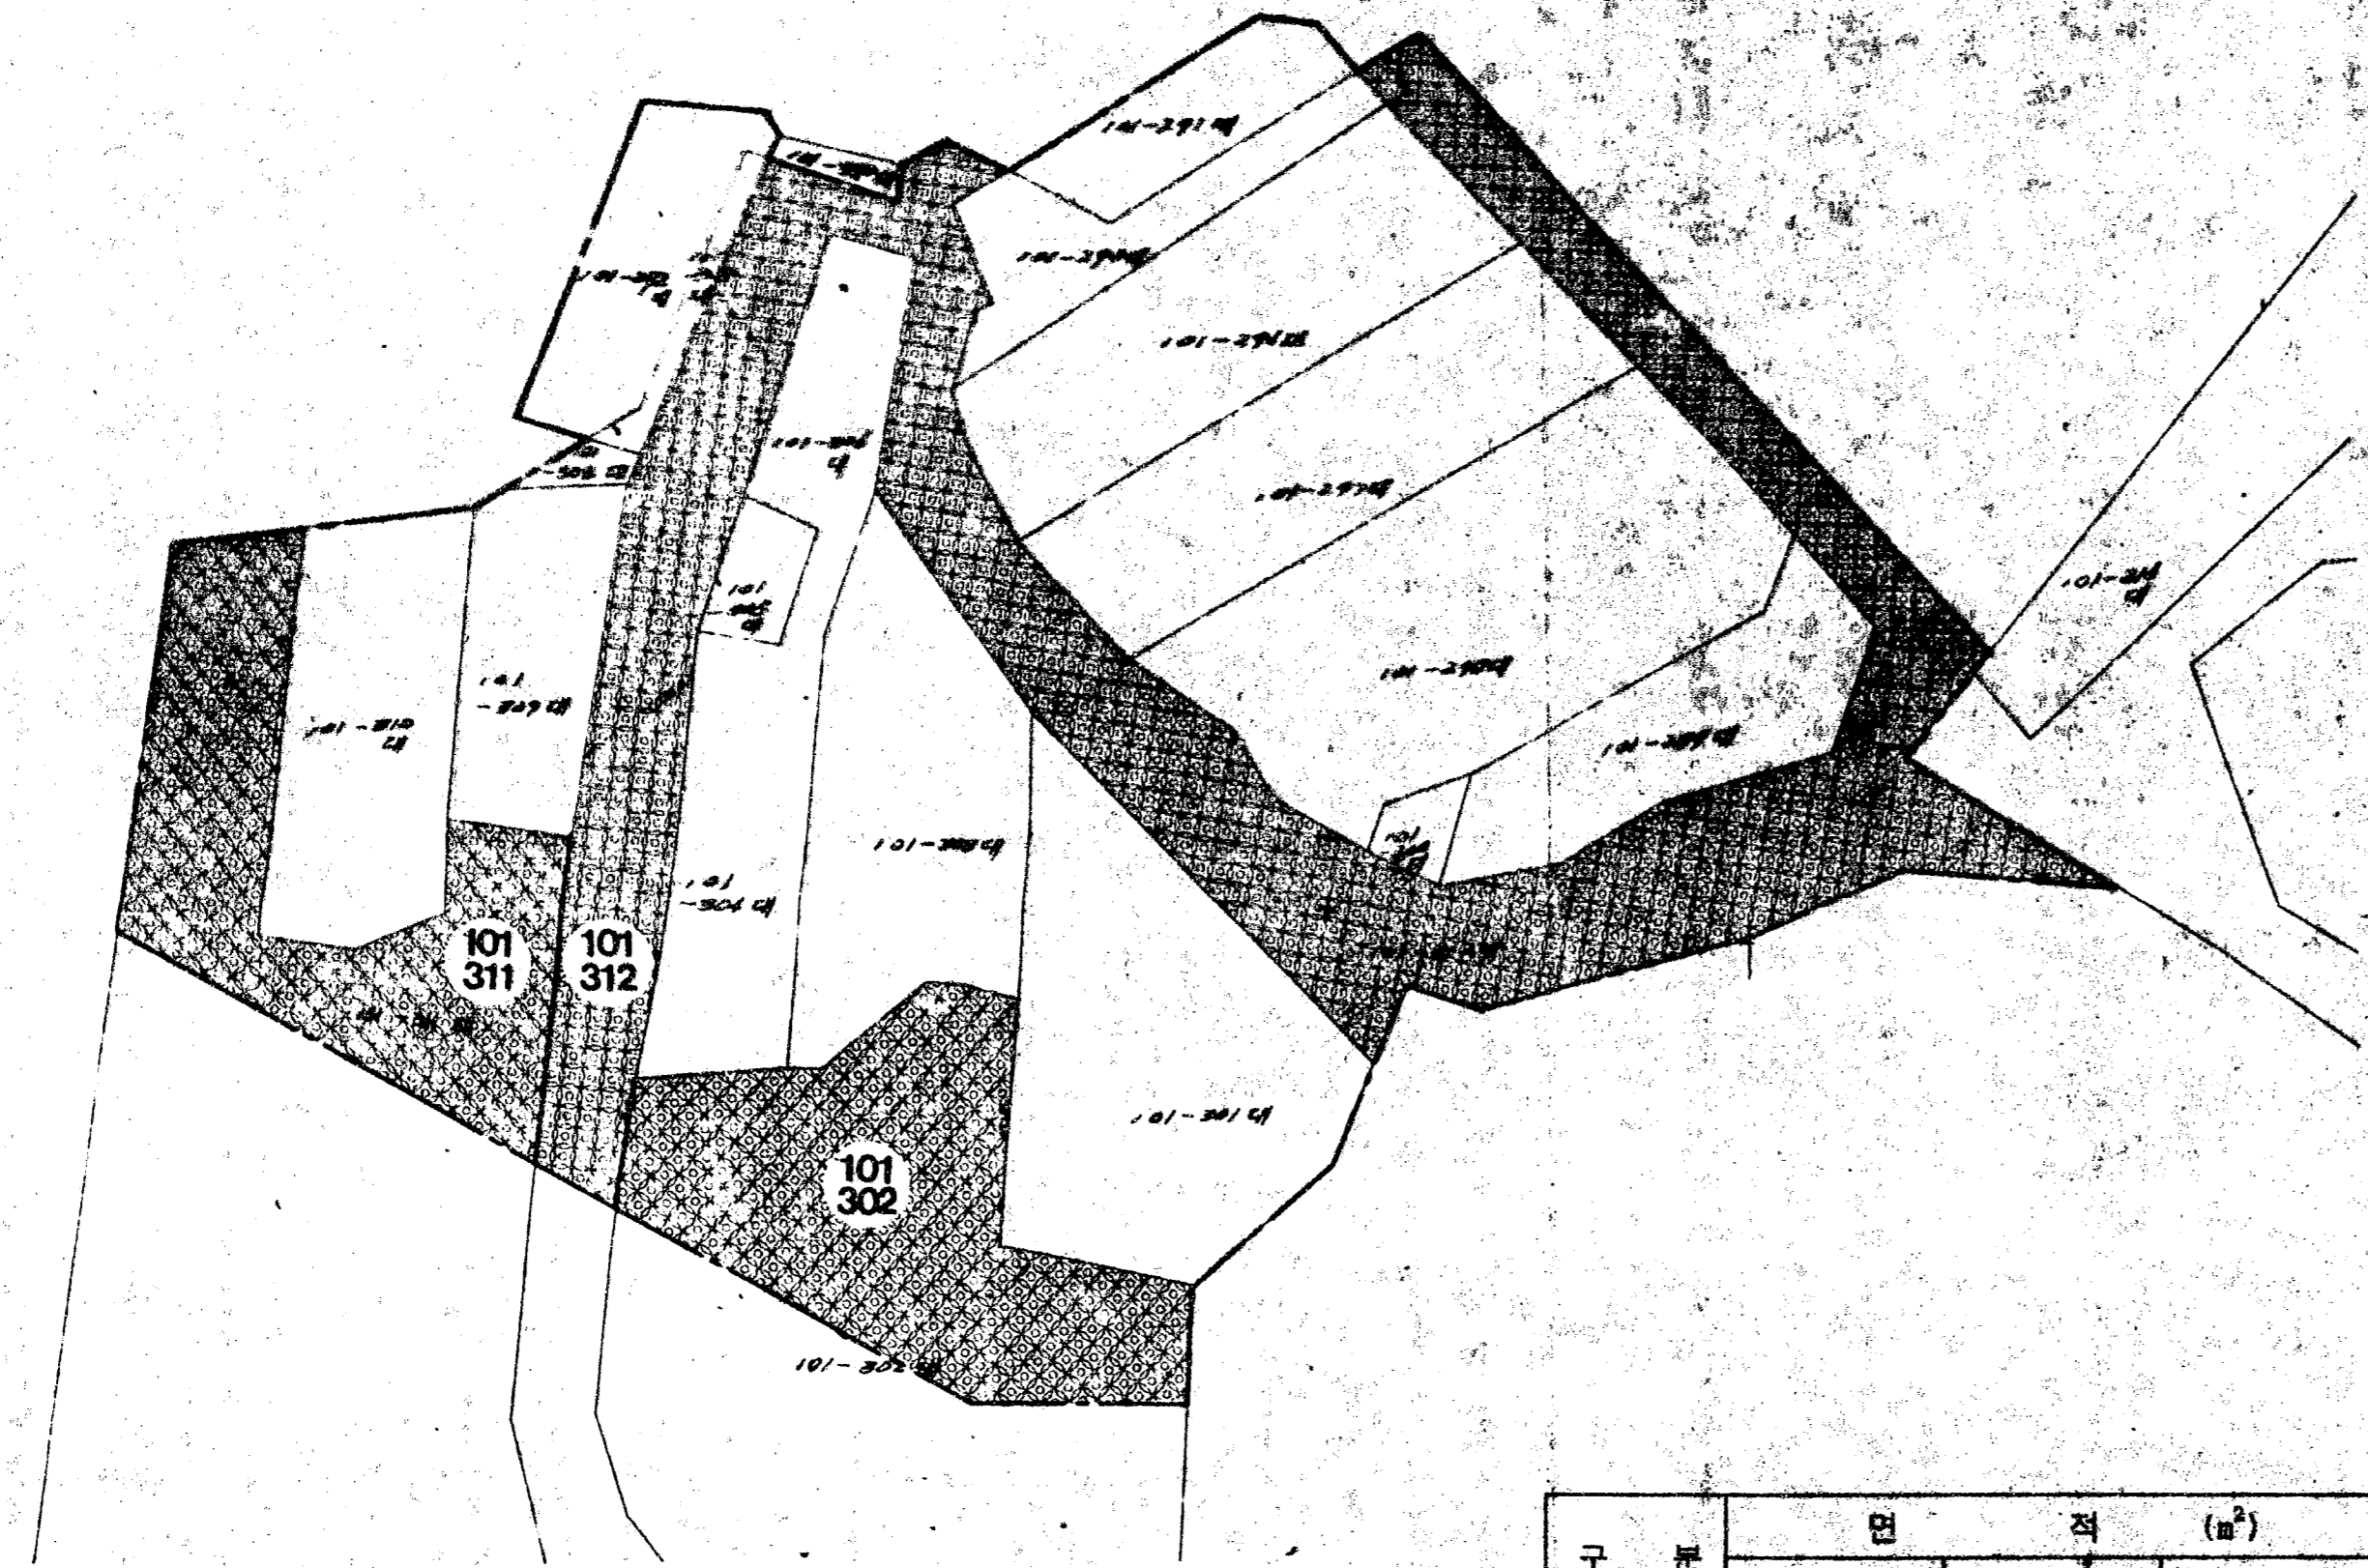

구분	면적 (㎡)			변경사유
	기정	증감	변경	
계	10,315.3	증) 340.6	10,655.9	
101-302	823.5	증) 41.2	864.7	구획오차
101-311	476.6	증) 304.1	780.7	
101-312	2,415.7	감) 4.7	2,411.0	



# 영천 1지구

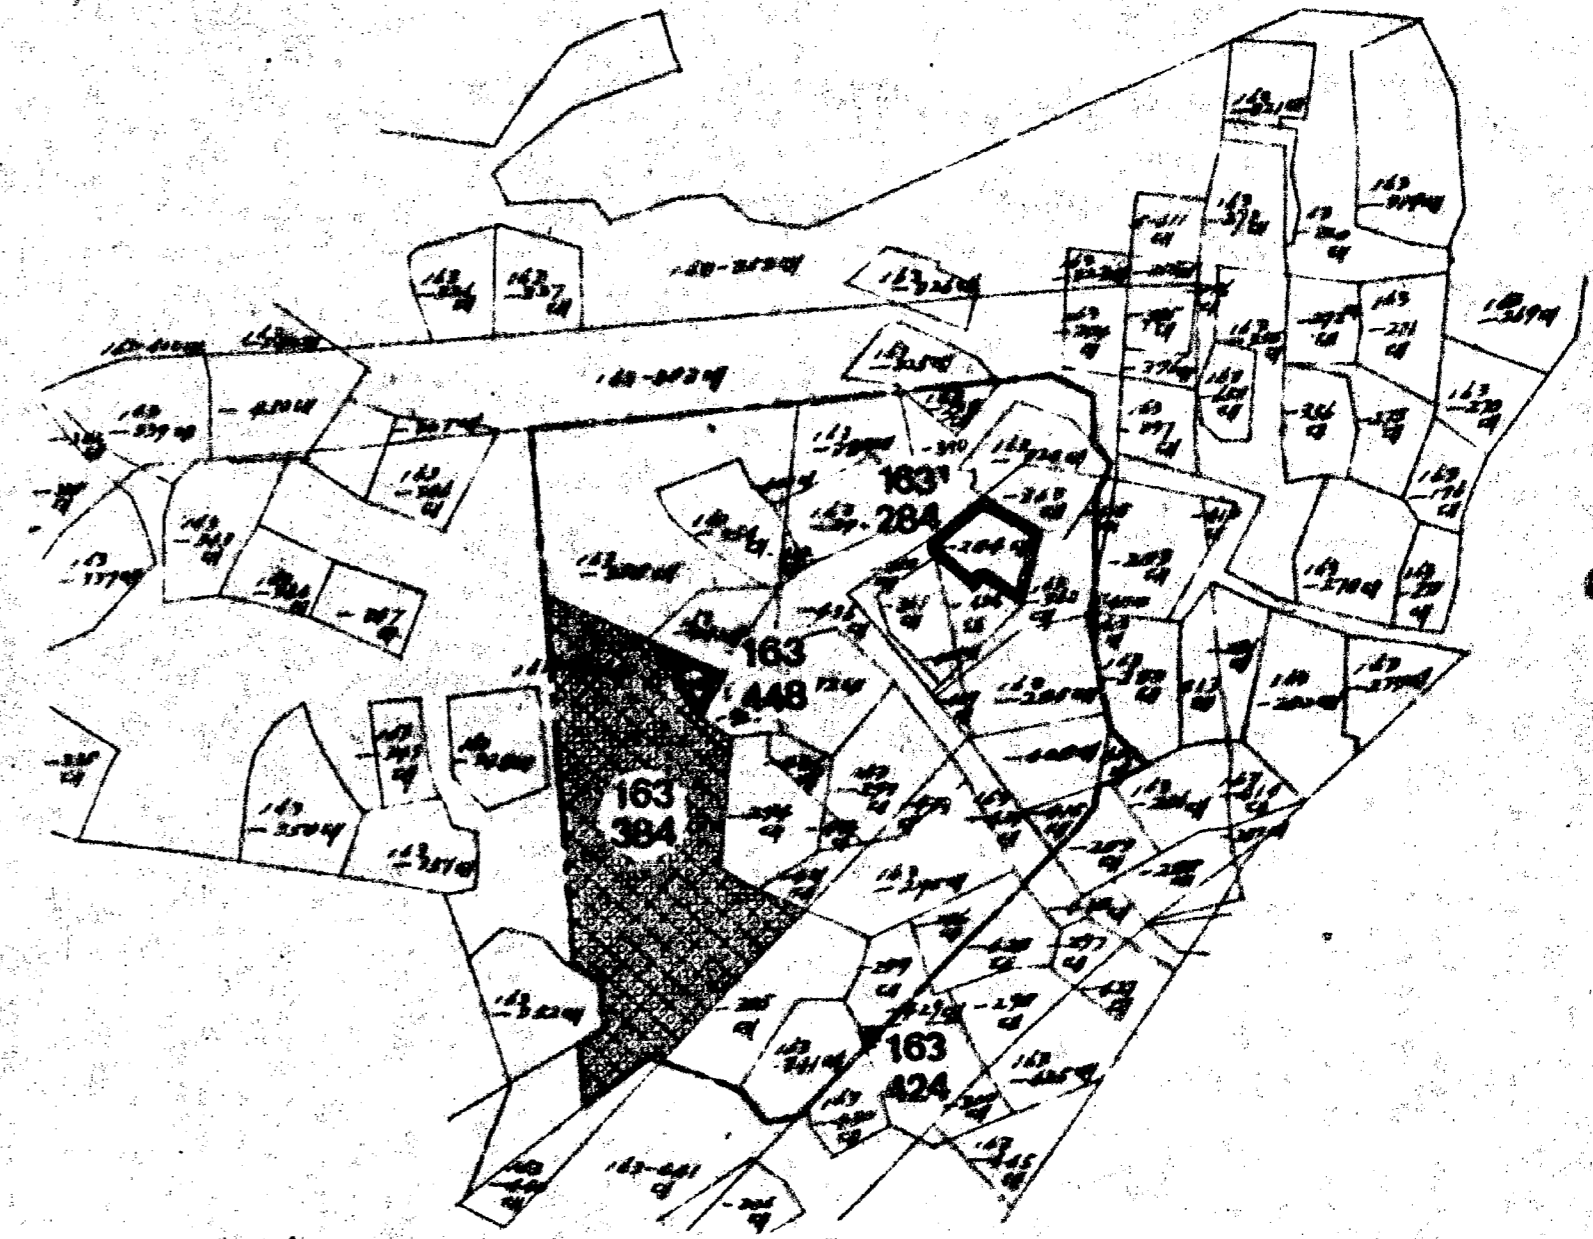

구분	면적 (㎡)			변경사유
	기정	증감	변경	
계	2,045.7	증) 78.8	2,124.5	
163-384	406.0	증) 19.0	425.0	구획오차
163-284		증) 46.3	46.3	면적
163-424		증) 1.9	1.9	
163-448		증) 11.6	11.6	

## 주거환경개선계획




### 면적변경결정도

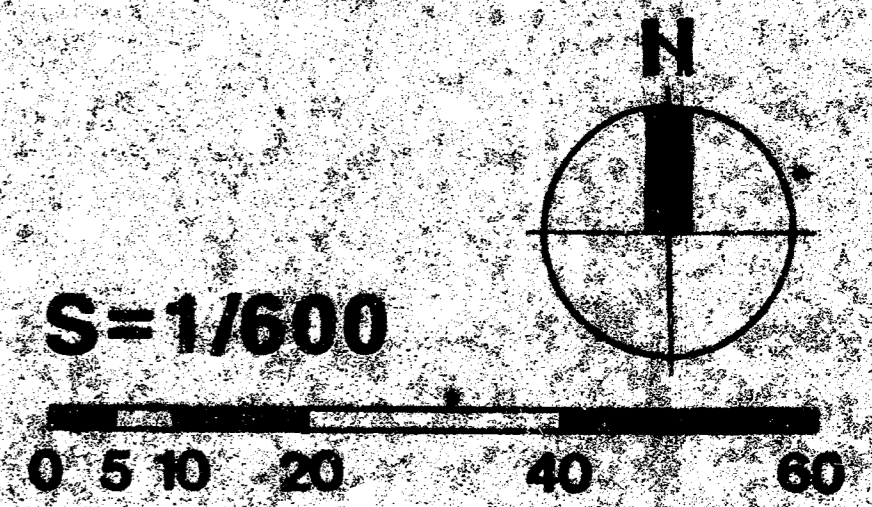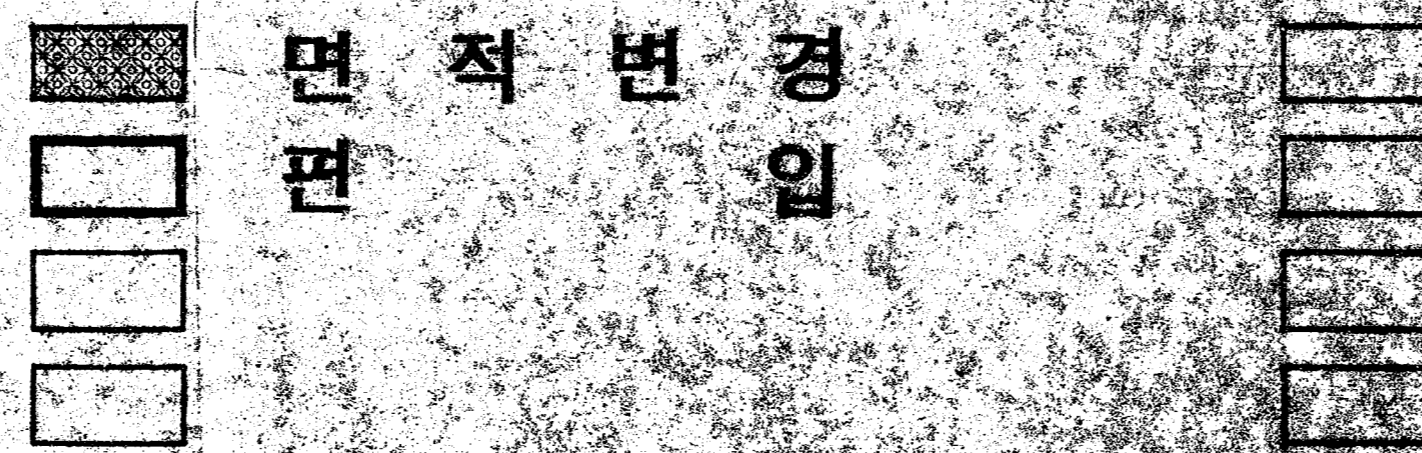

# 누 상 옥 인 지 구 주 거 환 경 개 선 계 획 지 적 도

453,400


453,400

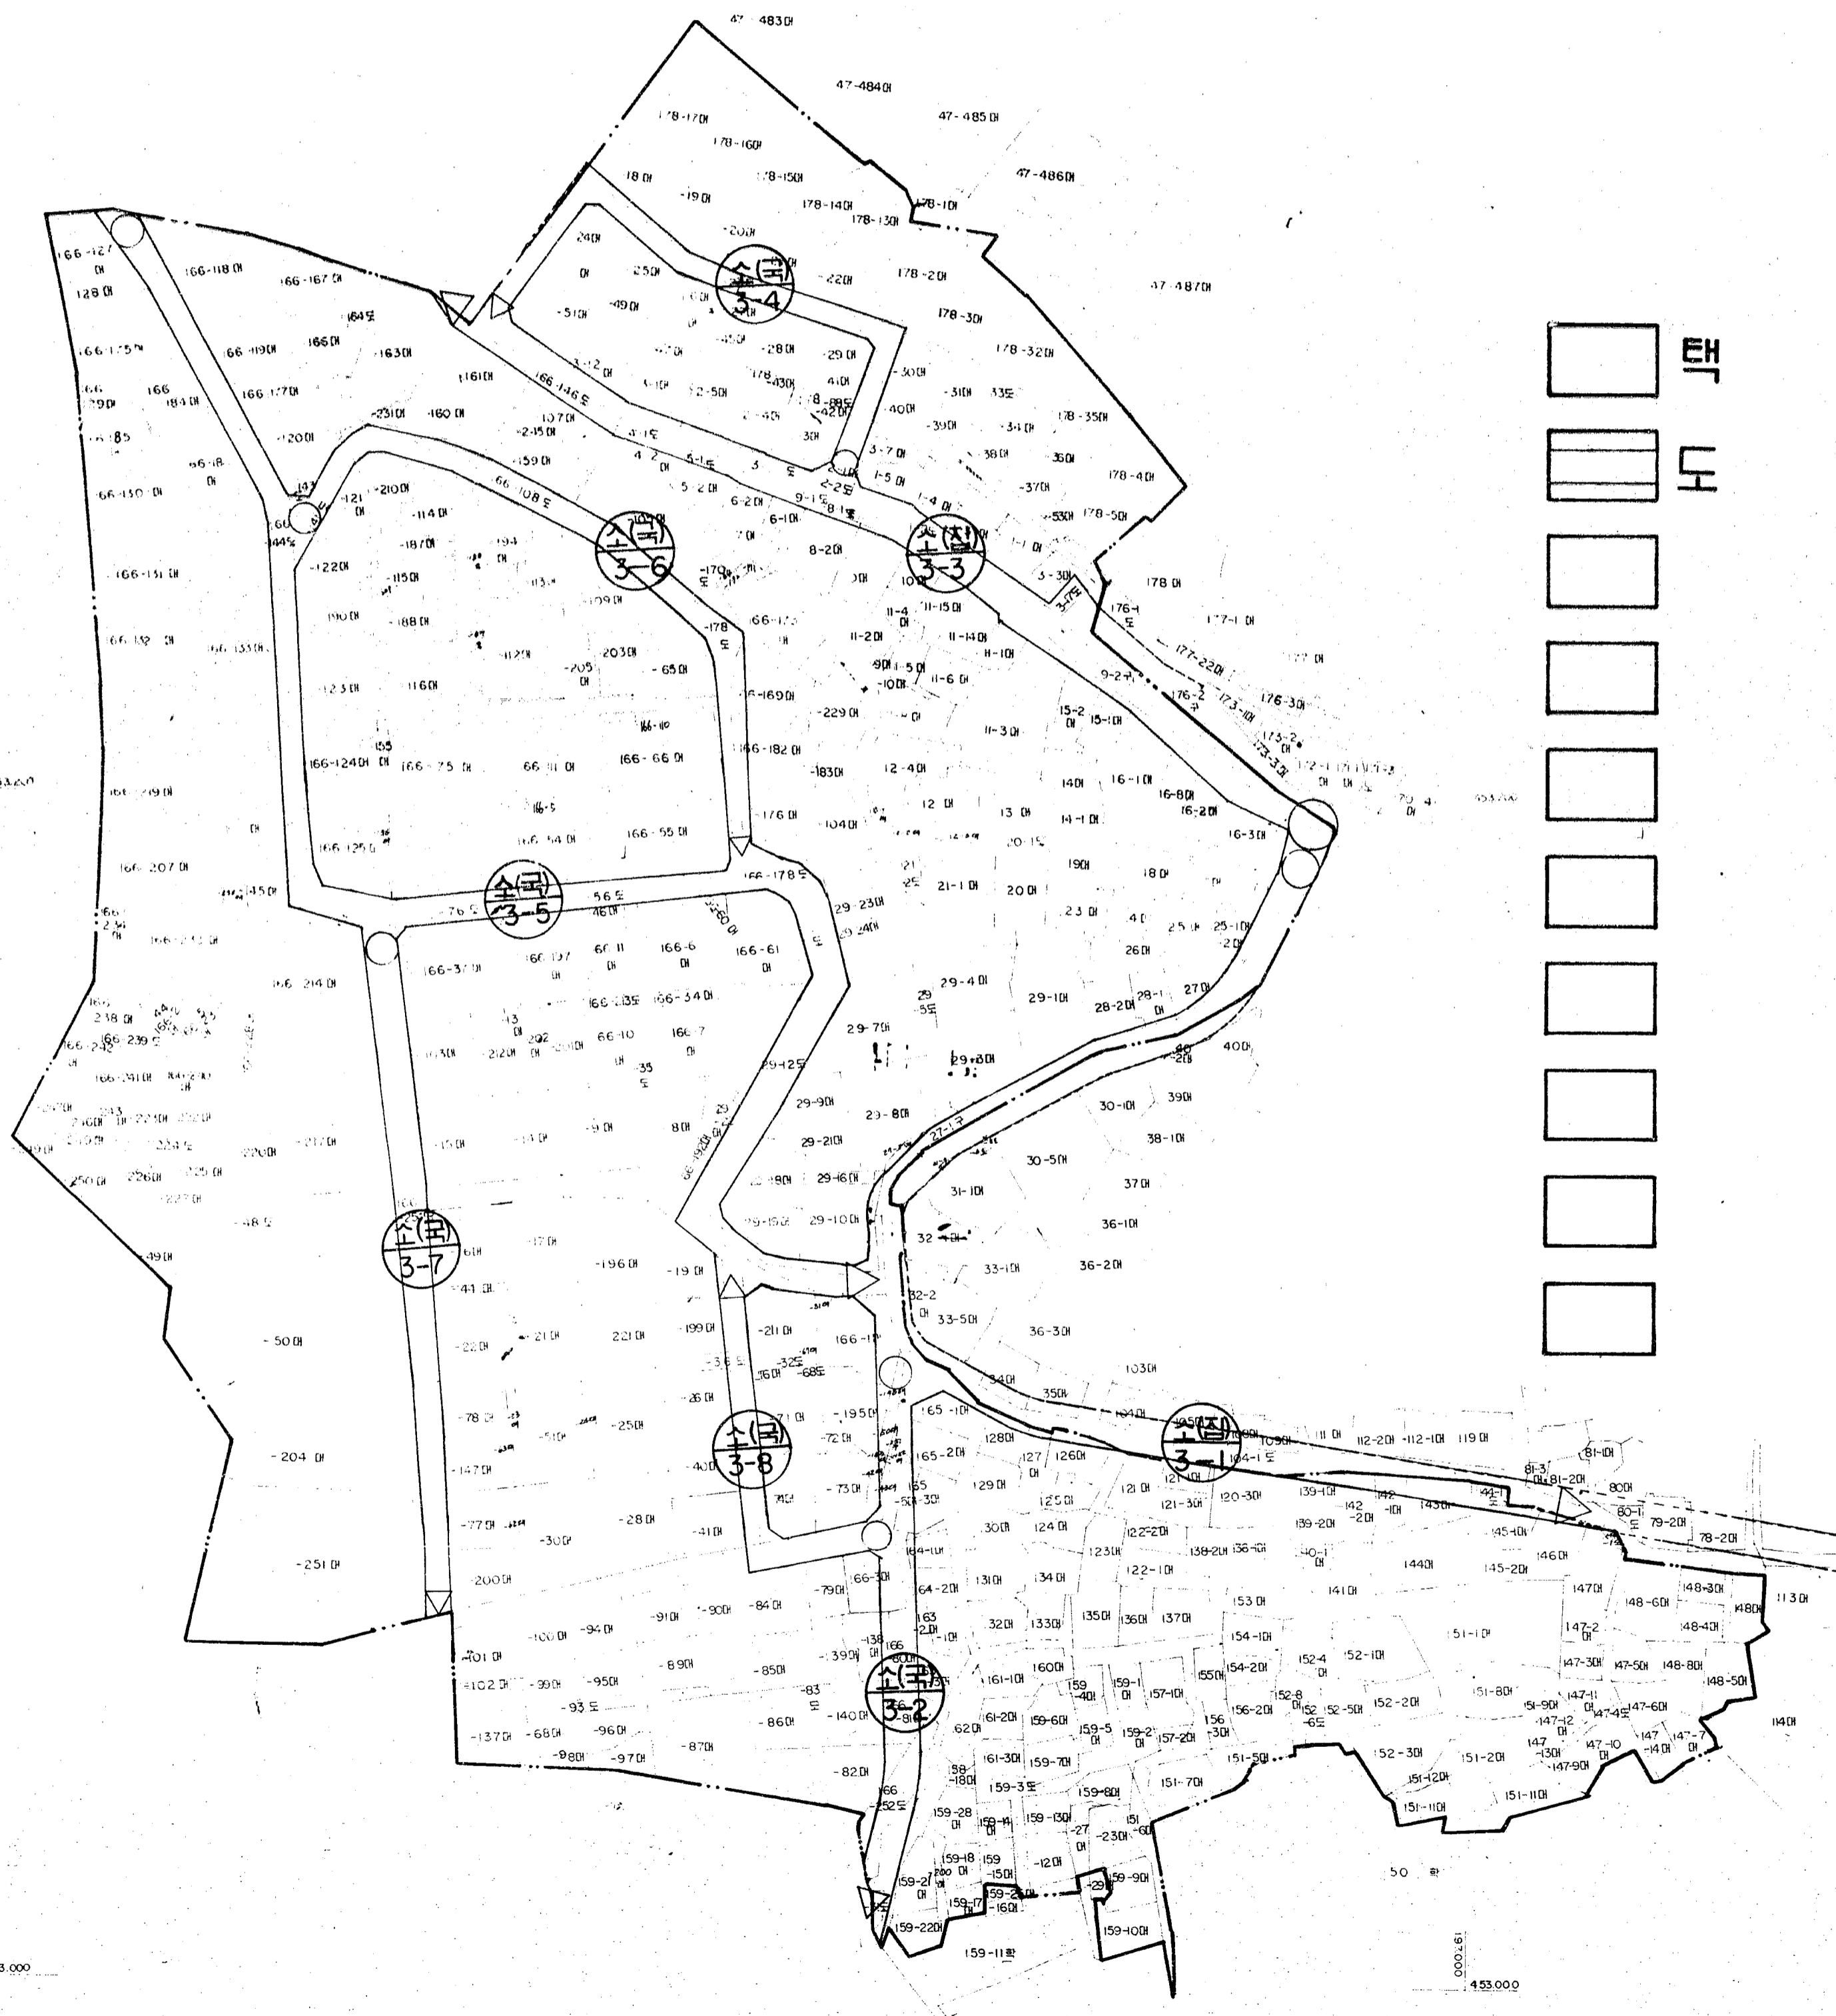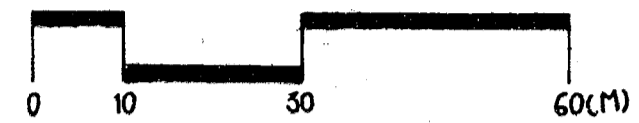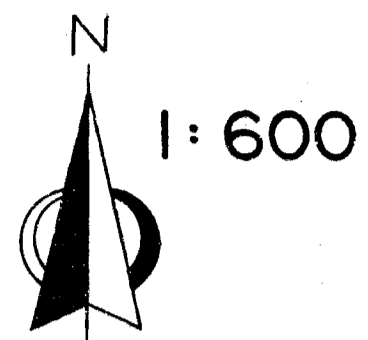

- 택 지  
도 로
- - 
  - 
  - 
  - 
  - 
  - 
  - 
  - 
  -

453,000

453,000

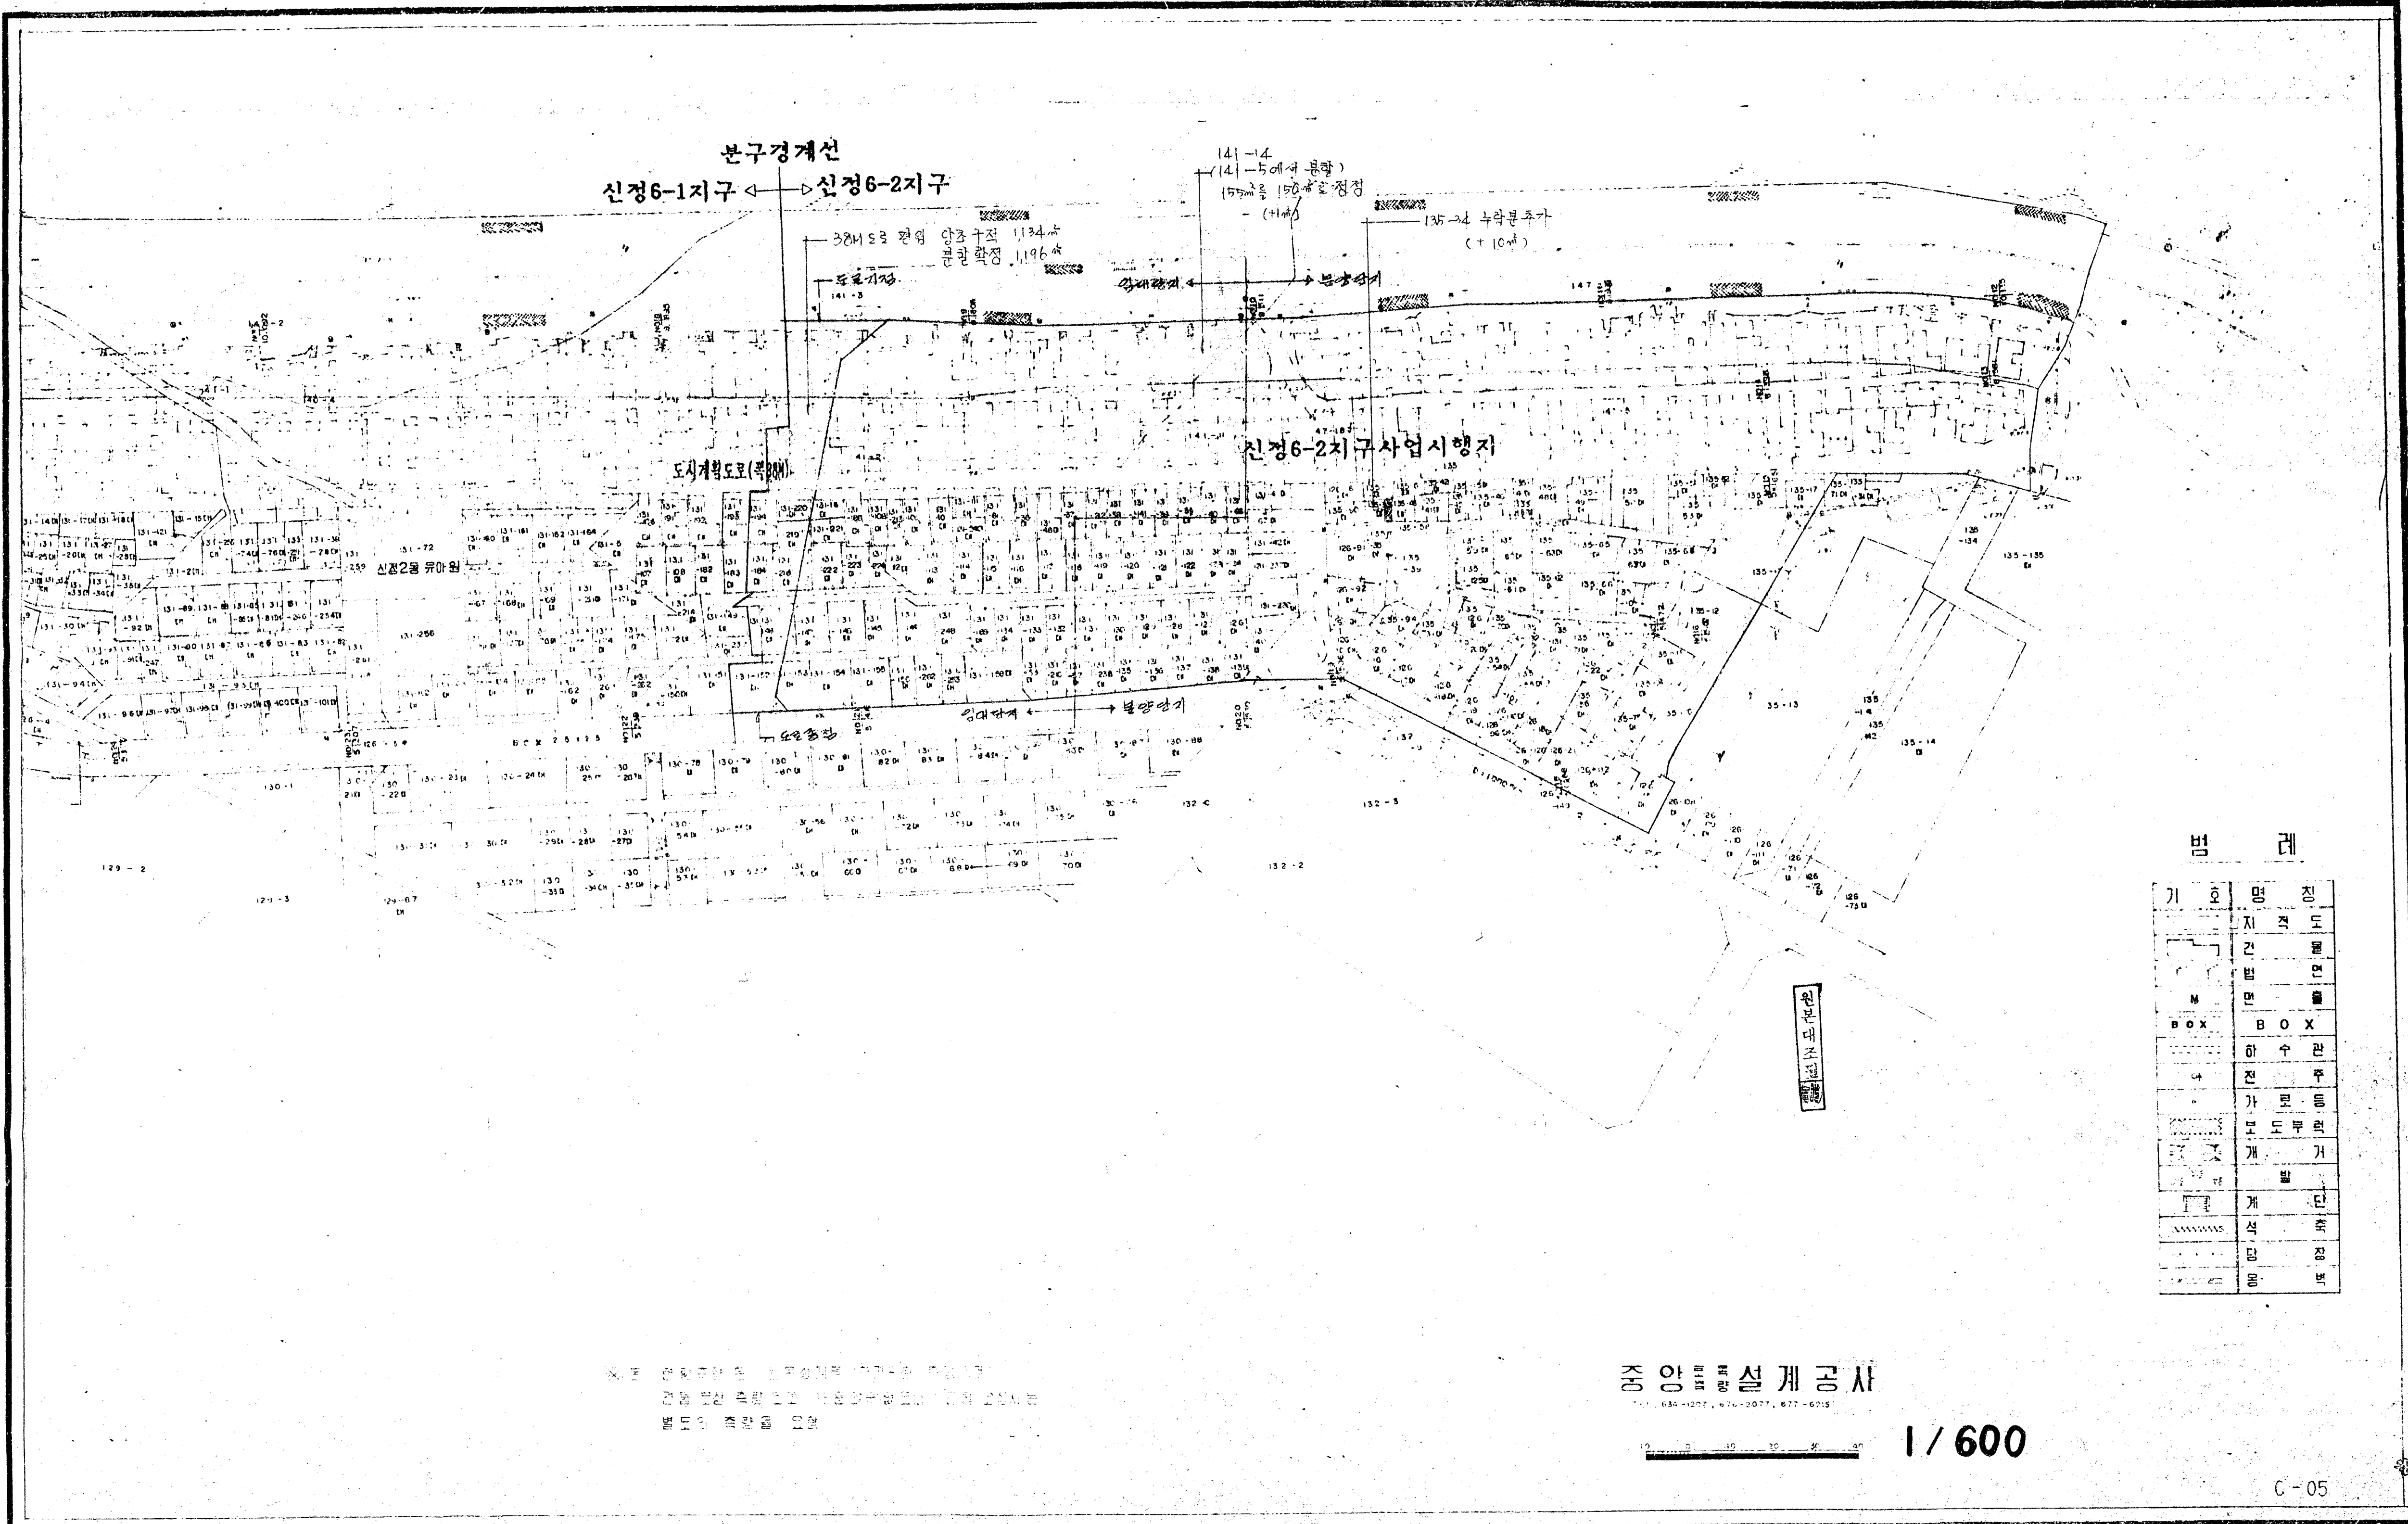

본구경계선  
 신정6-1지구 <-> 신정6-2지구

141-14  
 (141-5에서 분할)  

 동쪽기장  
 141-3


신정6-2지구사업시행지

신정2동 유아원

원본대조필

범례

기호	명칭
—	지경도
□	건물면적
M	면적
BOX	BOX
—	하수관
—	전주
—	가로등
—	보도부력
—	개거
—	발
—	계단
—	석축
—	담장
—	등


 TEL: 634-1277, 670-2077, 677-6015

1/600

