서울특별시고시제/8호
19
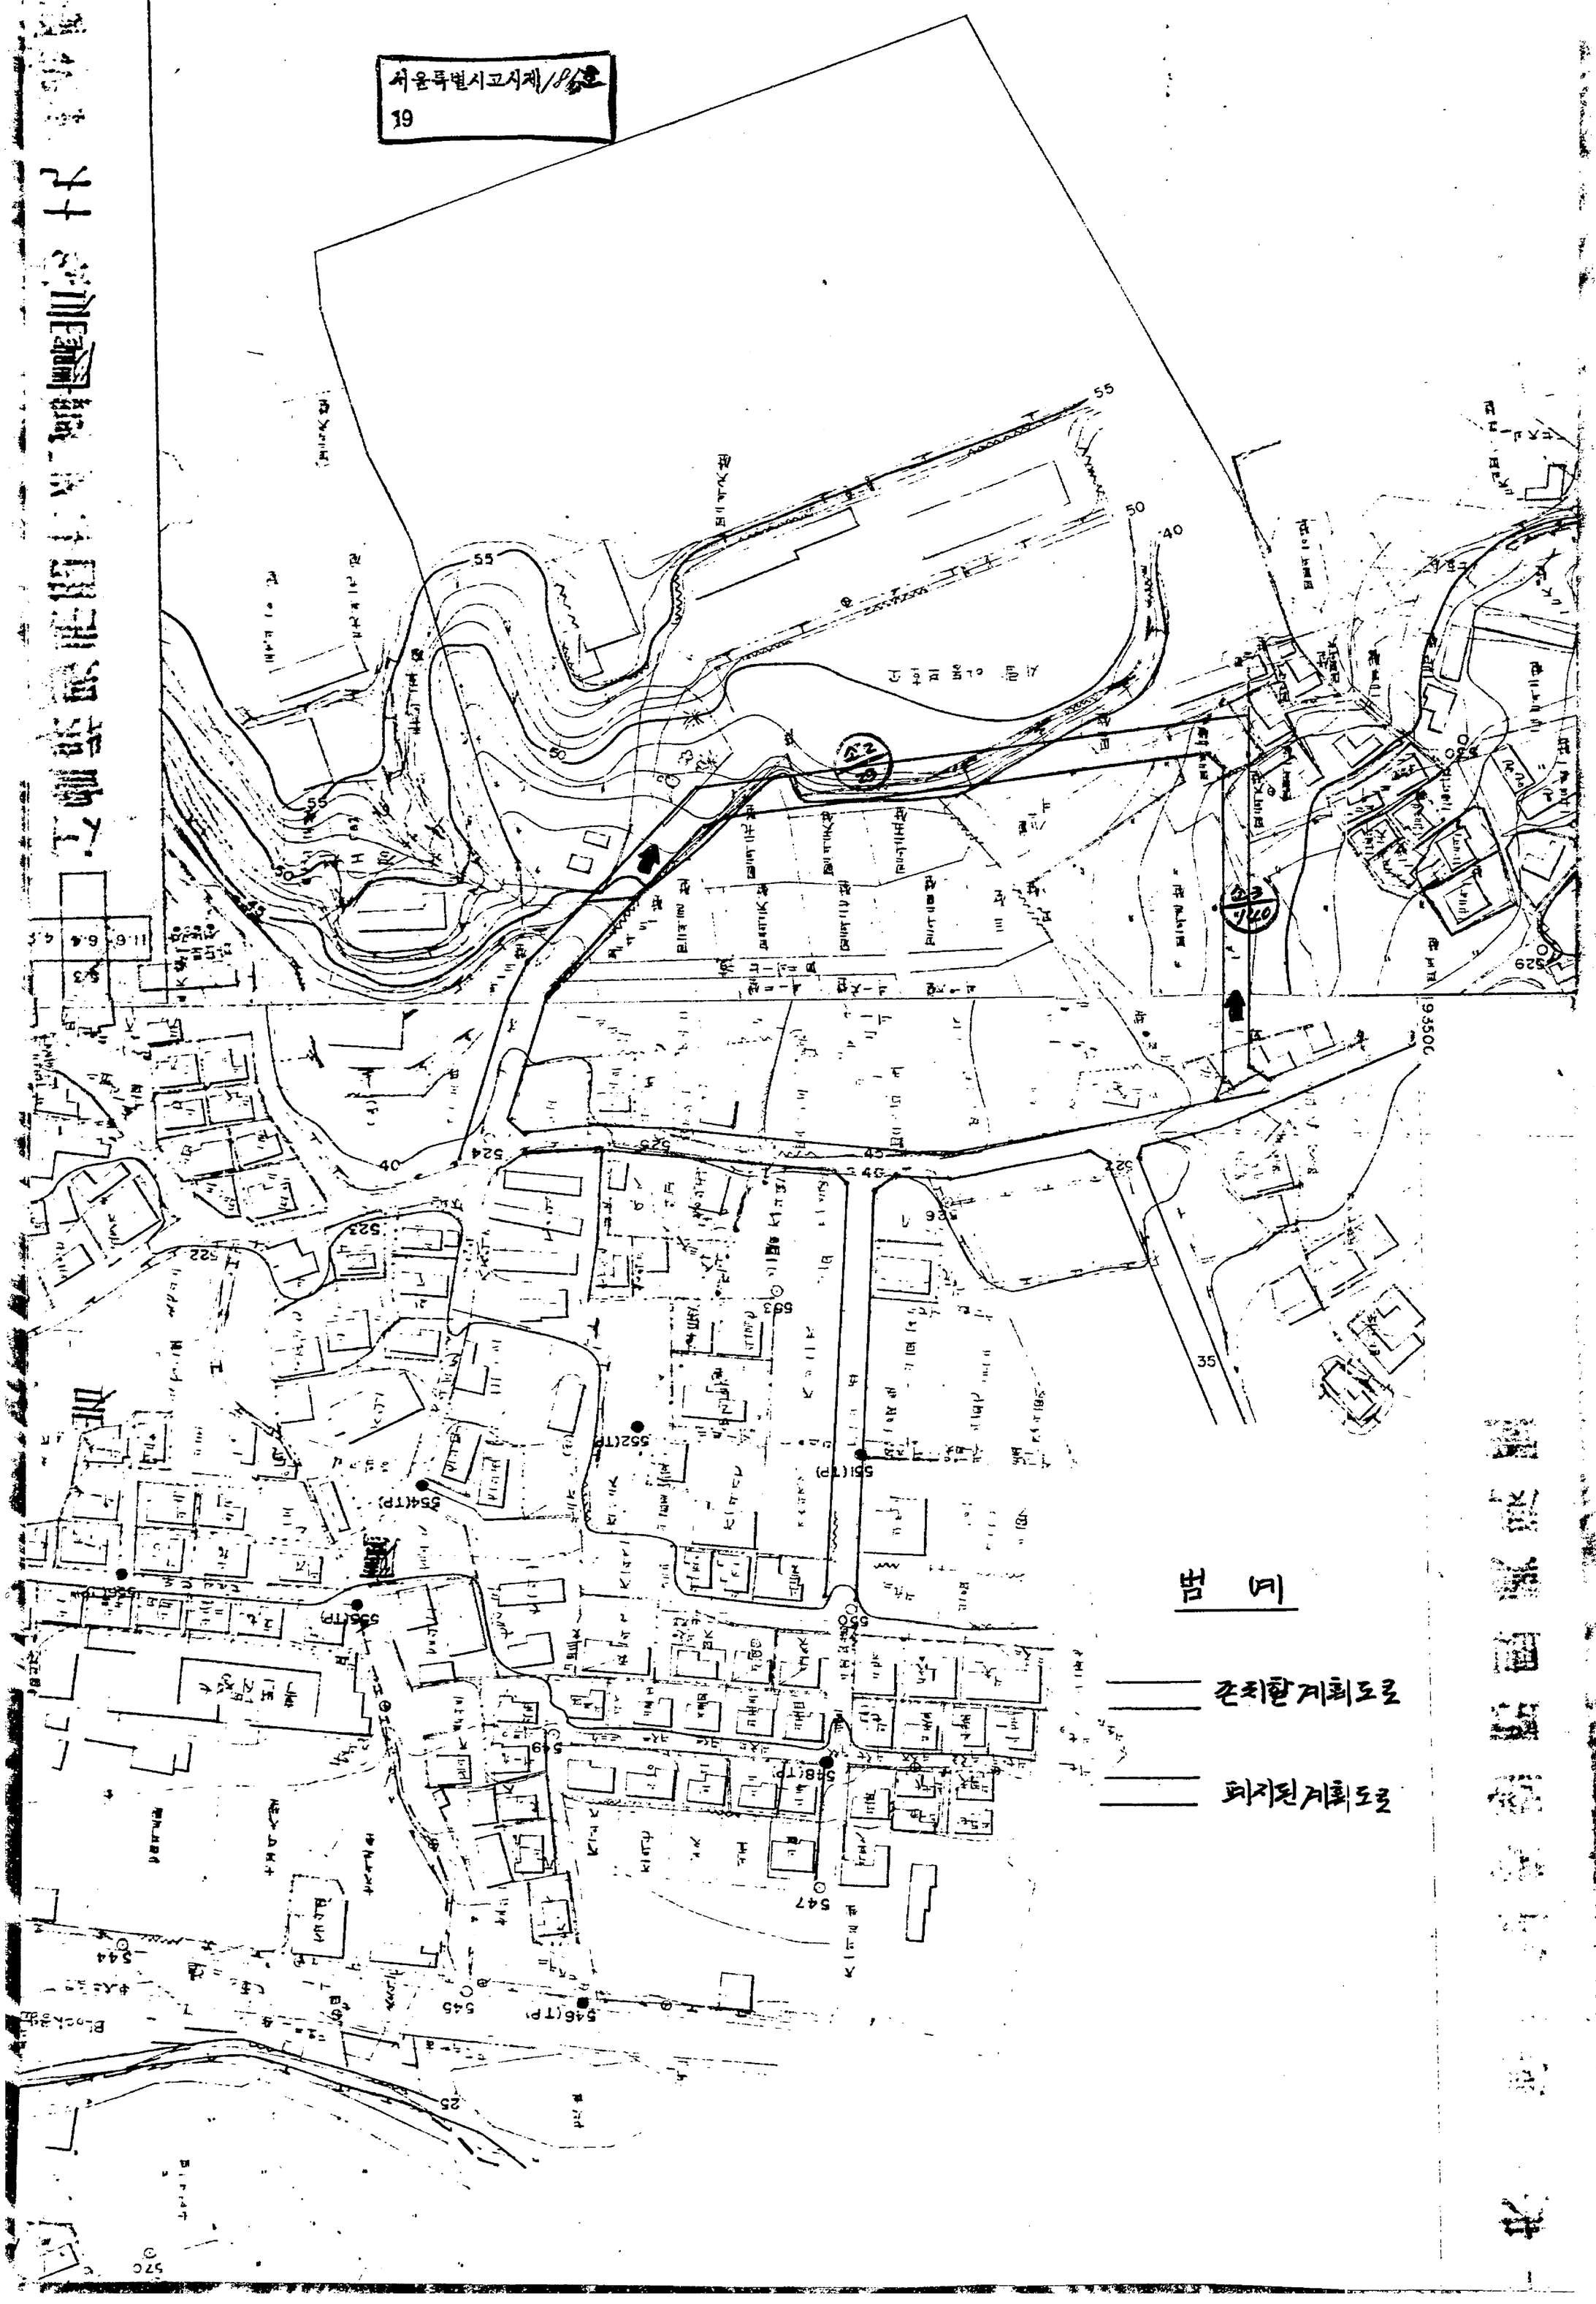
서울특별시 도시계획 결정 (안)