

서울특별시

P2 114
행정 13-10

우100-744 서울 중구 태평로1가 31번지 / 전화 (02) 731- 6349 / 전송 733-9535~6


문서번호 시설 30310-23

시행일자 1992. 1. //

(경유)

수신 : 각 안 참조

참조

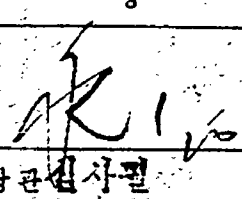취급		시	장
보존		 법구담당관 김사필 협조종재관	
도시계획국장	전 결		
시설계획과장	<i>who</i>		
가로계획과장	<i>241</i>		
기안	허찬욱(김소경)		협조

제목 : 도시계획시설(도로) 변경결정

(제1안) 내부결재

1. 강남구 도정30314 - 27899(91.12.21) 및 강서구 도정30310-13196(91.11.28)호와 관련입니다.

2. 관할 구청장이 요청한 도시계획시설(도로)변경 결정에 대하여 대용김트한바 기 개설도로와 계획도로의 불일치에 대한 도시계획시설의 근소한 위치변경(선형조정) 및 개파로(광로82호)와 방화2 택지개발지구 진입도로와의 가각전체를 위한 도로변경으로서 도시계획법 제12조 제1항과 같은법 시행령 제6조 및 제7조의 2 규정에 의거 도시계획위원회 심의를 생략하고 별첨 고시문과 같이 변경 결정코져 합니다.

첨부 : 고시문 및 관련도서 1부, 끝.

(제2안)


수신 : 건설부 장관

참조 : 도시계획과장

제목 : 같음.

1. 우리시 관내 도시계획시설(도로)에 대하여 별첨과 같이 고시하였기 보고합니다.

첨부 : 고시문 사본 및 도면 각1부, 끝.

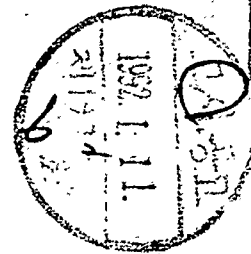

(제3안)

수신 : 총무처 장관

제목 : 관보 게재 의뢰

1. 다음과 같이 관보게제 의뢰 합니다.

가. 게재 구분 : 고시

나. 게재건명 : 도시계획시설(도로)변경 결정

다. 법적 근거 : 도시계획법 제12조, 동법 시행령 제8조

라. 게재 내용 : 별첨 고시문

첨부 : 고시문 사본 2부. 끝.

(제4안)

수신 : 강남구청장, 강서구청장.

참조 : 도시정비과장

제목 : 같음

1. "제1안" 1항 이거시행

2. 귀구 관내 도시계획시설(도로)변경결정 요청건에 대하여 별첨과 같이 고지되었기
통보하니, 관련업무에 참조 하도록 하고, 도시계획법 제13조에 의한 지적승인을 조속히 행하기
바람.

첨부 : 고시문 사본 및 도면 각 1부. 끝.

(제5안)

수신 : 수신처 참조

발신 : 시설계획과장

제목 : 같음

1. 우리시 관내 도시계획시설(도로)에 대하여 별첨과 같이 결정고시 되었기
통보하오니, 관련업무에 참고하시기 바랍니다.

첨부 : 고시문 사본 및 도면 1부. 끝.

수신처 : 도시계획과장, 도로계획과장



서울특별시

44	1992	12	호
담	지	면	적
지	면	적	면

고

시

서울특별시 고시 제1992 - 6 호

도시계획시설(도로)변경 결정

1. 서울특별시 도시계획시설(도로)을 도시계획법 제12조 1항, 같은법 시행령 제6조 1항 3호 및 제7조의 2 규정에 의거 변경결정하였기 같은법 제12조 제4항에 따라 이를 고시합니다.

2. 관계도면은 관할구청 도시정비국 도시정비과와 시민봉사실에 비치하여 토지소유자 및 이해 관계인에게 보입니다.

1992. 1. //

서울특별시장

서울특별시
도시계획
국
인
사
관
인
인

가. 도시계획시설(도로)변경결정조서

구분	등급	류별	번호	폭원(M)	연장(M)	기 점	종 점	비 고
기정	소로	3류	.	6	65	대치동 산57	대치동 산59	도로 선형 조정
변경	
기정	광로	2류	82	40-47	2,020	공항동 624	개화동 442	방화동 524일 대 가각전체 (L=26m)
변경	

나. 도면 : 관할구청 비치 도면과 같음. 끝.




B=6M L=65M

170

550

단국공업고등학교


동원아파트

3

59

3

정실아파트

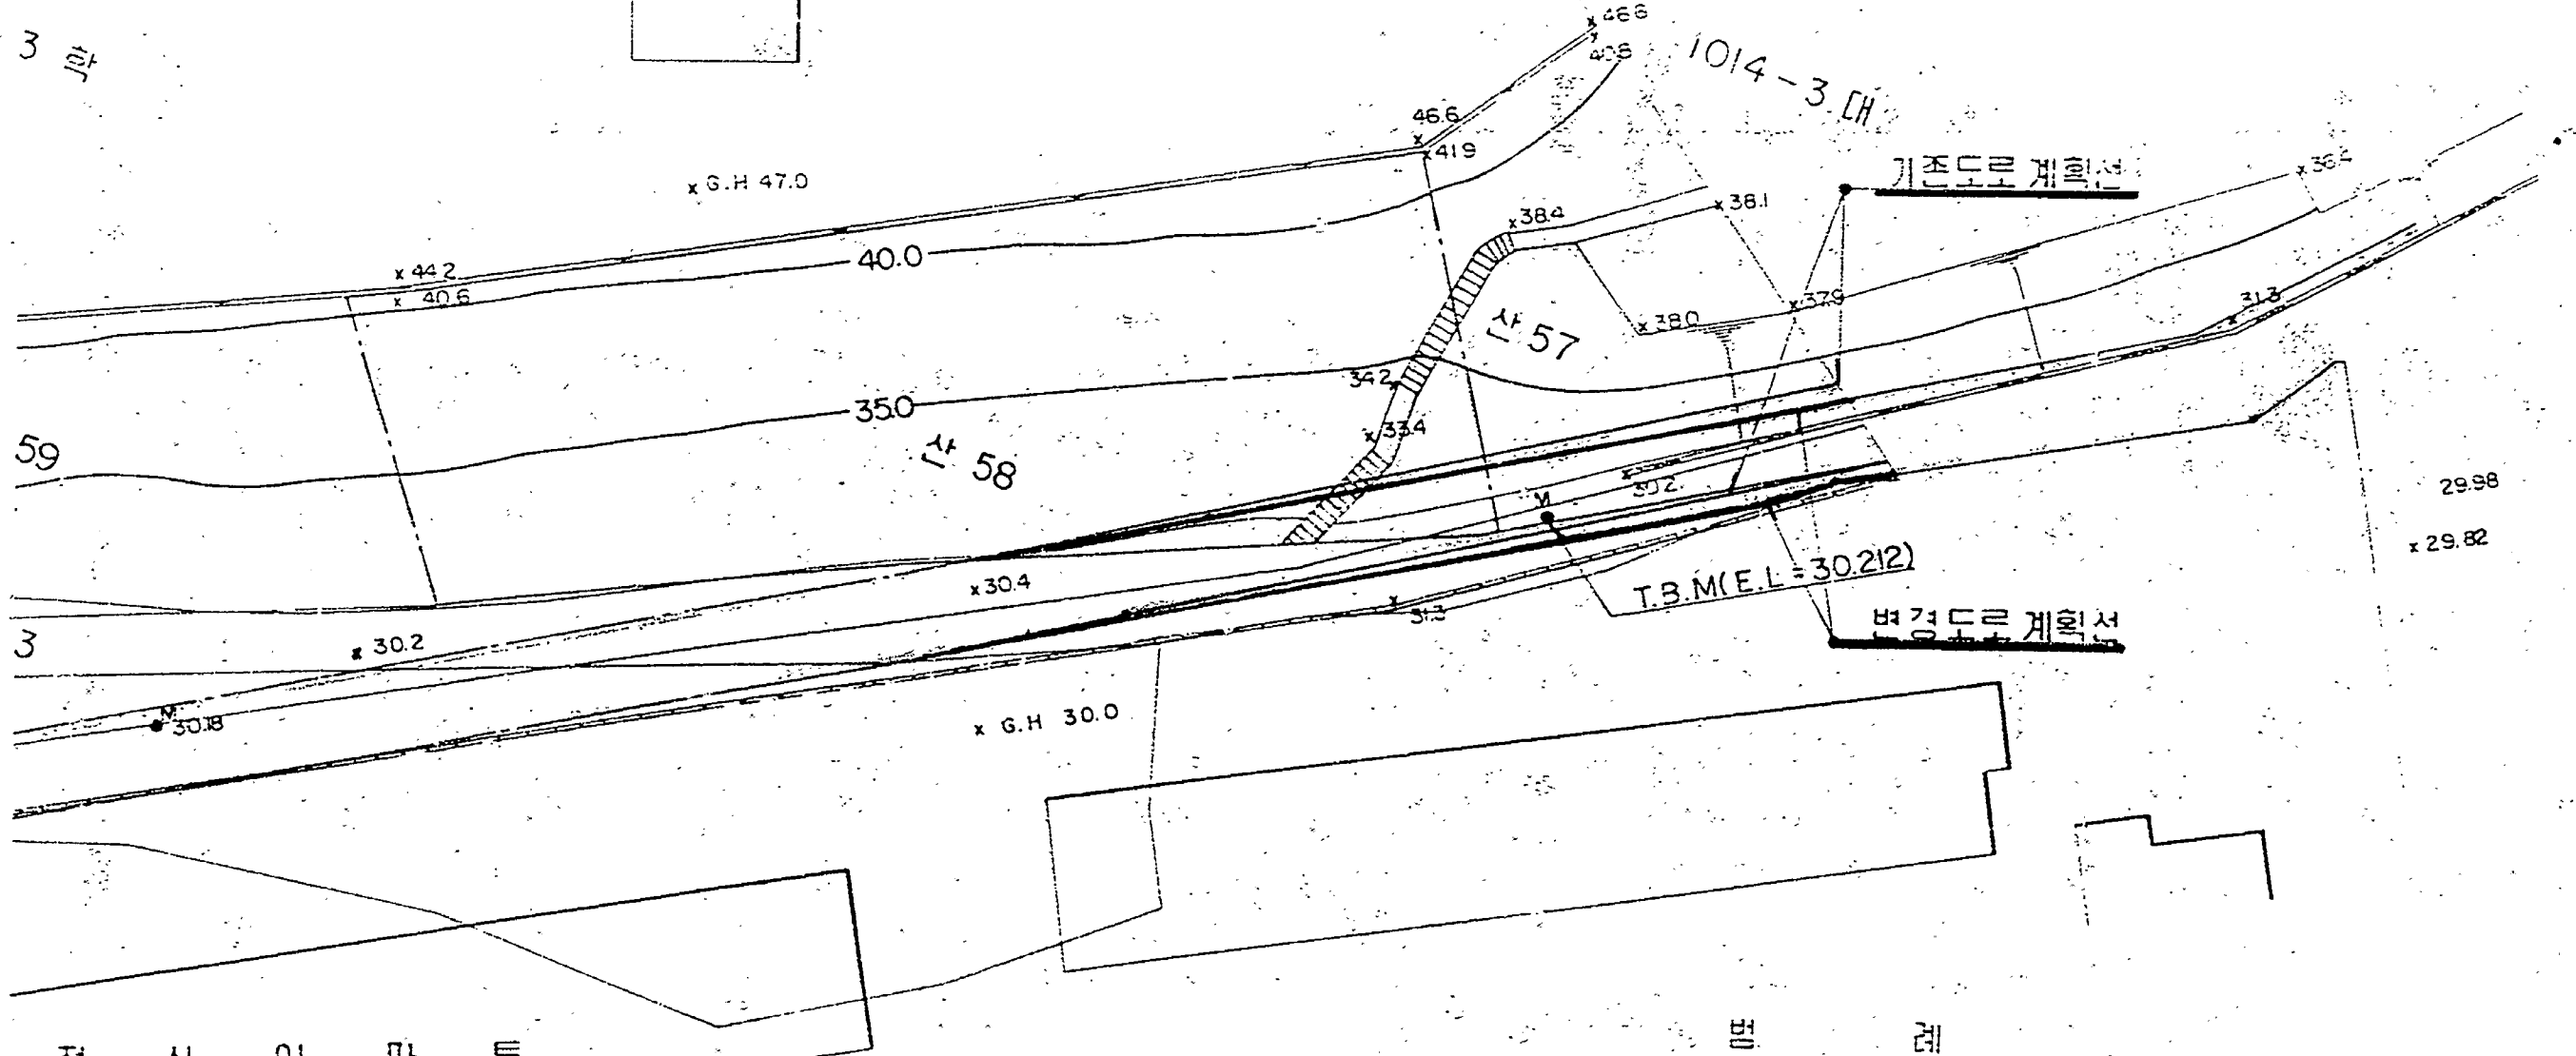

기	비	영	칭
—	—	지	적
—	—	및	향
—	—	변	경

도로시설결정도

S=1:30,000

가각전제
면적 26㎡

서울시도시계획
1
심

