종합지적현황도

서울특별시 강동구 천호 제1구역 (4~19)
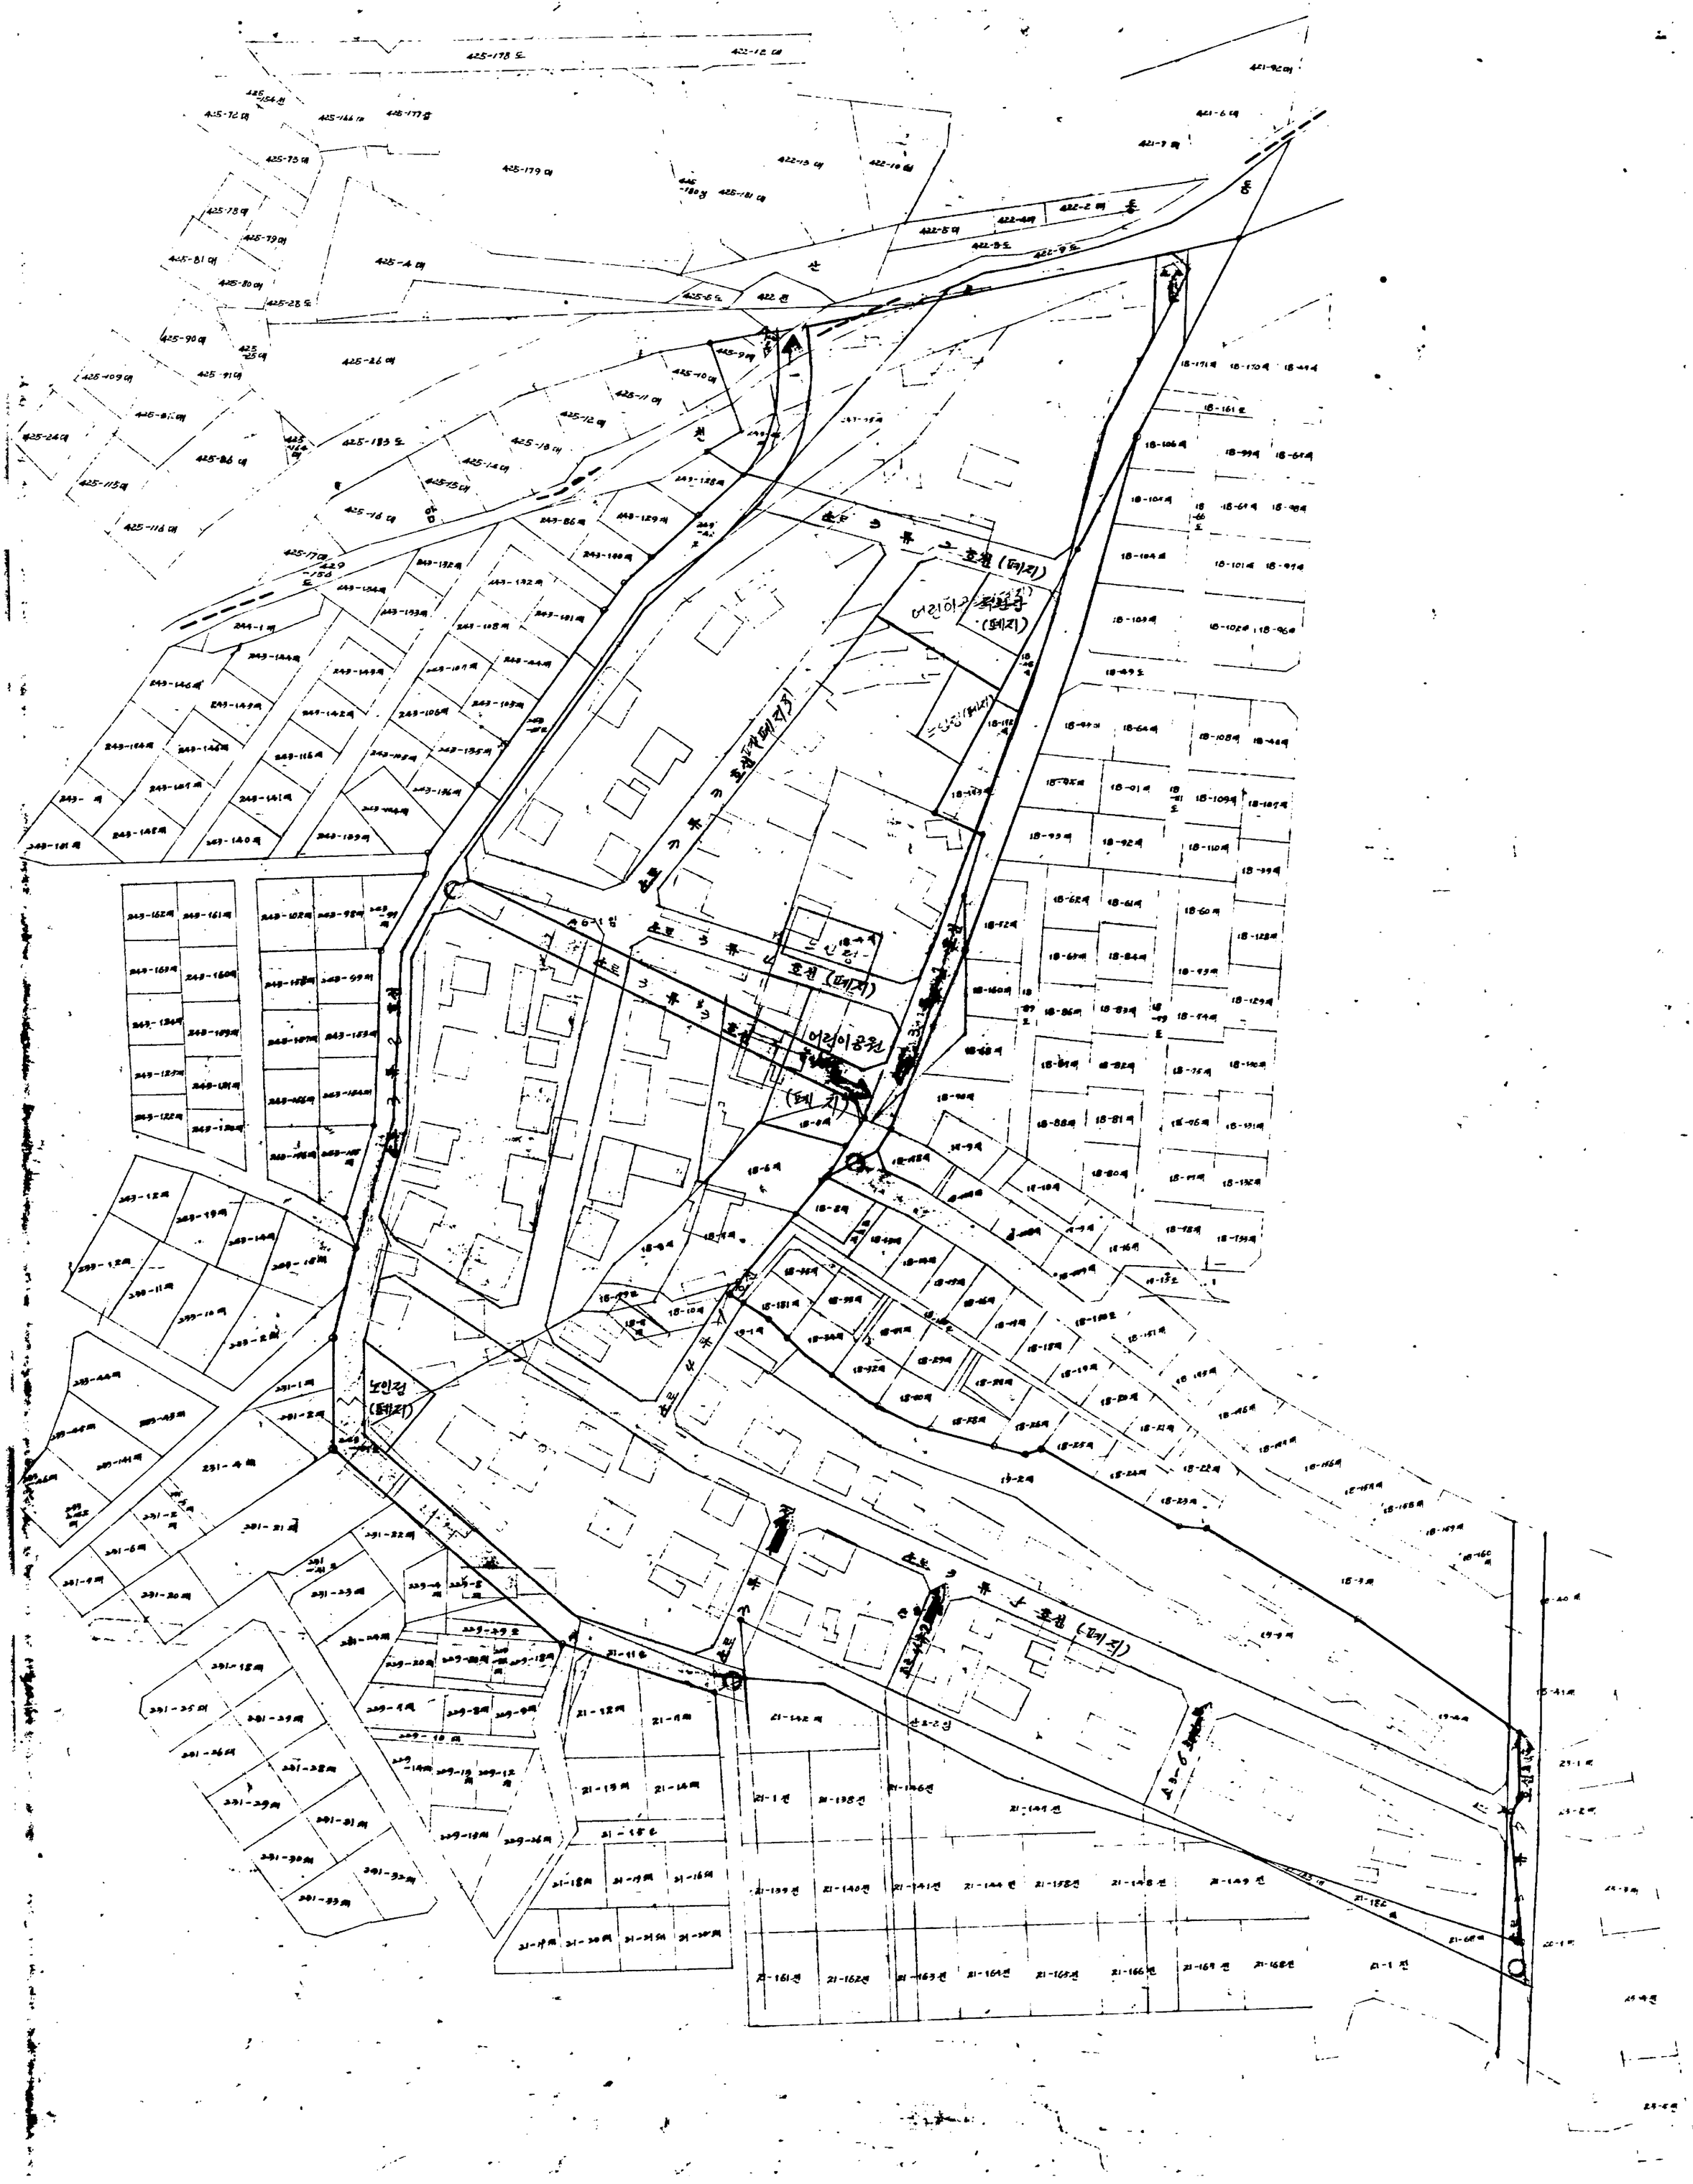
축척 600 분지 1