개봉동 지적고시 등 현황 측량도

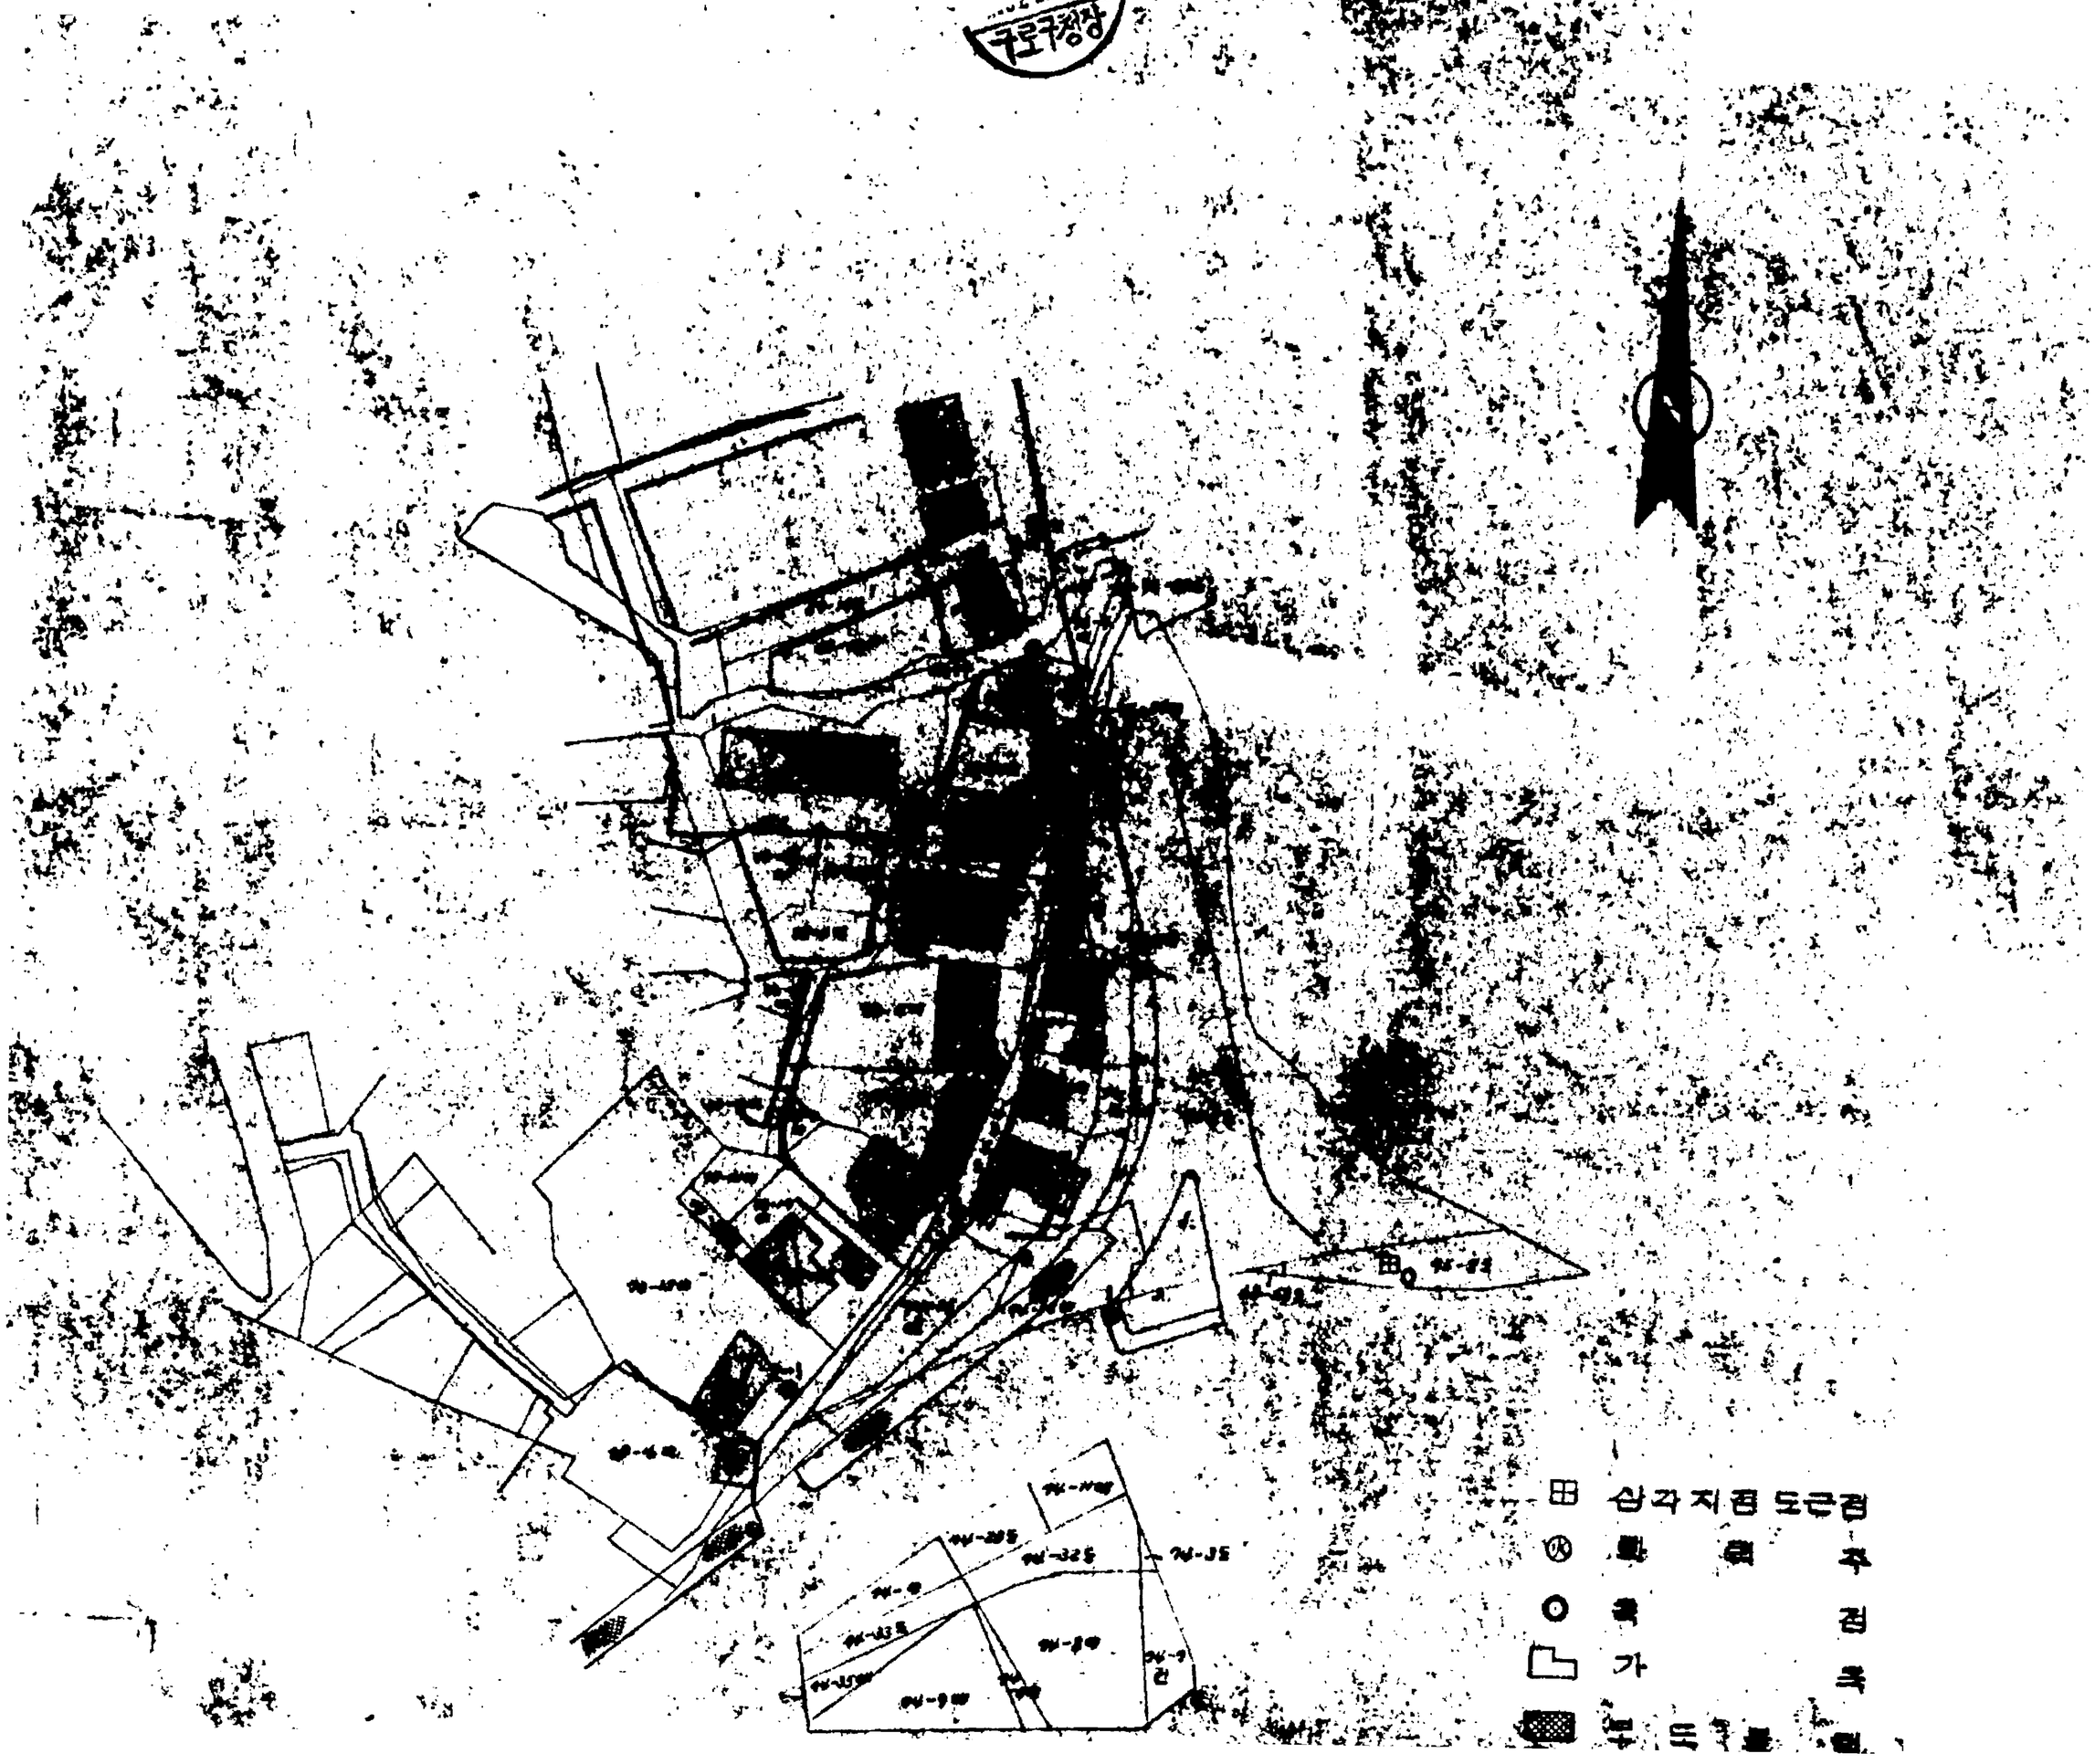

1984. 10. 22
구로구청장

구로동지적고시용 현황측량도

S = 1 : 1,200

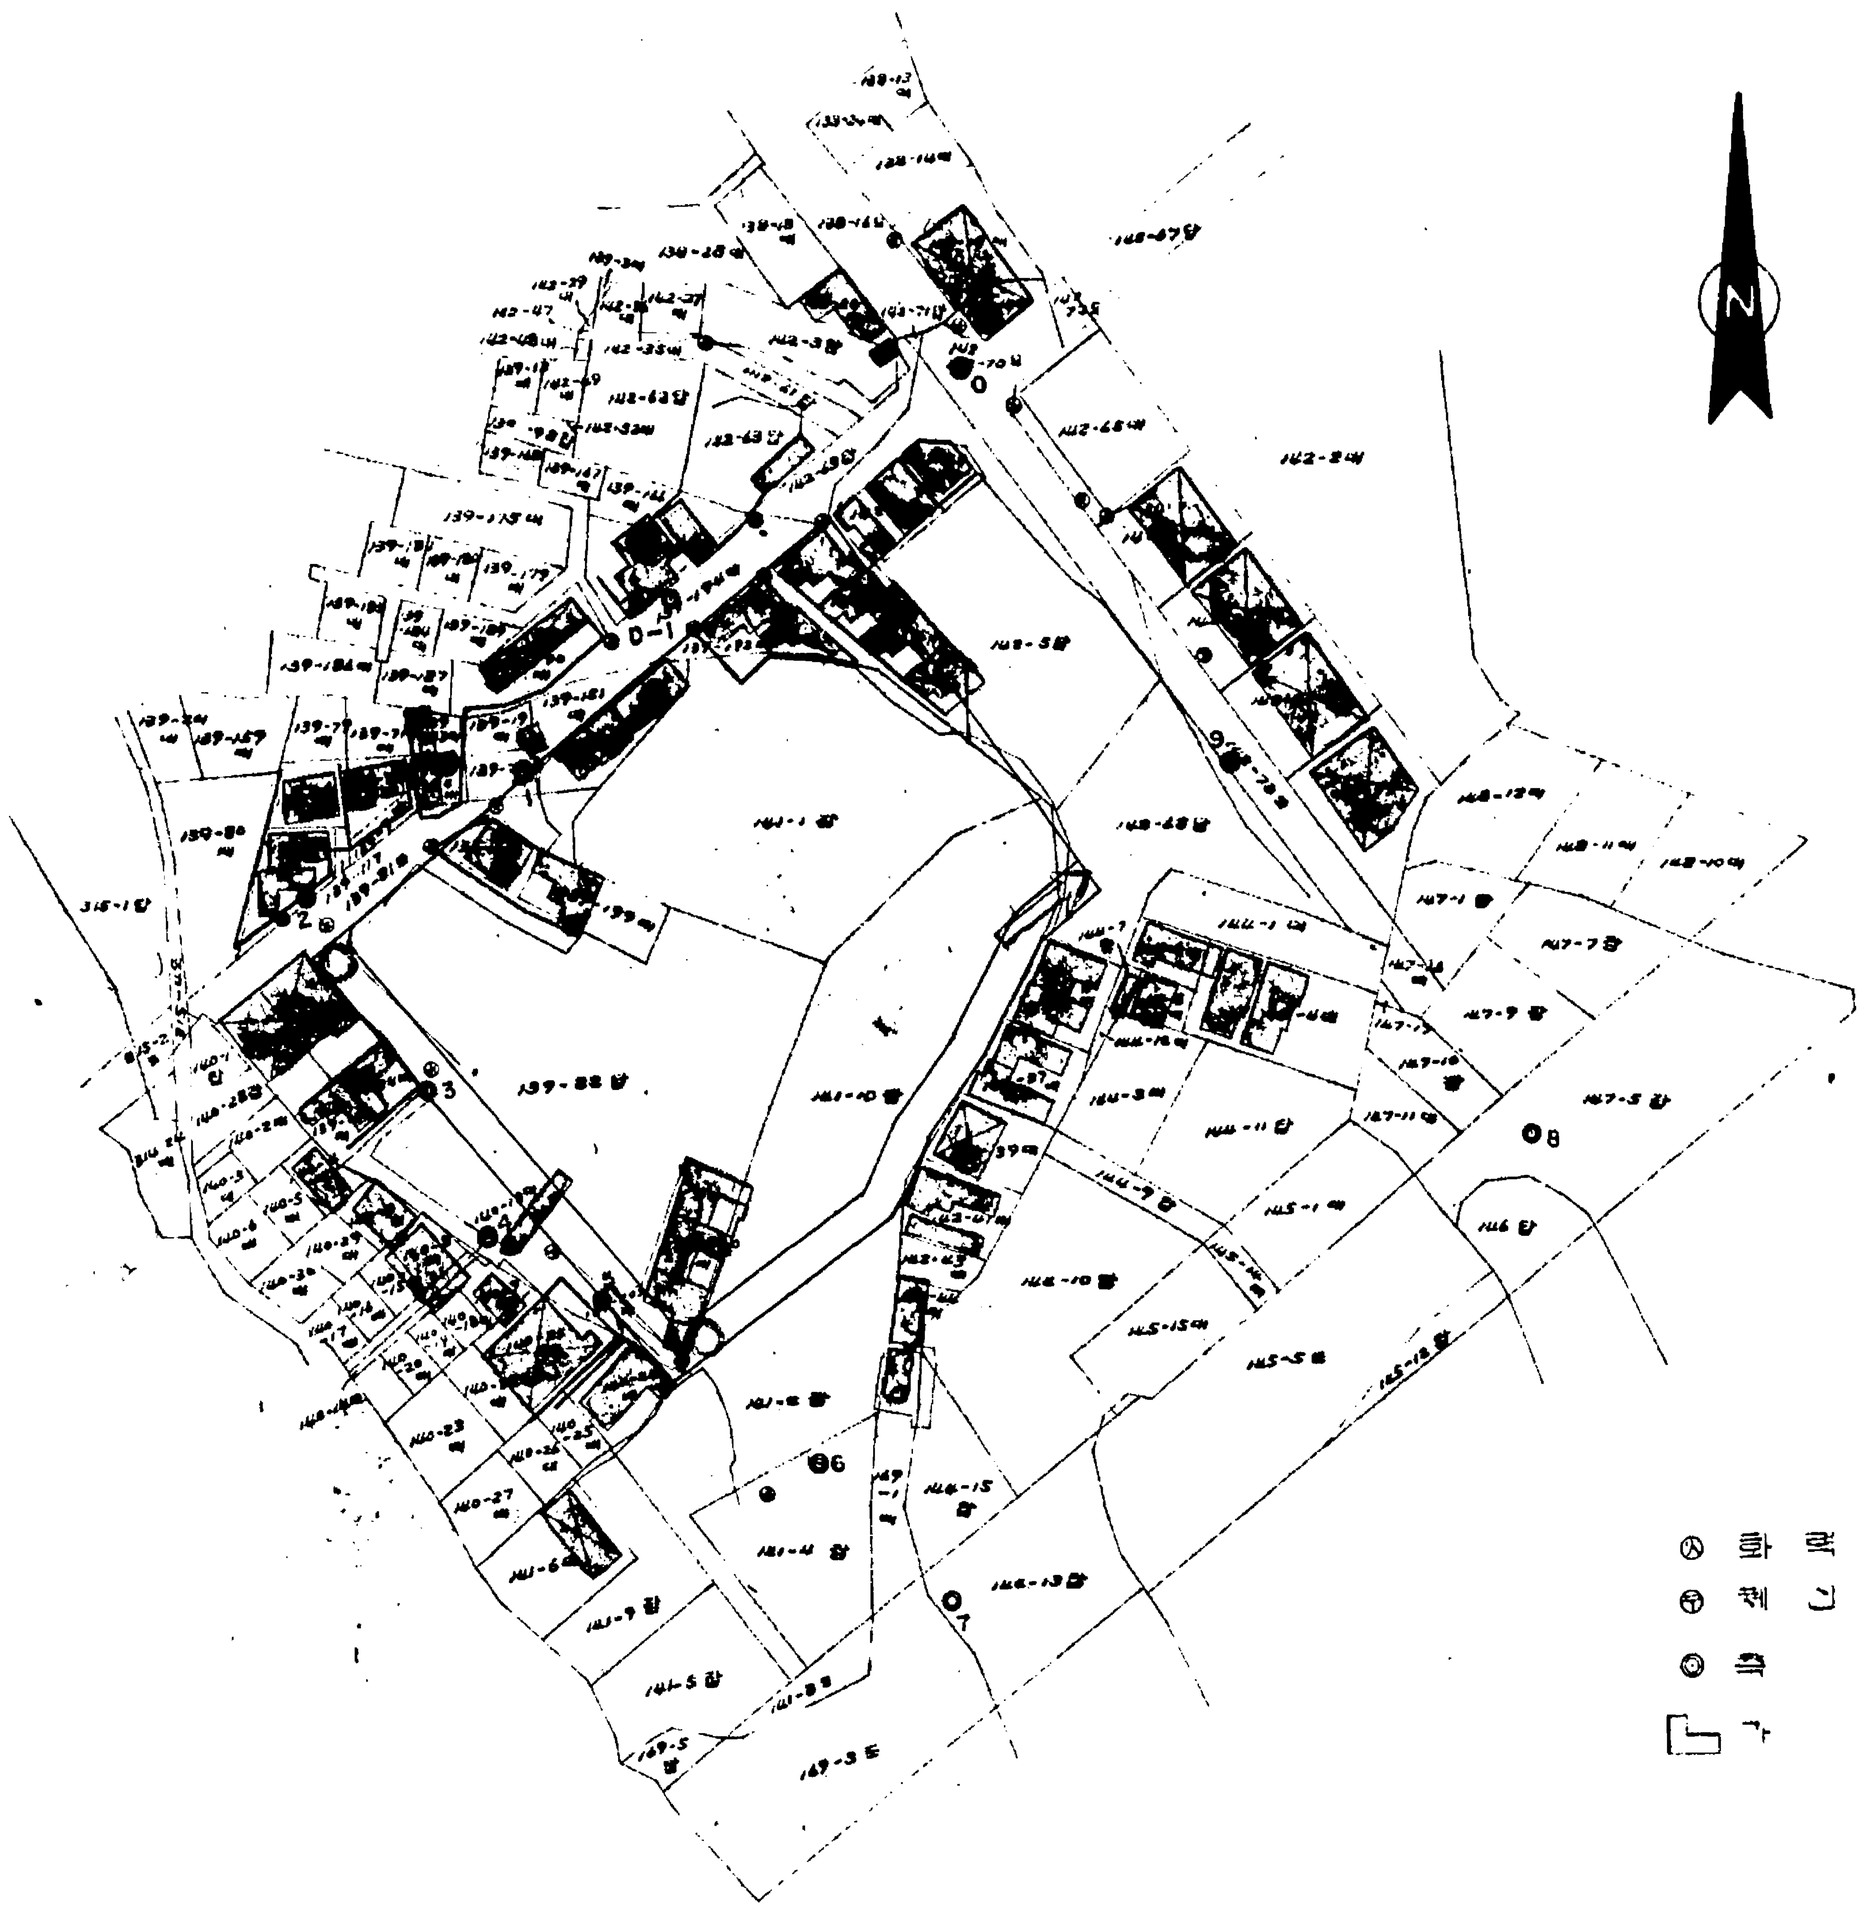

개봉동 지적조사 이용현황측량도

S = 1 : 600

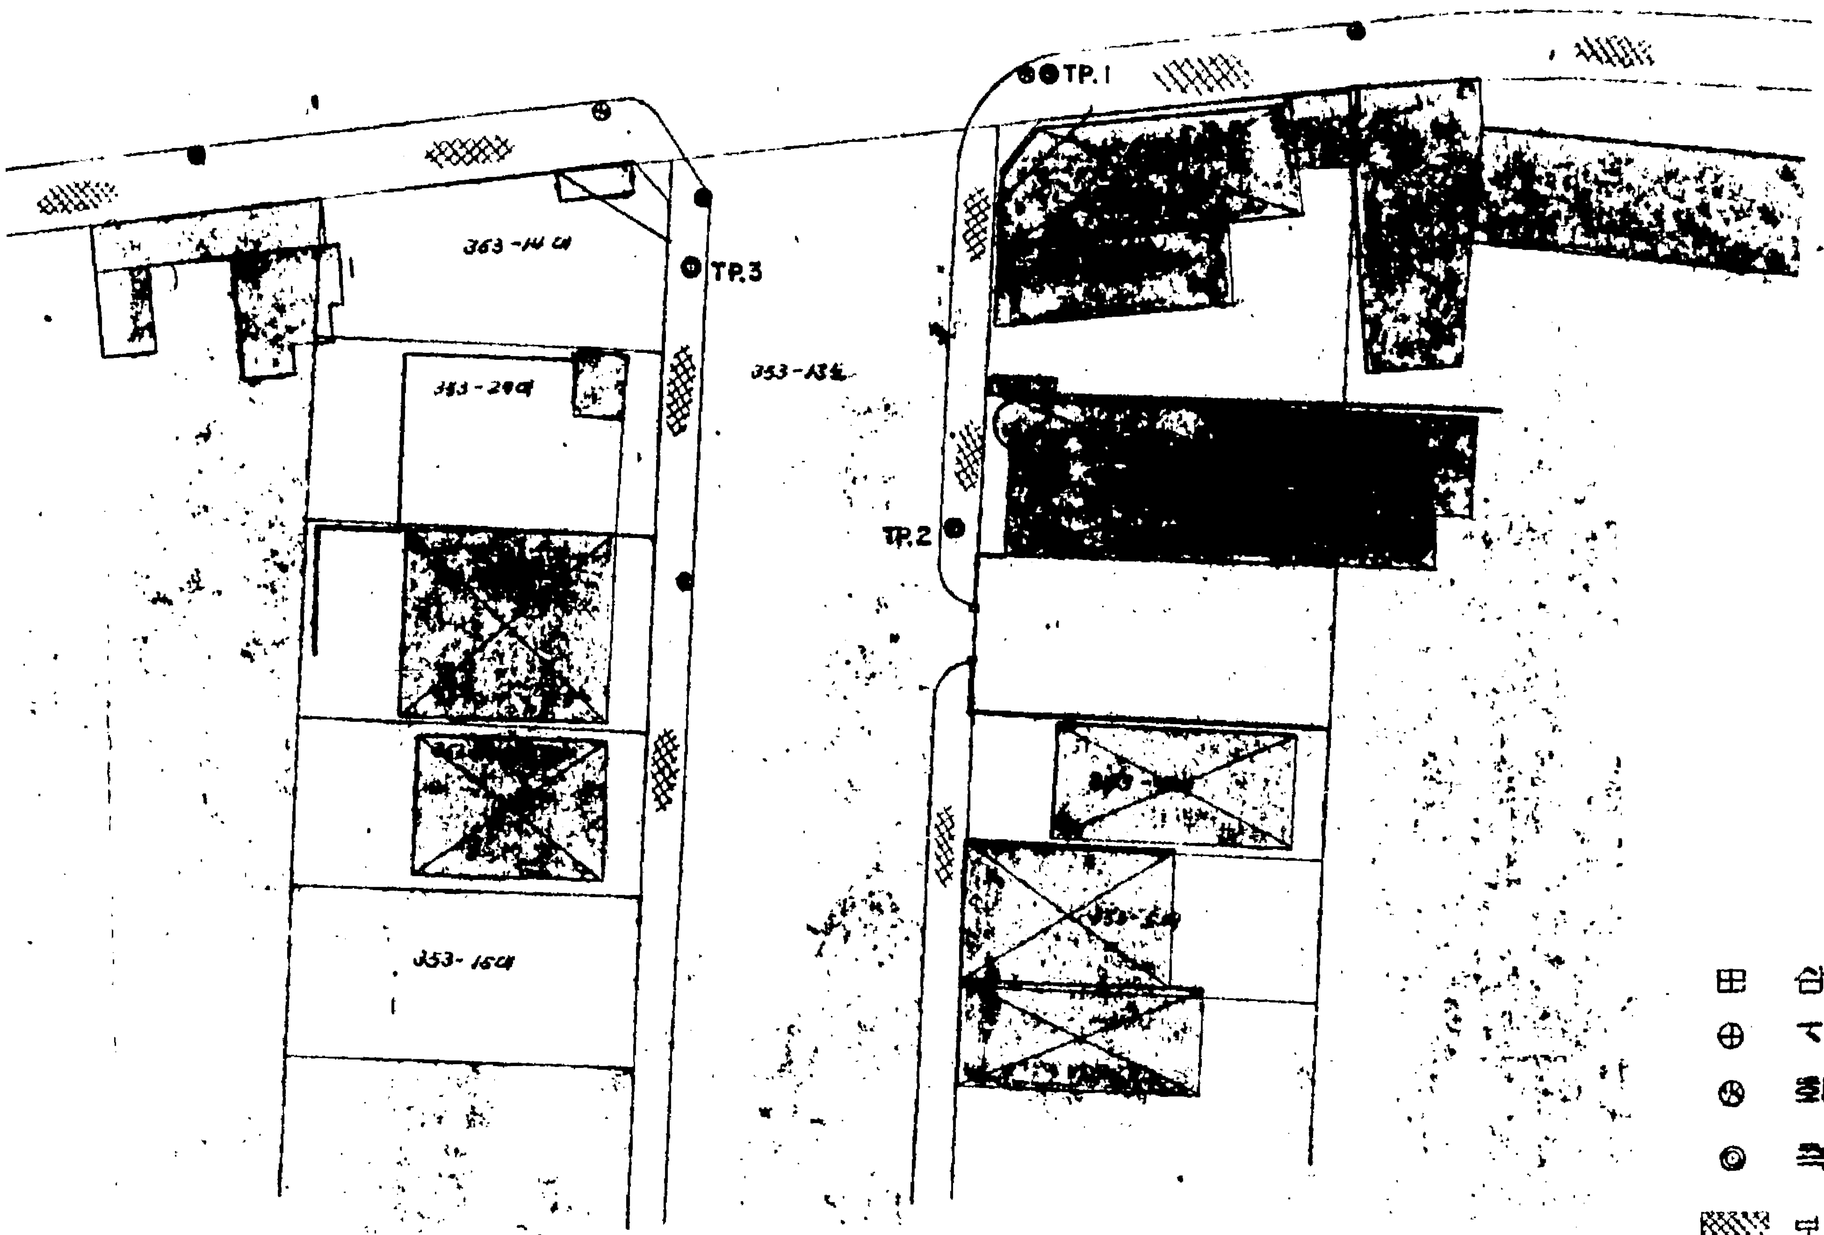

⊞ 삼각지적도근점
⊕ 지적도근점
⊗ 화 력 구
◎ 측 점
▨ 보 도 블 럭