

서울특별시

우 100-744 서울시 중구 태평로1가 31-1번지 / 전화 (02) 3707-8233~4 / 전송 3707-8249
 처리부서 : 주택재개발과(서소문별관 2동 2층)/과장 배경동, 계장 오천균/담당:김원철

결재
1998. 9. 12
주택재개발과장

문서번호: 주재58533-2244

시행일자: 1998. 09. 12

(경유) (제 1 안)

수신: 내부결재

참조

고시/광고
1998. 9. 14
제 1998-332호 ★◎

취급		시 장
보존	년	배경동
주택재개발과장	전 결	
		협조통제관
		법무담당관 심사필
		(고시안심사)
기안	김 원철	담당사무관 이경애 협조

제목: 주거환경개선지구 변경지정

1. 중구 주택58531-1801(98. 9. 4)호와 관련임.

2. 서울특별시고시 제1996-75호(96. 3.29) 및 같은고시 제 1997-326호(97.10.25)로 주거환경개선지구지정 및 변경결정된 우리시 중구 신당4동1주거환경개선지구에 대하여 중구청장으로부터 지구변경결정 요청이 있어 도시저소득주민의주거환경개선을위한임시조치법 제3조제1항과 같은법시행령 제3조제4항 및 제12조(권한의 위임)의 규정에 따라 별첨(고시안)과 같이 변경지정하고 같은법시행령 제3조제2항의 규정에 따라 이를 고시하고자 합니다.

첨부 1. 고시안 1부.

2. 주거환경개선지구 변경지정 도면 1부. 끝.

(제 2 안)

수신: 행정자치부장관

참조: 법무담당관

제 목: 관보게재 의뢰

1. 우리시 신당4동1주거환경개선지구에 대하여 아래와 같이 관보게재를 의뢰하오니 조치하여 주시기 바랍니다.

가. 게재구분: 고시

나. 게재건명: 신당4동1주거환경개선지구 변경지정

다. 법적근거: 도시저소득주민의주거환경개선을위한임시조치법시행령 제3조제2항.

원본대수필
1998. 9. 12

새
8. 9. 12
주택개발과장

첨부 : 고시문 사본 2부. 끝.

서울특별시

(제 3 안)

수신 : 건설교통부장관

참조 : 택지개발과장

제목 : 주거환경개선지구 변경지정

1. 우리시 중구 신당4동1주거환경개선지구에 대하여 도시저소득주민의주거환경
개선을위한임시조치법 제3조제1항과 같은법시행령 제3조제4항 및 제12조(권한의위임)
의 규정에 따라 별첨과 같이 변경지정하고 고시하였기 보고합니다.

- 첨부 1. 고시안 1부.
2. 주거환경개선지구 변경지정 도면 1부. 끝.

서울특별시

인
본
대
조
필

김민

(제 4 안)

수신 : 중구청장


참조 : 주택과장

제목 : 주거환경개선지구 변경지정 통보

1. 중구 주택58531-1801(98. 9. 4)호와 관련임.
2. 귀구 신당4동1주거환경개선지구에 대하여 별첨과 같이 변경지정하고 고시하
였기 통보하니, 관계도서 사본을 구청 및 관할동사무소에 비치하여 이해 관계인에게
보이도록 할 것이며,
3. 관계부서에도 통보하여 도시계획업무 처리등에 차질이 없도록 하기바람.

- 첨부 1. 고시안 1부.
2. 주거환경개선지구 변경지정 도면 1부. 끝.

서울특별시

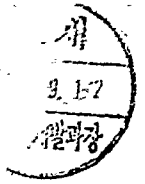

(제 5 안)

수신처 : 수신처 참조

제 목 : 주거환경개선지구 변경지정 통보

1. 우리시 중구 신당4동1주거환경개선지구에 대하여 별첨과 같이 변경지정하고
고시하였기 통보하니 업무에 참고하기 바랍니다.

첨부 1. 고시안 1부.

2. 주거환경개선지구 변경지정 도면 1부. 끝.



추 택 재 개 발 과 장

수신처 : 도시계획과, 시설계획과, 지적과.

서울특별시고시 제1998-332호

고시번호	1998. 9. 12 제 48호
담당자	법제심사, 법수담당관
간담명	이정환, 박정환



신당4동1주거환경개선지구변경지정결정

1. 서울특별시고시 제1996-75호(96. 3.29) 및 같은고시 제1997-326호(97.10.25)로 주거환경개선지구지정 및 변경지정결정된 우리시 중구 신당4동1주거환경개선지구에 대하여 도시저소득주민의주거환경개선을위한임시조치법 제3조제1항과 같은법시행령 제3조제4항 및 제12조제1항제1호의 규정에 따라 주거환경개선지구변경지정을 결정하였기에 같은법시행령 제3조제2항 및 제12조제1항제4호의 규정에 의거 이를 고시합니다.
2. 관계도서는 서울특별시 주택재개발과(전화3707-8233~4)와 중구 주택과(전화260-1380~2)·도시정비과(전화260-1385~7) 및 관할 동사무소에 비치하여 일반인에게 보입니다.

의견
대조
필

1998년 09월 일

서울특별시장

가. 주거환경개선지구변경지정 결정조서

지구명	위치	면적(m ²)			비고
		기정(m ²)	변경(m ²)	증·감(m ²)	
신당4동1주거환경개선지구	중구 신당동 330번지 일대	2,902	2,932	증)30	구역변경 없는 단순면적변경

나. 변경사유 : 지구내 토지조서상에 누락지번 포함으로 면적 증가.

다. 관계도면 : 생략(주거환경개선지구변경지정 결정도서는 서울특별시 주택재개발과와 중구 주택과·도시정비과 및 관할 동사무소에 비치된 도서와 같음)

주거환경개선지구지정 입안조서




1. 지구현황

- 지구명 : 신당4동제1주거환경개선지구
- 위치 : 중구 신당동 330번지 일대
- 면적 : 2,932m²
- 도시계획사항 : 일반주거지역

2. 추진경위

- '96. 3.29 : 지구지정(서고시 제1996-75호)
- '97.10.25 : 지구지정변경지정결정(서고시 제1997-326호)

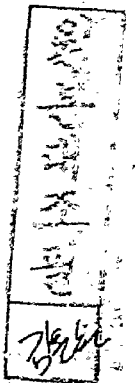

3. 변경내용

- 지구변경 입안조서


지구명	위치	면적(m ²)			비고
		기정(m ²)	변경(m ²)	증·감	
신당4동제1주거환경개선지구	중구 신당동 330번지 일대	2,902	2,932	증)30	구역변경 없는 단순면적변경

- 변경사유 : 지구내 토지조서상에 누락지번 포함으로 면적 증가.
- 관계도면 : 생략(주거환경개선지구변경지정 결정도서는 서울특별시 주택재개발과와 중구 주택과·도시정비과 및 관할 동사무소에 비치된 도서와 같음)

첨부 : 주거환경개선지구변경지정도 1부.

※ 근거 : 중구 주택58531-1801(98.09.04)

신당4동1주거환경개선지구

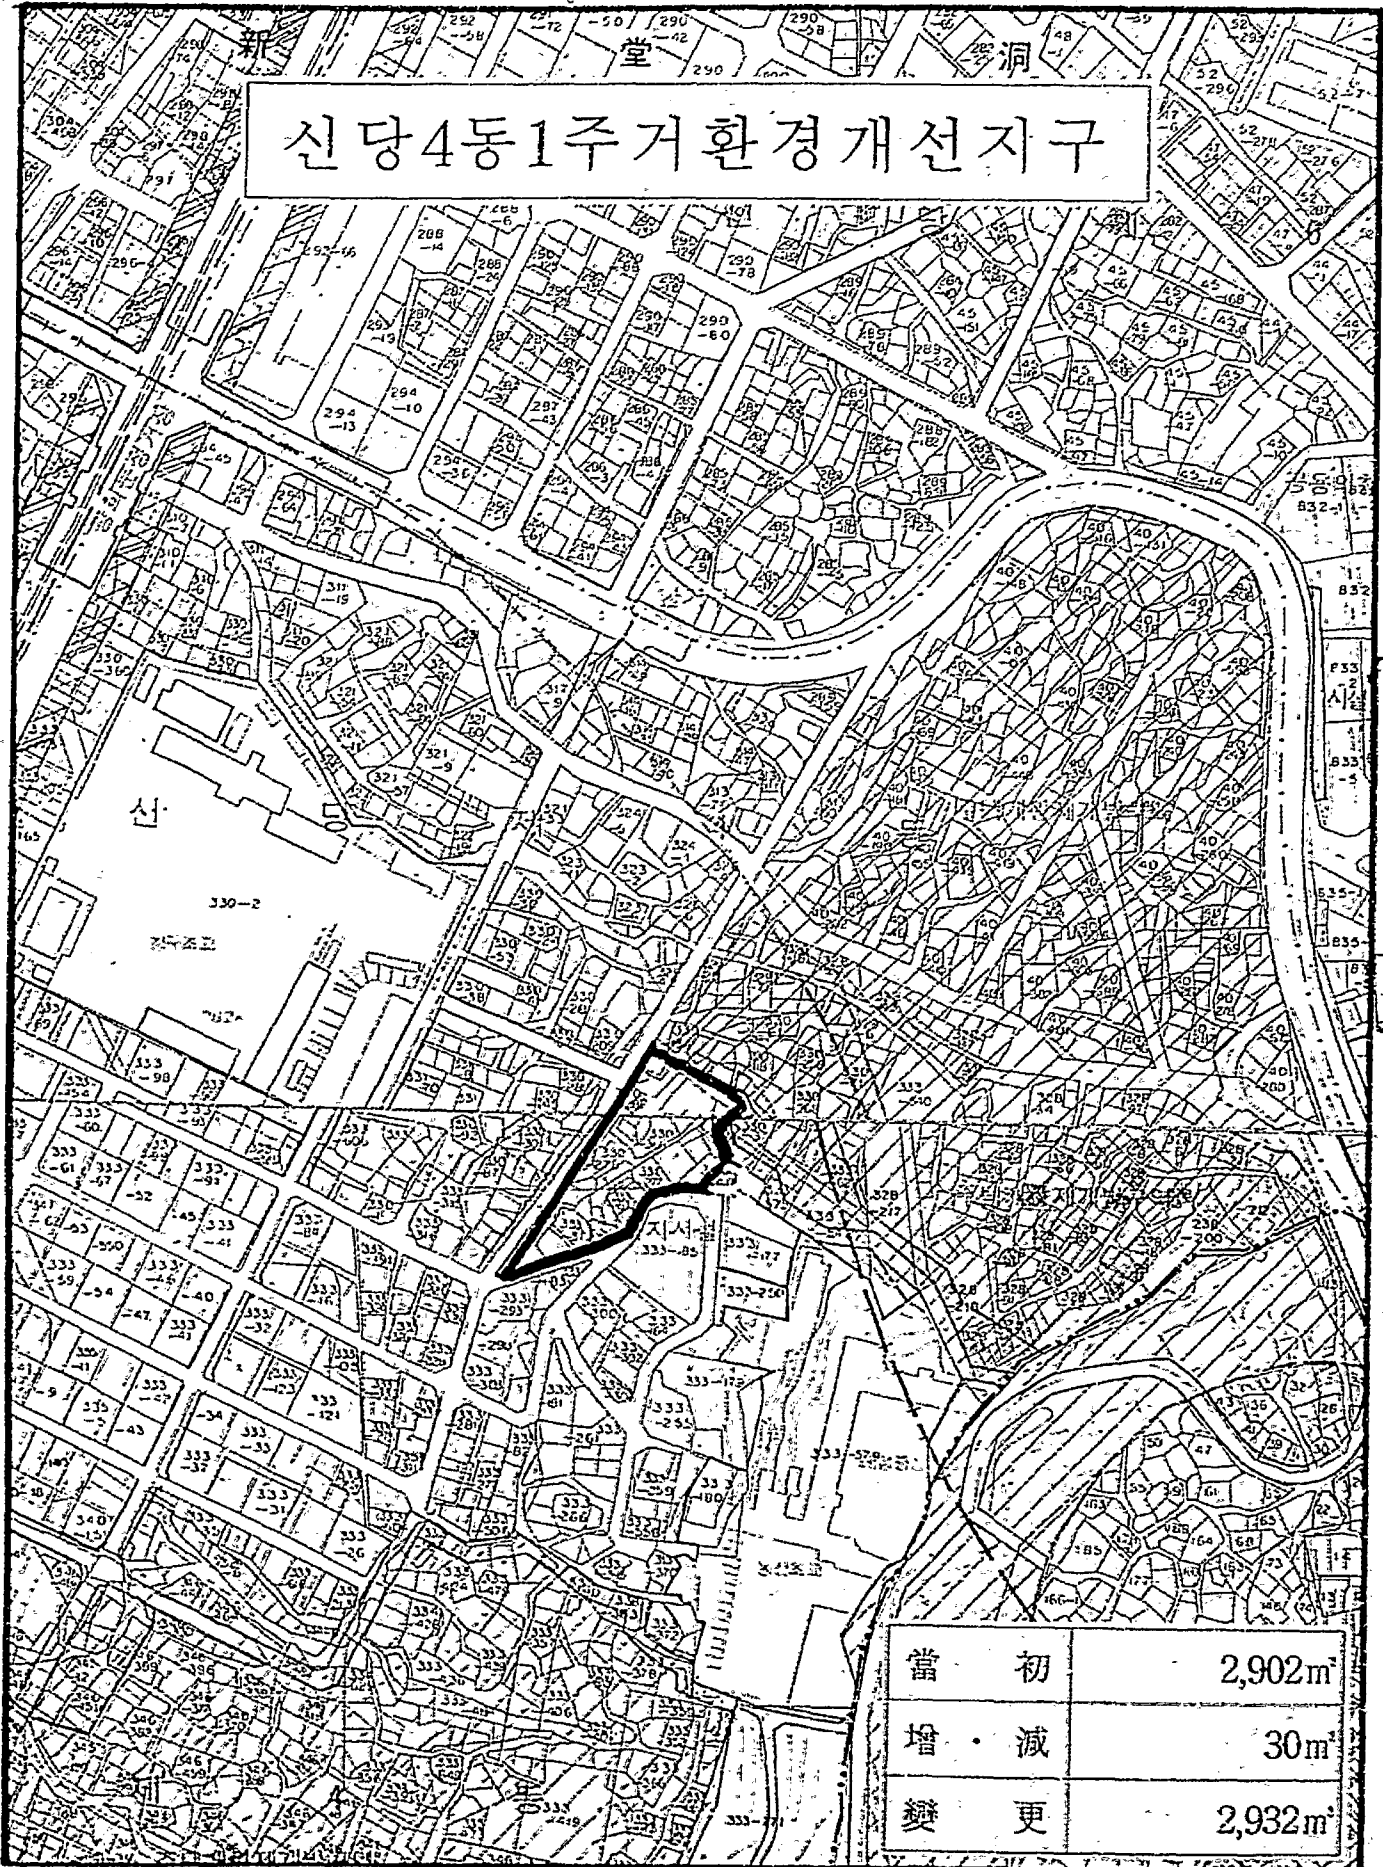

신당4동1주거환경개선지구
지구

當 初	2,902㎡
增 · 減	30㎡
變 更	2,932㎡

신당4동1주거환경개선지구


當 初	2,902㎡
增 減	30㎡
變 更	2,932㎡