시 위 도

서울특별시 동대문구 면목동 축척 1200분의 1

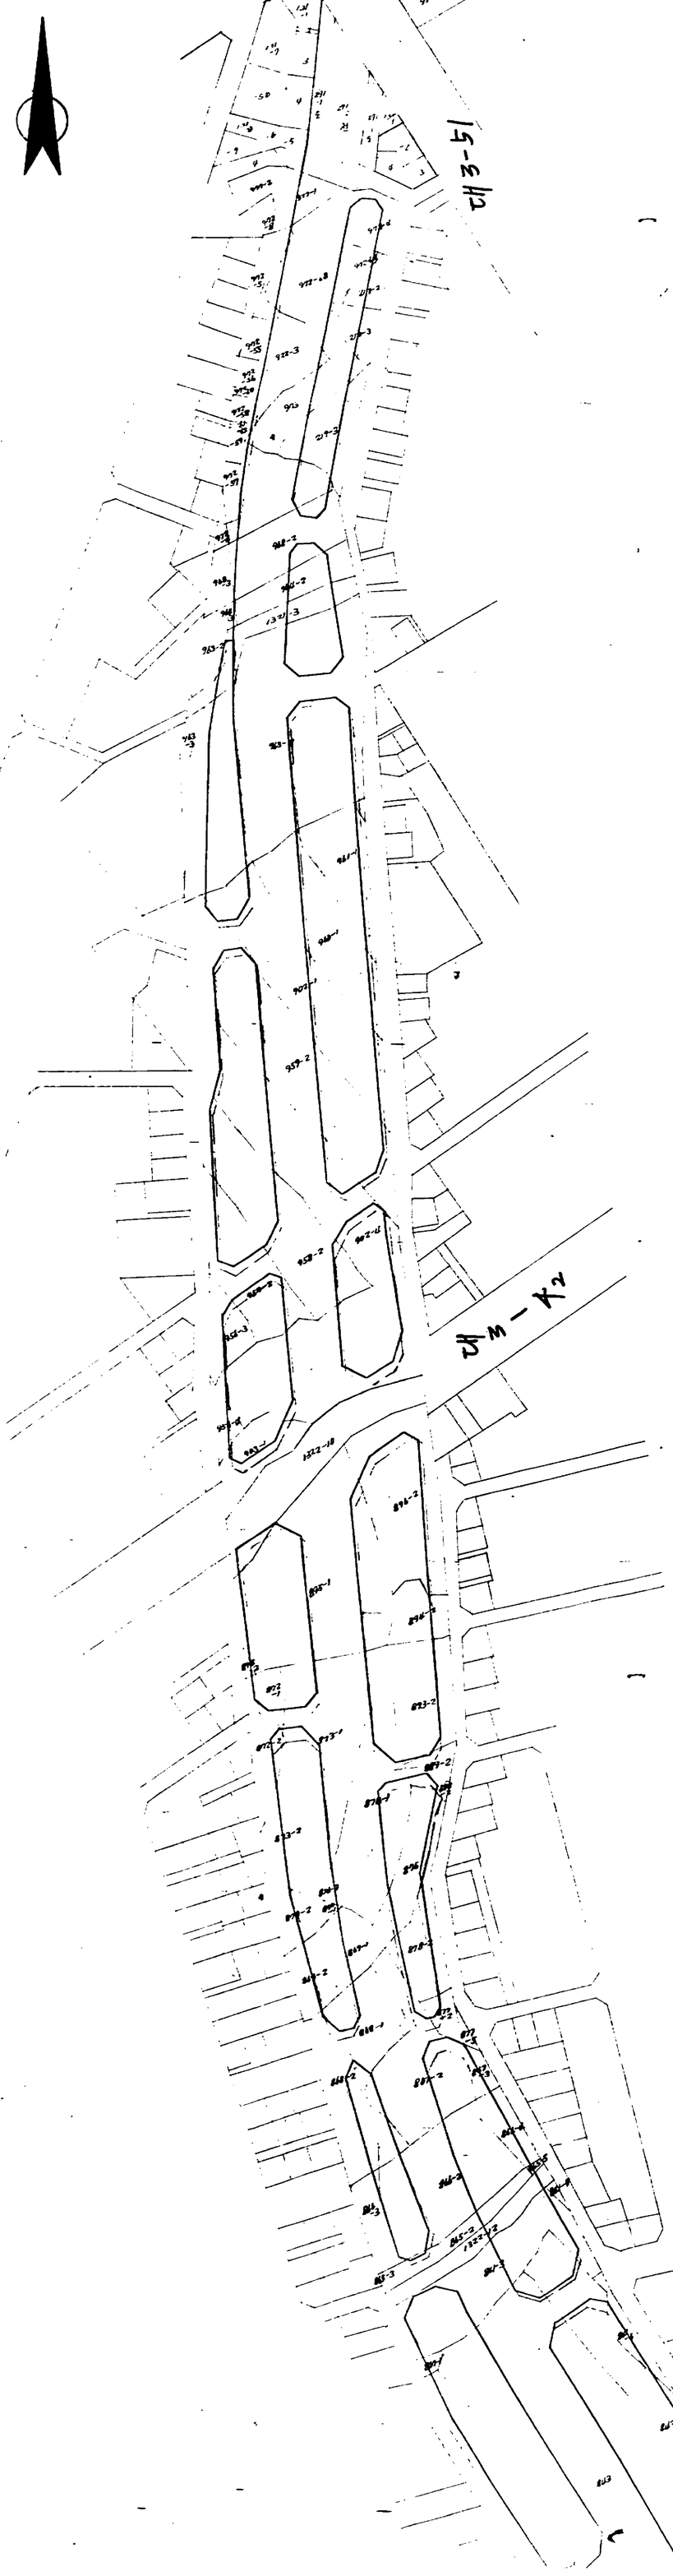

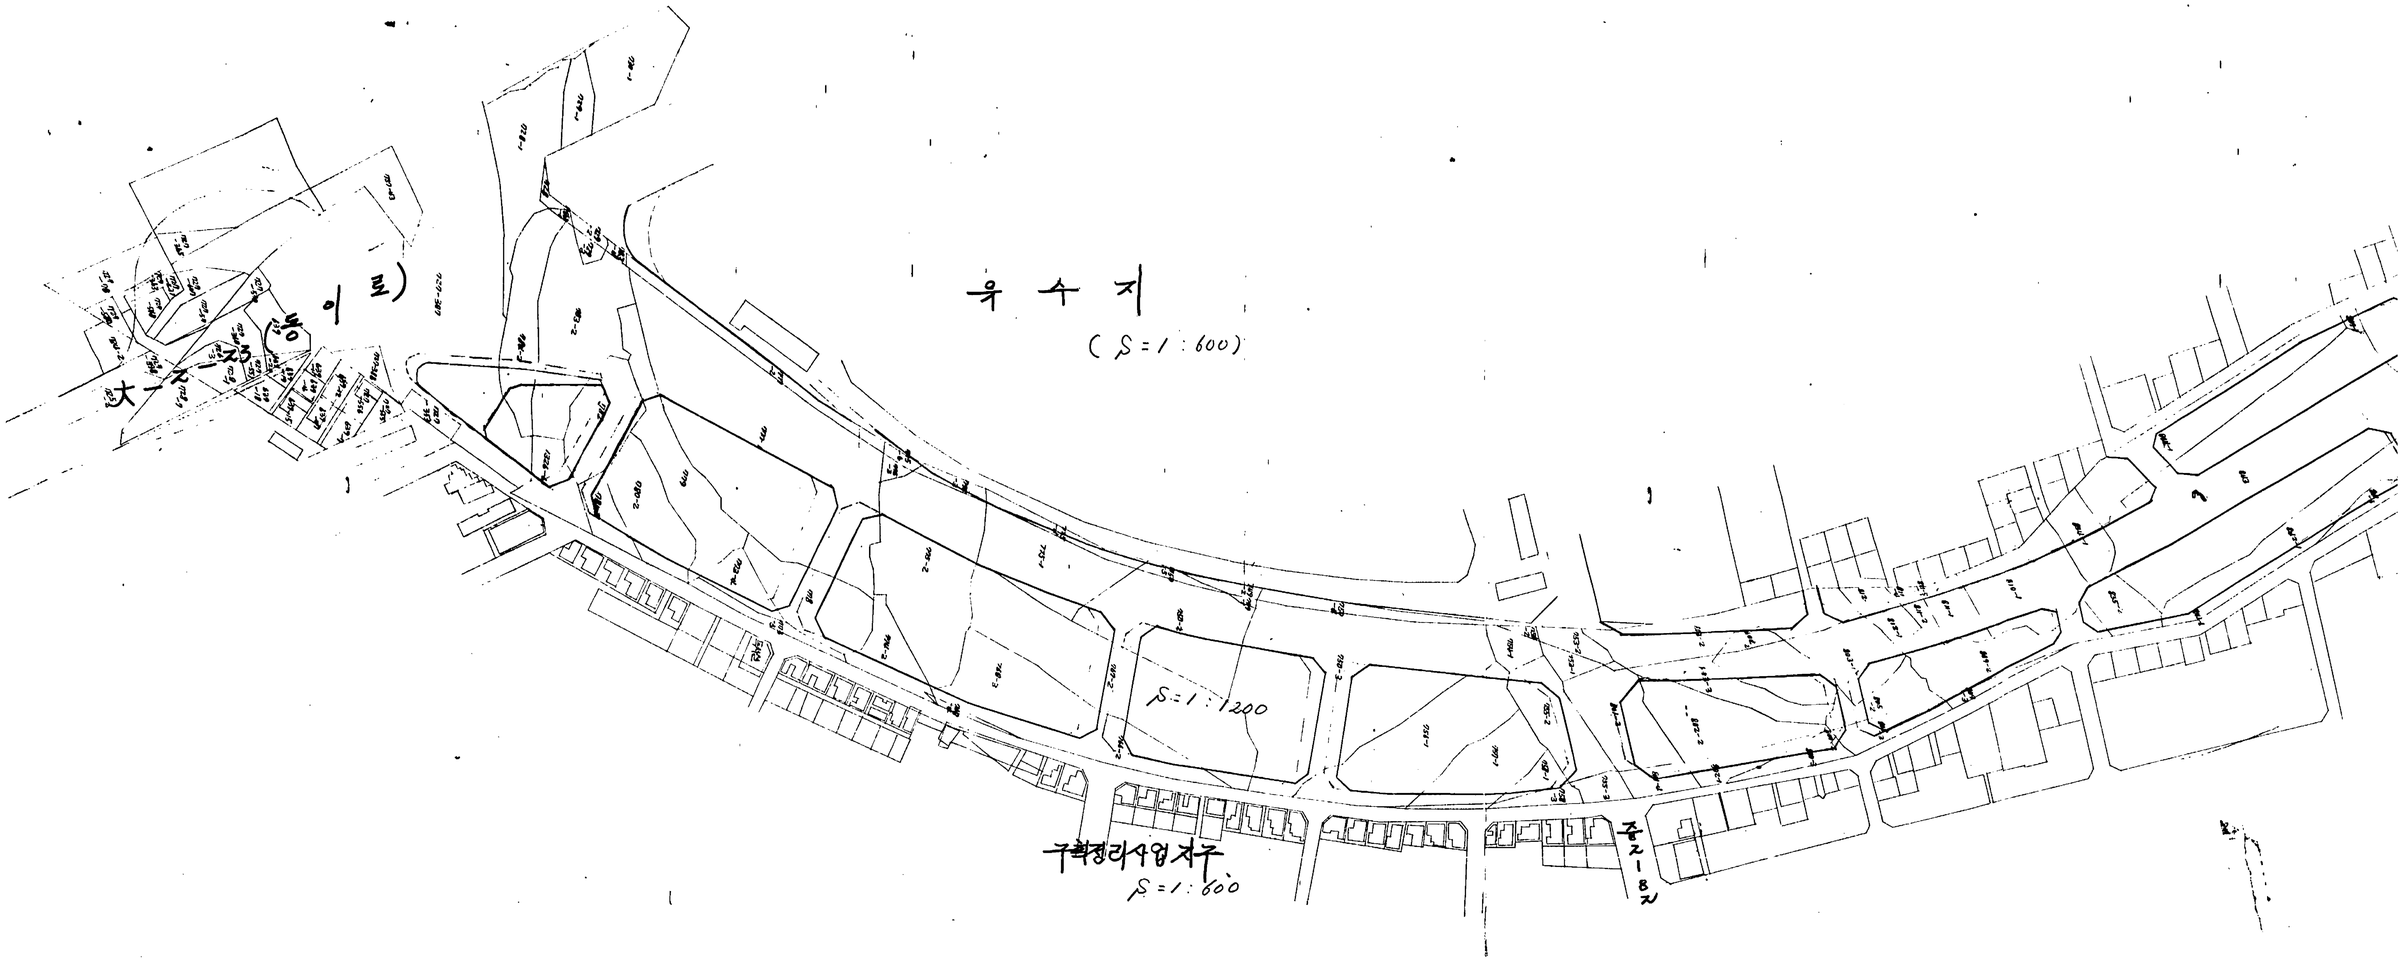
우 수 지
(S=1:600)
S=1:1200
구획정리사업지구
S=1:600
줄 2-8 지

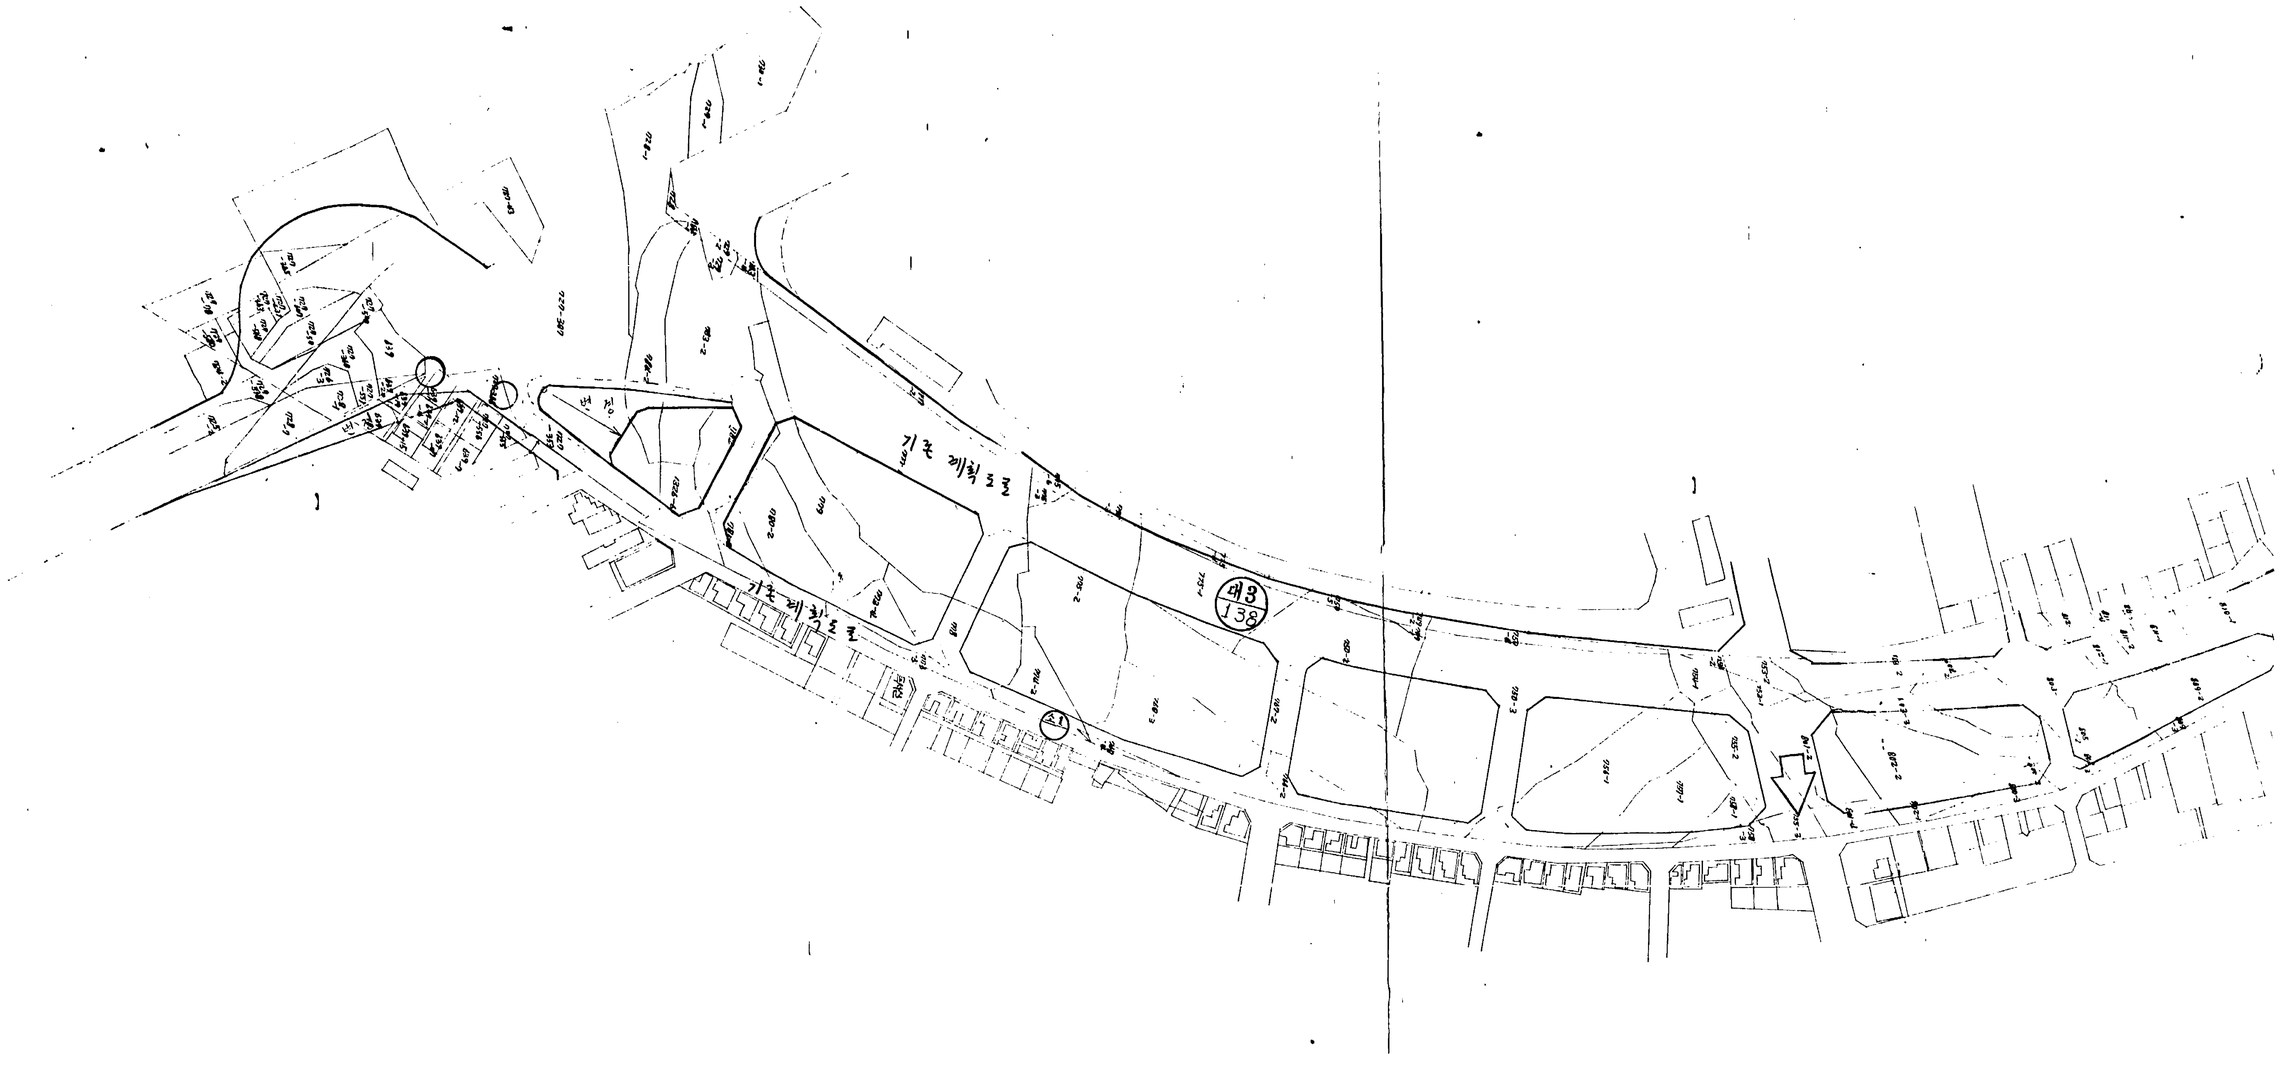
기존 계획도로
기존 계획도로
예3
138