
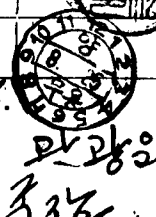



기안용지

그리 ~~부하~~ 309

11005-

자 체 통 제	기안처 한 과 계	전화번호 2595	근거서류접수일자 ()
기안자	계장	국장	부시장
<div style="display: flex; justify-content: space-around;"> <div style="text-align: center;">  <p>8/25</p> </div> <div style="text-align: center;">  <p>8/25</p> </div> <div style="text-align: center;">  <p>8/25</p> </div> </div>			
관계관 성명	관공서 관공서 관공서 관공서		
기년 월일	62. 8. 29	시년 월일	8/25
분기 류호	전통 체제	종결	결정 기장
경수 창	유신 조	발신	
제 목	도로교통법에 의한 위험 지시에 관한 고시 및 이를 증가하는 교통량과 통행방법의 불합리 등으로 인한 도로에 있어서의 위험 을 방지 하고 교통의 안전과 원활을 도모 하기 위하여 제2안과 같이 고시용 제령 을 제정 하오니 재결하여 주심 을 바랍니다. 제 2 안 이를 통령시 고시 제 200호 로 도로교통법에 의한 교통상 위험을 방지 하고 교통의 안전과 원활을 도모하기 위하여 이를 통령시 도로교통상 제령을		

사장을 다음과 같이 규정한다.

위키 1962년 8월 25일

서울 특별시장 사령. 유래일

1. 도로 통행 정형의 의한 차량등의 통행방법
가. ~~도로~~ ~~면적~~ 4차 차선인 경우.

중앙선용 통행으로 1차선은 일반승용차량.

2차선은 ~~일반승용차량~~ ^{화물차} 특수차량, ~~승용차~~ ^{승용차} 승용차.

3차선은 ^{일반승용차} 여객버스 및 ~~정형 차량~~ ^{정형 차량} 정형 차량.

4차선은 차선거리 및 우회차 통행으로 ~~통행~~ ^{통행} 통행

~~차량~~ ~~차선~~

나. 면적 3차선인 경우.

1차선은 일반승용차. 2차선은 일반승용차

및 특수차량 화물차 승용차. 면적 여객

버스와 정형차량. 3차선은 차선거리 우회차

통행으로 ~~통행~~ ^{통행} 통행

다. 면적 2차선인 경우


1차선은 ~~특수차량~~ ^{화물차} 화물차 ~~화물차~~ ^{화물차} 화물차 ~~승용차~~ ^{승용차} 승용차 ~~승용차~~ ^{승용차} 승용차

모든 차량. 2차선은 특수차량 화물차 면적

및 차선거리 우회차 도로 할. 면 2차선이

통행하는 특수차량 화물차 면적과 차선거리

여객차량. ~~일부~~ ^{일부} 일부에 대기 중인 ~~정형~~ ^{정형} 정형 버스.

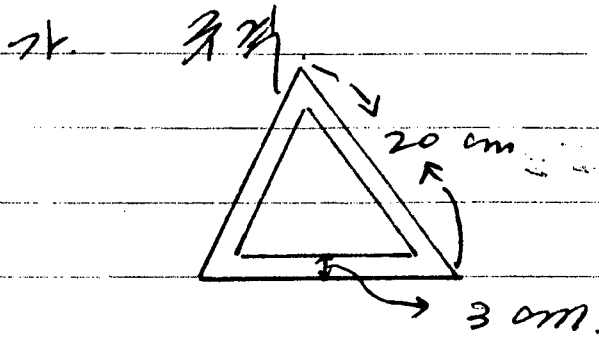

삼각형의 2점과 같이 3각형의 중심을 하의
 일변의 길이 20cm 주각 30cm로 한다.

나. 위치.

1. 후면.

뒤쪽 후면 주각 중앙 위치한 지점에
 이 위치함

2. 후면.

좌우 양쪽 뒤쪽 중앙 지점에 위치함.

3. 후면 좌우 양쪽은 좌우 구조에
 따라 위치 하에 방향 있는 위치에 위치함

3. 앞시각의 위치 구하기 방법.

가. 도로 표지판의 위치 구하기
 간의 도로에 위치 한 표지판의 위치를
 앞시각의 위치

나. 다음에 지정한 도로에
 대한 표지판의 위치 구하기

추월금지구역

연번	책 정 구역	연거리	비고
1	세검정고개 ~ 호자동종점	1,000m	2개 구역
2	미아리종점 ~ 길음교	300"	2개 구역
3	미아리고개 ~ 두암교	500"	
4	육교 ~ 원남파출소	600"	
5	수익대 ~ 이화장입구	200"	
6	모스카극장 ~ ^{버스} 압십리종점	400"	3개 구역
7	서구역동 ~ 광진교	450"	
8	성수입구 ~ 성수종점	600"	3 구역
9	남산양장 ~ 방송국	800"	
10	삼각지 ~ 해방종점	500"	
11	이태원 ~ 워인주역 워인주역	200"	2개 구역
12	약수삼거리 ~ 관음종점	850"	
13	본동(노량진) ~ 궁근모지	800"	3개 구역
14	노량진(입구) ~ ^{상도} 로터리	200"	
15	당산동 (은행나무앞)	100"	
16	양화교 ~ 제방분기점	200"	
17	잠수동고개	300"	

도르도동행 제 11조 4항 각호의 경우를
제외하고는 아니라고 하였다. ~~한. 사. 조~~


ㄷ. 시정기 결

가. 원고 시정기 결은 81.1.18.2.본
9월 1일부로 시정함

원고 1. 1부
2. 1부


3차선 도로

이 도로

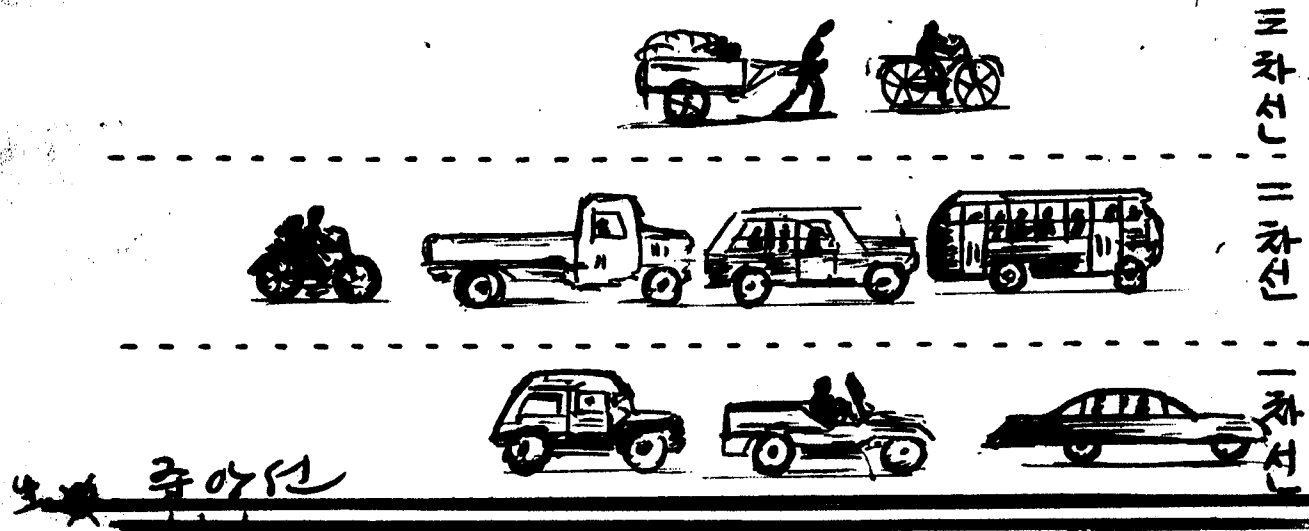


2차선 도로

이 도로

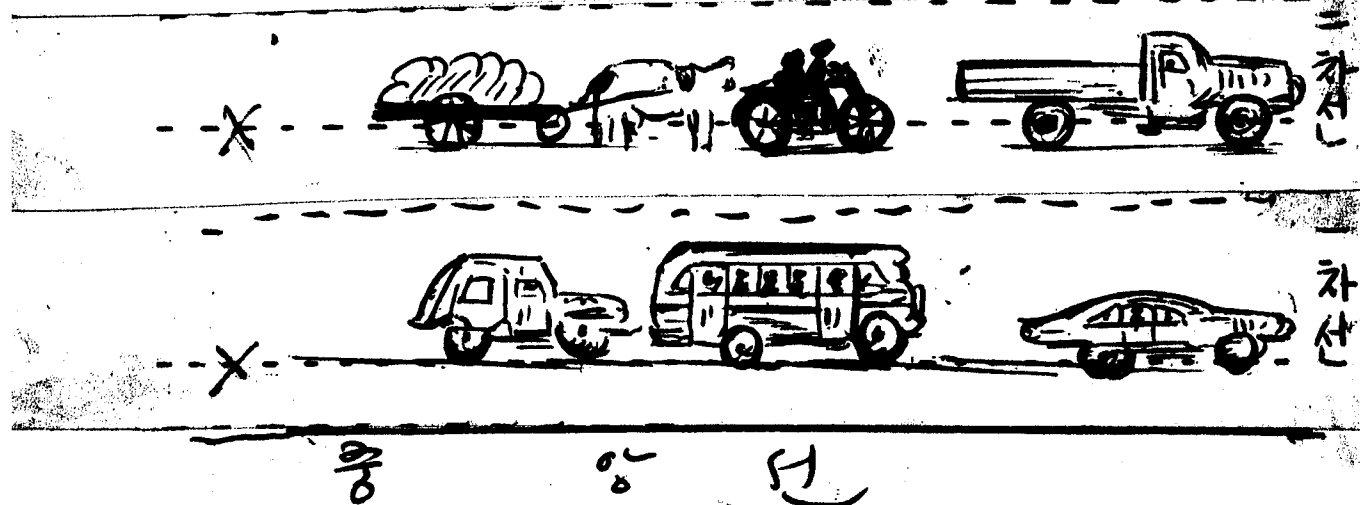

4차선 도로

이 도로

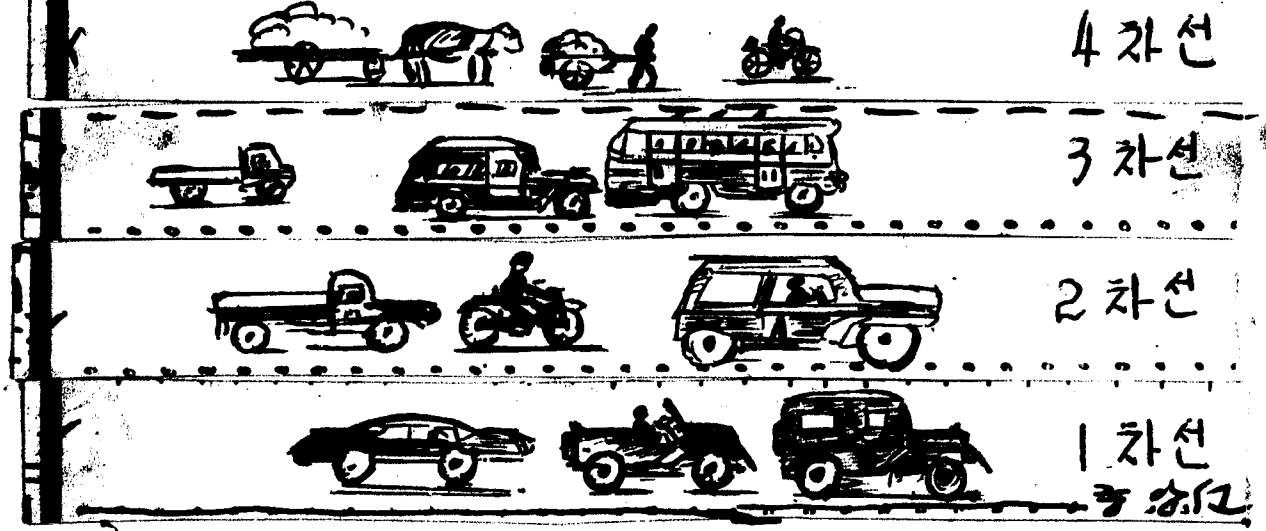

완속 자동차 삼각표

