지적현황도

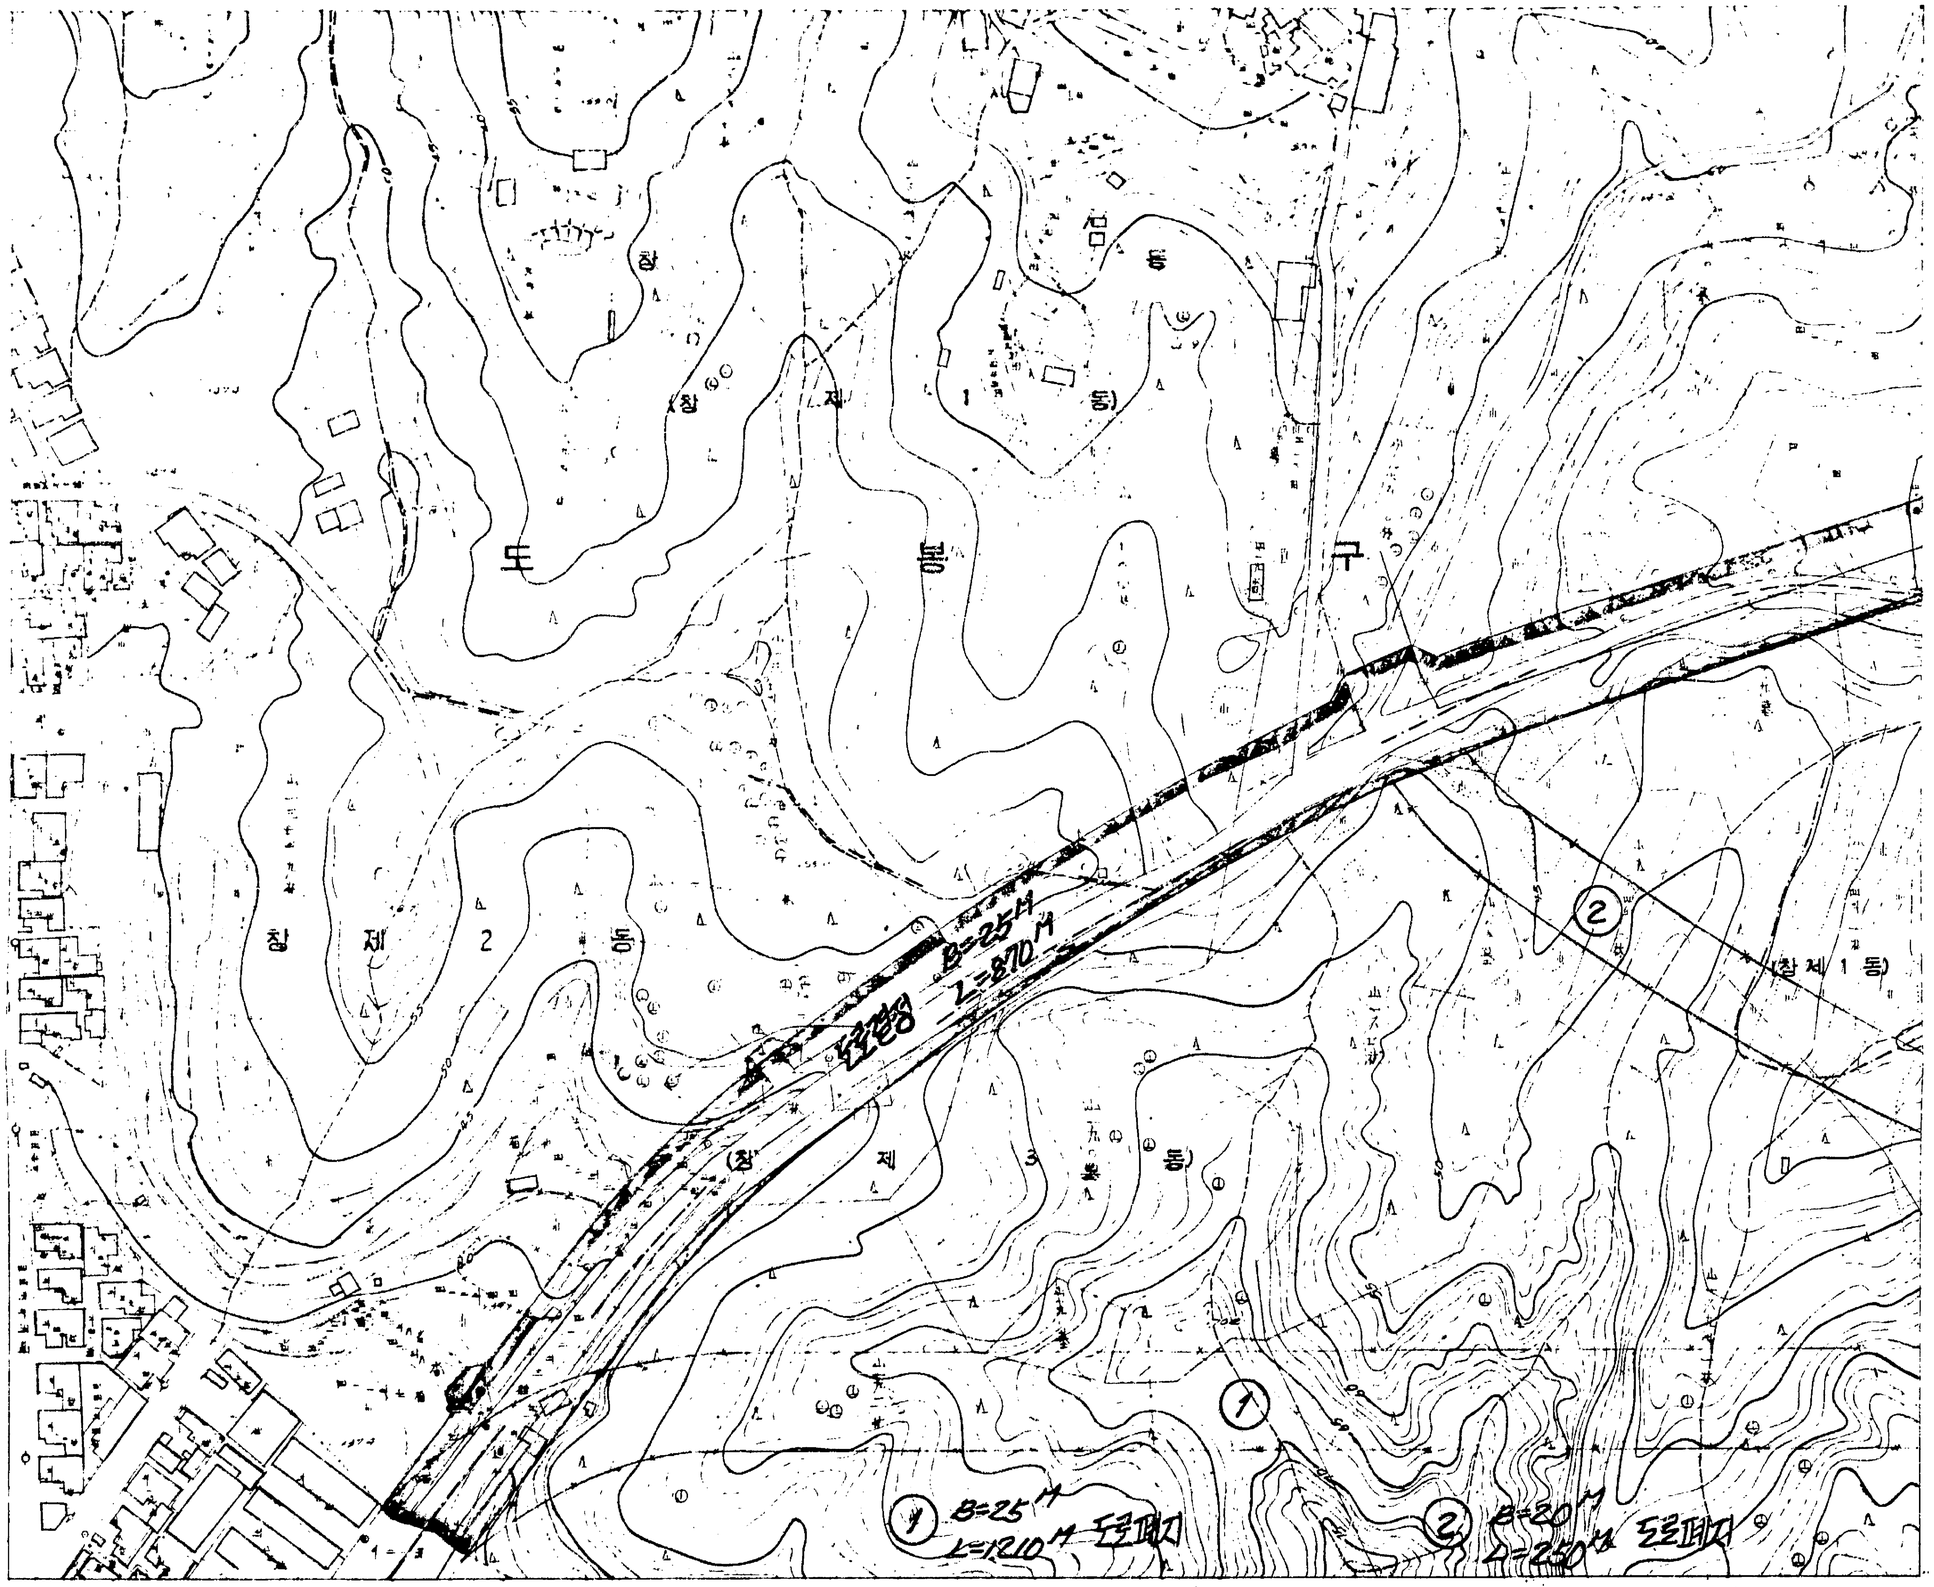

201	202	203
218	219	220
238	239	240

★ 본 도면은 지적과 현황이 게라사람이 그 정확을 요하는 업무에는 사용할 수 없음

미 터 축 척

10 0 50 100

1979년 제2회 반영 서울특별시
1980년 12월 수정

지적현황도

1:1,200

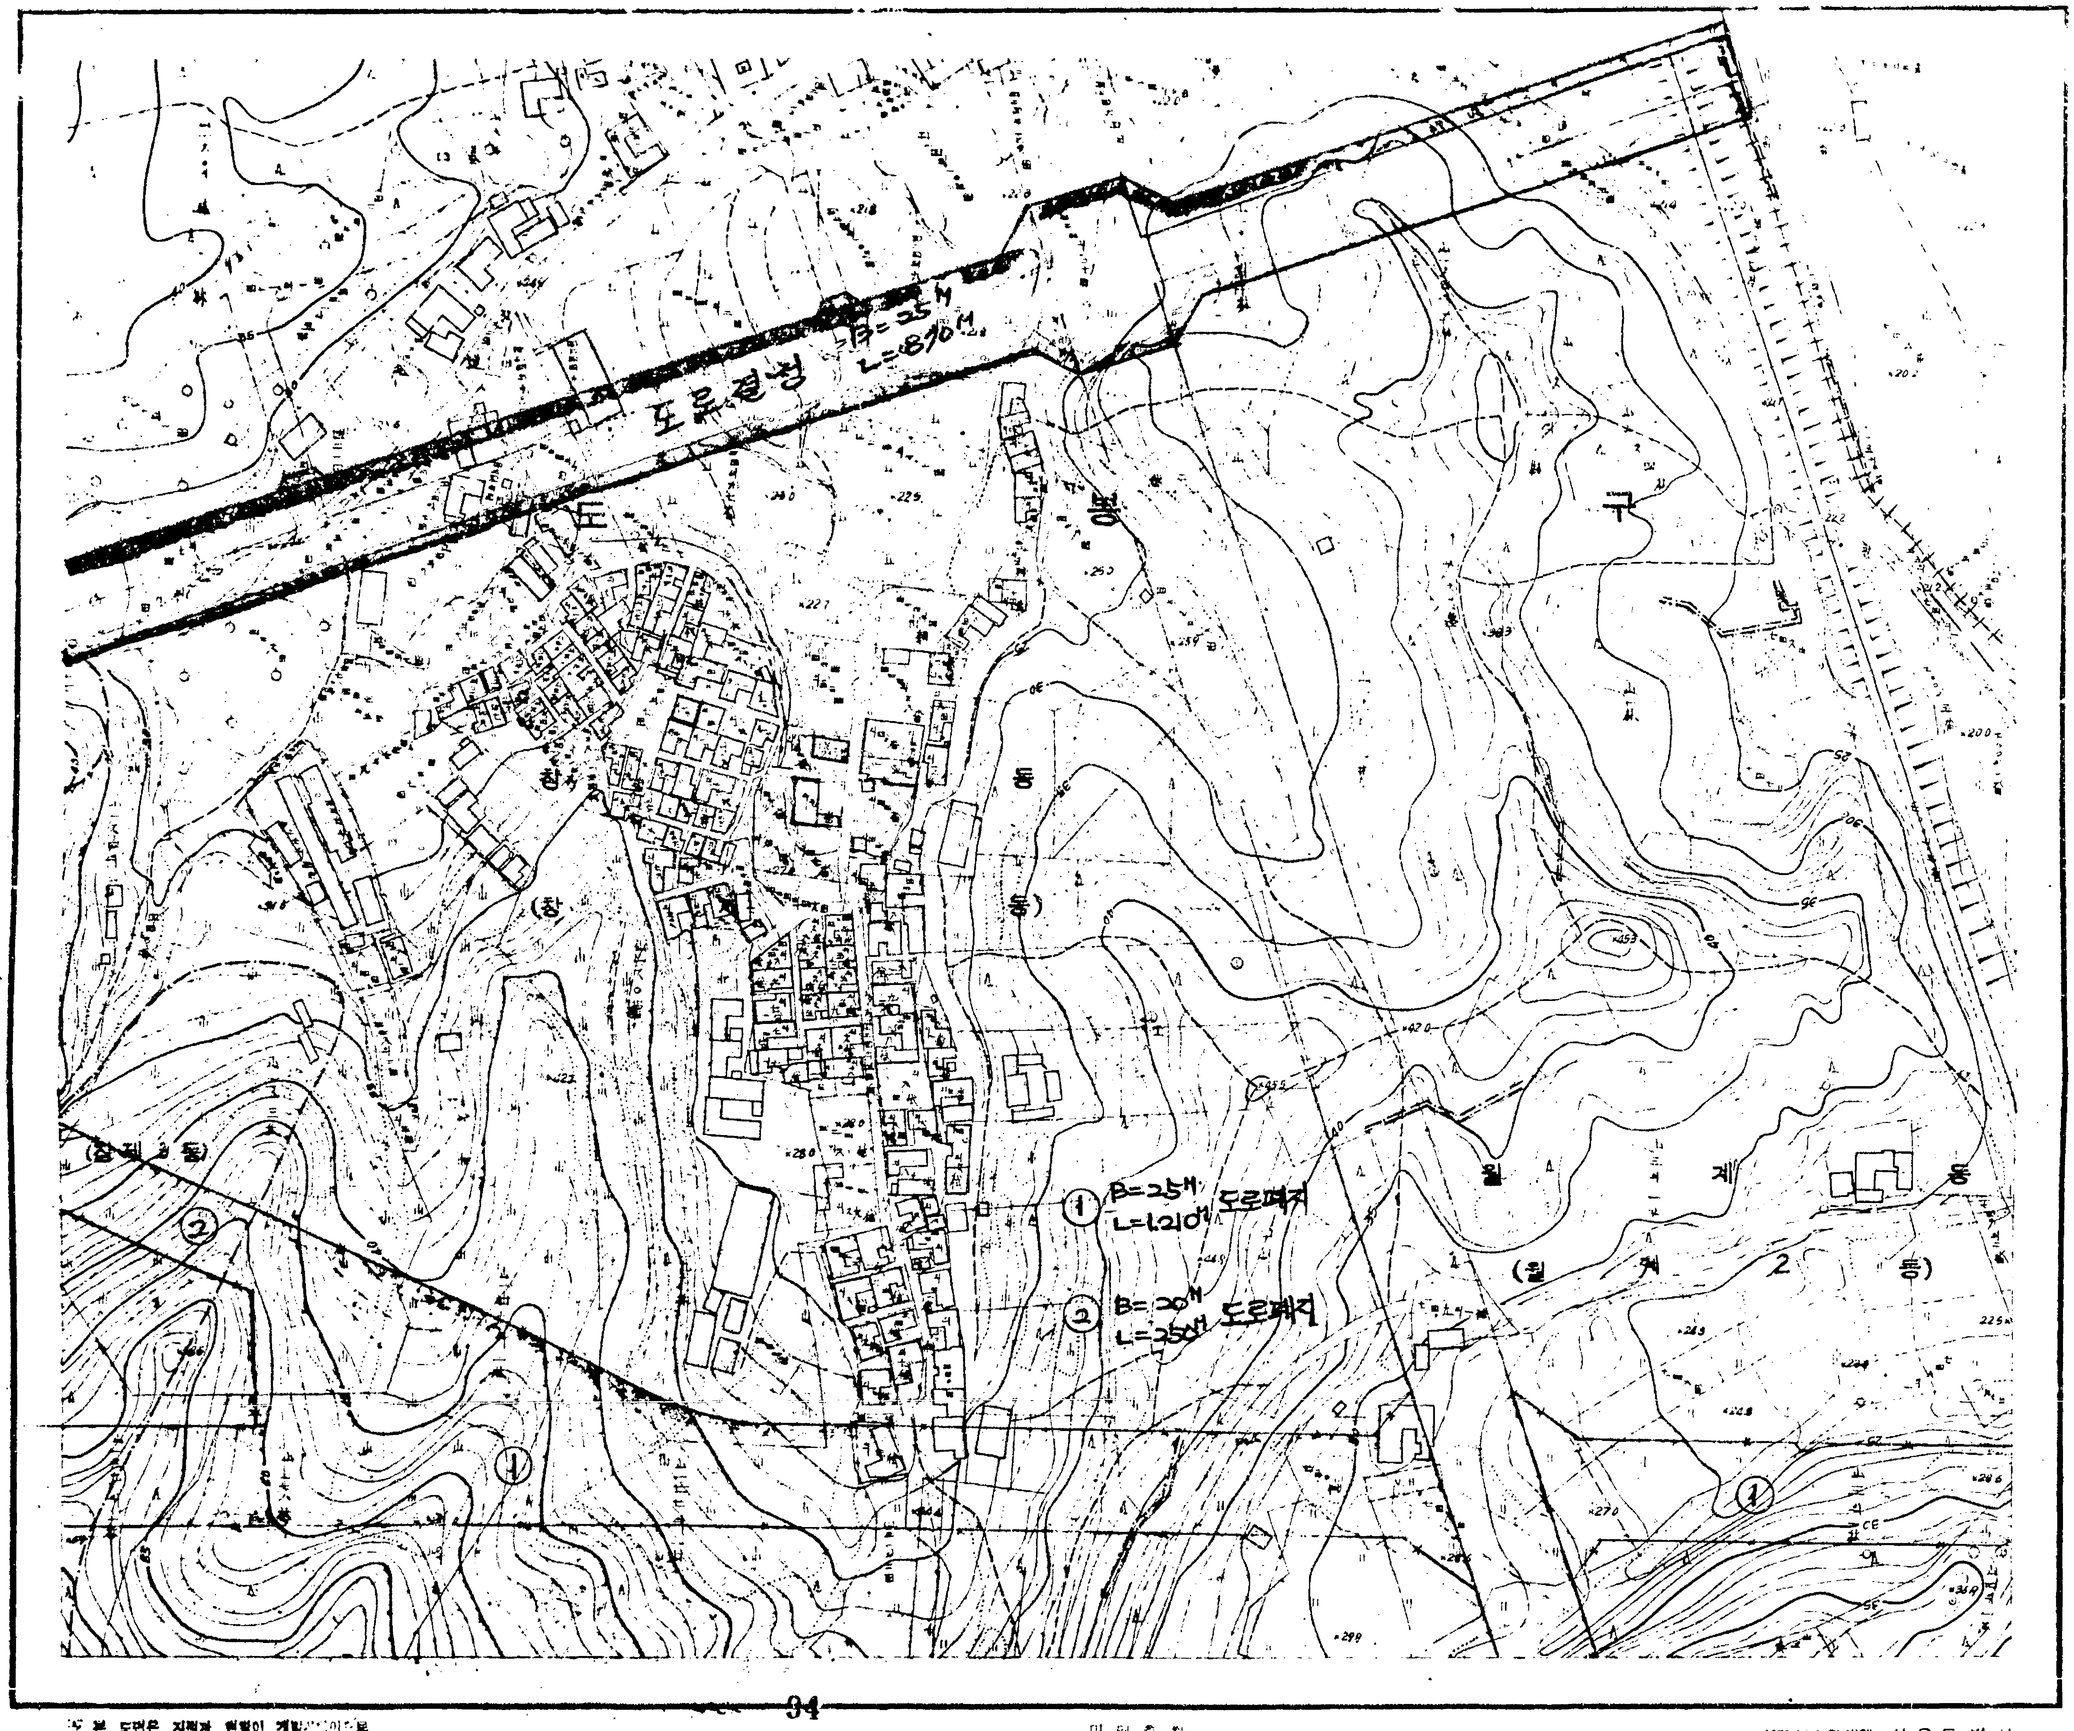
도로결정 B=25M L=810M
(창제 3 동)
(창 동)
봉 동
월 제 동
(월 제 2 동)
① B=25M L=1,210M 도로폐지
② B=20M L=250M 도로폐지
202 203
219 220
239 240

※ 본 도면은 지적과 현황이 개략적이어서 본

지적현황도

1:1,200

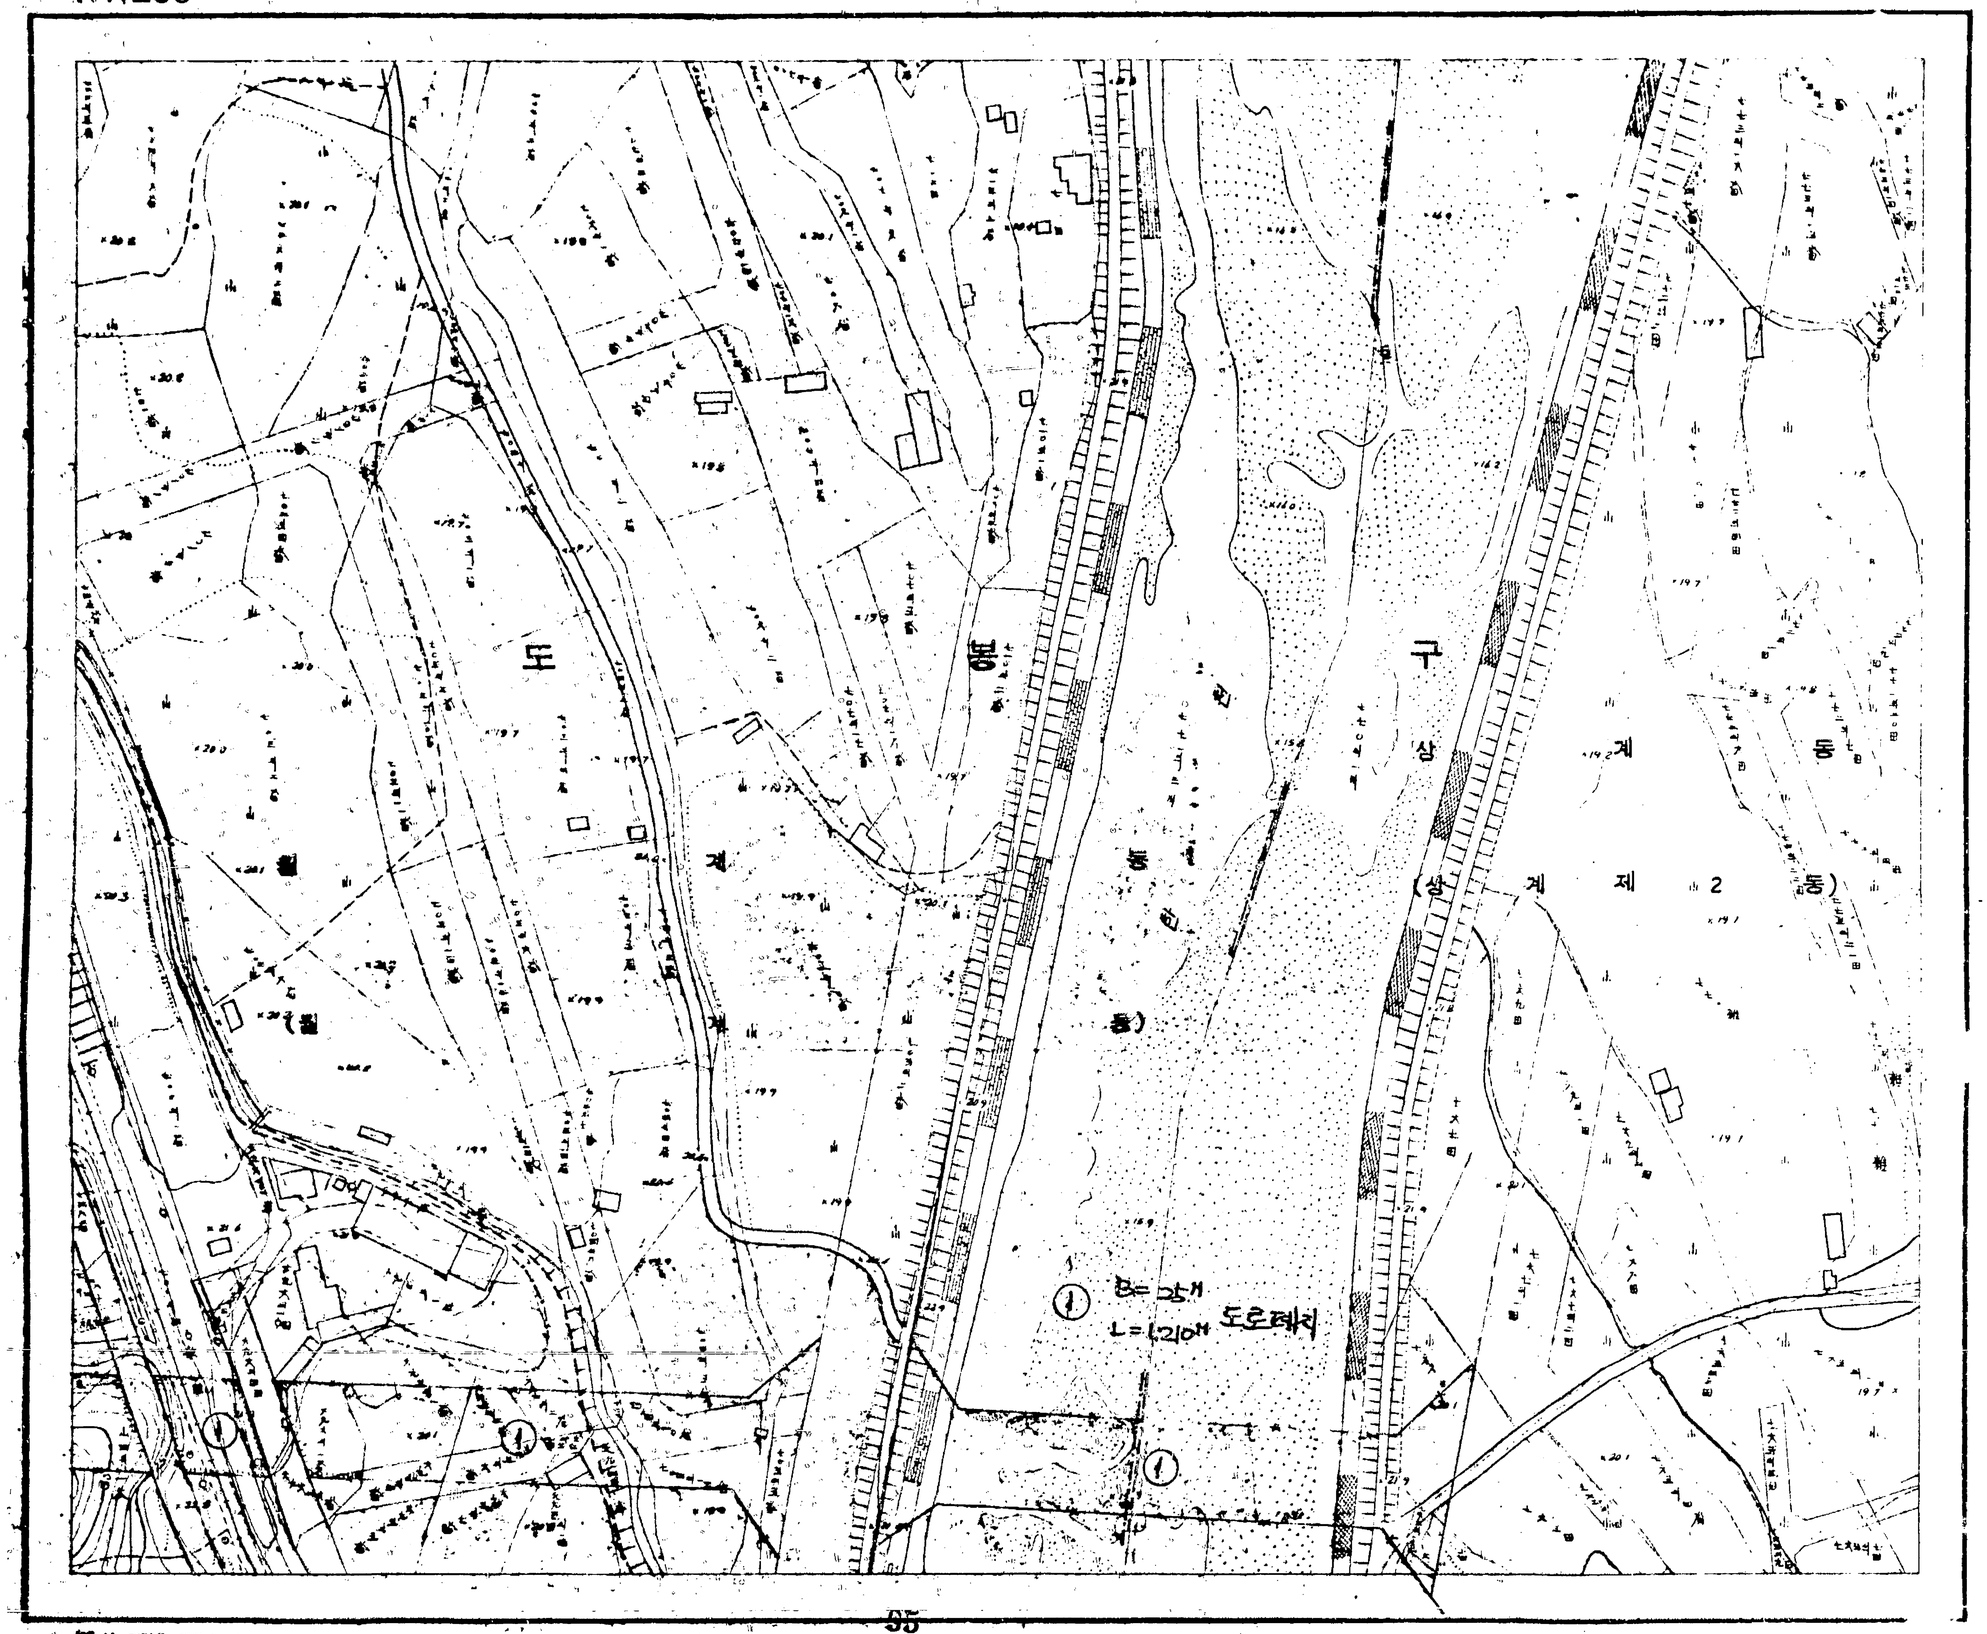

203	204	205
220	221	222
240	241	242

본 도면은 지적법 법령이 개정 시행이므로

미 터 축 척

1973