


743

자 통	체 계	강릉경찰 기안처	구원정리마 지방토목기사 유용환	전화번호 342	근거서류접수일자 1963. 1. 30
환지	정리남임	구원정리과 장	도4계획국 장	부 시 장	시 장
			전결		
관 계 관					
시 명					
기 년 일	1963. 2. 6	시 행 년월일	1963. 2. 6	보 존 년 한	
관 기 류 호	125	전 제 통 계	중 결	경 지 기 장	
우 선 조	중 의	발 신			
제 목	환지 예정지 일부 변경				
별첨 도행길로부터 이의 신청한내용을 검토 한바 그이의가 이유 있다고 인정되어 별첨 변경 준서와 같이 변경 지정코자 함 끝					
1179					

제 9 조 제 3 항 의 함 호

국 장 전 결 사 함

변경전

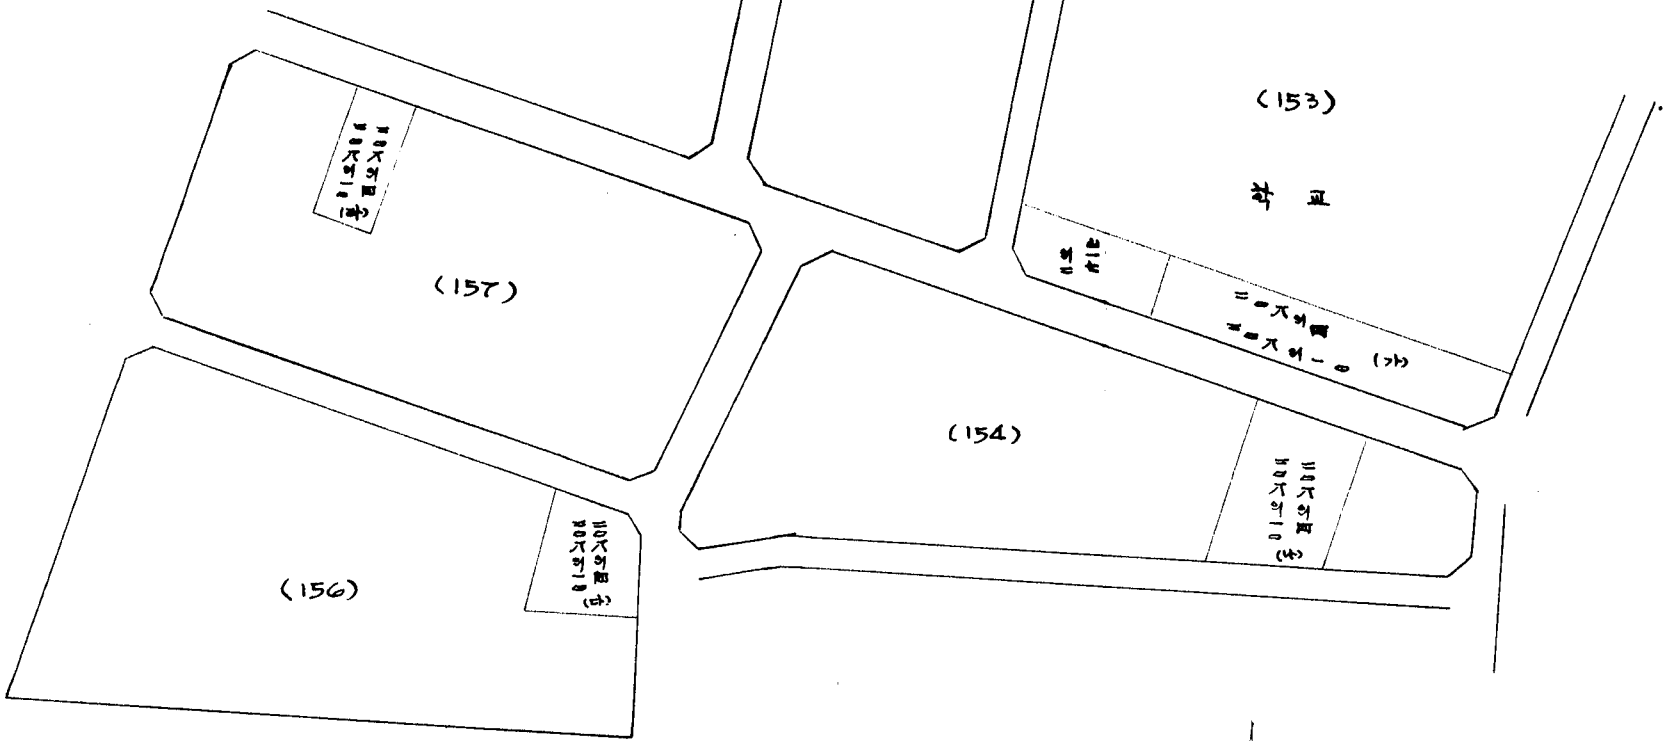

변경

후

