

기안용지

분류기호 문서번호	도정30310-26646	전화번호 824-6048	진경규정 조항 진경사항
처리시간	구정장	시장	
시행일자	86.8.14	결	
보존연한	10년		
부처장	부처장	86.8.20	
도시정비국장	도시정비국장	5.12	
도시정비과장	도시정비과장		
가안책임자	함창환	86.8.12 최순철	
경유 수신 참조	가안함조	1986.8.14	1986.8.14
제목	도시계획사업 (학교) 실시계획 인가 변경		
제안	내부 견제		
1.	도정30310-20246 (86.6.20)호의 관련 기록지 참조		
2.	우리구 관내 연희동 산 2-6일대에 서울특별시 공고 제354호 (86.6.20) 호 도시계획사업 (학교) 실시계획 인가 변경 공발공고되어 14일이 경과되었으나 도시계획변경 26호 및 등법시행령 제6조 여의거 도시계획사업(학교) 실시계획인가 변경 보좌 합니다.		
가. 위치	서대문구 연희동 산 2-6 일대		
나. 사업의종류 및 명칭	도시계획사업(학교) 실시계획인가 변경		
다. 사업시행규모	신원중학교 신축		
시행면적 당초	29,490㎡	변경	25,250㎡ (감 4,240㎡)
건축면적 당초	2,070㎡	변경	1,899.25㎡ (감 170.75㎡)
건축연면적 당초	8,046㎡	변경	7,321.5㎡ (감 724.5㎡)
마. 준공 예정일	당초 86. 12. 31	변경	88. 12. 31

1205-25(2-1)A(간)
1981. 12. 18승인

정직 질서 창조

190mm X 268mm (인쇄용지 2급 60mm / B)
가 33 - 41 1984. 12. 12

마. 사업시행자 : 서울특별시 교육위원회 교육과

첨부 : 고시안 및 도면 각 1부

제2안 : 고시안 (별첨)

제3안

수신 : 서울특별시청

참조 : 시민과장

발신 : 구청장

제목 : 시장직인 남인의뢰


1. 우리구 연희동 산 2-6 일대 도시계획사업(학교) 실시계획인가 변경에 따라 다음과같이 시장직인남인 의뢰 하오니 조치하여 주시기 바랍니다.

다. 음

건 명	수 당	비 고
총무처 관보 게재의뢰 공문	1부	
건설부 보고 공문	1부	

첨부 : 고시안 1부 끝

제4안

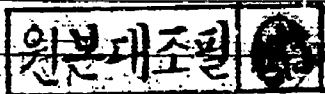

수신 : 총무처장관

참조 : 법무담당관

발신 : 서울특별시청

제목 : 관보 게재의뢰

1. 서울시 서대문구 연희동 산 2-6 일대 도시계획사업(학교) 실시인가 변경에 대하여 관보에 게재의뢰 하오니 조치하여 주시기 바랍니다.

가. 게재구분 : 고시

나. 건명 : 도시계획사업(학교) 실시계획 인가 변경

다. 법적근거 : 도시계획법 제26조

첨부 : 고시안 4부 2부 끝

제5안

수신 : 건설부장관 (서울특별시)

참조 : 도시계획과장 (시설계획과장)

발신 : 서울특별시 (구청장)


제목 : 도시계획사업(학교) 실시계획인가 변경 보고

1. 우리구(시) 에서 서대문구 연희동 2-6 일대에 다음과 같이 도시계획사업(학교) 실시계획인가 변경 하엿기 보고 합니다.

첨부 : 가. 고시안 사본 1부

나. 도면 1부 끝

제6안

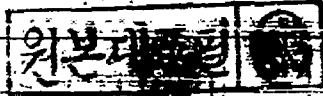

수신 : 서울특별시 교육위원회 고문감

참조 : 시설과장

제목 : 도시계획사업(학교) 실시계획 인가 변경

1. 위원회에서 신청한 서대문구 연희동 산 2-6 일대 신여중 학교 도시계획사업(학교) 실시계획인가 변경에 대하여 고시문과같이 변경되었으니 다음조건을 준수하여 사업시행에 철저를 기하여 주시기 바랍니다.

다 음

가. 인가조건

· 심포부분 및 절포부분의 조경과 학교 아담출 도수로에 대하여는

우리구 공원녹지과에 별도 협의를 함것.

· 도정30310-20013 (86. 6. 18) 호도 통보한 우리구 토목과 요청사

함을 이행할것.

· 당초 인가한 인가조건을 준수하여 사업시행할것.

첨부 : 고시문 사본 1부 끝

제7안

수신 : 수신처 참조

발신 : 구청장

제목 : 같은건

1. 우리구 관내 연희동 산 2-6입대 신연중학교 신축에 따른 도시계획

사업(학교) 실시계획인가를 하엿기 별첨과같이 통보하니 관련 업무에 참고

바람. 변경을

첨부 : 고시안 사본 1부

수신처 : 토목과장, 수도공사과장, 공원녹지과장, 건축과장, 세무1과장, 연희3동

제8아

수신 : 총무과장 발신 : 과장

제목 : 도시계획사업(학교) 실시계획인가 변경 고시문 게시

1. 우리구 연희동 2-6입대 신연중학교에 대하여 서울특별시 고시

제 호 (86.) 로 도시계획사업(학교) 실시계획인가 변경 되었기

우리구 게시판에 게시코자 하오니 협조하여 주시기 바랍니다.

첨부 : 고시본 1부 공

원본대조필  

7.66


도시계획사업 (학교) 실시계획 인가 변경

1. 서울특별시 고시 제334호 (84. 6. 7) 로 도시계획사업 (학교) 실시 계획 인가되고 서울특별시 공고 제354호 (86. 6. 20) 로 인가변경 공람공고된 도시계획 시설에 대하여 도시계획법 제26조 및 동법시행령 제6조 제 2항의 규격 다음과 같이 도시 계획 사업 (학교) 실시계획인가 변경하고 고시한다.
2. 관계도서는 서대문구청 도시정비과에 비치하고 이해관계인에게 보인다.

1986. 8.

서울특별시 장

다 음

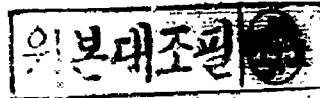

가. 사업시행자 : 서울시 서대문구 연희동 산 2-6 일대

나. 사업의종류및 명칭 : 도시계획사업 (학교) 실시계획인가 변경
신연중학교 신축

다. 사업시행규모

시행면적 : 당초 29,490㎡ 변경 25,250㎡

건축면적 : 당초 2,070㎡ 변경 1,899.25㎡

건축연면적 : 당초 8,046㎡ 변경 7,321.5㎡

라. 사업시행자 주소성명 : 서울특별시 교육위원회 교육감

마. 준공예정일 : 당초 1986. 12. 31 변경 1988. 12. 31


바. 수용토는 사용합토지 건물소재지 지번, 지목및 소유권 이외의 권리명세 : 별첨

부 경 서

명에 의하여 서대문구 연희동 산 2-6 번지 일대 도시계획사업(신연중학교) 실시계획인가 변경에 따라 다음과같이 현장조사 복명합니다.

86. 8. 11

부명자 지방토목기원보

최 순 철 


서대문 고청장귀하

다 음

가. 사업시행지 : 서대문구 연희동 산 2-6 일대

나. 사업의종류및 명칭 : 도시계획사업(학교) 실시계획인가 변경

신연중학교 신축

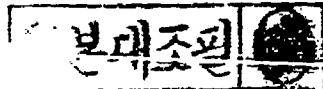

다. 사업규모

사업시행면적 당초 : 29,490㎡ 변경 25,250㎡




건축면적 당초 : 2,070㎡ 변경 1,899.25㎡

건축연면적 당초 : 8,046㎡ 변경 7,321.5㎡

라. 준공 예정일 당초 : 86. 12. 31 변경 : 88. 12. 31

마. 사업시행자 : 서울특별시 교육위원회 교육감


바. 처리자의견 : 서울특별시 공고 제354호로 도시계획시설(학교) 실시계획인가변경 공람공고한바 토목과와 공원녹지과에서 별첨과같은 협의사항이 있어 협의사항을 인가 조건으로 하고 인가변경처리 하는 것이 타당할것입니다. 끝

구 청 장			
도시정비세장	도시정비과장	도시정비국장	부 청 장
		전 결	

빈강선. + 기타 증감 항목 내역표

(단위 : 원)

구분	당초	변경	비고
지라총	39. ⁵	39. ⁵	
1층	2,070	1,899. ²⁵	
2층	1,950	1,719. ²⁵	
3층	1,950	1,719. ²⁵	
4층	1,950	1,719. ²⁵	
목합	86. ⁵	225	
계	8,046	7,321. ⁵	

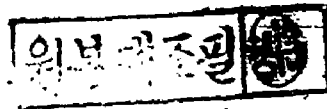

상위부 : 31-1-101
 31-1-101

구분	지번	지목	지적 (㎡)	소유자 주소. 양도	소유권 이외의 권리 면적(㎡) 관계의 주소. 양도
부속	32-11	이	3241	서울	00
부속	32-12	"	212	"	"
	"-99	"	1692	"	"
	"-94	"	48	"	"
	"-96	"	898	"	"
	"-95	"	742	"	"
	"-28	"	19	"	"
	"-92	"	399	"	"
	"-99	"	4871	"	"
	"-93	"	191	"	"
	"-6	"	9146	"	"
	"-104	"	12	"	"
	"-105	"	632	"	"
	"-106	"	139	"	"
	"-67	"	3540	"	"
	1-99	도	2	"	"
	16동24		25250		

원본대조필



문목 30354-520

330

'86. 6. 28.

수신 도시경비과장

제목 도시계획사업 (학교) 에 따른 협의


1. 도정 30310-20245 ('86. 6. 19) 호와 관련입니다.

2. 위 대호에 의거 관내 연희동산 2-6 일대 신연중학교 선축지에 대한

우리과 소관 사항은 문목 30354-458 ('86. 6. 10) 호를 참고 하시기 바랍니다.

끝.


원본대조필

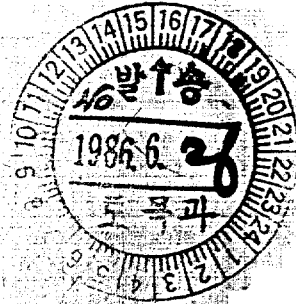

과장	부	결재 (구람)	계장	
6/27	부			

문 목 강 과 민 부 장

서 대 문 구

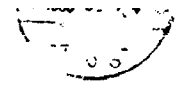

공부 30310-201

350

'86. 6. 26.

수신 도시정비과장


제목 도시계획사업(부교) 실시계획인가 변경 공람 공보에 따른 협의

1. 도경 30310-20246 (86. 6. 19) 호와 관련입니다.

2. 학교와 관련된 내용 검토와 마찬가지로 변경에 대하여는 이견이 없으나 심도 부분 및 검토 부분의 변경과 학교 아래쪽 도수로에 대하여는 우리과에 별도 협의를 바랍니다 있도록 조치하여 주시기 바랍니다. 특히 하역 점성토 부분 및 계곡이 붕괴 및 유실 되는 일이 없도록 부단의 조치를 강구하여 주시기 바랍니다. 끝.

의본대조필



선 결	과 장	중	결	계 장	
접수일자	6/26	1810			
처리과			관		

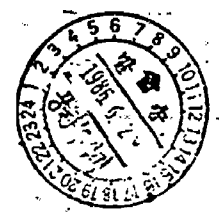

공 원 부

Handwritten signature or stamp.

기안증서

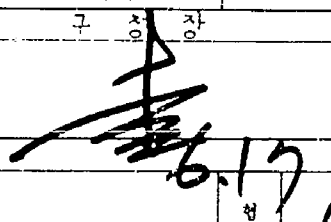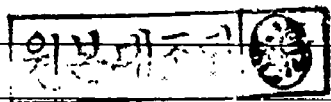분류기호 문서번호	도정(21-3) 123	전결규정	조양 선견사항
처리기관	구청장		
시행일자	86. 6.		
보유연한	10년		
보조 기관	도시정비국장 정철 도시정비과장 김민 도시정비계장		
기안책임자	황창환	86. 6. 12	최순철
경유 수신 참조	서울특별시 교육위원회교육 시설과장	반 신	동 계
제목	도시계획사업 (학교) 실시계획에 따른 업무 협조		
1. 식선 30310-365 (86. 5. 26) 호인 로부 30354-45R (86. 6. 10)			
오의 관련입니다.			
2. 우리구 연희동 산 2-6일대 도시계획사업(신연중학교) 실시계획 이기에 따라 우리구 토목과 에서 별첨과 같이 요청사항이 있으니 조치하여 주시고.			
3. 가선도로와 사기사이 부분의도로(6 th 도시계획도로) 주민이 동행 할수 있도록 조치하여 주시기 바랍니다.			
첨부 : 로부 30310-458 (86. 6. 10)호 공문서 사본 1부 공			
			관인
			
			발송

1295-25(2-1)A(강)
1981. 12. 18승인

정직 질서 창조

190mm×268mm(인세용지 2급 60g/㎡)
가 33 - 41 1984. 12. 12.

1986. 6. 10
7상동

서 대 문 구


토목 10354-448

330

1986. 6. 10.

수신 도시정비국장

제목 도시계획 시선 (참고) 신시계획이 따른 업무 협조

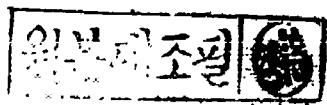

- 1. 토정 30310-76283 (1986. 6. 4)호와 관련입니다.
- 2. 위 토정호와 관련, 우리과 소관 사항을 다음과 같이 통보 하오니 소히 원수 있도록 하여 주시기 바랍니다.

가. 정문 앞의 시 기준 차수관까지 연결구관은 $D=450\frac{1}{2}$ 급관으로
부설 (도면 1)

나. 단거리 차수관 $D=60\frac{1}{4}$ 의 기존 압력에 연결부 보도상에
원형 맨홀 설치 ($D=1.8'$) 도면 2

다. 학교 내에서 우수가 음터 내리지 않도록 정문에 횡단 빗물받이
설치 (도면 3)

라. 낙차공 설치를 침사지도 변경하여 별첨 도면과 같이 설치하고
침사지 및 도수로는 두꺼운 덮어 안전은 유지하도록 함것.


첨부: 도면 1부. 끝.



강의실


토 목

본시
10.2.5.3

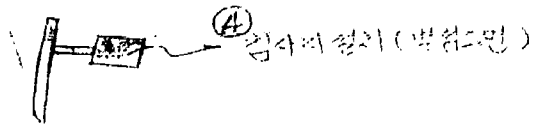


이본대조필

10.2.5.3

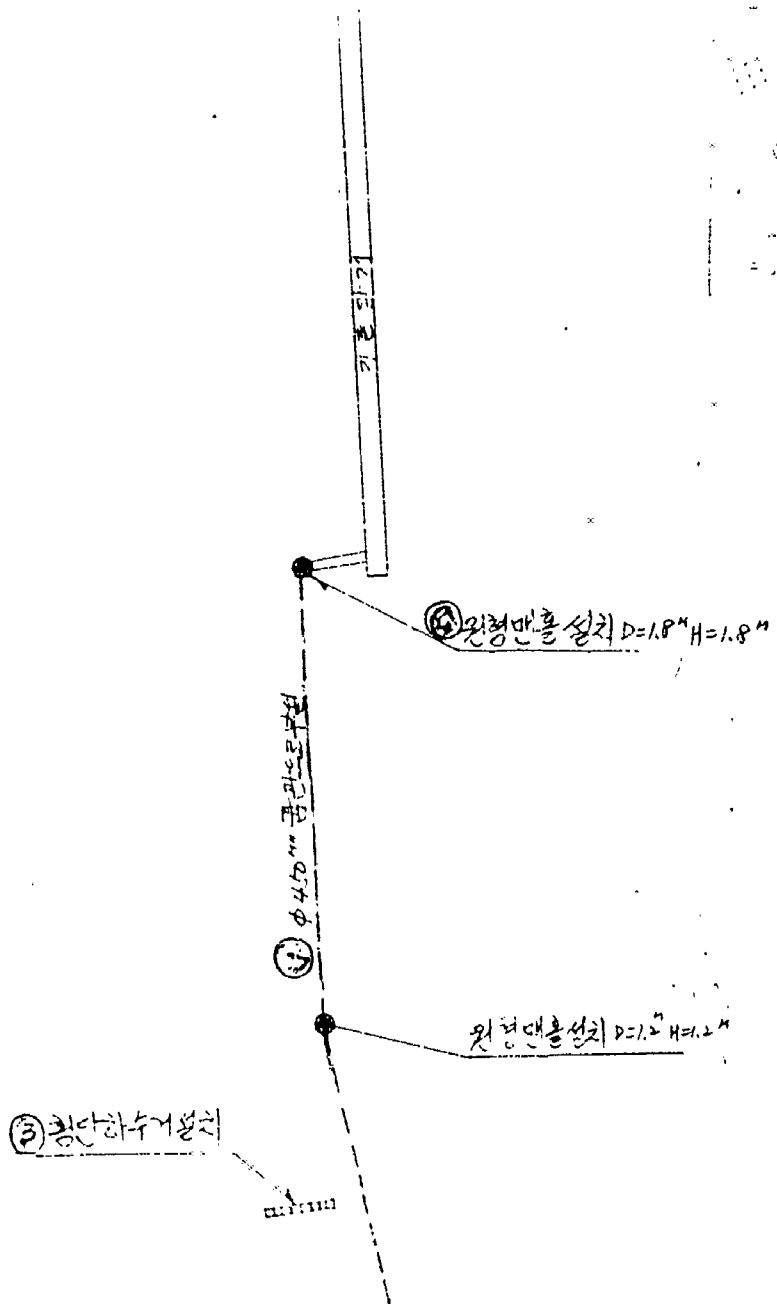




스탈그레이팅 뚜껑

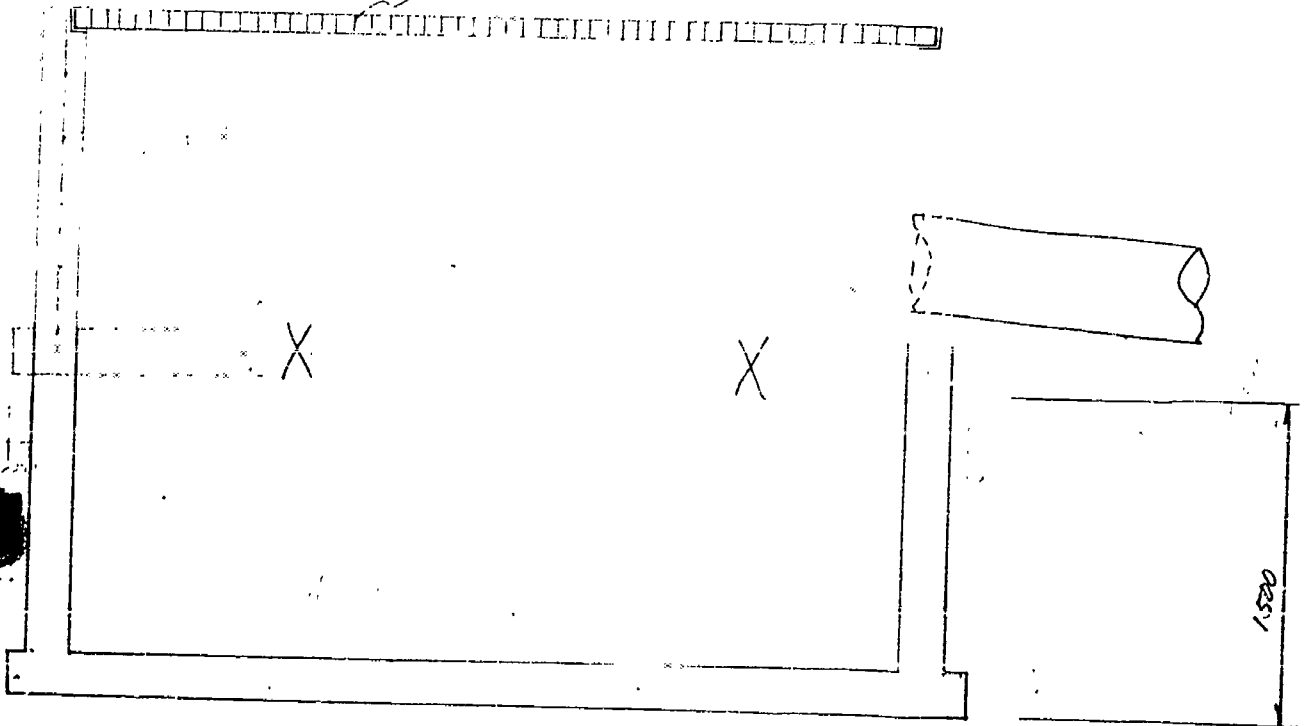


익분대조표

1523

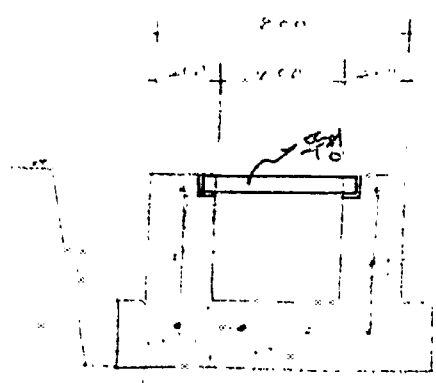



E-B 관형 양 0.1125

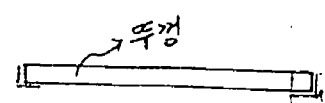



E-A 관형 양 0.1125



양

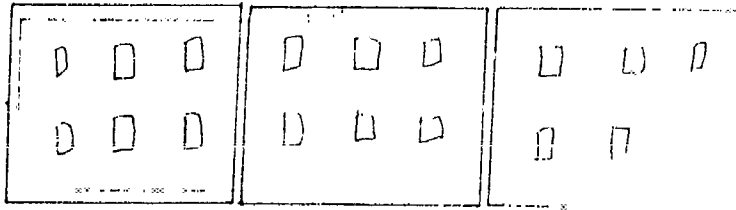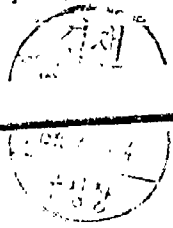

이보대조필 (特)

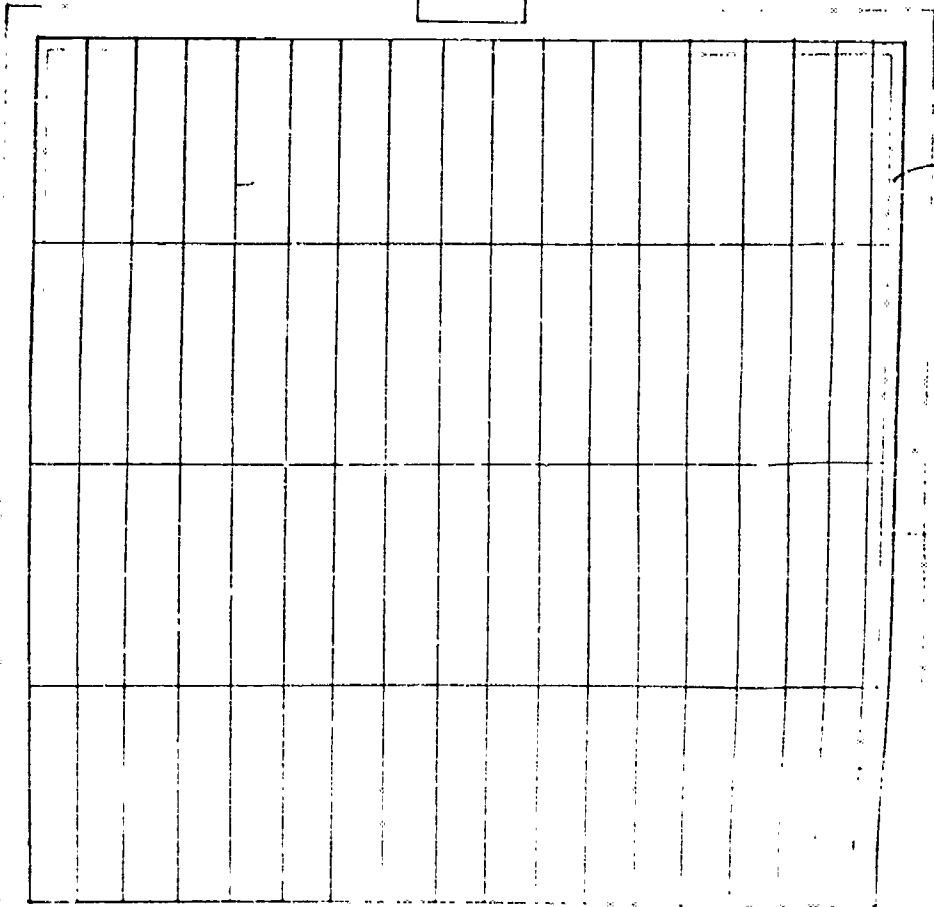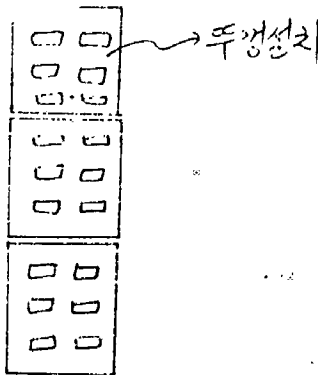

스탈그레이밍상리

1524