


















220














지 적 도

장흥제1區域

SCALE = 1 : 600

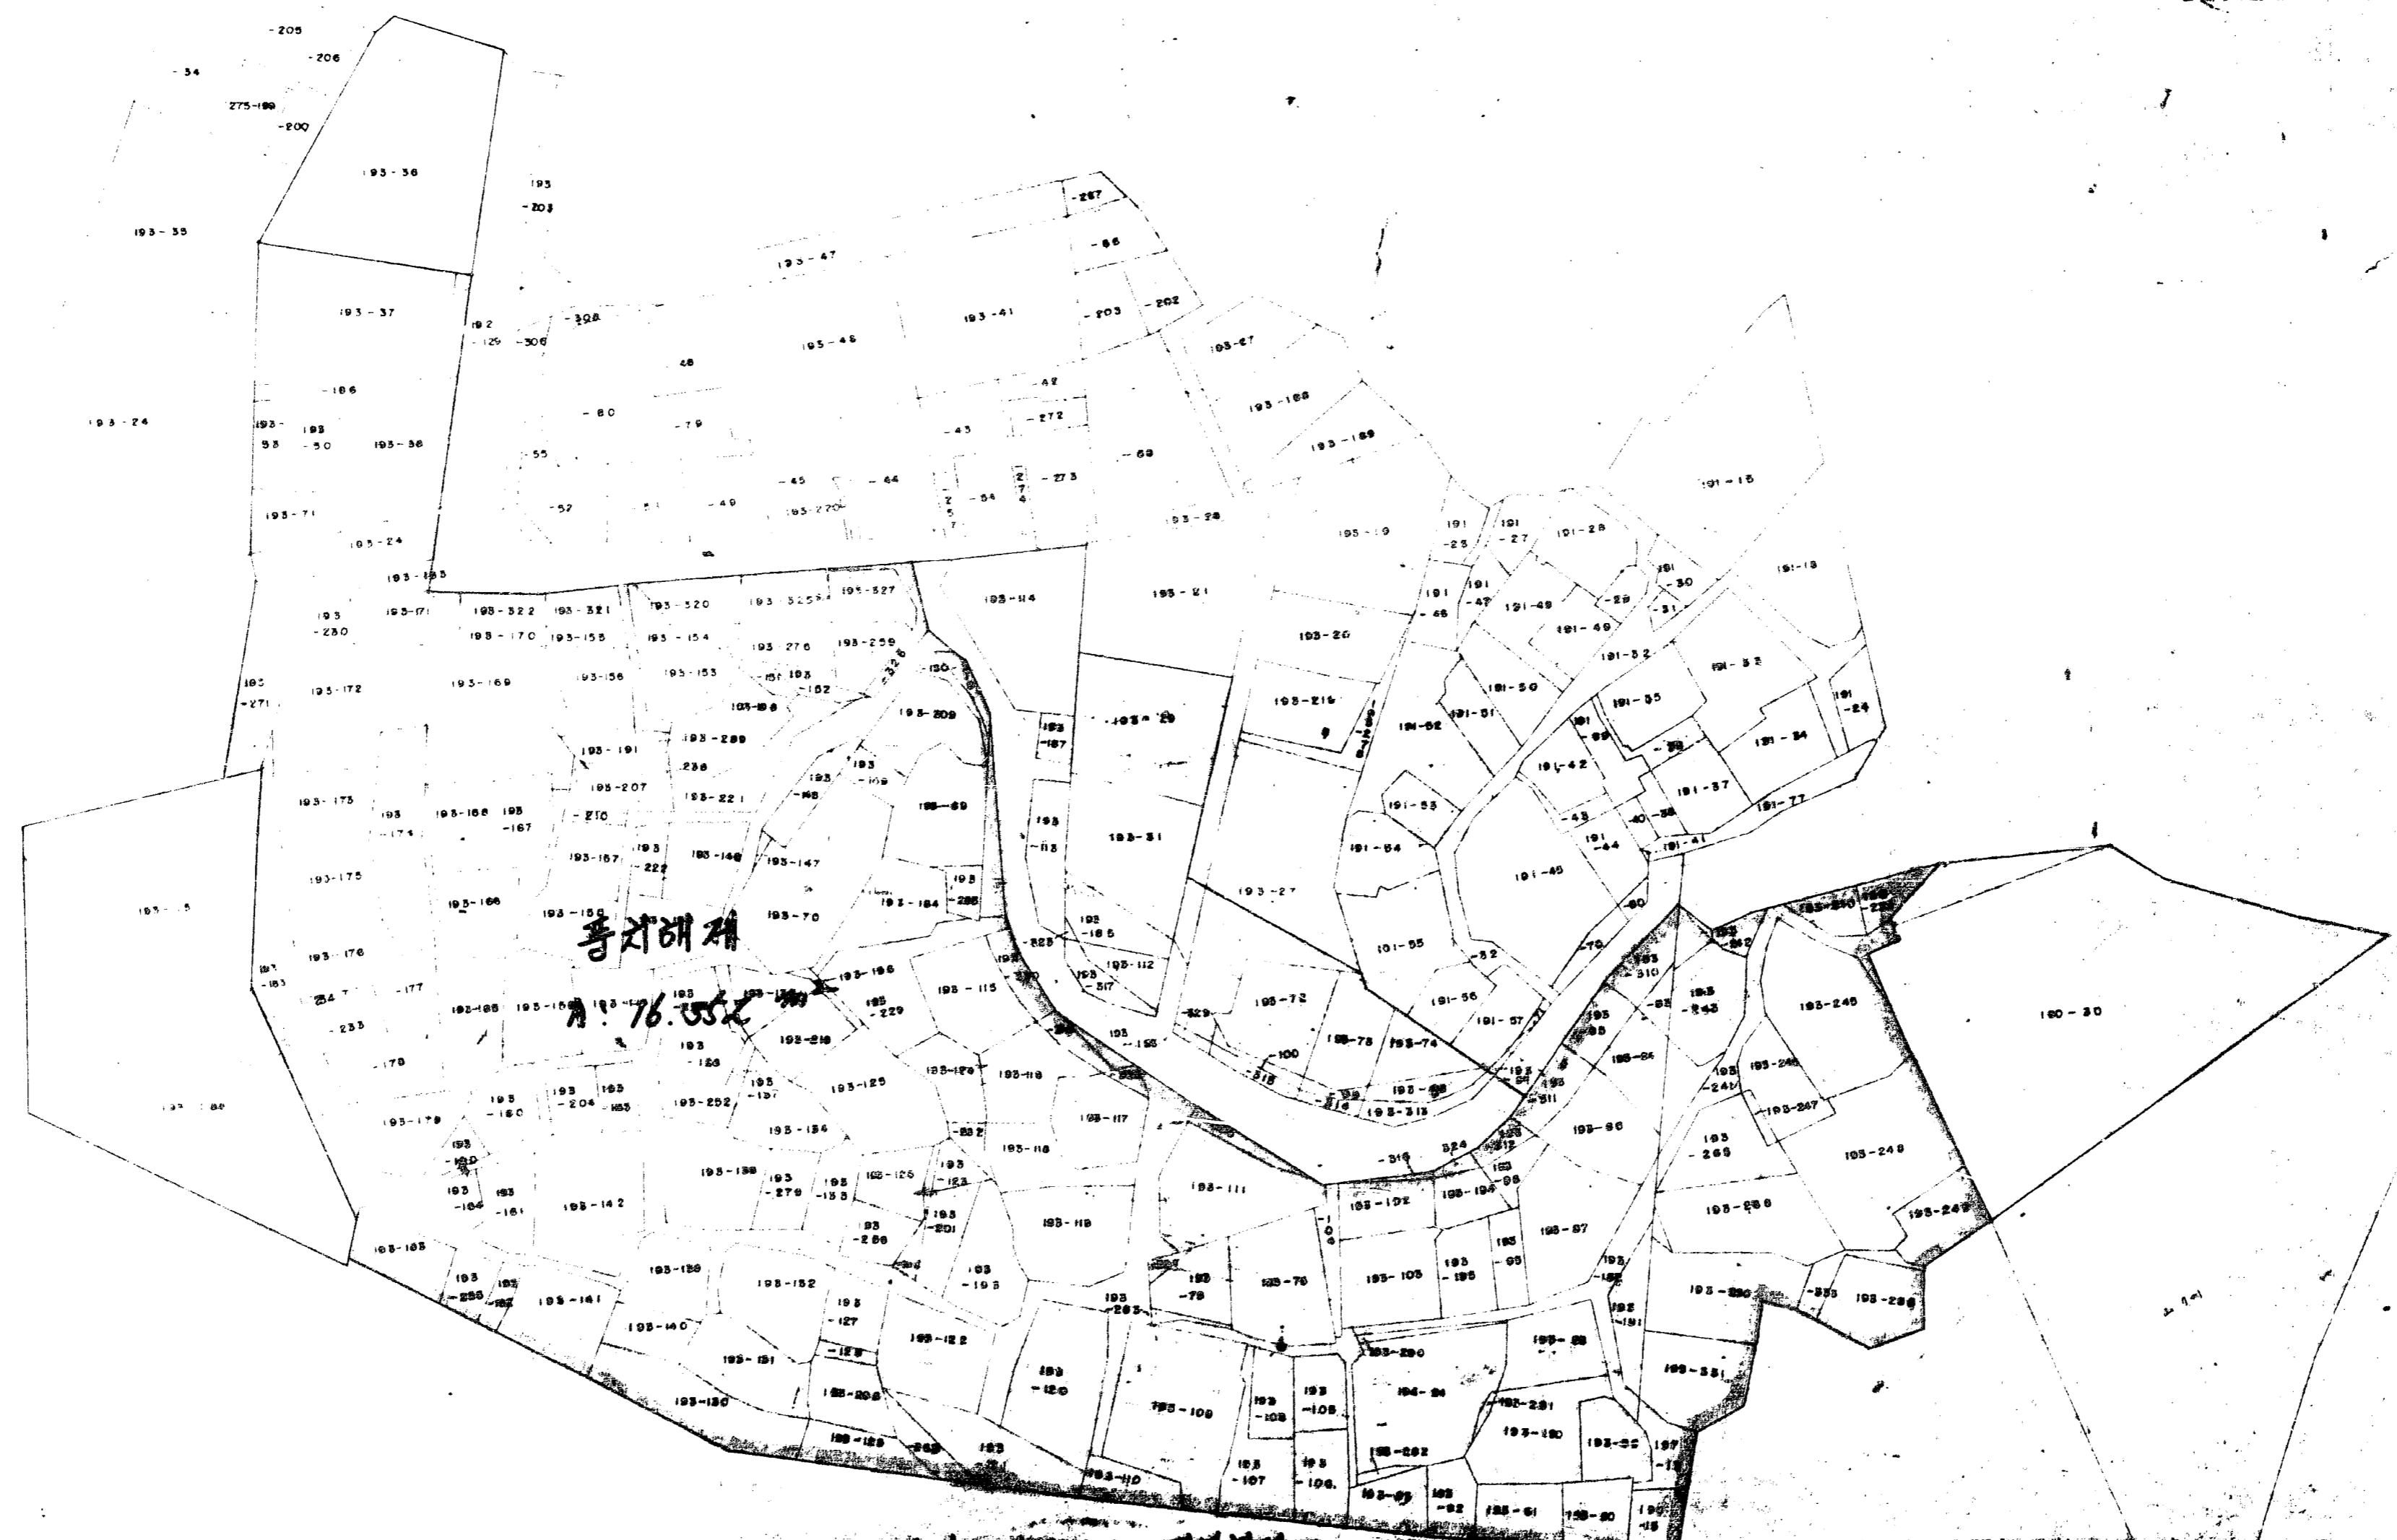

남산 풍지해제

當初	1,046,500	㎡
增加	16,352	㎡
變更後	1,030,148	㎡

이 도 (외국)는 ...
 86년 11월 6일
 1987. 11. 6

지 적 도

서울특별시 종로구 창신동 7번지 외 필

S=1:600

경신 제 1 區域

부채 면적
A: 8,950㎡

부채

부채 소분 3 부

부채 면적 - 부채 면적

當初	110,100㎡
增	8,950㎡
变更后	119,050㎡

1차 (외 0)도 1차 소분
본 도에 부하하여 사용함




001-2



중앙토목측량설계공사

서울 영등포구 당산동 3가 200-1호 304호
건설부등록번호 제105호
중립인 대한측량학회 영등포구 304호
TEL 634-1207 678-3877

공 사 명 도 면 명 축 최 일 자 도면번호	제 도 설 계 검 사 승 인	매							
PROJECT TITLE	NAME OF DRAWING	SCALE	DATE	DRAWING NO	DRAWING	DESIGNED BY	CHECKED BY	APPROVED BY	SHEET NO
지 적 도	지 적 도	1:600	85.5	C-001					