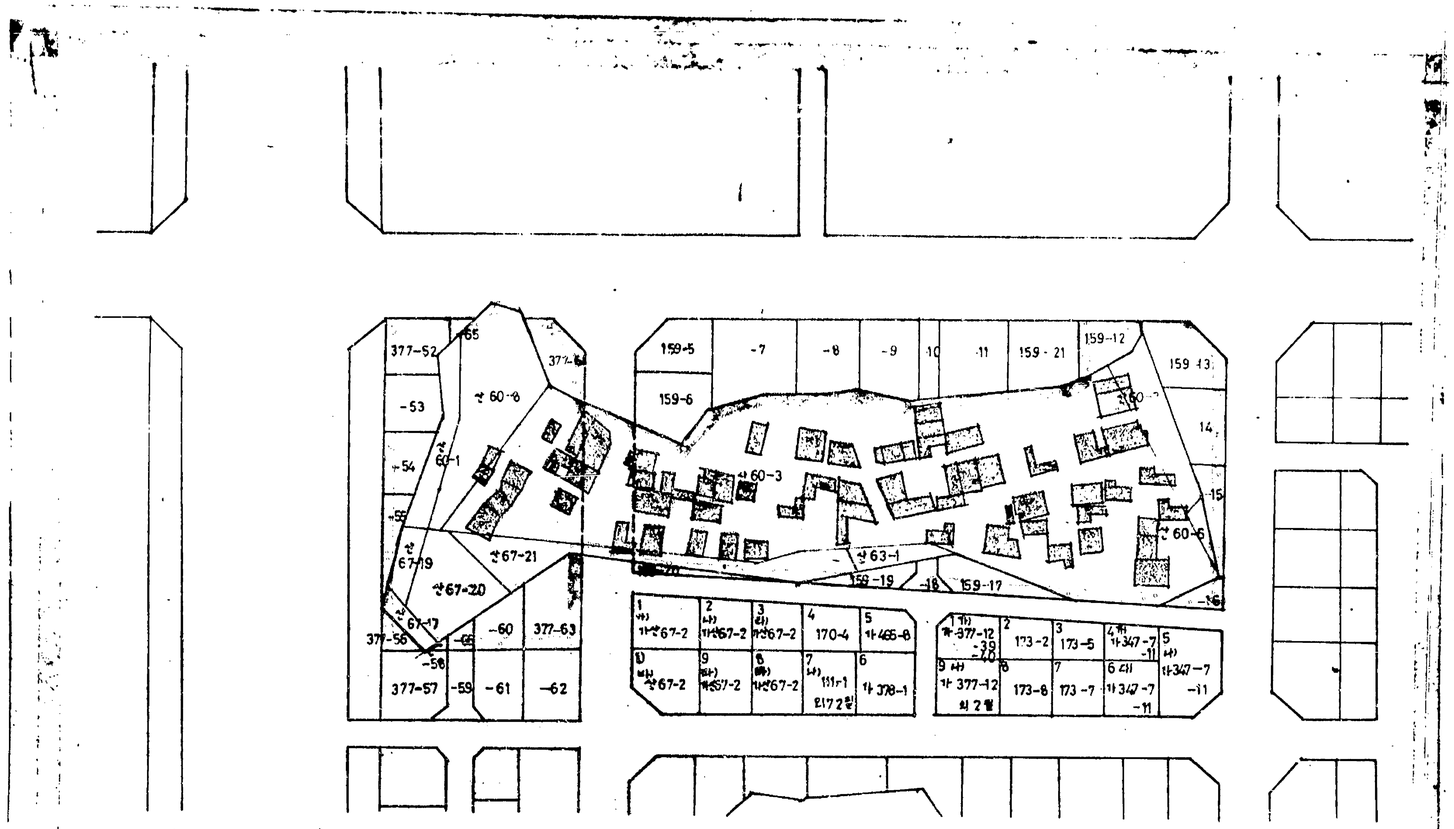

소 속	서울특별시청건설관리국주택개량과
직 급	지방토목기사
성 명	김 성 정
도면작성일자	1986 6. 5.

서울특별시 고시제 호

1986년 6 월 일

當 初	12,664	m²
增·減	40.7	m²
變更後	12,623.3	m²

현 황 측 량 도

축척 1/1200

建築研究所 마당
MADANG
Architects & Engineers
☎ 542-1594
544 0485