


출
경
정
01

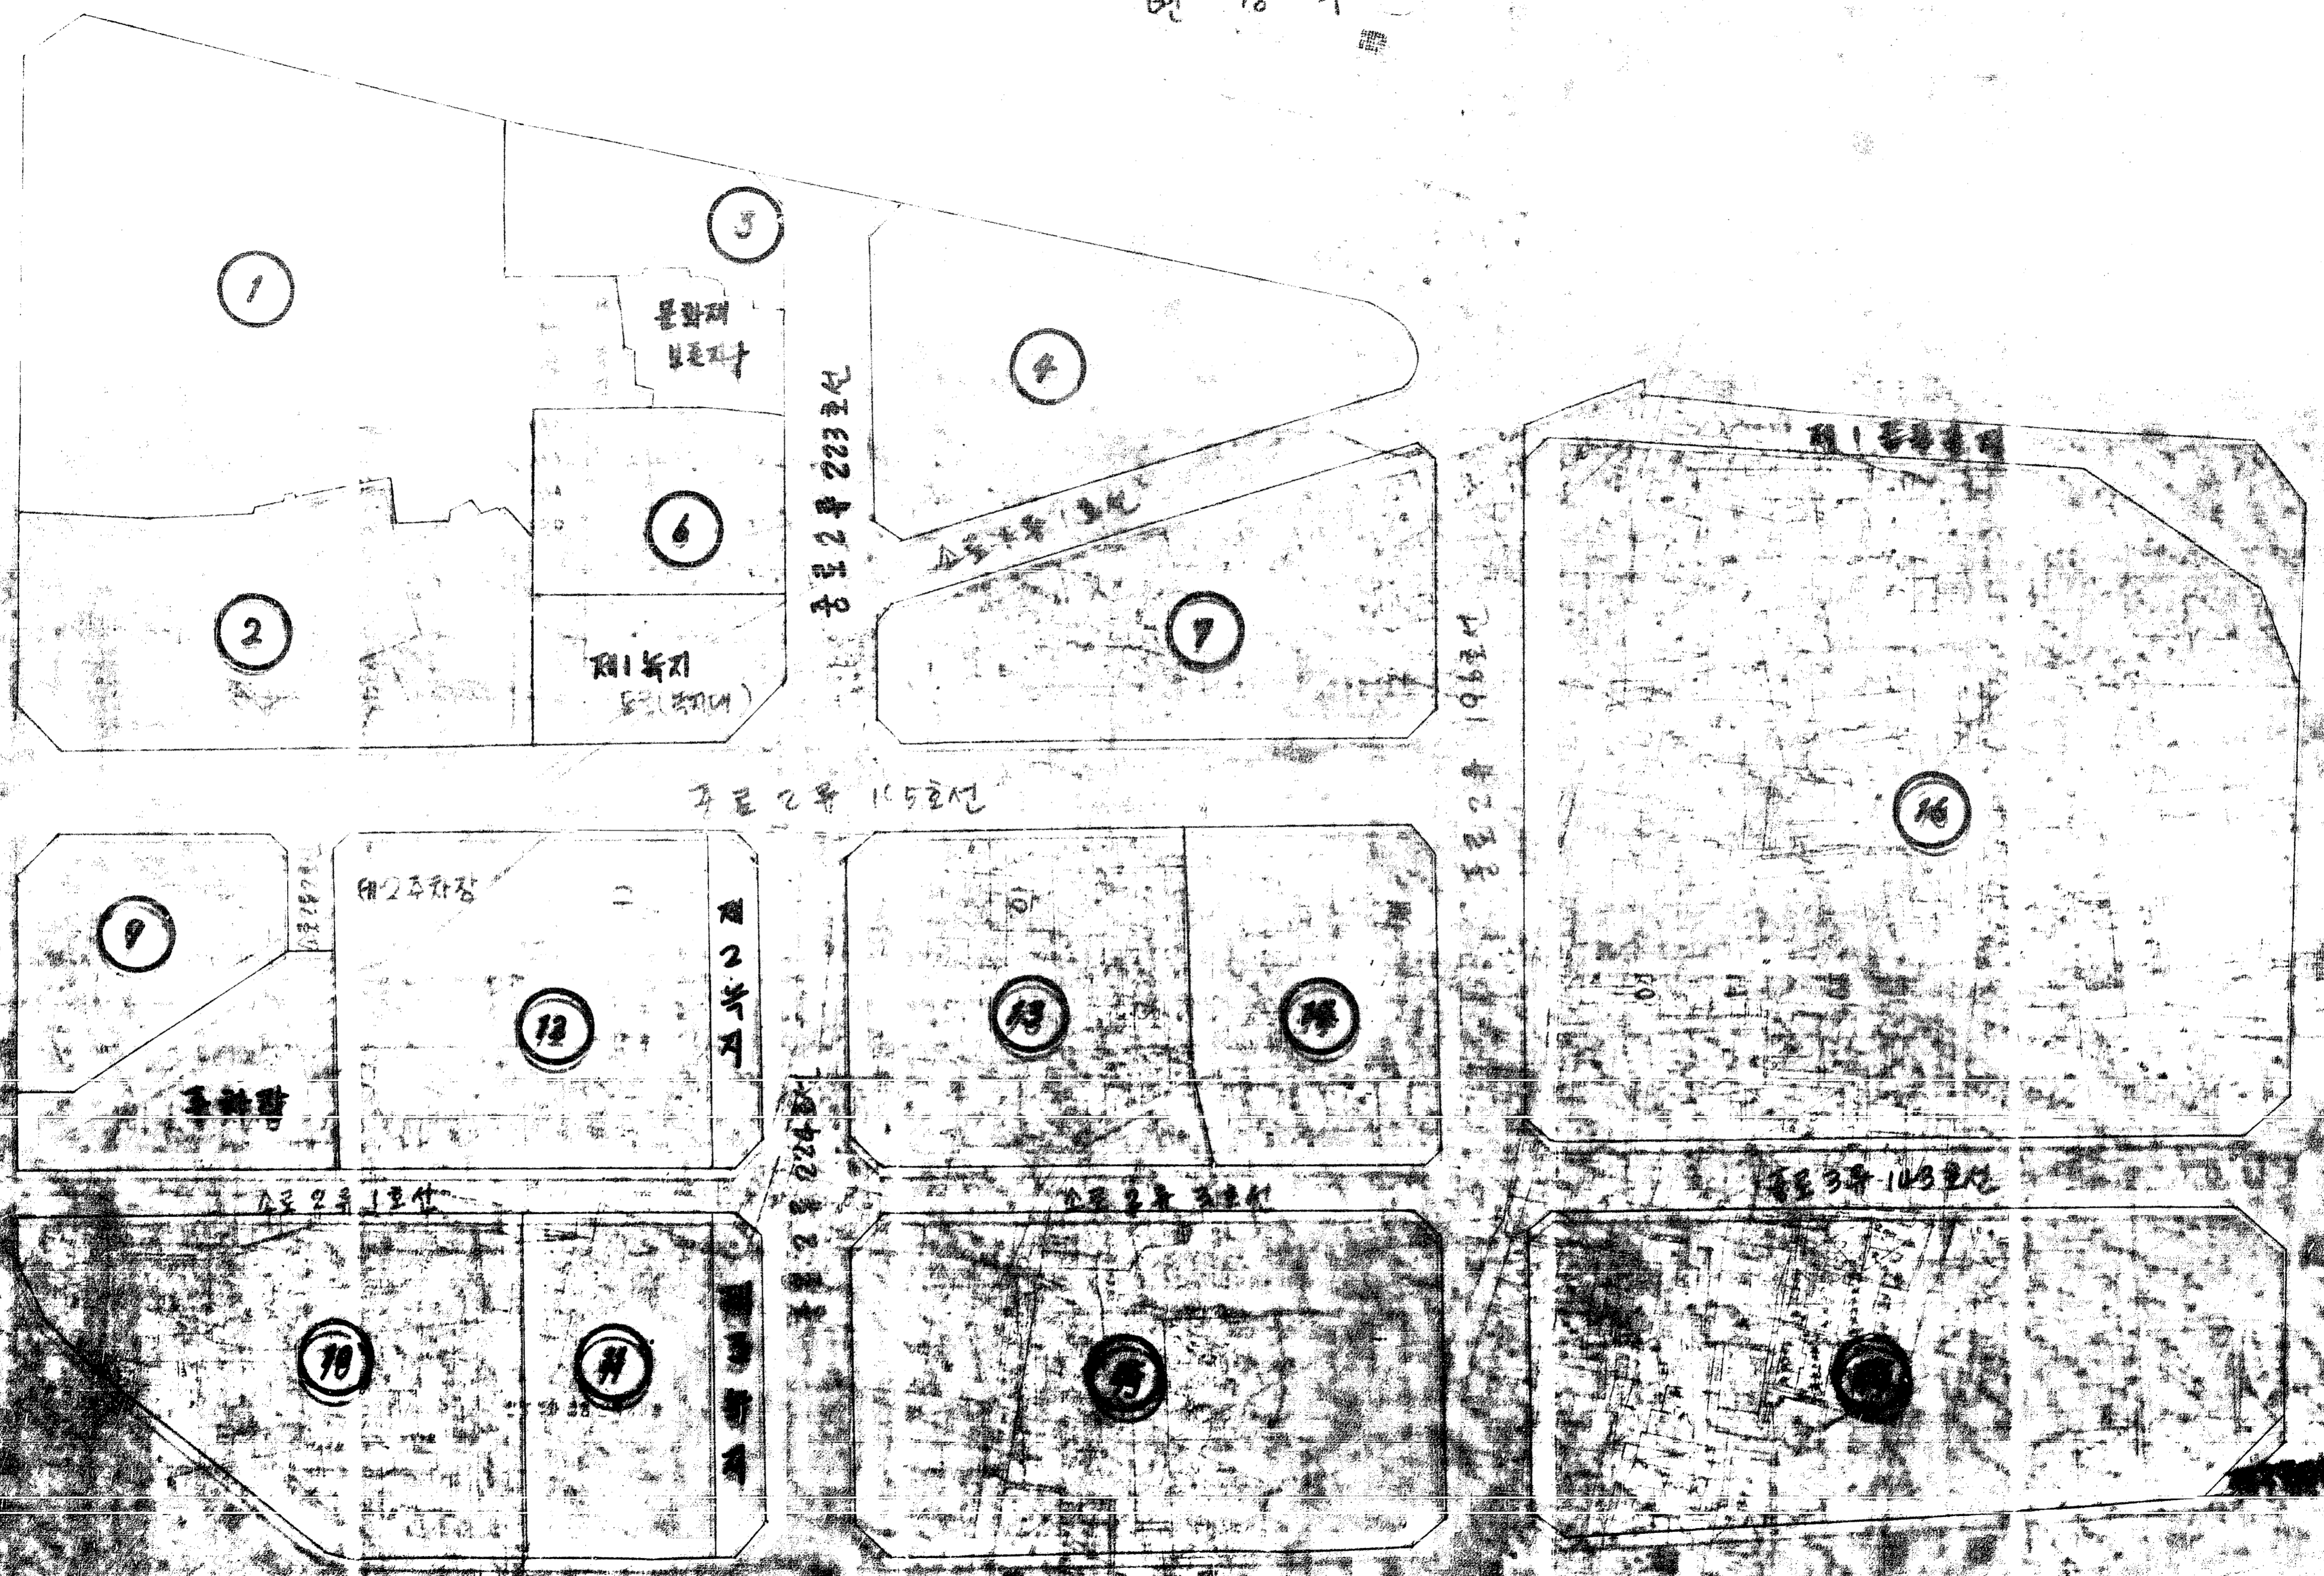

변경 후

1

3

4

6

7

2

9

12

13

14

16

10

11

15

공로 300선

제1부지

분할개
보통지구

공로 150선

공로 150선

공로 100선

제2부지

공로 150선

제3부지

제4부지