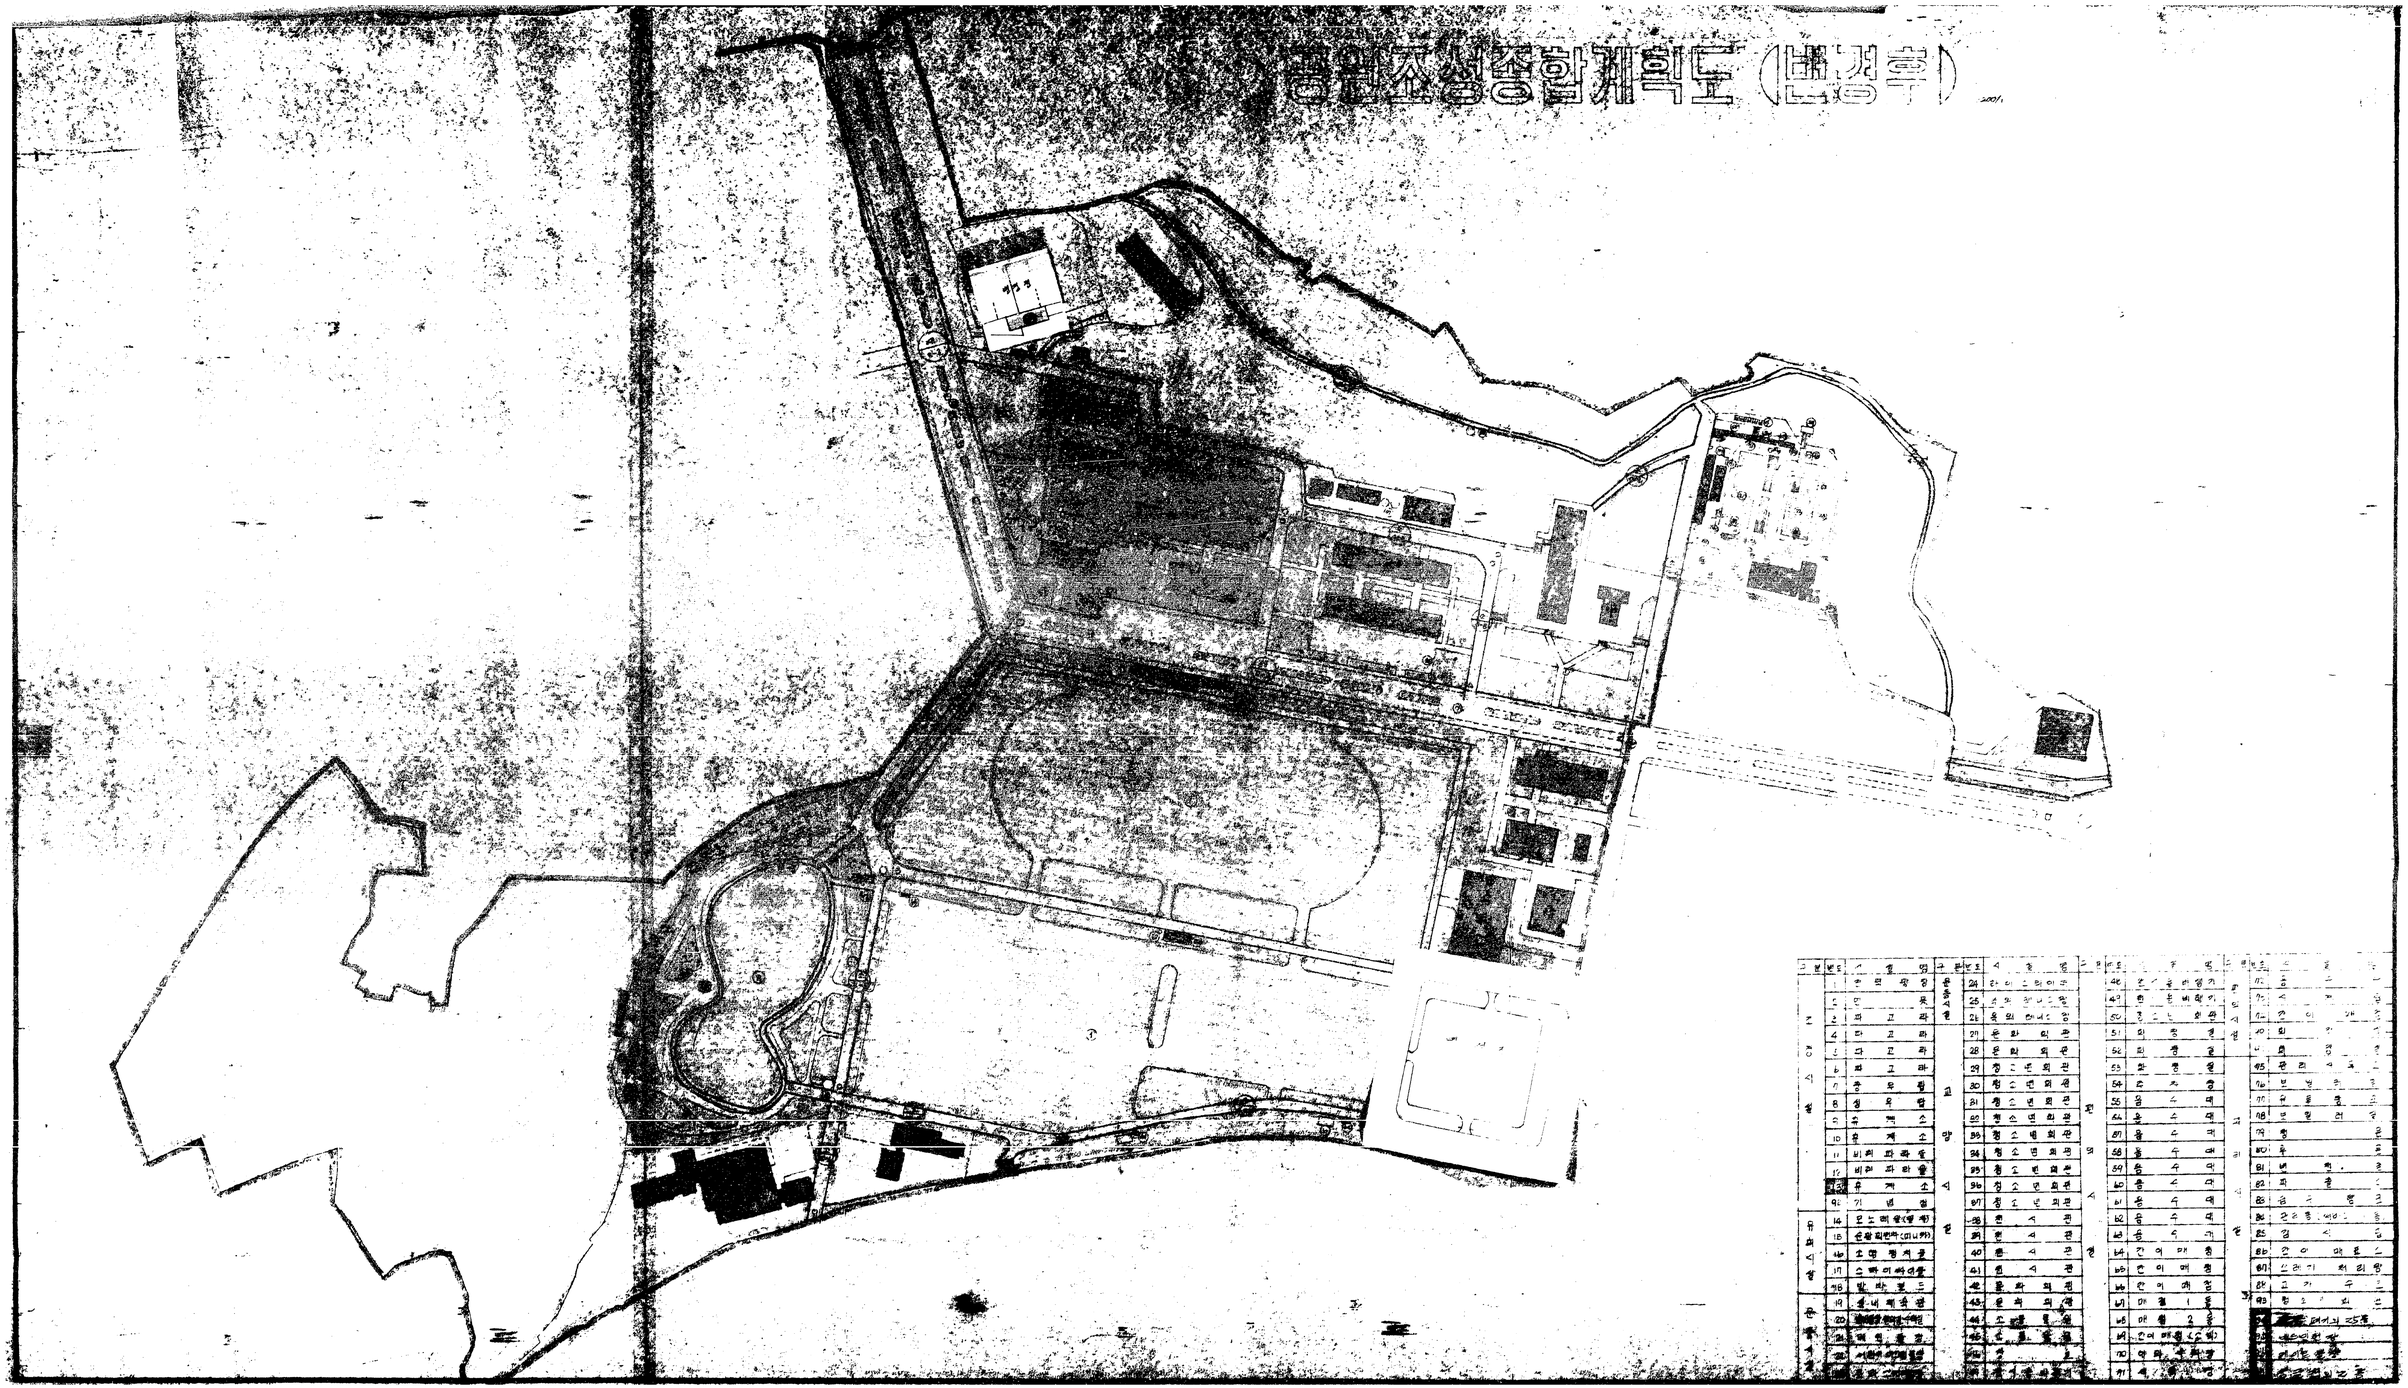종합조성계획도 (변경후)