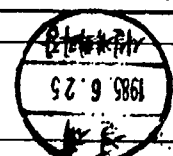
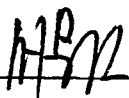



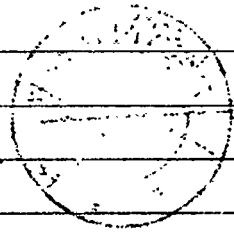


기안용지

분류기호 문서번호	시설30310- 334 (전화번호 248)	건결규정 과장	4 조 1항 건결사항				
처리기간	시 장						
시행일자	85. 6.						
보존연한	영구						
보조 기 관	시설계획과장 전결						
	가로계획2계장			85. 6. 26. 고시제 423 호			
경 유 수 신 창 조	김영환	85. 6	정현규				
제 목	도시계획시설(하수도)결정						
제1안 내부결재							
1. 관내 성동구 응봉동203일대에 대하여 성동구청장으로부터 하수도 결정요청이 있어 도시계획법제12조와 같은법시행령제6조의 규정에 의거 별안과 같이 고시및 시행하고자 합니다.							
2. 본건은 우리시 제1차 도시계획위원회에서 (85.5.31)심의가결된 사항입니다.							
제2안 고시안		정서					
서울특별시 고시제 호		<table border="1" style="width: 100%;"> <tr> <td style="text-align: center;">고시제 423 호</td> <td style="text-align: center;">1985.6.26</td> </tr> <tr> <td style="text-align: center;">과장</td> <td style="text-align: center;">김영환</td> </tr> </table>		고시제 423 호	1985.6.26	과장	김영환
고시제 423 호	1985.6.26						
과장	김영환						
도시계획시설(하수도)결정							
1. 서울특별시도시계획시설(하수도)을다음과같이도시계획법제12조1항및동법 시행령제6조1항1호의규정에의거결정하였기도시계획법제12조4항규정에따라이를고시한다.							
2. 관계도서는 성동구청 시민봉사실및 도시정비과에 각각배치하여 토지 소유자및 이해관계인에게 보인다.							
		발송					
		85. 6.					
		-4255 서울특별시장					


1205-25(2-1)A(강)
1981. 12. 18승인

○ 시설조사				
구분	시설명	위	치	면 적 (M)
신설	하수도	성동구용봉동203일대		2,918M ²
별첨도면표시와 같음(도면생략)				
제3안				
수신	건설부장관			
참조	도시계획과장			
제목	같음			
1. 우리시관내 성동구 용봉동203일대 별첨과 같이 도시계획시설(하수도)을 고시 하였기 보고합니다.				
첨부	고시문 사본및 도면각1부			
제4안				
수신	총무처장관(시:공보관)	발신:시(국)장		
제목	관(시)보 게재의뢰			
1. 다음과 같이 관(시)보 게재의뢰합니다.				
가. 게재구분: 고시				
나. 게재건명: 도시계획시설(하수도)결정				
다. 법적근거: 도시계획법제12조				
첨부	고시문 사본2(1)부			
제5안				
수신	성동구청장(도시정비과장)			
제목	같음			
1. 귀구관내 도시계획시설(하수도)에 대하여 별첨과 같이 고시되었거 통보하니 관계도면 정리하여 도시계획업무에 착오없도록 하고 도시계획법제13조에 의거 지적승인을 조속히 시행할것				
첨부	고시문 사본및 도면각1부. 끝.			



1985. 6. 25

 4256

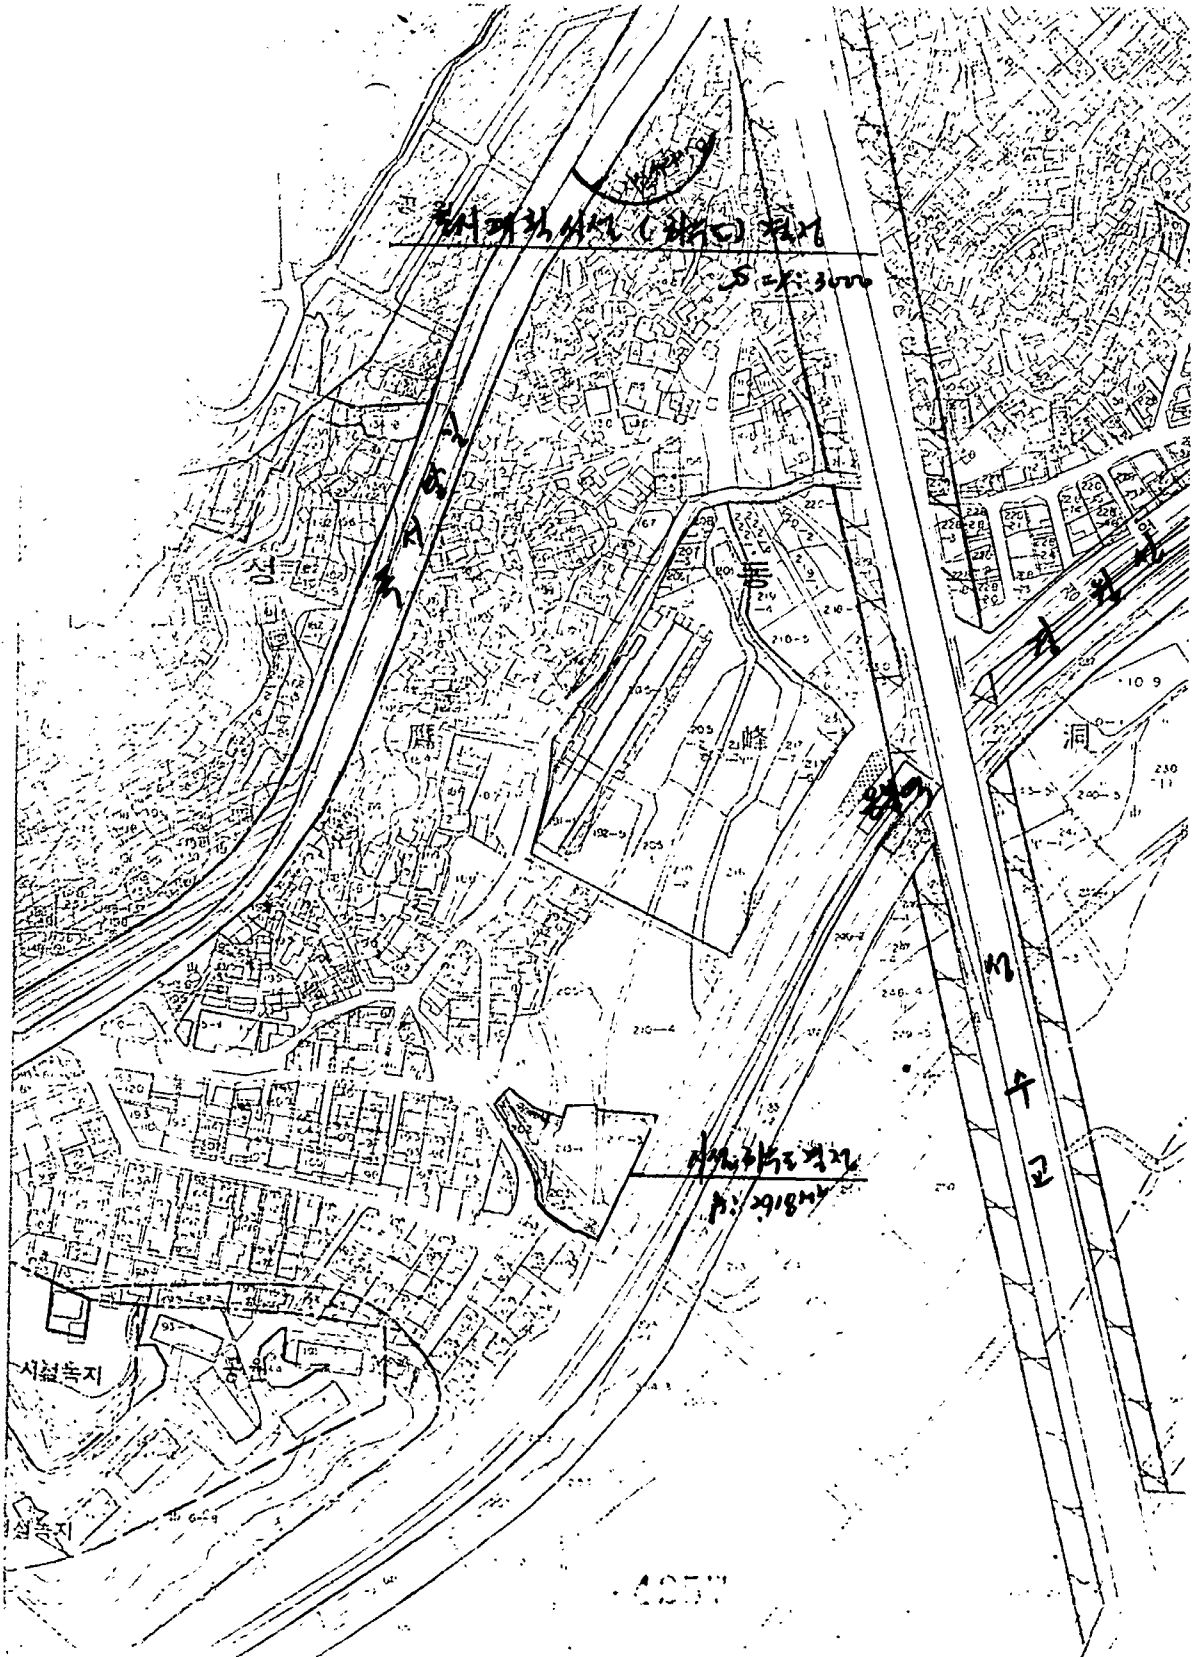


S.P. 3000

1:2918m


