
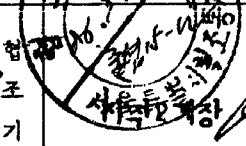



기안용지

(전화: 631-6661)

분류기호 문서번호	도정30310-1/24	구정장	시행상 특별취급
보존기간	영구·준영구. 10.5.3.1.	시정	
수신처 도문기간		9/22	
시행일자	86. 9. 22		
보조기관	부경장 구정장 과장	문서통제	
기안책임자	변병담		
경유 수신 참조	구안참조	발신명의 구정장	
제목	도시계획시설(도로) 지적승인	9/22	
	(제1안)	694	
수신처	내부결재		
제목	관련건		
<p>1. 시설30310-516(86. 9. 10.) 호와 관련입니다.</p> <p>2. 서울시 고시제 660호(86. 9. 10.)로 결정된 도시계획시설(도로)에 대하여 도시계획법 제 13조와 동법 시행령 제9조 및 제6조의 규정에 의거 법안과 같이 고시하고 다음 규안을 시행코자 합니다.</p> <p>첨부 : 1. 도시계획시설(도로) 결정통보 공문서 1부. 2. 도시계획시설(도로) 지적승인 도면 1부.</p>			

영의도정30310-1/24
 1986. 9. 22
 통제관
 김은영

4746

(제 2 안)

고 시 (안)

서울특별시 고시 제 호

도시계획 시설(도로) 지적 승인

1. 서울특별시 고시제 660호(86. 9. 10.)경정된 도시계획시설(도로)

에 대하여 도시계획법 제 13조와 동법 시행령 제 9조 및 제6조의 규정에 의하
여 다음과 같이 지적승인하고 이를 고시한다.

2. 관계도서는 영등포구청 토서경비과 및 서민봉사실에 비치하여 비치

소유자 및 이해 관계인에게 보인다.

86. 9.

서울특별시 장

가. 도시계획시설(도로) 지적승인 조서

구분	종류	면적	연호	부면	연량	구점	종점
선설	소로	2	1	8차	35차	당산4가 32-174	당산4가 32-178

나. 지적승인 도면 : 별첨 (생략)

(제 3 안)

수신 : 건설부장관

발신 : 시장

참조 : 도시계획과장

서울특별시 도시계획과장

다. 업권군거 : 도시계획법 제 13조

첨부 : 고시문 사본 각 2부.

(제 6.안)

수신 : 서울특별시청

참조 : 시민과장

제목 : 고시번호 부여 및 관인납인 의뢰

1. 당구 도시계획시설(도로) 지적승인된 다음 사항에 대하여 고시번호 부여 및 관인납인 의뢰 하오니 조치하여 주시기 바랍니다.

가. 관보 게재의뢰 시행본 (총무처장관)

나. 지적승인보고서행본 (건설부참관)

다. 고시번호부여

첨부 : 공문서 사본 각 1부.

(제 7안)

수신 : 수산적 참조

제목 : 도시계획시설(도로) 지적승인 물보

1. 넘침 고시문 사본과 같이 도시계획시설(도로) 지적승인 하였고 물보 하오니 업무에 참고하시기 바랍니다. (마감)

첨부 : 고시문 사본 및 고시도면 1부.


수신처 : 토목과, 건축과, 거석과미과, 세무 1,2과, 당산2동장.

공.

도시계획과장
도시계획과
도시계획과

산
기적 현황도

S-96-1200

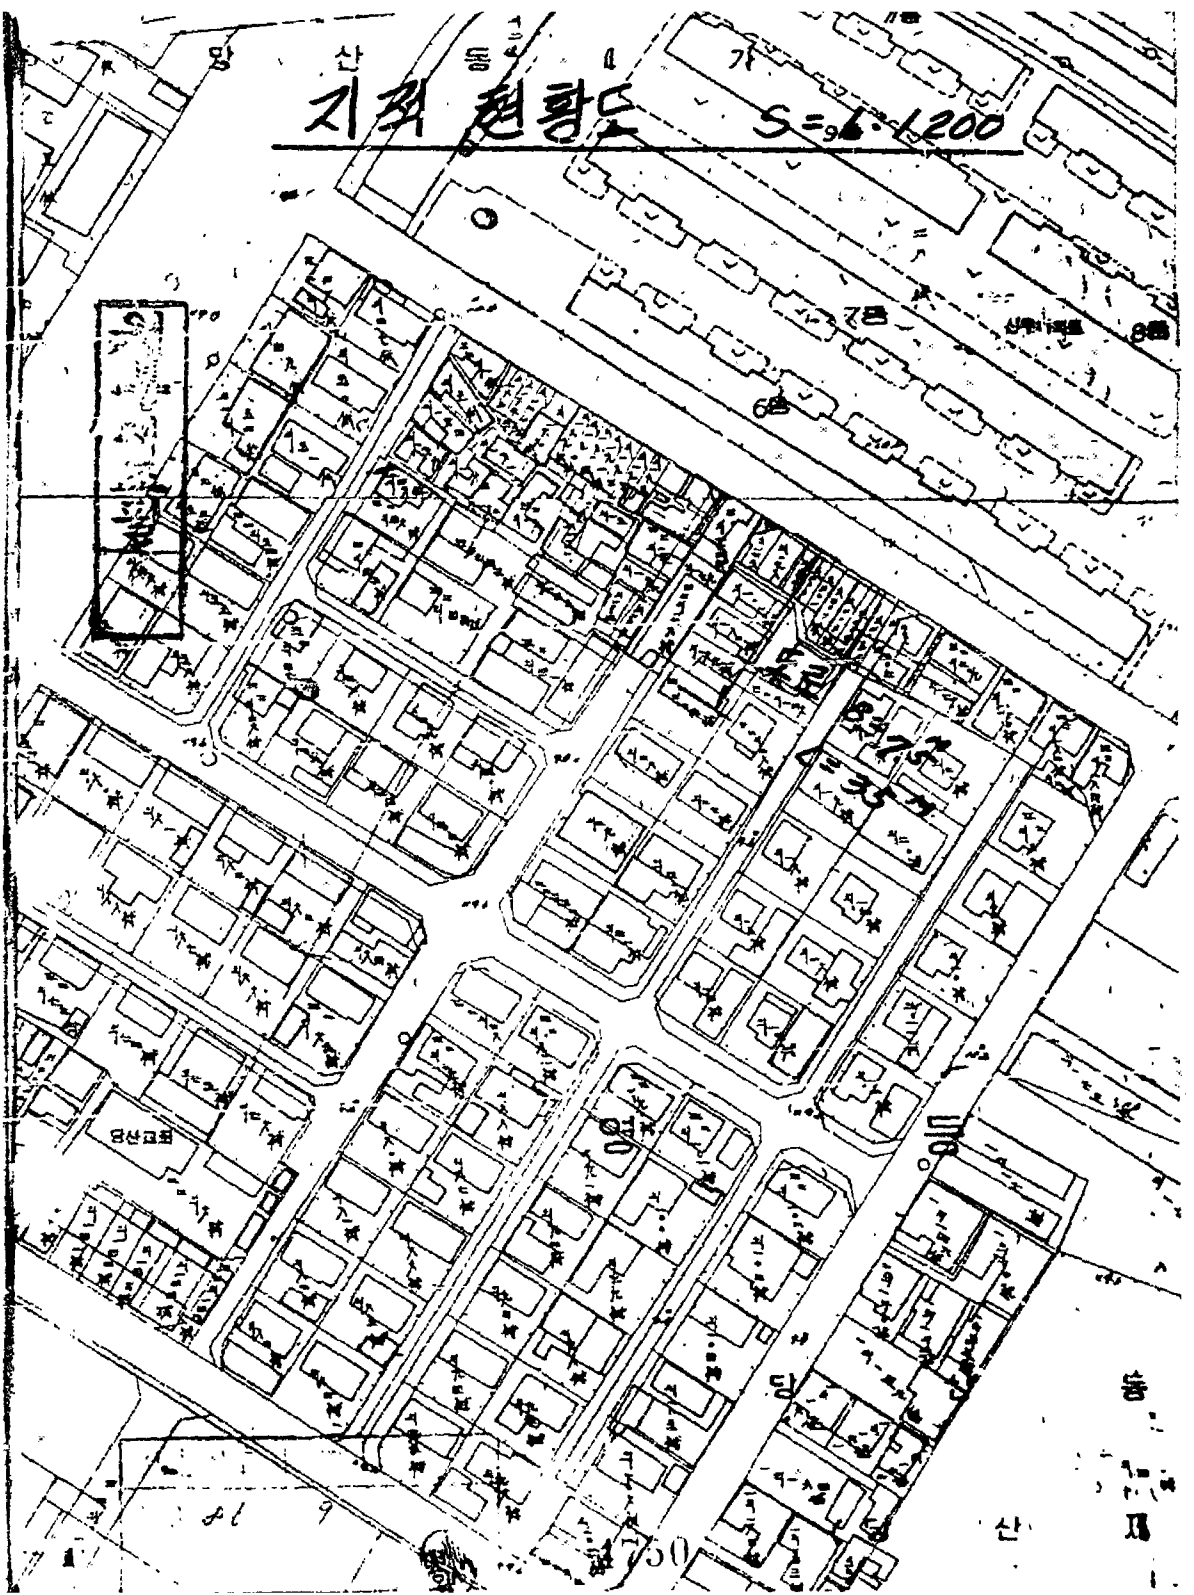

지 적 도 S=1:600

