


어린이 보호구역 현황 및 개선안도

시설명: 서울광장초등학교 (서울시 광진구 광장로1길 27)

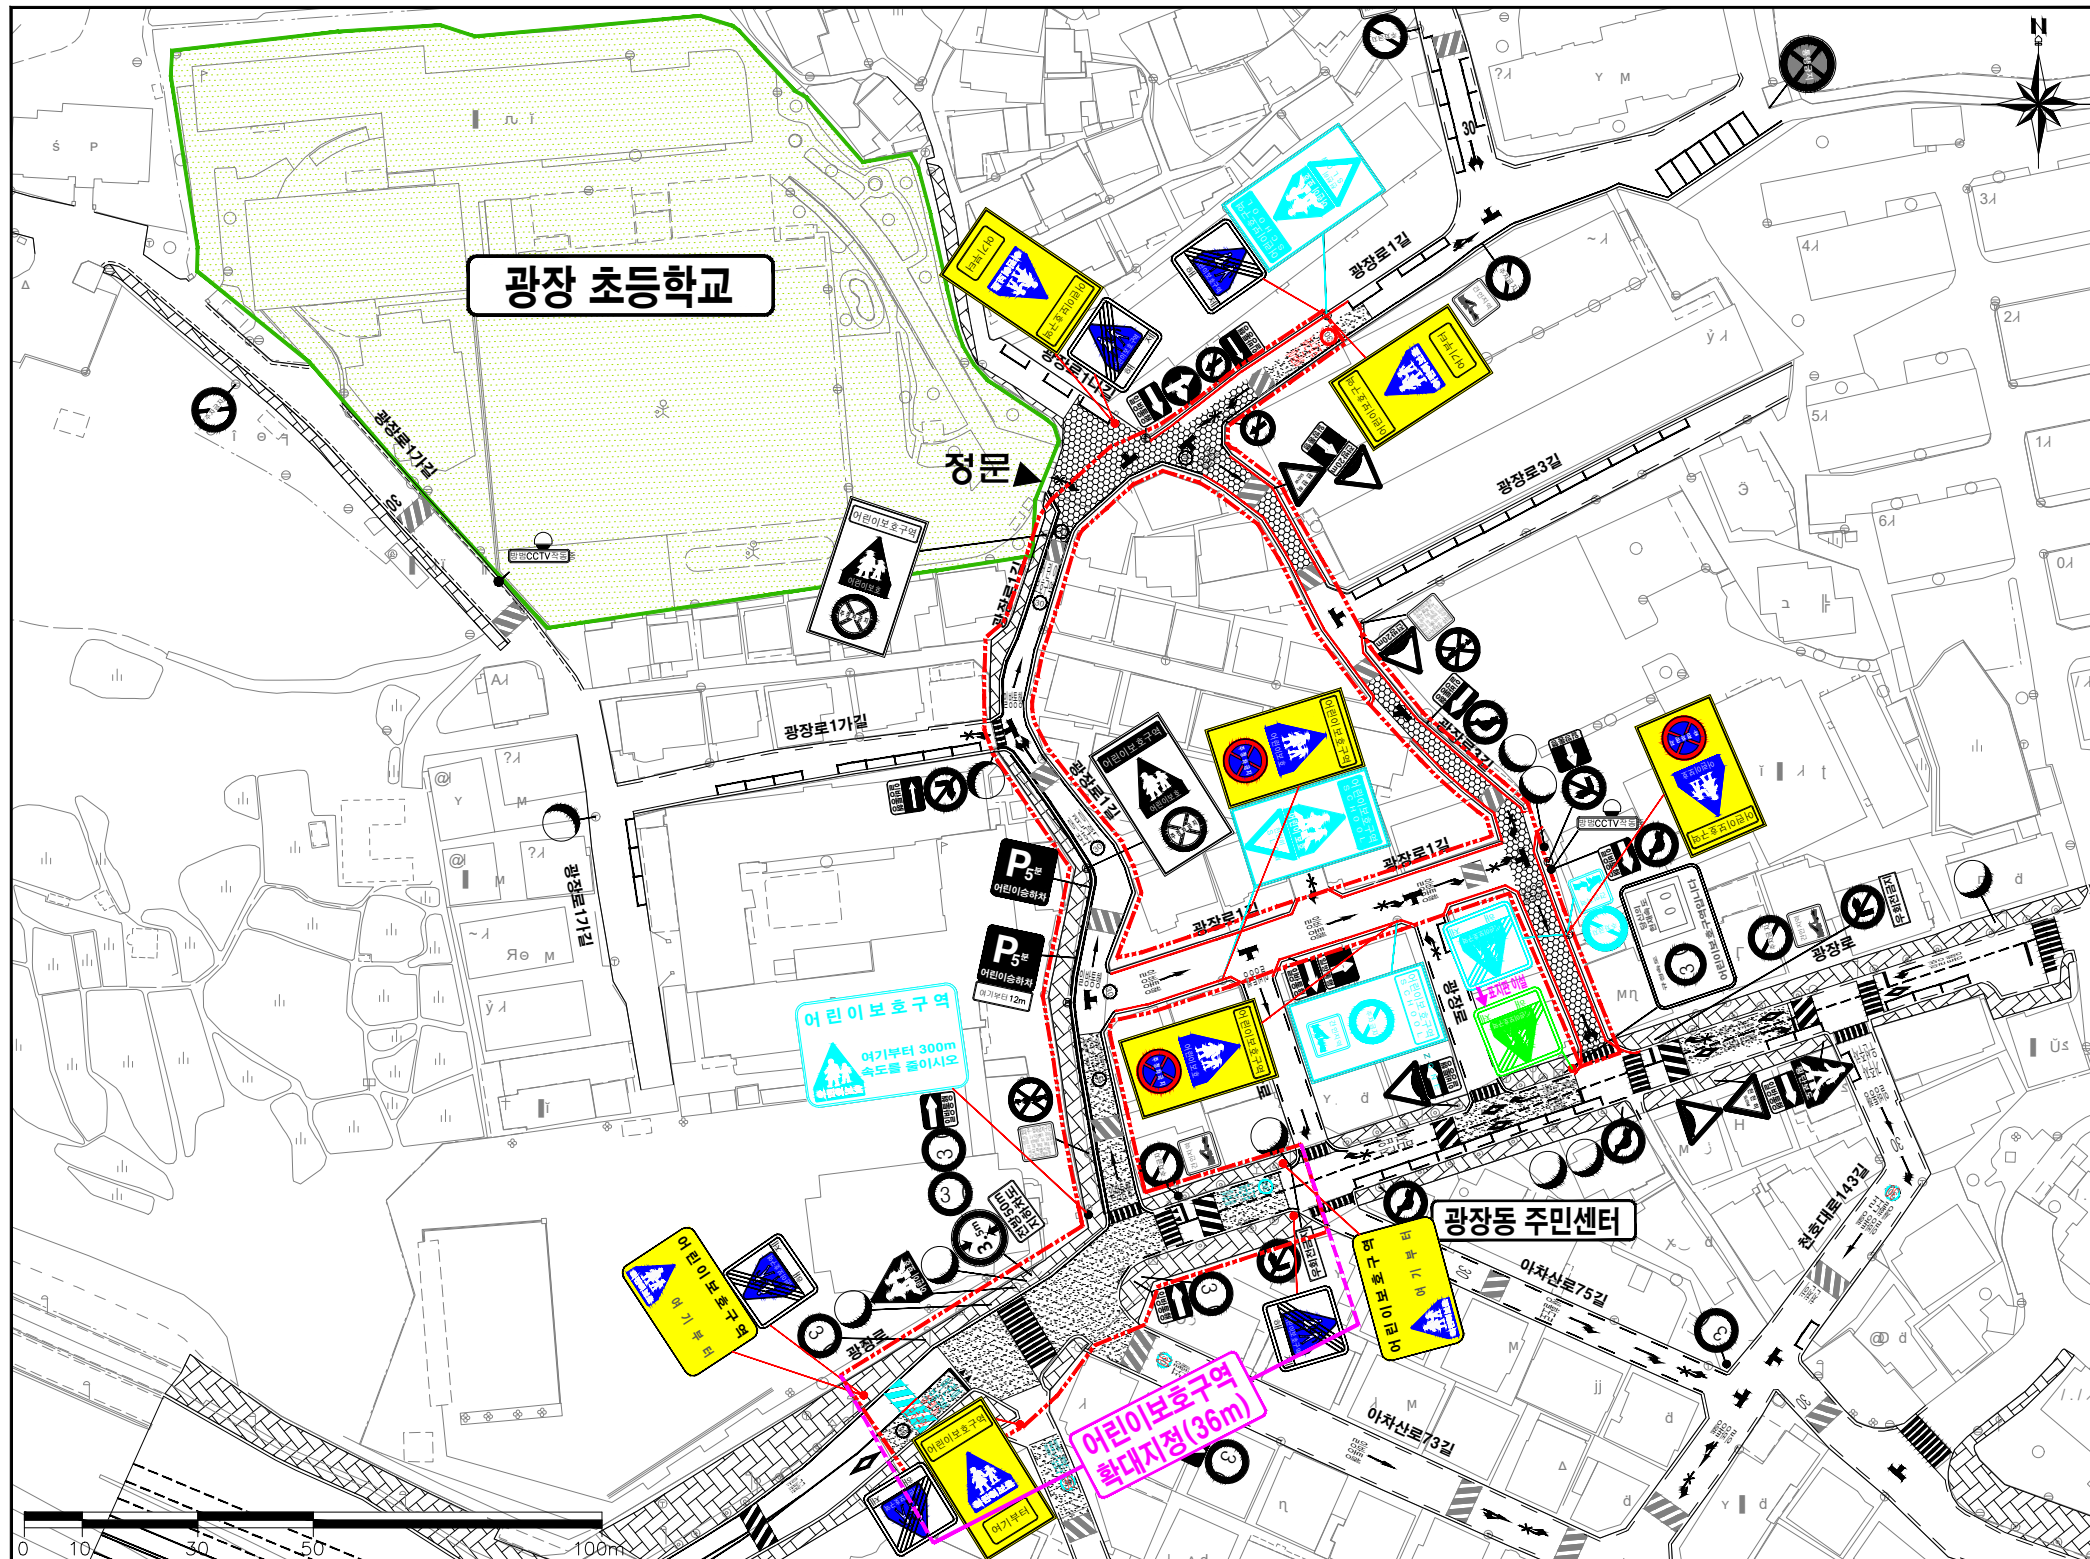

구분	항목	단위	현황	수 량		
				신설	보수	제거
-	-	-	-	-	-	-
-	-	-	-	-	-	-
-	-	-	-	-	-	-
-	-	-	-	-	-	-

- 범 례 -	
	보호구역 경계
	교통안전표지판(통합)
	교통안전표지판(개별)
	과속경보표지판
	노면표시
	보도
	횡단보도
	고원식횡단보도
	교통신호기
	CCTV
	과속방지턱
	반사경
	미끄럼방지포장
	방호울타리
	속도단속카메라

주요 교통안전표지 및 노면표시	
	<324.224> 어린이보호구역 30
	<324.218> 어린이보호구역 30
	<324.427> 어린이보호구역 해제
	<320의4.402> P5 어린이승하차 여기부터 12m
	<518> 30
	<536> 어린이 보호구역

구분	항목	단위	현황	수 량		
				신설	보수	제거
	다가능	EA	0	0	0	0
	과속	EA	0	0	0	0
CCTV	주정차	EA	0	0	0	0
	방범	EA	1	0	0	0
	기타	EA	0	0	0	0
신호기	신호기	EA	0	0	0	0
	경보등	EA	0	0	0	0
안전표지	통합표지	EA	8	13	1	5
	보호표지(324, 324의2)	EA	0	0	0	0
	보호표지(133)	EA	0	0	0	0
	최고속도제한(224)	EA	0	0	0	0
	진입금지표지(211)	EA	0	0	0	0
	서행표지(226)	EA	1	0	0	0
	정차, 주차금지(218)	EA	2	0	0	0
	주차금지(219)	EA	1	0	0	1
	어린이승하차(320의4)	EA	0	2	0	0
	거리표지(402)	EA	0	1	0	0
노면표시	기타안전표지	EA	21	0	0	1
	주차금지(515)	km	0,2988	12.0m	0	298.8m
	주정차 금지(516)	km	0,214	403.3m	0	0
	주정차 금지(516의2)	km	0,130	0	0	24.0m
	속도제한(517)	EA	0	2	0	0
	속도제한(518)	EA	8	1	0	4
	서행표시(519)	EA	0	0	0	0
	서행표시(520)	km	0	0	0	0
	횡단보도(532)	EA	2	0	0	0
	고원식 횡단보도(533)	EA	0	0	0	0
도로부속물	노면표시(536, 536의2)	EA	3	1	0	3
	과속방지턱	EA	10	0	0	0
	도로반사경	EA	3	0	0	0
	미끄럼방지 시설	EA	5	0	0	0
	방호울타리	km	0,083	0	0	12.0m
노상주차장 면수	EA	19	0	0	19	