

□ 작업지시 개요


○ 작업기간 : 2018.1.19 ~ 2.28

1. 여과지 유량계실 누수복구

- 공 법 : 우레탄발포제 주입

- 소요예산 : 약3,000천원

- 현황도 및 사진

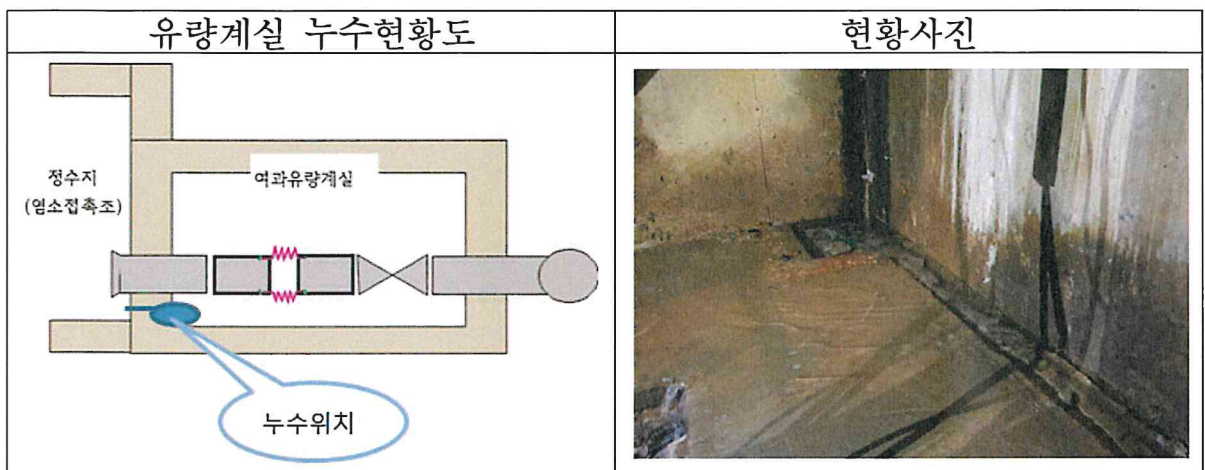

- 시공방법



2. 체육시설 판넬 설치 및 바닥 에폭시 마감재 도포

- 시공내용

- 벽체 : 판넬 칸막이 80 m^2 , 방화문 1개소 설치
- 천정 : 전등철거, 보강트러스 및 판넬 84 m^2 , 작업구 2개소 설치
- 바닥 : 에폭시 252 m^2 도포

※ 전기공사는 전기 연간단가업체에서 시행

- 소요예산 : 약15,000천원

- 시공방법(전경사진)



3. 체육시설 옥상배수 선홍통 배관설치 및 공공근로 작업공간 창문설치

- 시공내용 : 선홍통 배관 엘보설치 12m, 창문설치 2.7m×1.0m
- 소요예산 : 약2,200천원
- 시공방법(전경사진)

