


어린이 보호구역 현황 및 개선안도

시설명	서울성자초등학교 (서울시 광진구 독섬로56길 7)
-----	-----------------------------

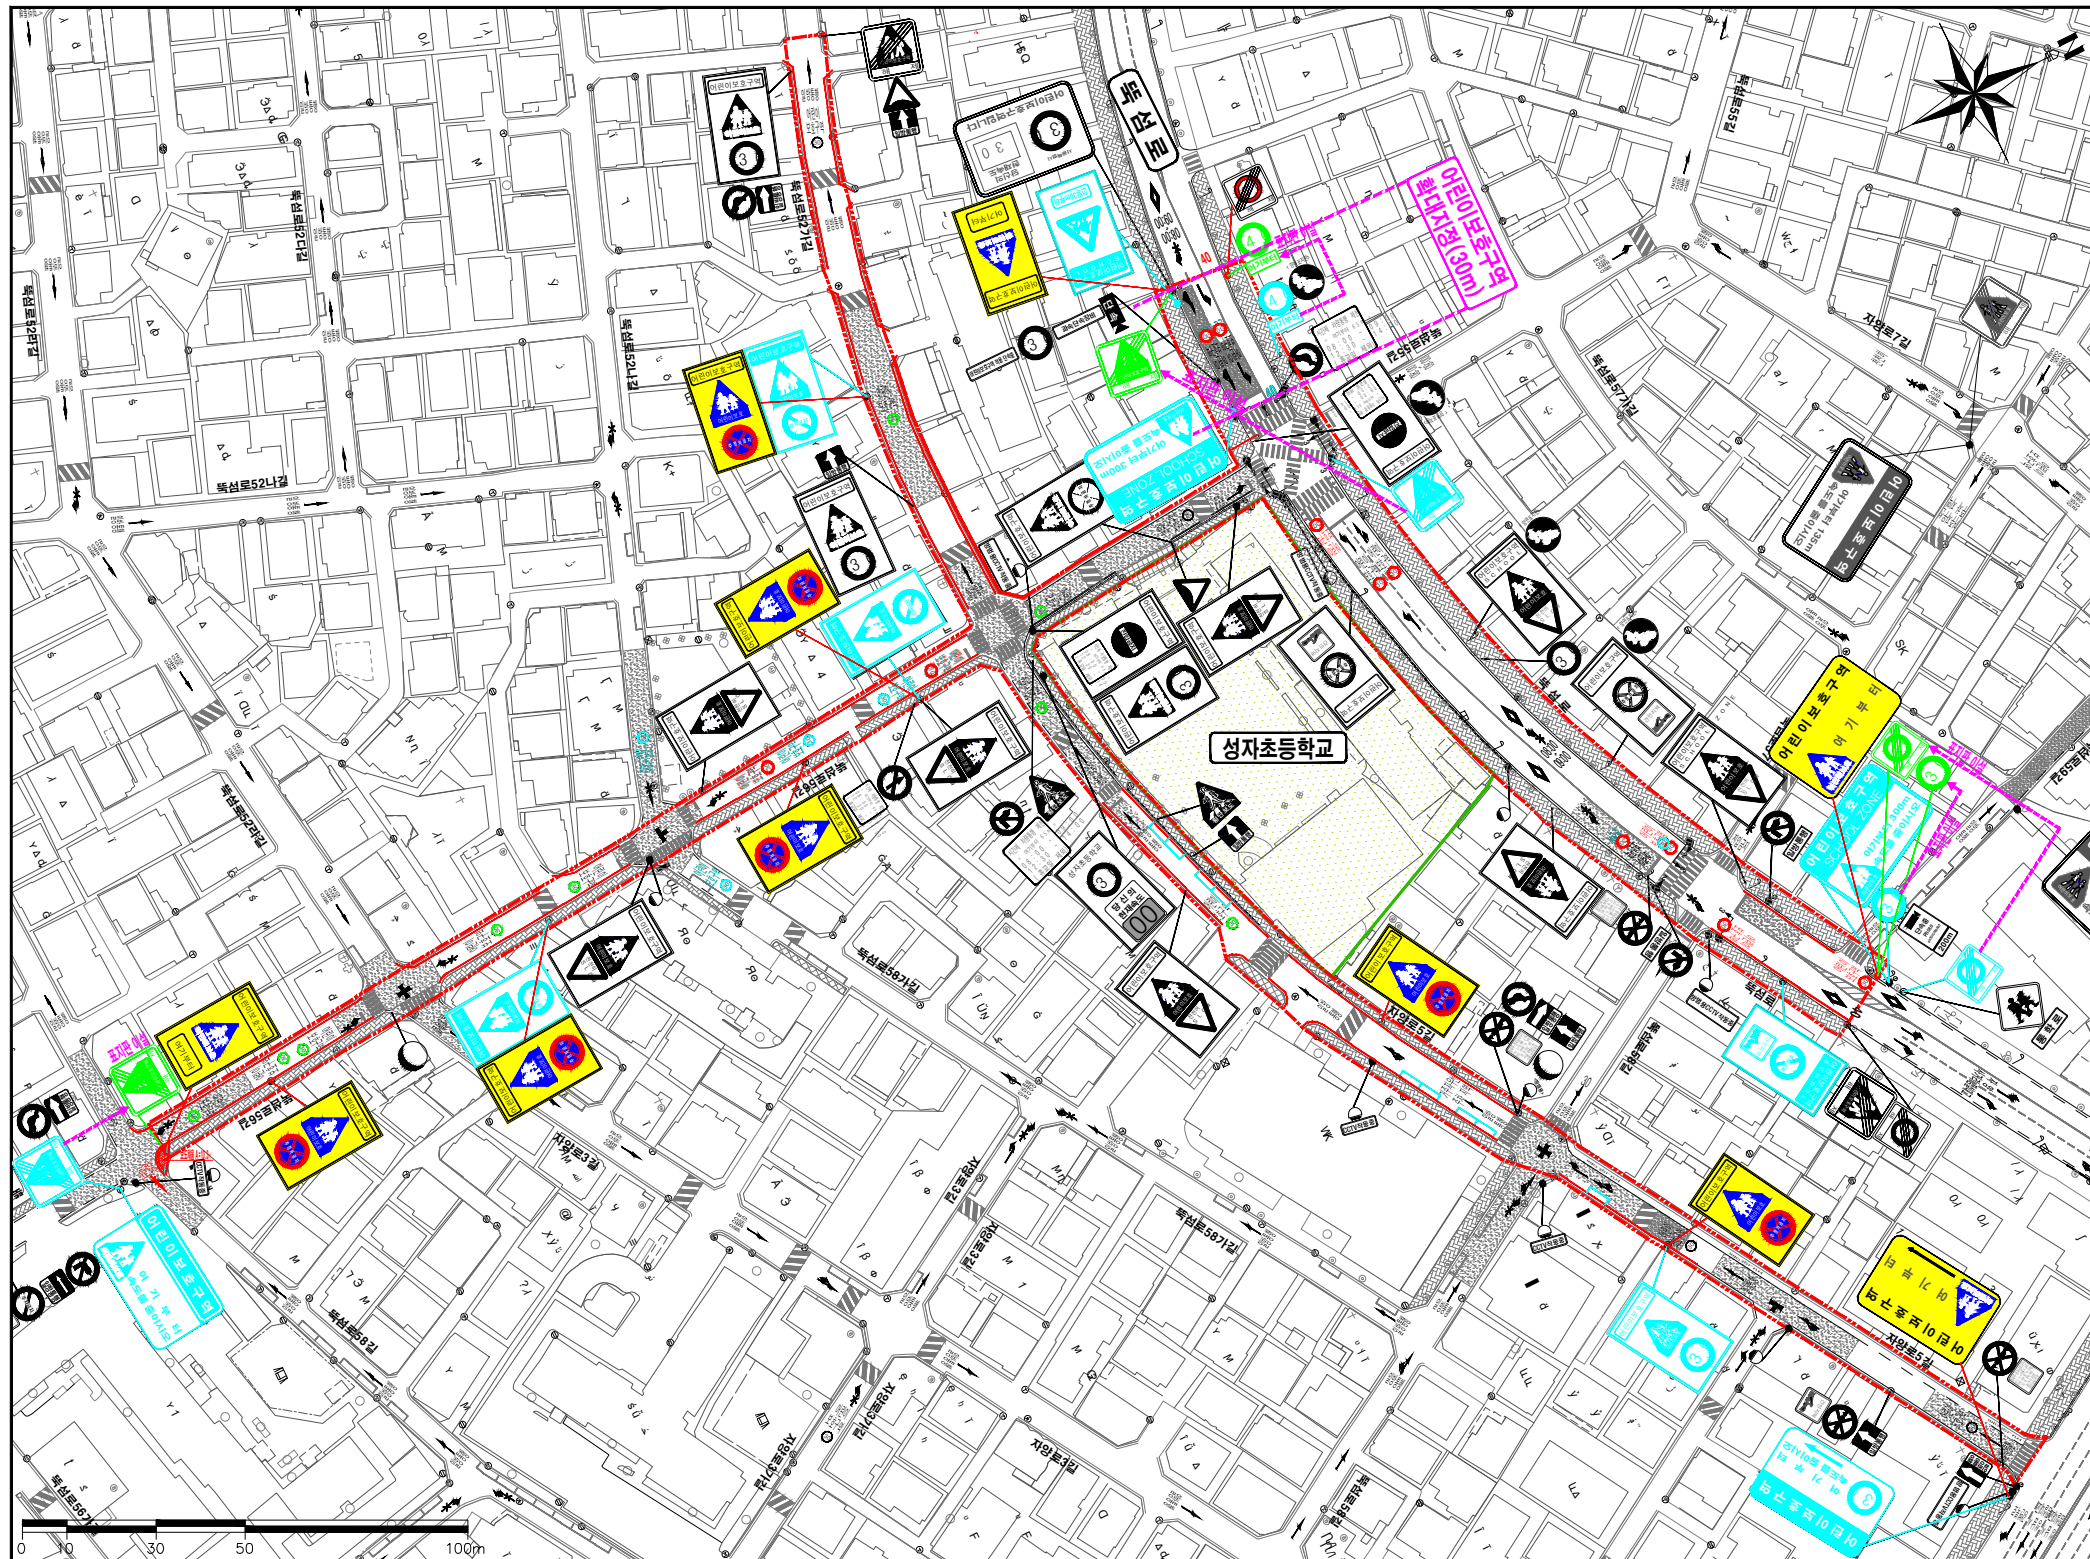

어린이보호구역 중복지정 시설명
-
-
-
-
-

- 범례 -	
	보호구역 경계
	교통안전표지판(통합)
	교통안전표지판(개별)
	과속경보표지판
	노면표시
	보도
	횡단보도
	고원식횡단보도
	교통신호기
	CCTV
	과속방지턱
	반사경
	미끄럼방지포장
	방호울타리
	속도단속카메라

주요 교통안전표지 및 노면표시

<324.402.415>

어린이보호구역

여기부터 400m
속도를 줄이시오

<324.224>

어린이보호구역

30

<324.218>

어린이보호구역

어린이보호

<324.427>

어린이보호구역

해제

<518>

30

<536>

어린이
보호구역

구분	항목	단위	현황	수량		
				신설	보수	제거
CCTV	다기능	EA	0	0	0	0
	과속	EA	0	0	0	0
	주정차	EA	0	0	0	0
	방법	EA	5	0	0	0
	기타	EA	5	0	0	0
신호기	신호기	EA	12	0	0	0
	경보등	EA	0	0	0	0
	통합표지	EA	27	12	3	10
	보호표지 (324, 324의2)	EA	0	0	0	0
	보호표지(133)	EA	0	0	0	0
안전표지	최고속도제한(224)	EA	0	0	1	0
	진입금지표지(211)	EA	0	0	0	0
	서행표지(226)	EA	0	0	0	0
	정차, 주차금지(218)	EA	4	0	0	0
	주차금지(219)	EA	0	0	0	0
	기타안전표지	EA	29	0	0	0
	직진 금지(512)	EA	0	1	0	0
	주차금지(515)	km	0,872	0	0	872m
	주정차 금지(516)	km	0,724	934m	0	0
	주정차 금지(516의2)	km	0,045	0	0	0
노면표시	속도제한 (517) (518)	EA	0	1	0	1
	서행표시(519)	EA	3	0	0	3
	서행표시(520)	km	0	0	0	0
	횡단보도(532)	EA	22	0	0	0
	고원식 횡단보도(533)	EA	0	0	0	0
도로부속물	노면표시 (536, 536의2)	EA	20	6	0	8
	과속방지턱	EA	10	0	0	0
	도로반사경	EA	1	0	0	0
	미끄럼방지 시설	EA	12	0	0	0
	방호울타리 가각보도채움	km m ²	0,189 0	0 10,3	0 0	0 0
노상주차장 면수	EA	9	0	0	9	

용역명	시행처	축척	설계일자	과연책임자	과연참여자	설계자	도면명	도면번호
광진구 어린이보호구역 정비 용역	광진구		2022. 03.				현황 및 개선안도	