

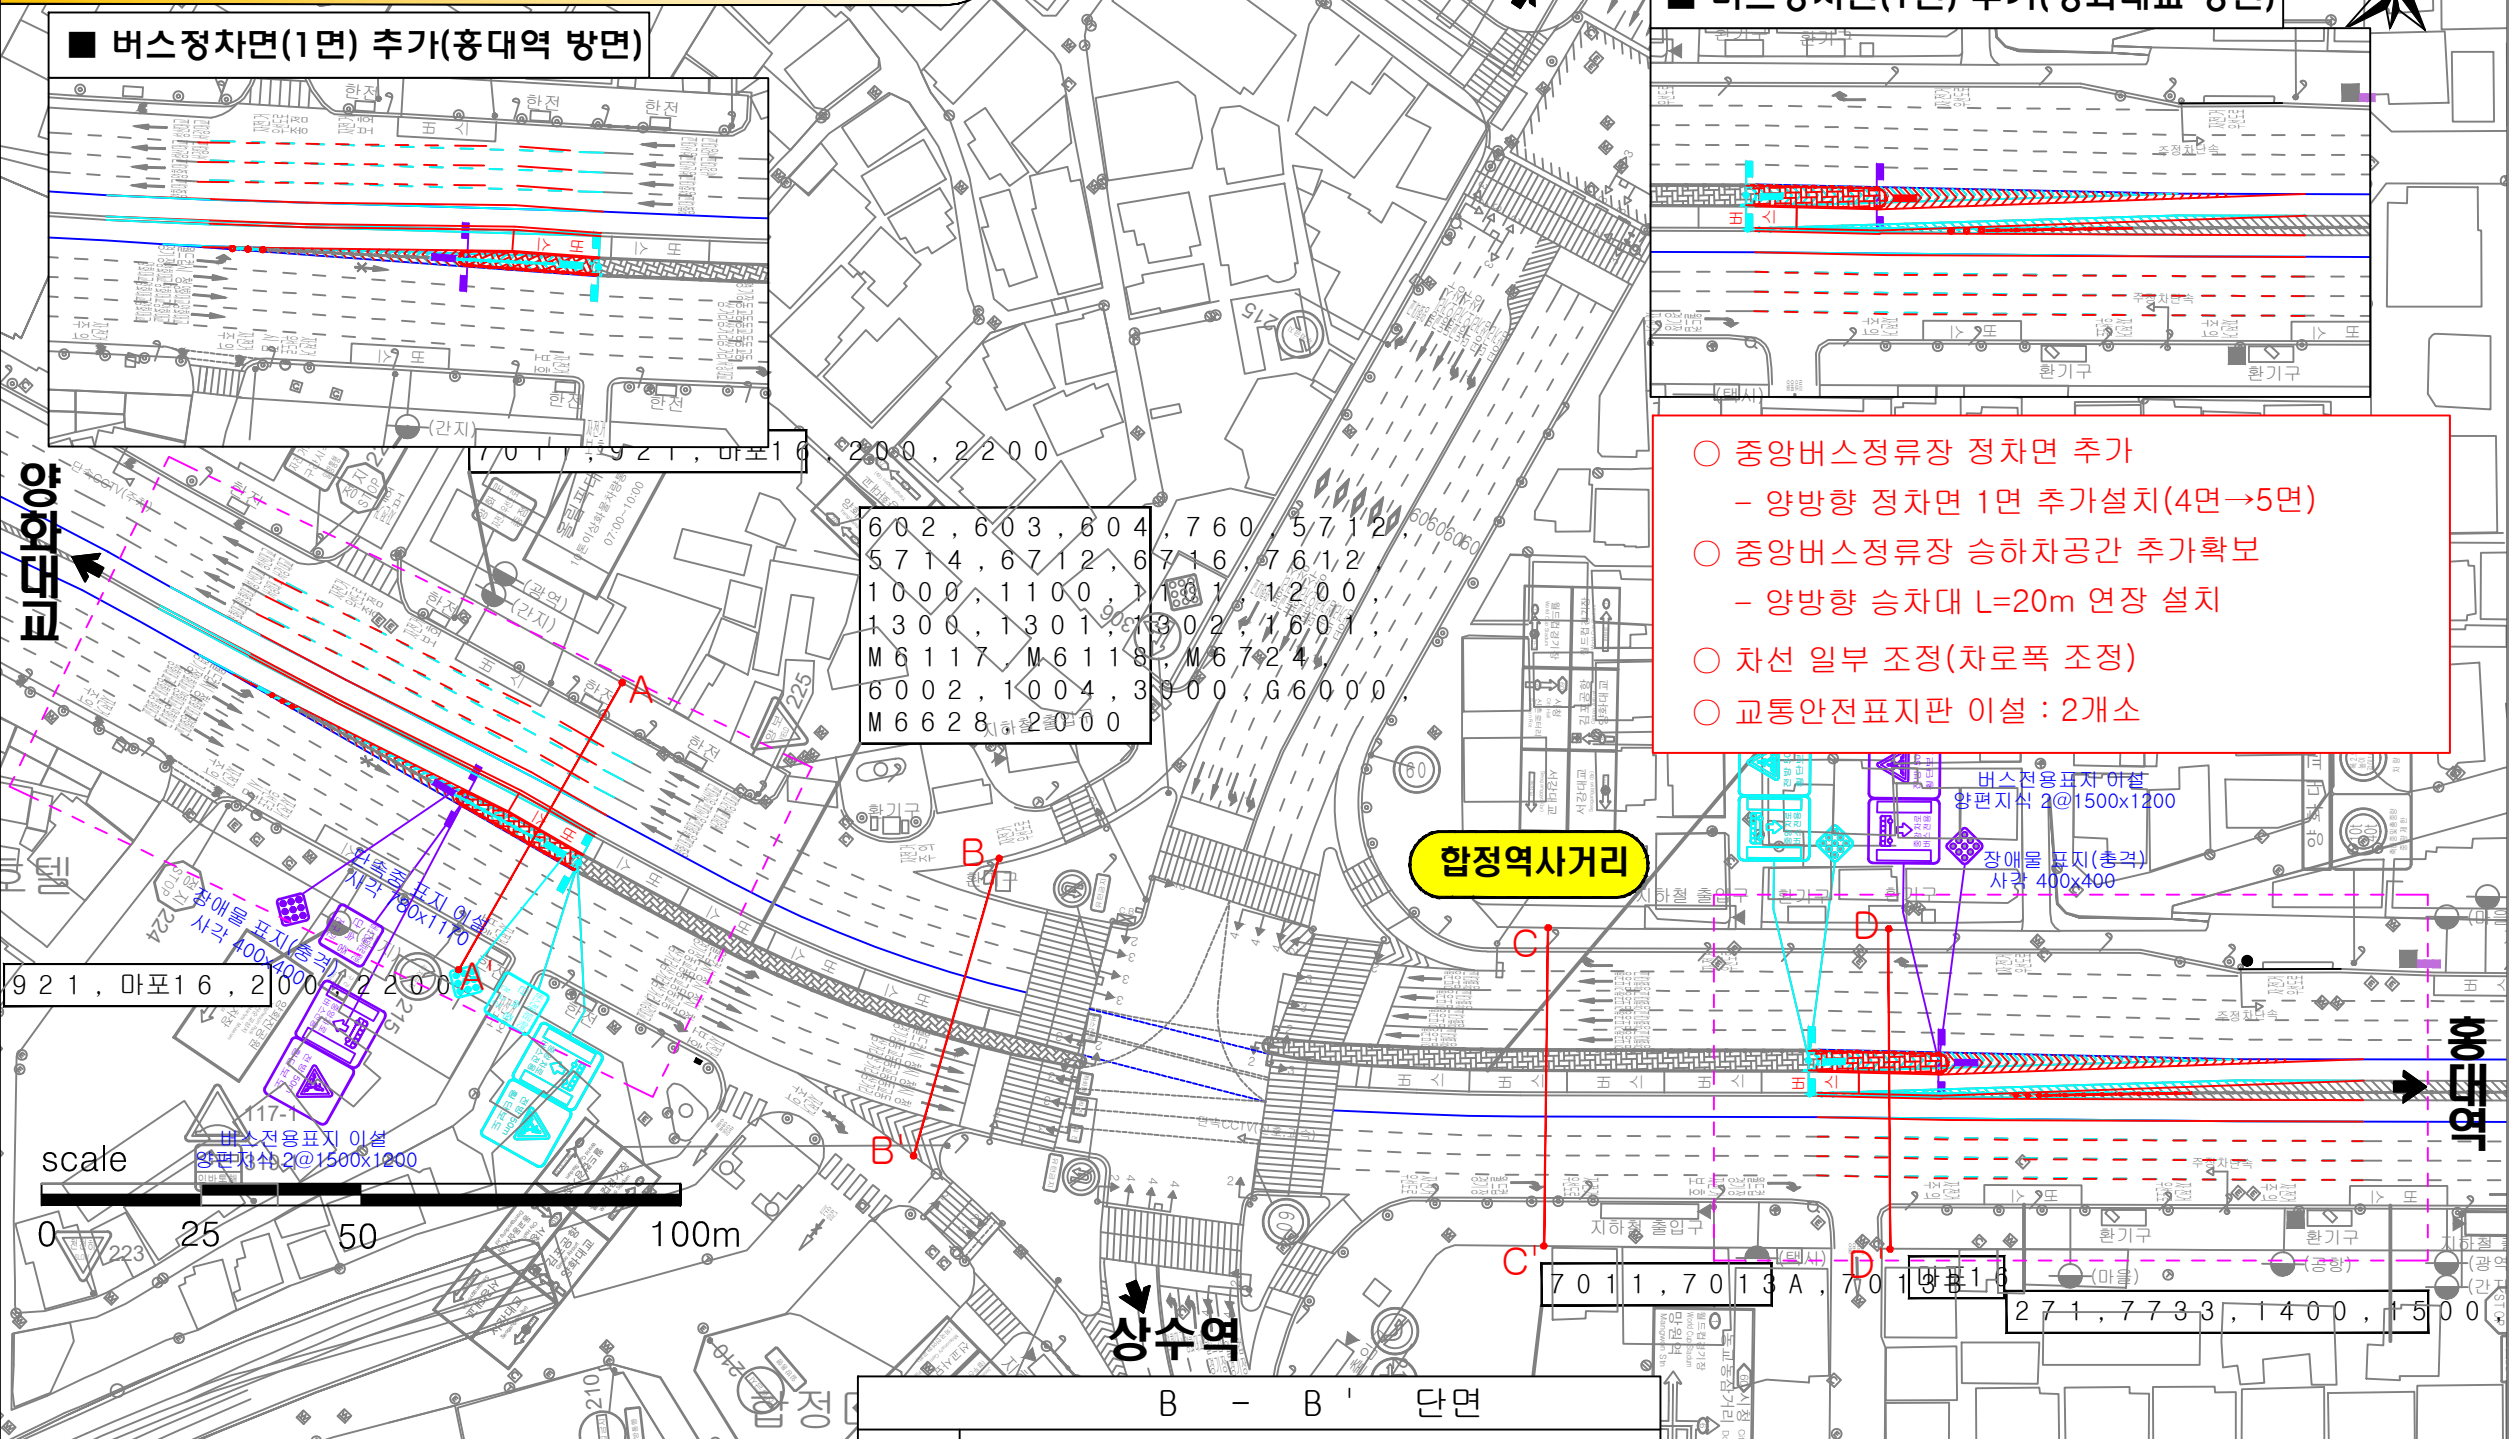


합정역사거리(마포로) - 현황+ 개선

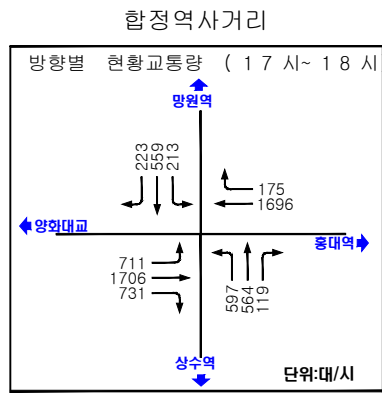

- 버스정차면(1면) 추가(양화대교 방면)**
- 중앙버스정류장 정차면 추가
 - 양방향 정차면 1면 추가설치(4면→5면)
 - 중앙버스정류장 승하차공간 추가확보
 - 양방향 승차대 L=20m 연장 설치
 - 차선 일부 조정(차로폭 조정)
 - 교통안전표지판 이설 : 2개소



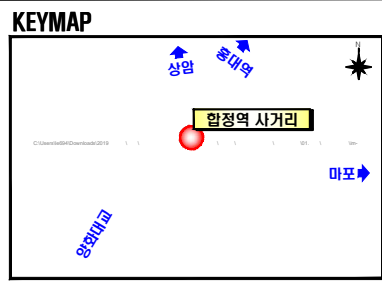


[신호현시]

구분	Φ1	Φ2	Φ3	Φ4	Φ5	주기(초)
현황	→	←	↔	↔	↔	180
	36(4)	47(4)	21(4)	7(4)	49(4)	

설계안 주요내용

- 중앙버스정류장 정차면 추가확보
 - 양방향 1면 추가(4→5면)
- 정류장 승하차공간 추가 확보
- 차로폭 조정
- 교통안전표지판 2개소 이설

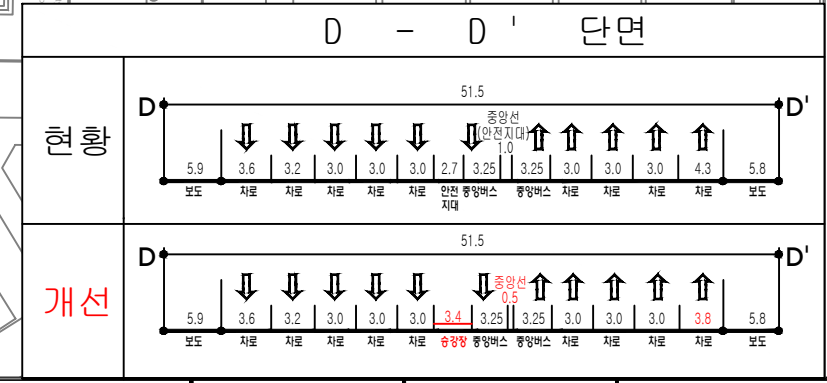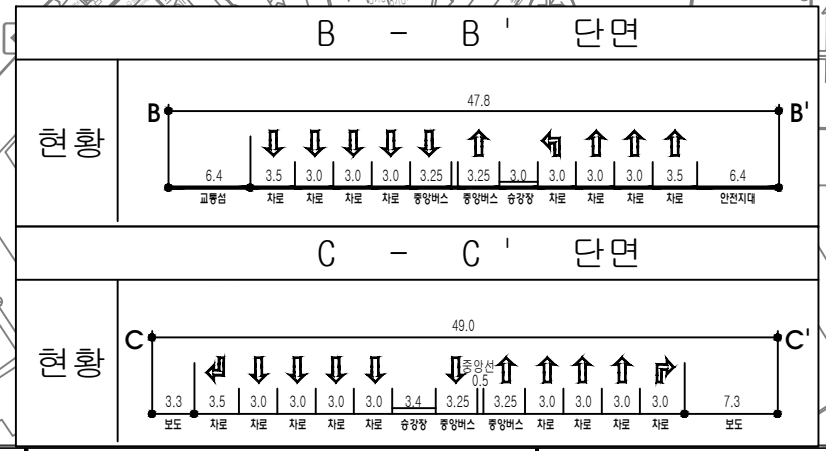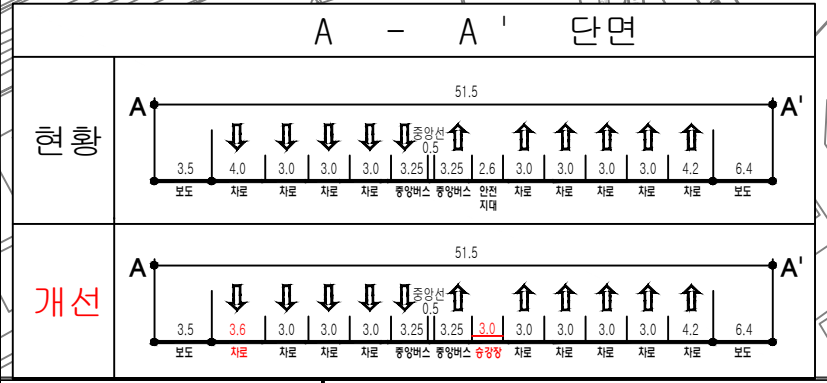

범례

구분	명칭
현황	—
제거	—
이설	—
개선	—