
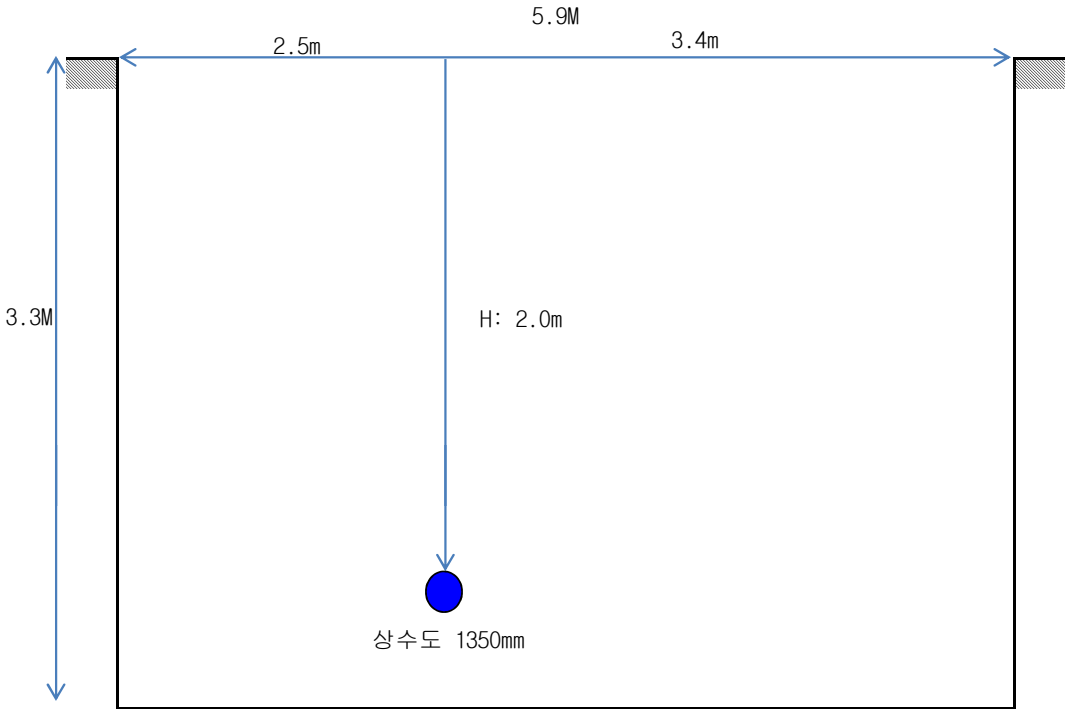



# 확인굴착 현황


○ 일련번호	
NO 2	
○ 위치	
삼성동78	

포장종류	소고
도로폭	68.0m
굴착연장	5.9M
굴착폭	1.3M
심도	3.3M
상수도	
도시가스	
통신	
전기	
하수도	
P/C BOX	
토류판	
난방	



## [현장사진]





공사명	경기고속사거리~봉은사역사거리송배수관정비공사
공종	
위치	삼성동78
내용	시험굴착
일자	2019.07.22