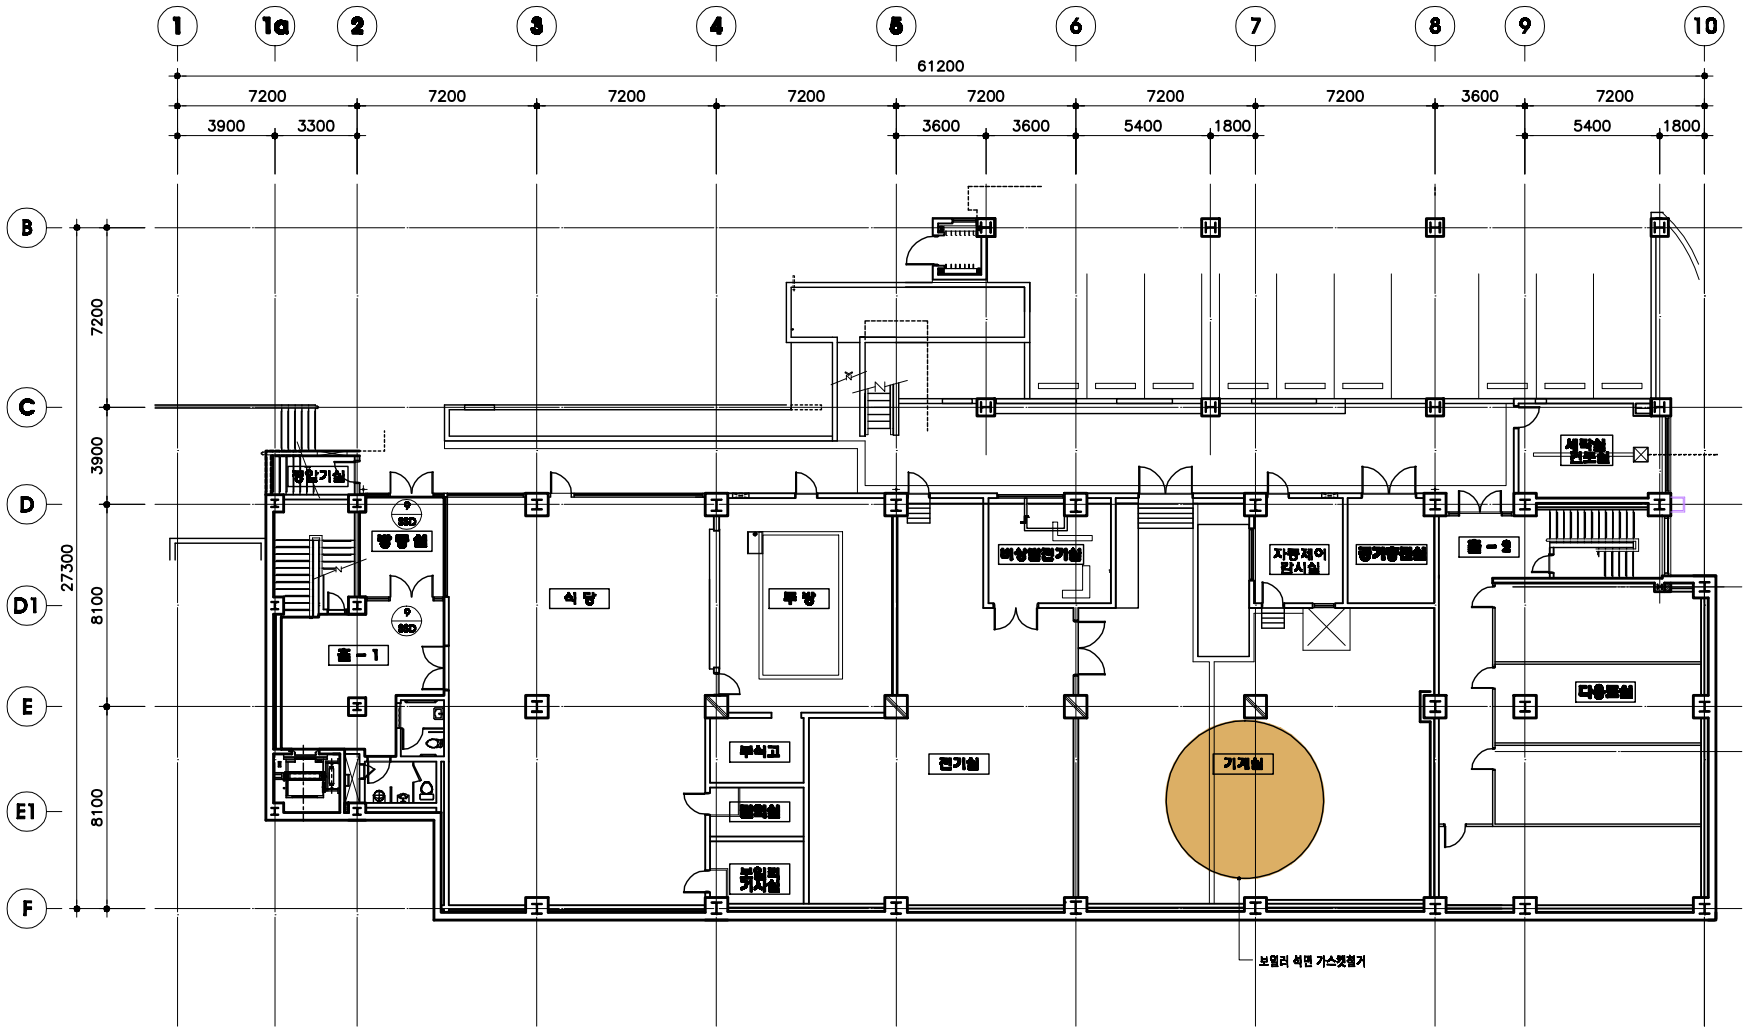

지하층평면도 (강남 소방서)

SCALE : 1/100(A1)
SCALE : 1/200(A3)

(주)산성건축사사무소 02) 322-7425, 338-7951	발주처	서울특별시 강남소방서	개정번호	날 짜	내 용	확 인	도면명	지하층평면도(강남소방서)	도면화일명		제 도		축 척	A1	1 / 100
	시공사													A3	1 / 200
공사명 강남소방서 및 역삼,영등119안전센터 석면철거공사	감리사						도면번호	A - 002	일련번호		승 인		작성일자	2014. 04	