


# 조성계획도 (변경전)

## 자매근린공원

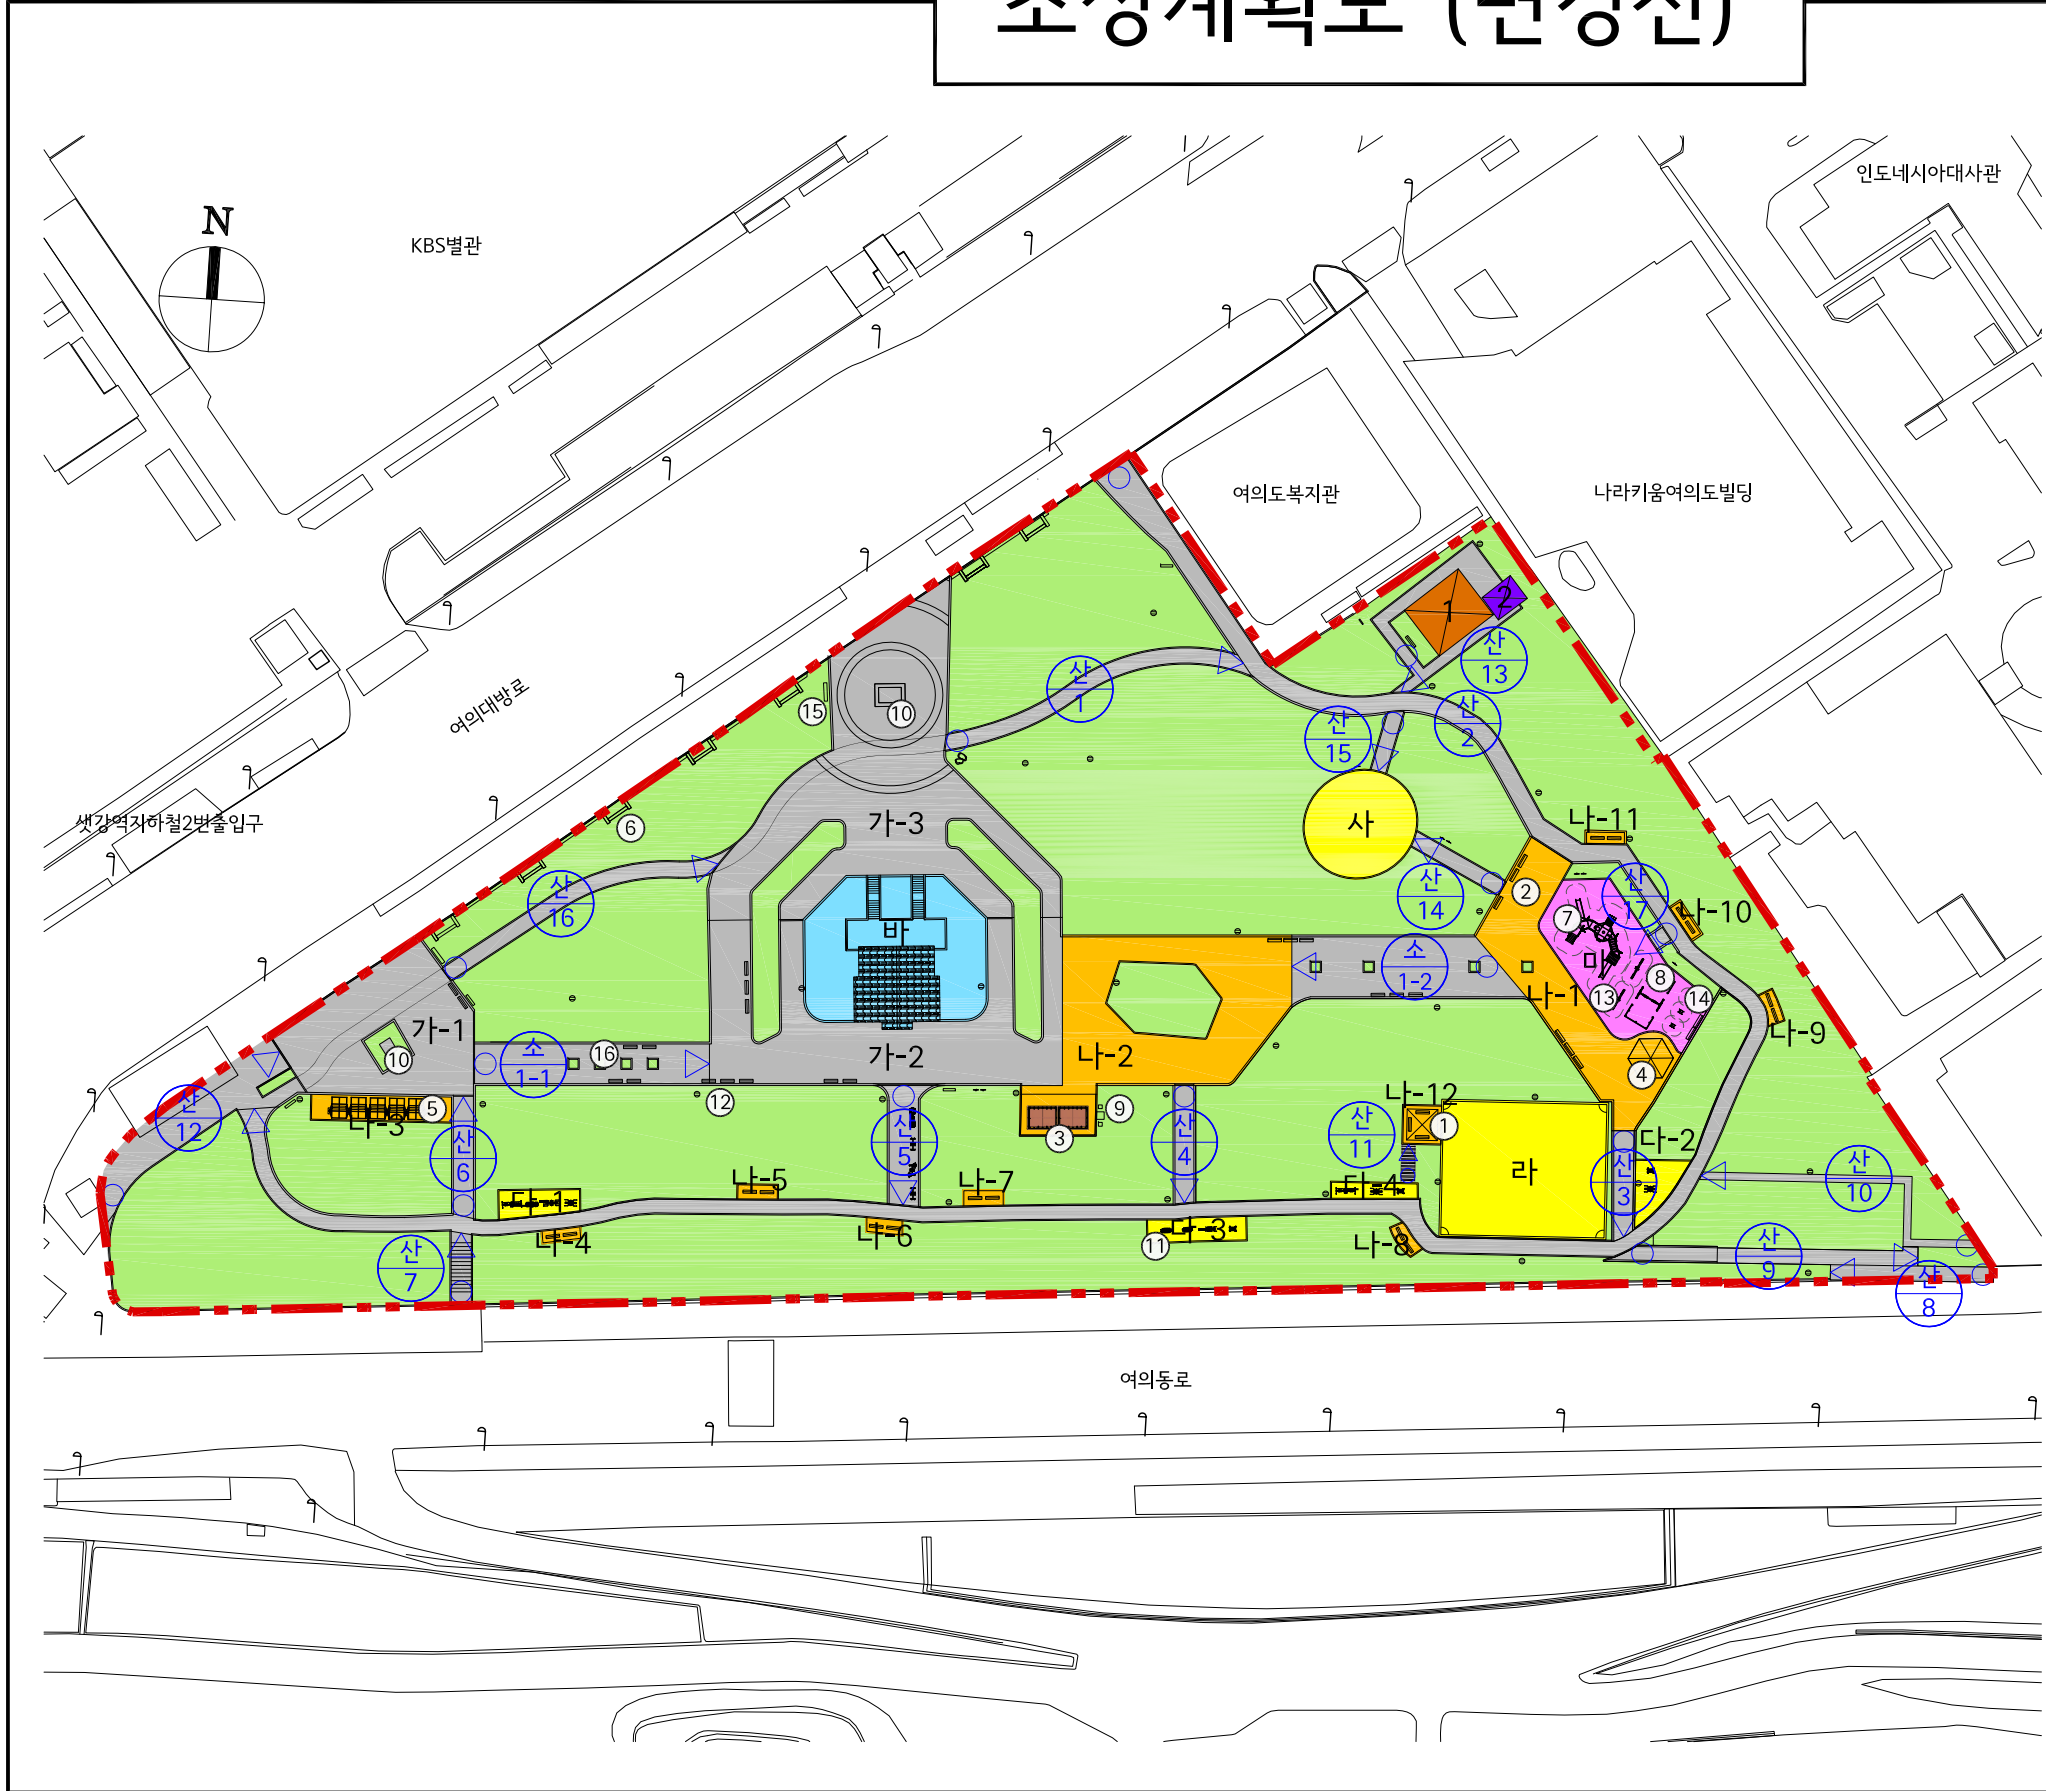


### 범례 (변경전)

구분	시 설 명	부호	부지면적(㎡)	시설면적(㎡)	공작물(기)	비고
<b>합 계</b>			16,500	6,440.22	234	시설률 39.03%
기 반 시설	<b>소 계</b>		3,907.2	3,907.2	-	
	도로		2,115.2	2,115.2		
	광 장	가	1,792	1,792		
		가-1	364	364		(인항반영)
		가-2	588	588		
가-3		840	840			
조 경 시설	<b>소 계</b>		-	-	157	
	파고라	①	-	-	(3)	
	등외자	②	-	-	(45)	
	평외자	③	-	-	(14)	
	정자	④	-	-	(1)	
	디자인파고라	⑤	-	-	(1)	
	장기테이블	⑥	-	-	(1)	
	상징조형물	⑦	-	-	(2)	
	석재플랜터	⑧	-	-	(90)	
	휴 양 시설	<b>소 계</b>		983	983	-
휴게소		나	983	983		
나-1		308	308		(인항반영)	
나-2		504	504		(인항반영)	
나-3		64	64		(인항반영)	
나-4		9	9		(인항반영)	
나-5		11	11		(인항반영)	
나-6		10	10		(인항반영)	
나-7		12	12		(인항반영)	
나-8		10	10		(인항반영)	
나-9		10	10		(인항반영)	
나-10		9	9		(인항반영)	
나-11		9	9		(인항반영)	
나-12	27	27		(인항반영)		
유 의 시설	<b>소 계</b>		286	286	7	
	어린이놀이터	마	286	286		(신 설)
	조합놀이대	㉑	-	-	(1)	
	그네	㉒	-	-	(1)	
	시소	㉓	-	-	(2)	
흔들놀이대	㉔	-	-	(3)		
운 동 시설	<b>소 계</b>		771	771	17	
	체력단련장	다	197	197		
		다-1	51	51		(인항반영)
		다-2	41	41		
		다-3	80	80		(인항반영)
	다-4	25	25		(인항반영)	
	게이트볼장	라	401	401		(면적요류정)
	운동기구	㉕	-	-	(17)	
	다목적운동장	사	173	173		(신 설)
	교 양 시설	<b>소 계</b>		441	441	-
양카라농가		바	441	441		(인항반영)
편 의 시설	<b>소 계</b>		38.16	38.16	-	
	화장실	1	38.16	38.16		(인항반영)
관 리 시설	<b>소 계</b>		13.86	13.86	53	
	관리사무소	2	13.86	13.86		(인항반영)
	조명등	㉖	-	-	(30)	
	안내판	㉗	-	-	(15)	
녹 지 및 기타	<b>소 계</b>		10,059.78	-	-	
	녹 지		10,059.78	-	-	녹지률 60.97%

# 조성계획도 (변경후)

## 자매근린공원

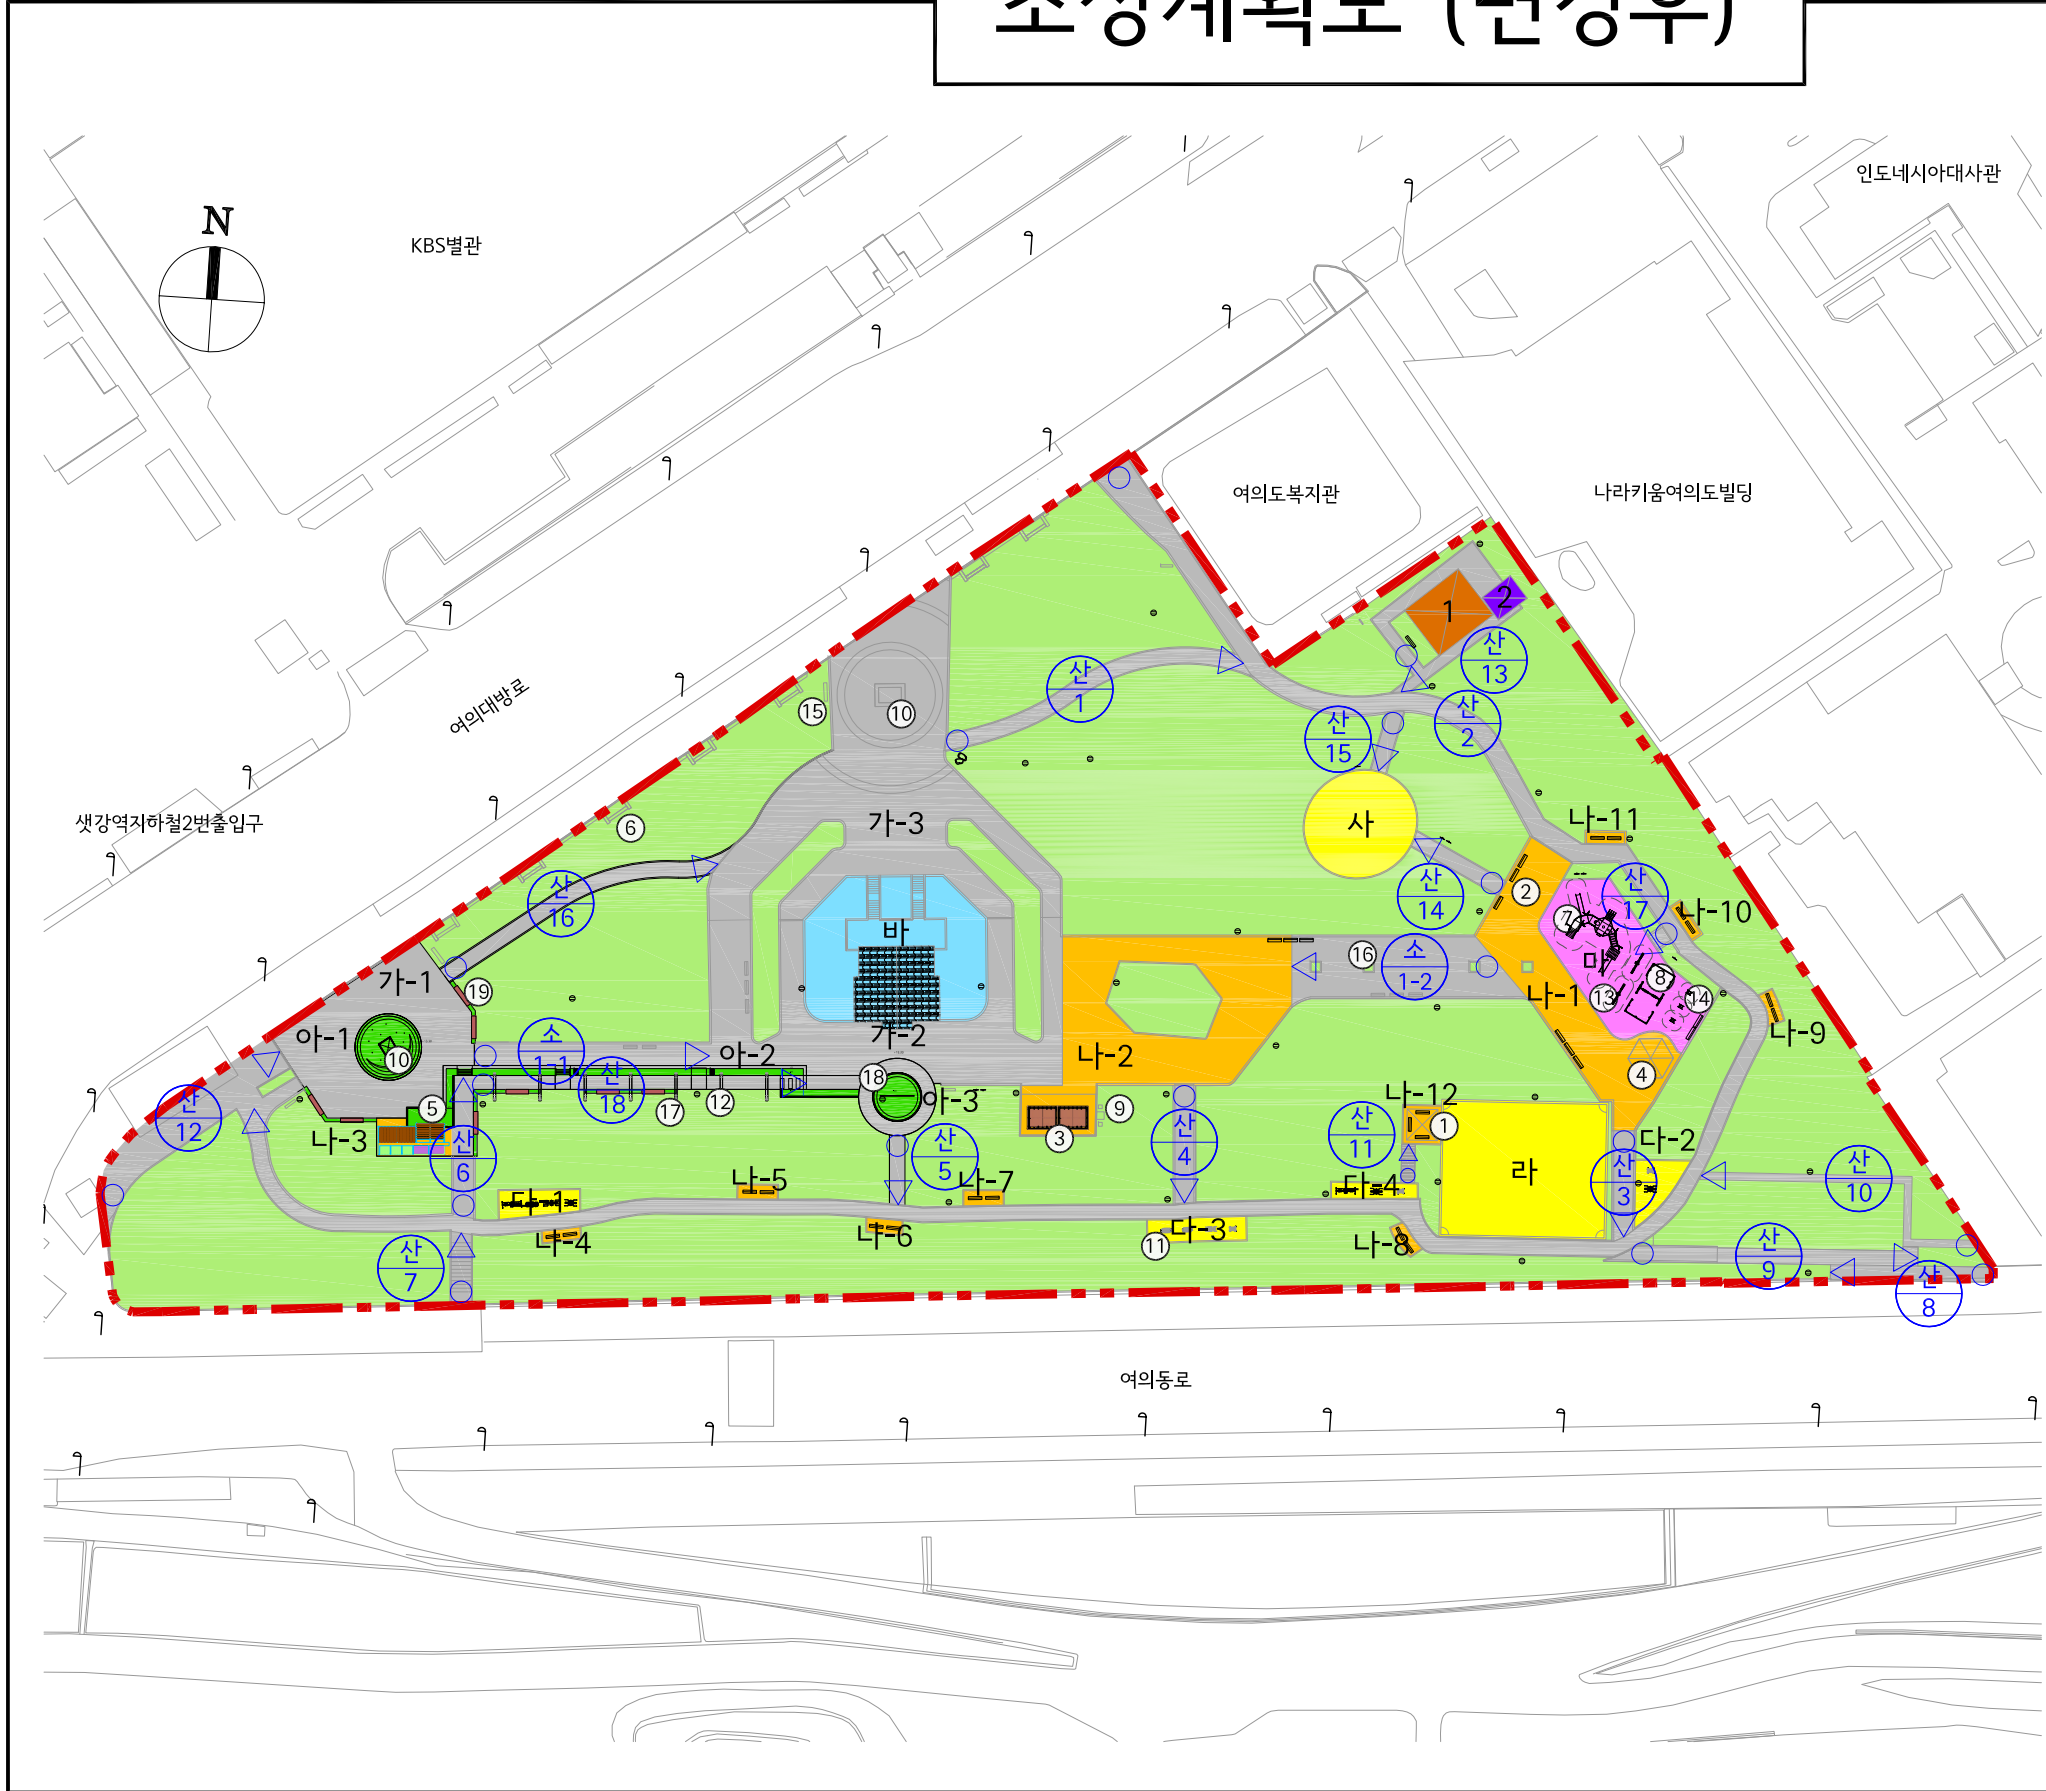

범례 (변경후)

구분	시설명	부호	부지면적(㎡)	시설면적(㎡)	공작물(기)	비고	
<b>합계</b>			16,500	6,562.22	228	시설률 39.77%	
기 반 시 설	소계		3,851.2	3,851.2	-		
	도로		2,081.2				
	광장	가	1,770				
		가-1	343				
		가-2	587				
가-3	840						
조 경 시 설	소계		199		155		
	월성지	아-1	61			(신 설)	
	달빛수로	아-2	75			(신 설)	
	월광못	아-3	34			(신 설)	
	파고라	①	-		(3)		
	등 의 자	②	-		(40)		
	평 의 자	③	-		(9)		
	정 자	④	-		(1)		
	친수파고라	⑤	-		(1)	(신 설)	
	장기테이블	⑨	-		(1)		
	상징조형물	⑩	-		(2)		
	석재플랜터	⑥	-		(90)		
	쿨링포그	⑰	-		(7)	(신 설)	
	워터커튼	⑱	-		(1)	(신 설)	
	연식의자	⑲	29			(신 설)	
	휴 양 시 설	소계		962		-	
		휴게소	나	962			
		나-1	308				
		나-2	504				
나-3		43					
나-4		9					
나-5		11					
나-6		10					
나-7		12					
나-8		10					
나-9		10					
나-10		9					
나-11		9					
나-12	27						
유 회 시 설	소계		286		7		
	어린이놀이터	마	286			(신 설)	
	조함놀이대	㉗	-		(1)		
	그네	㉘	-		(1)		
	시소	㉙	-		(2)		
흔들놀이대	㉚	-		(3)			
운 동 시 설	소계		771		17		
	체력단련장	다	197			(현행반영)	
	다-1	51				(현행반영)	
	다-2	41				(현행반영)	
	다-3	80				(현행반영)	
	다-4	25				(현행반영)	
	게이트볼장	라	401			(면적요류장)	
운동기구	㉛	-		(17)			
다목적운동장	사	173					
교 양 시 설	소계		441		-		
	양카라농가	바	441			(현행반영)	
편 의 시 설	소계		38.16		-		
	화장실	1	38.16			(현행반영)	
관 리 시 설	소계		13.86		49		
	관리사무소	2	13.86			(현행반영)	
	조명등	㉜	-		(30)		
	안내판	㉝	-		(15)		
	수목보호판	㉞	-		(4)		
녹 지 및 기 타	소계		9,937.78		-		
	녹지		9,937.78			녹지률 60.23%	