


# 노인보호구역 현황 및 개선안도

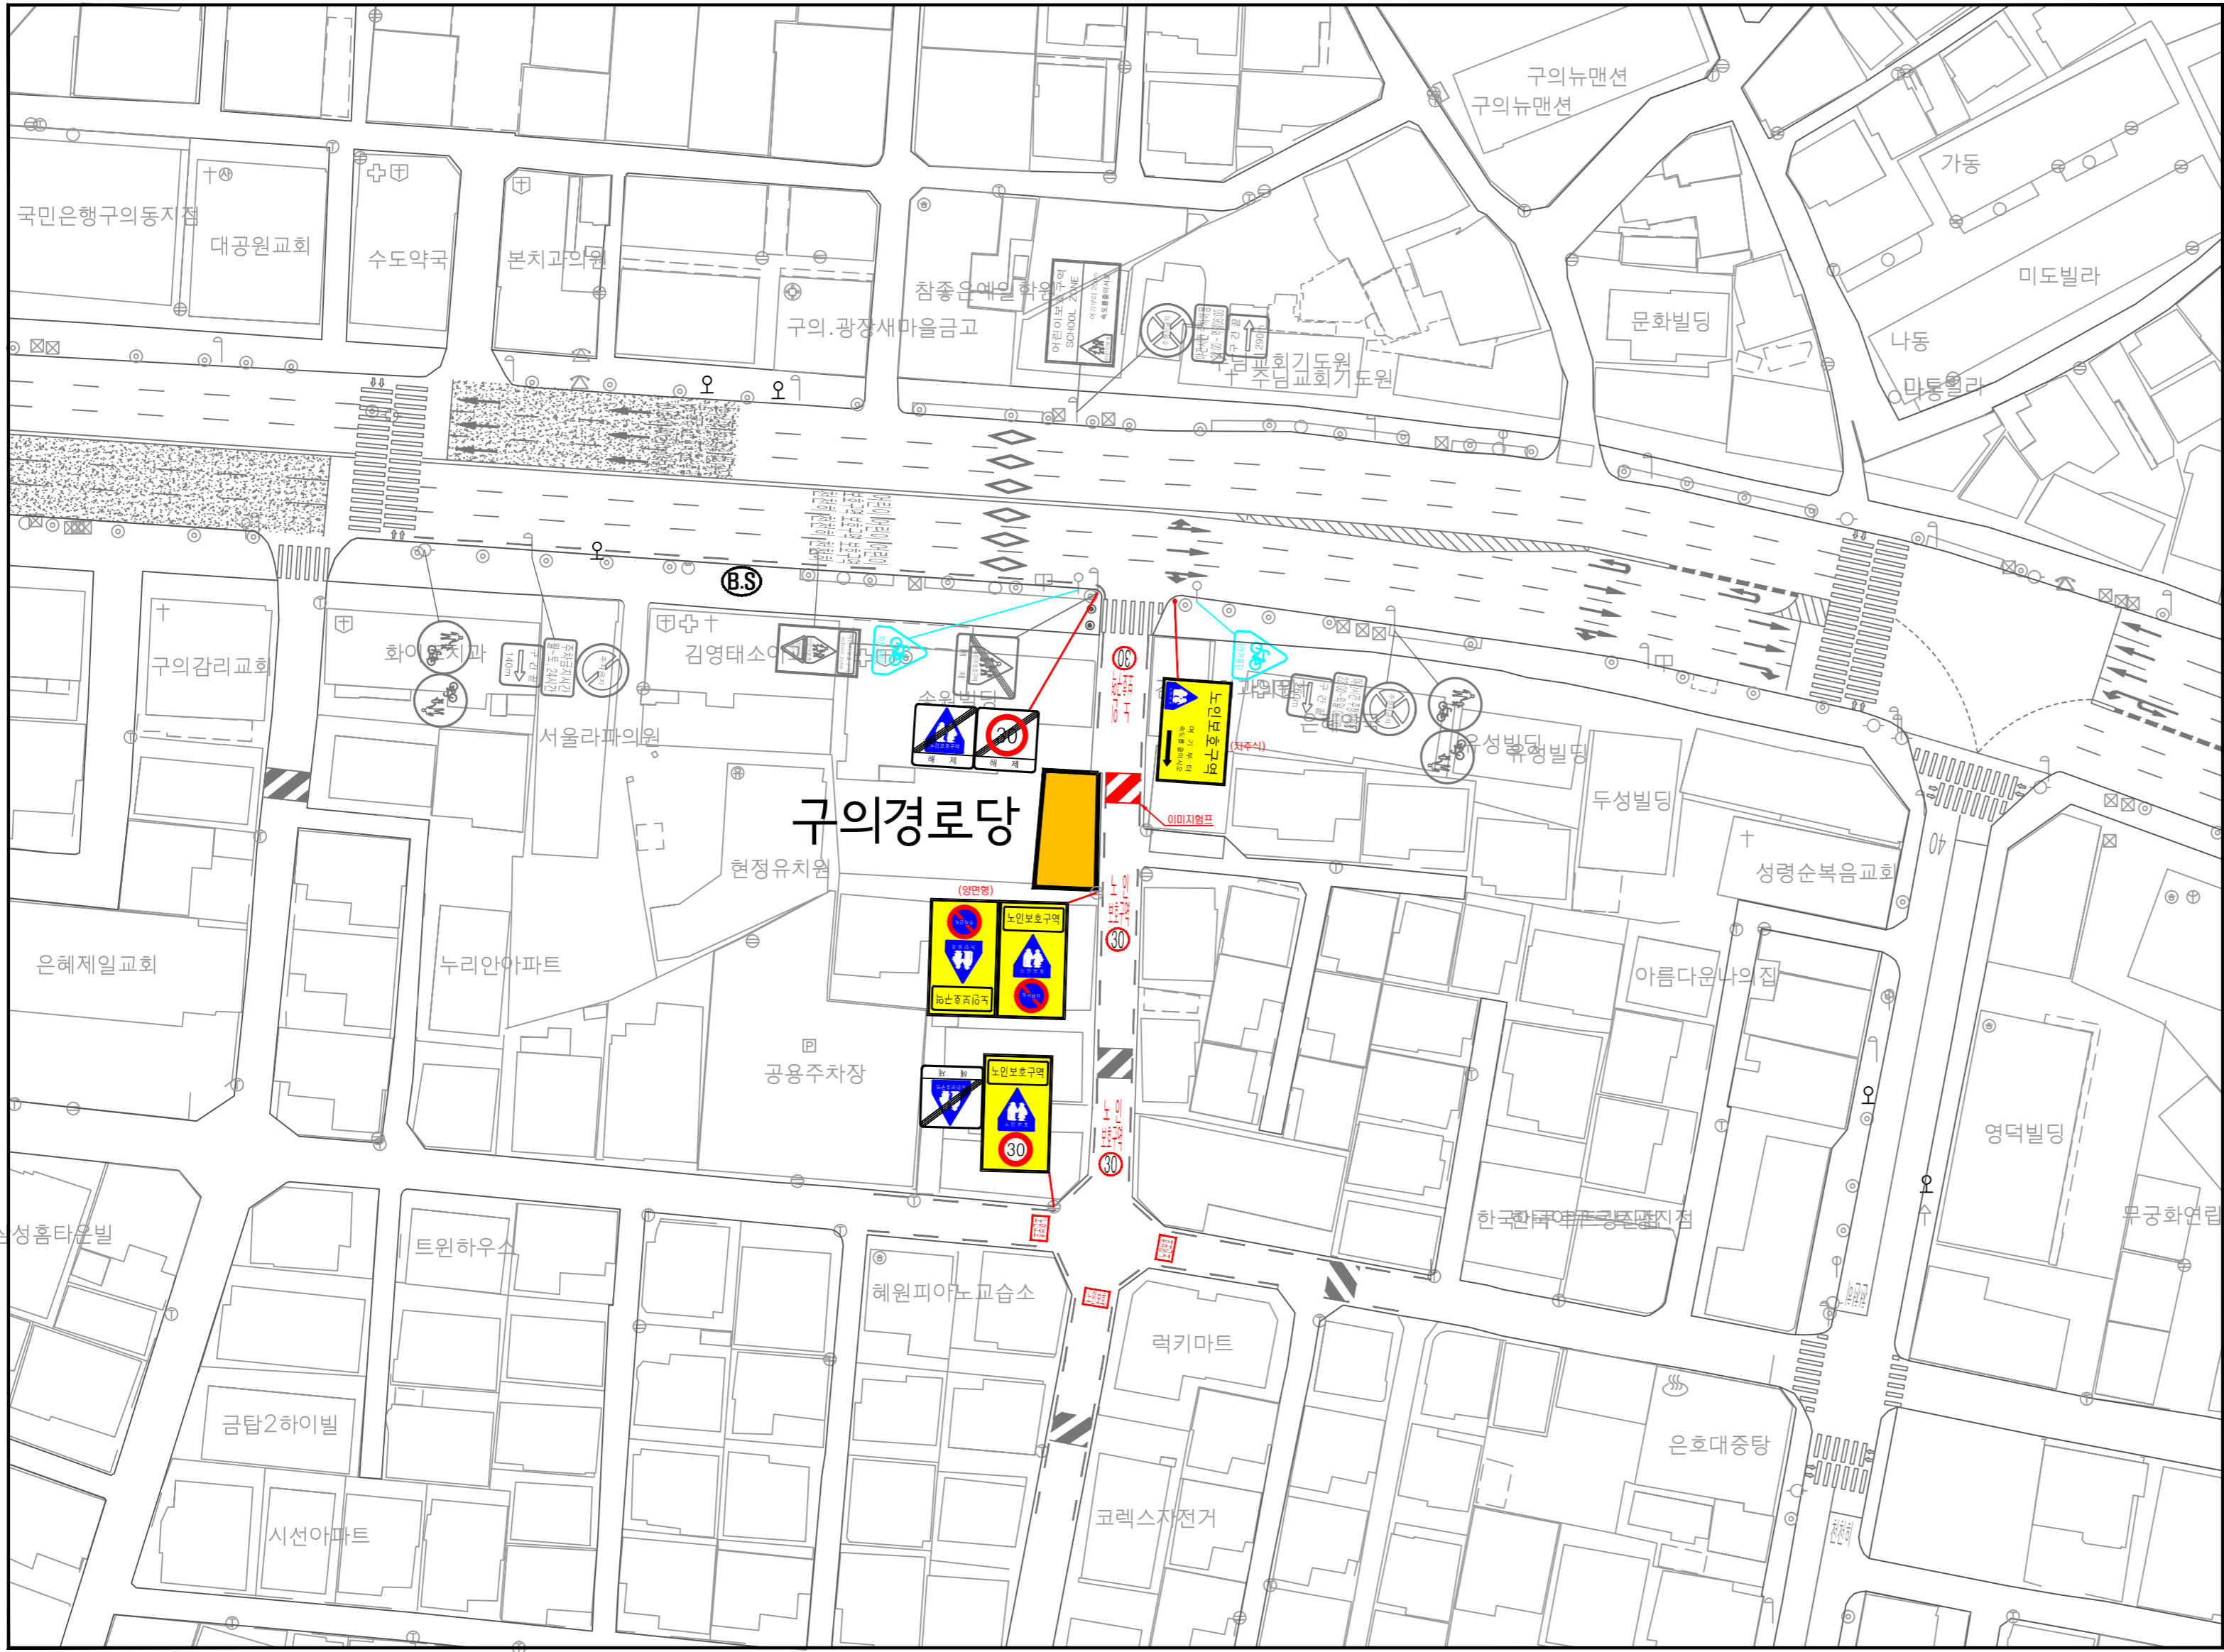

**시설명** 구의경로당 (서울시 광진구 광나루로40길 6)



- 범례 -		구분	항목	단위	수량											
연황 - 검정색					연황	개선										
신설 - 빨강색		신호기	신호등	개소		신설	재설치	제거								
재설치 - 분홍색																
제거 - 하늘색																
안	전	표	지	및	노	면	표	시	<323.402.415>							
									노인보호구역							
									323	개						
									402	개						
									415	개						
									224	개						
									427	개						
									323	개						
									427	개						
									323	개						
									218	개						
									323	개						
									219	개						
									323	개						
									226	개						
323	개															
224	개															
소계	개															
518	개															
519	개															
520	개															
521	개															
523	개															
532	개															
536~536-3	개															
510~514	개															
537~543	개															
소계	개															
과속방지턱	개															
반사경	개															
유색포장	m <sup>2</sup>															
보도	m <sup>2</sup>															

