


# 구의동 삼성쉐르빌 (개선3)

- 0 교통신호기 (차/보) 신설
- 0 안전표지 및 노면표시 개선
- ※ 보행심 보도확장, 보행자 웬스 설치

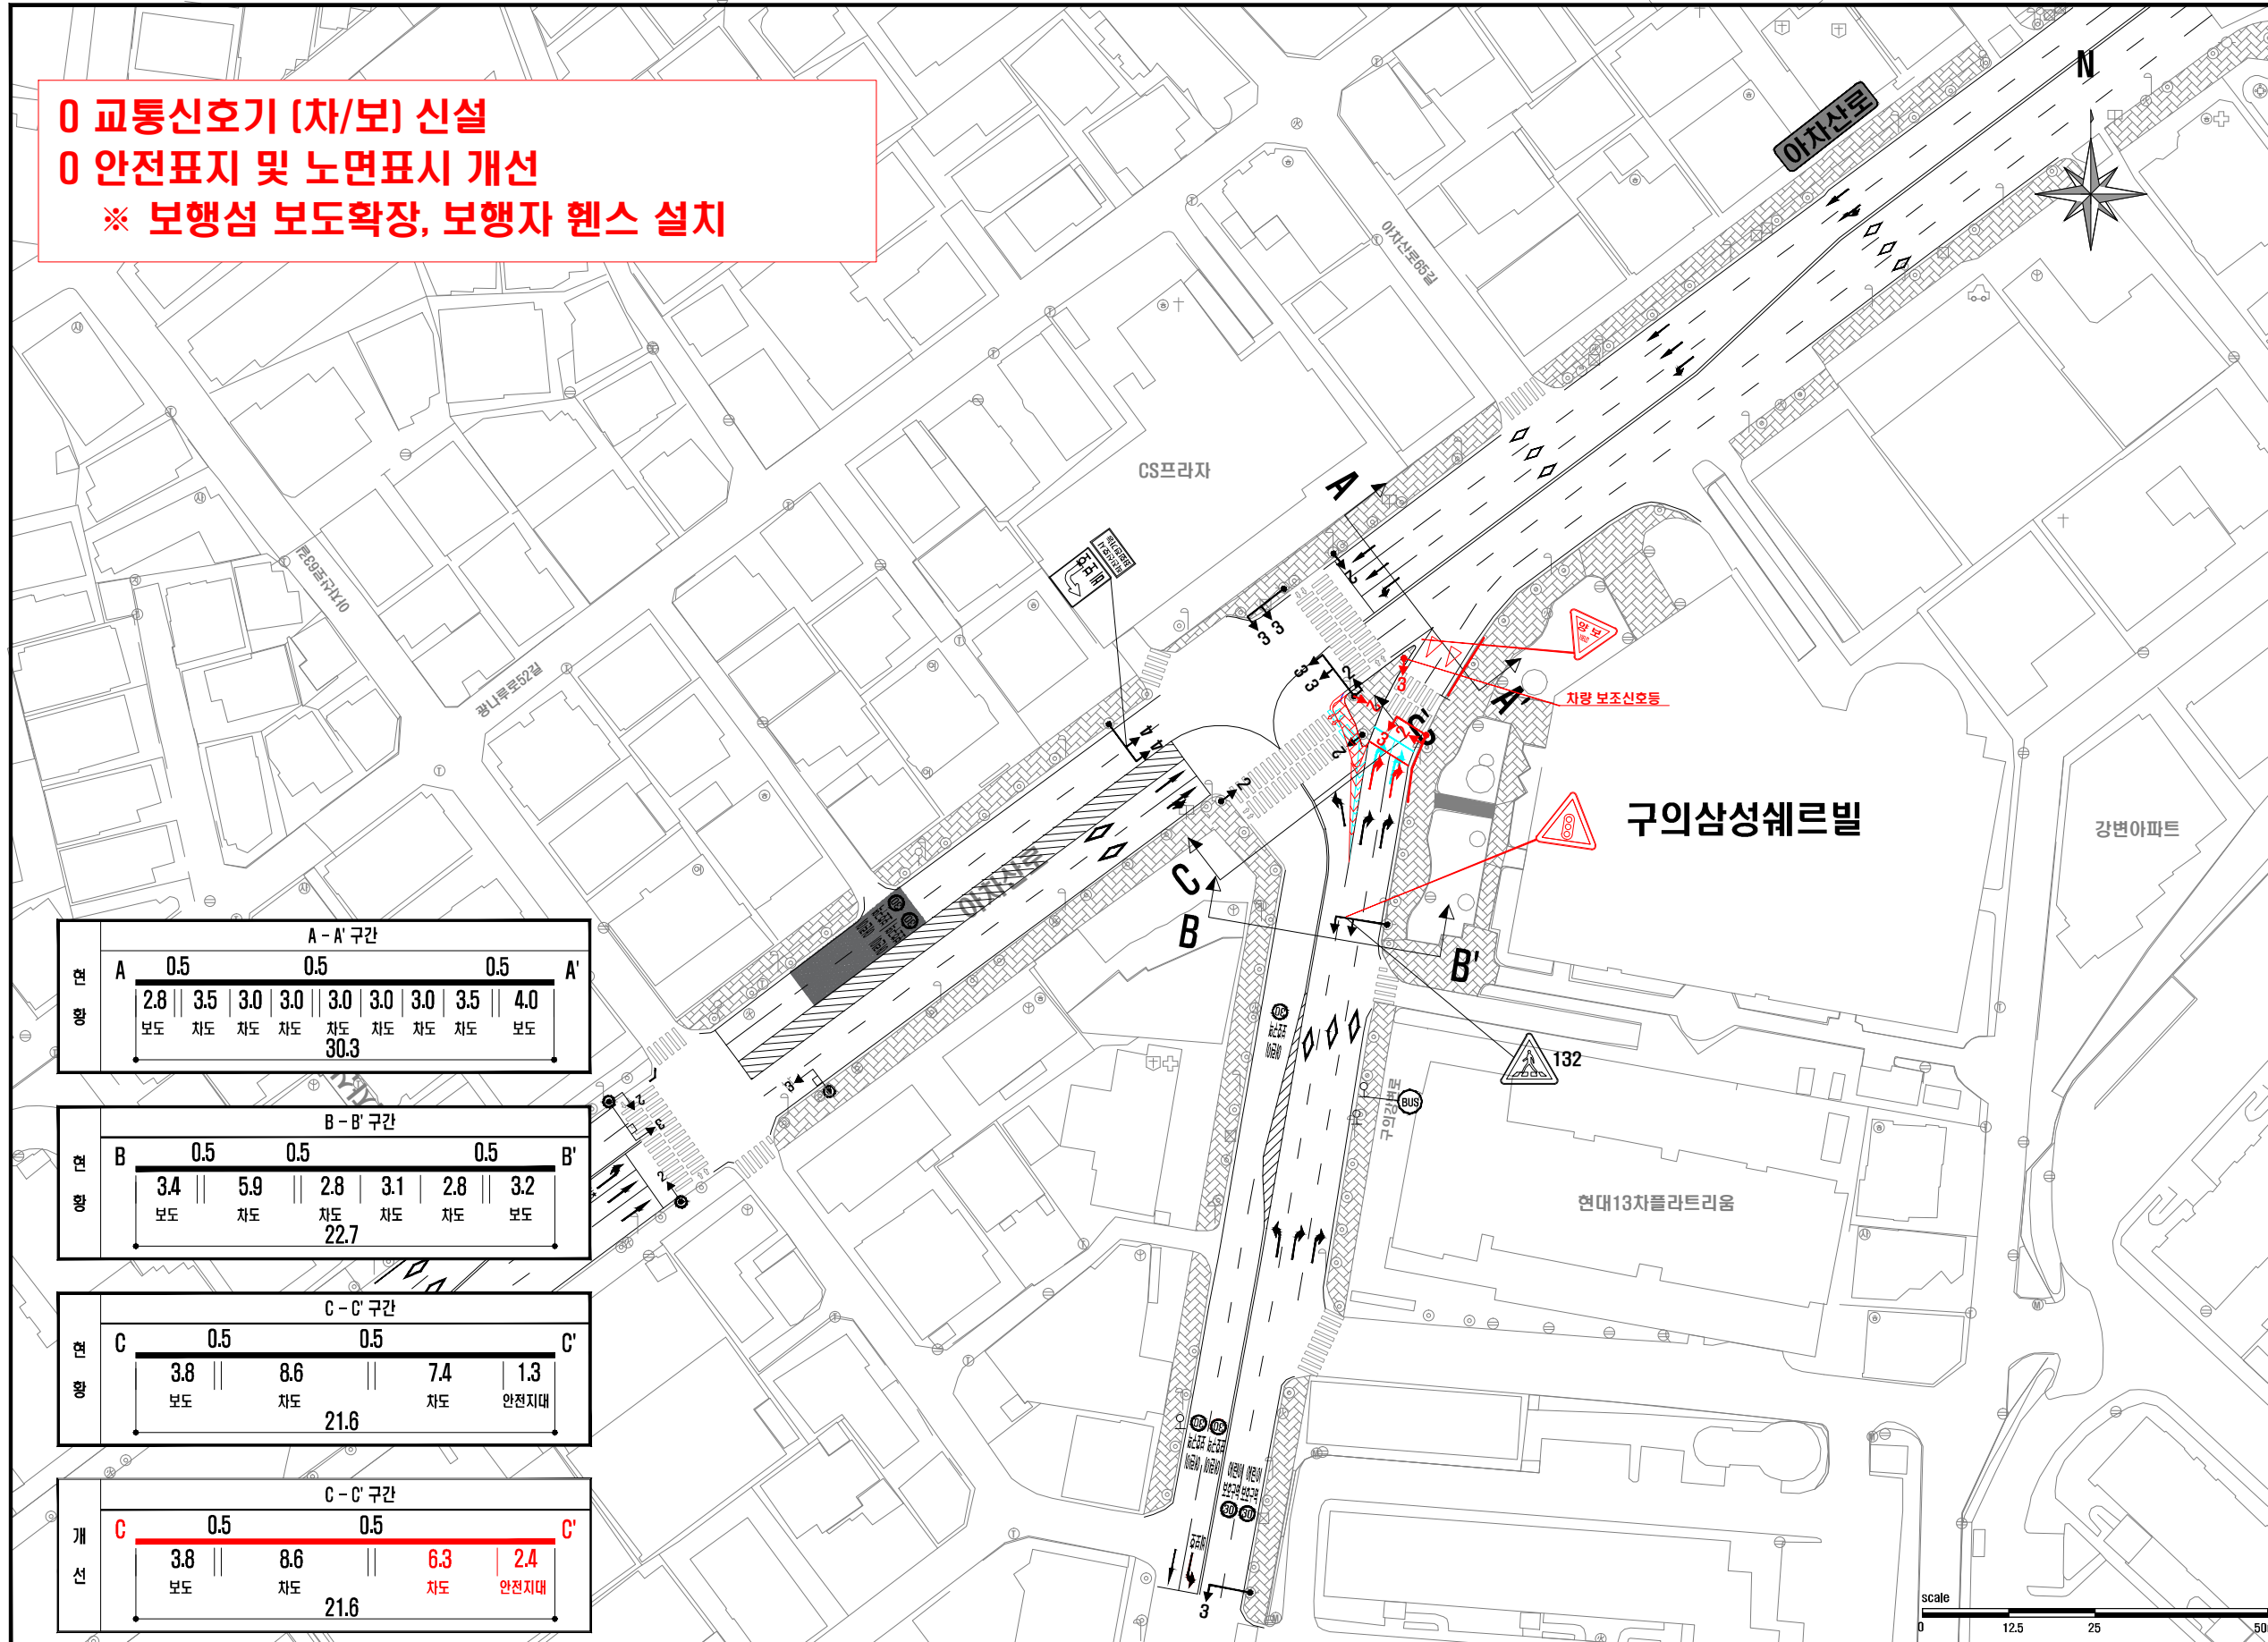

**A-A' 구간**

구간	0.5	0.5	0.5	구간	0.5	0.5	0.5	구간	0.5
노면	2.8	3.5	3.0	3.0	3.0	3.0	3.0	3.5	4.0
노면	보도	차도	차도	차도	차도	차도	차도	차도	보도
총길이	30.3								

**B-B' 구간**



구간	0.5	0.5	0.5	구간	0.5	0.5	0.5	구간	0.5
노면	3.4	5.9	2.8	3.1	2.8	3.2	노면	3.2	3.2
노면	보도	차도	차도	차도	차도	보도	노면	보도	보도
총길이	22.7								

**C-C' 구간**

구간	0.5	0.5	구간	0.5	0.5	구간	0.5	0.5
노면	3.8	8.6	노면	7.4	1.3	노면	7.4	1.3
노면	보도	차도	노면	차도	안전지대	노면	차도	안전지대
총길이	21.6							

**C-C' 구간 (개선)**

총길이	21.6							

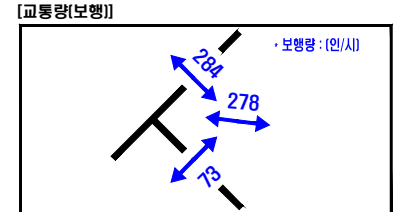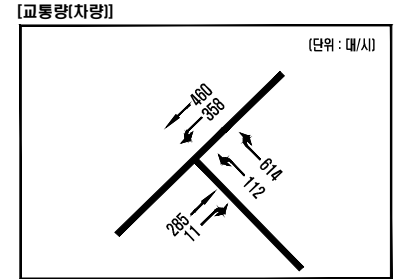

\* 오전점두시 기준임

신호현시	신호현시				주기
	Ø 1	Ø 2	Ø 3	Ø 4	
현					100[초]
개					110[초]
신	30	29	17	34	110[초]

