



22. 영등포구청앞교차로(현황+개선)

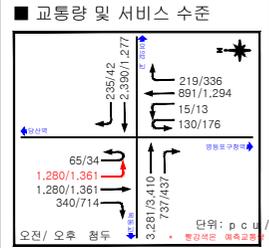

신호기 등화 교체 (3색등 → 4색등)

서비스 수준

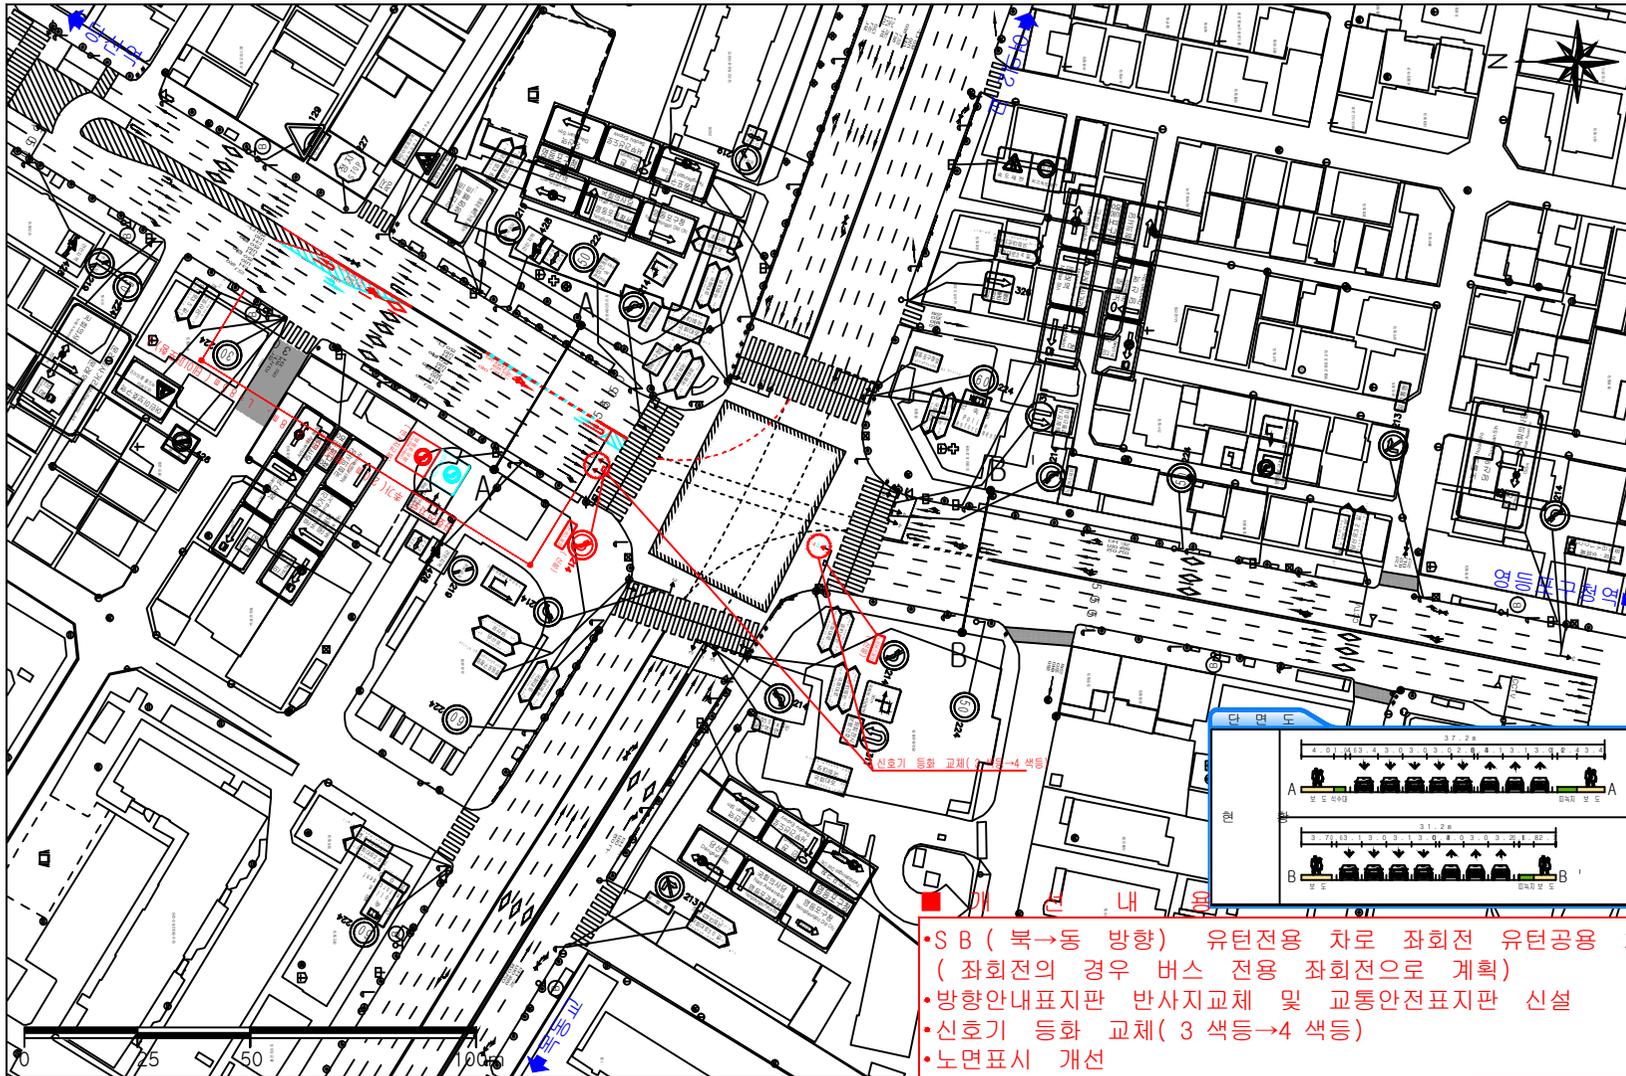

- S B (북→동 방향) 유턴전용 차로 좌회전 유턴공용 차로 변경 (좌회전의 경우 버스 전용 좌회전으로 계획)
- 방향안내표지판 반사지교체 및 교통안전표지판 신설
- 신호기 등화 교체 (3 색등→4 색등)
- 노면표시 개선

서울특별시	설계사 (株) 바한건설파트너 BAMHAN CONSULTANTS CO., LTD.	최초작성	축척	도면명	22. 영등포구청앞교차로(현황+개선)
	시공사	개정번호	일자	개정 사유	도면번호
사업명 2017년 도로교통소통개선 기본 및 실시설계(강남)	담당자	작성자	검토자	책임자	CAD파일명