
# 조 성 계 획 도 (변경전)

### 화랑대 철도공원

#### ■ 범 례

구분	기호	시설명	단위	수 량	비고
		부 지 면 적	M2	40,293.0	
기반 시설		소 계	M2	10,927.0	
시결		도로	M2	1,844.0	
	가	광장	M2	9,083.0	
	가-1	진입광장-1	M2	(711.0)	
	1	협궤열차	개소	1	
	가-2	플랫폼광장	M2	(4,957.0)	
	2	일본노면전차	개소	1	
	가-3	문화광장	M2	(1,573.0)	
	3	체코열차	개소	1	
	가-4	진입광장-2	M2	(935.0)	
	<b>フ├</b> ─5	진입광장-3	M2	(81.0)	
	가-6	진입광장-4	M2	(826.0)	
	4	황실열차	개소	1	

구분	기호	시설명	단위	수 량	고
조경 시설		소 계	M2	721.0	
	바	자연형계류	M2	721.0	
교양 시설		소 계	M2	4,453.75	
	나	철도미니어쳐전시장	M2	2,350.0	
	다	목공체험장	M2	1,523.0	
	라	화랑대역사관	M2	157.75	
	마	철도와시간박물관	M2	423.0	
편익 시설		소 계	M2	726.45	
	사	휴게음식점	M2	294.45	
	아	푸드트럭	M2	10.0	
	자	화장실	M2	68.0	
	차	주차장	M2	354.0	
관리 시설		소 계	M2	50.0	
	차	창고	M2	50.0	
녹지 기타		소 계	M2	23,414.80	
		녹지 및 기타	M2	23,414.80	

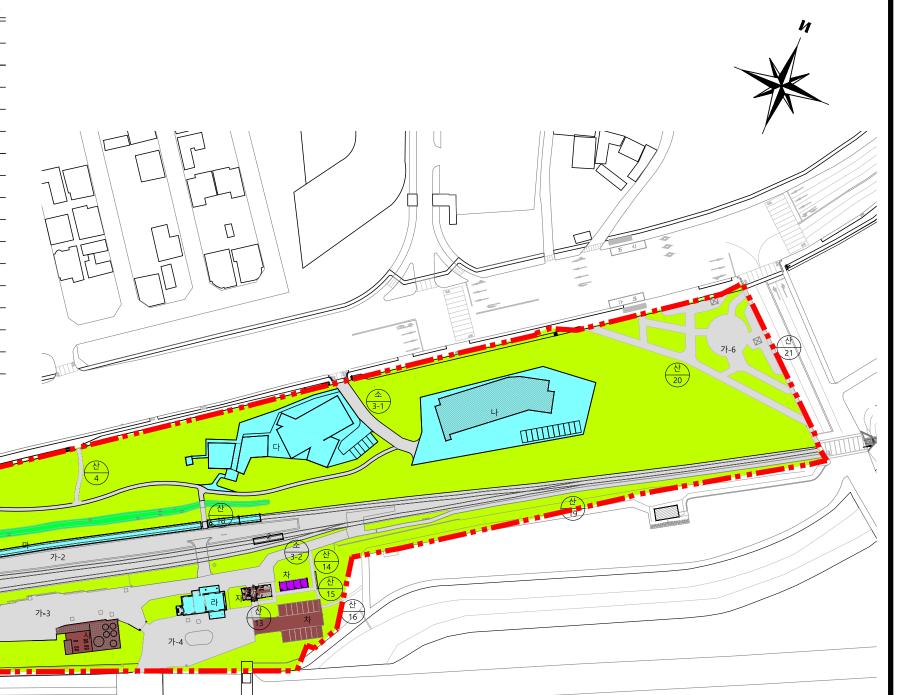

## 조 성 계 획 도 (변경후)

### 화랑대 철도공원

#### ■ 범 례

구분	기호	시설명	단위	수 량	비고
		부 지 면 적	M2	40,293.0	
기반 시설		소 계	M2	10,927.0	
		도로	M2	1,844.0	
	가	광장	M2	9,083.0	
	가-1	진입광장-1	M2	(711.0)	
	1	협궤열차	개소	1	
	가-2	플랫폼광장	M2	(4,957.0)	
	2	일본노면전차	개소	1	
	가-3	문화광장	M2	(1,573.0)	
	3	체코열차	개소	1	
	가-4	진입광장-2	M2	(935.0)	
	가-5	진입광장-3	M2	(81.0)	
	가-6	진입광장-4	M2	(826.0)	
	4	황실열차	개소	1	



