


노인보호구역 개선안도

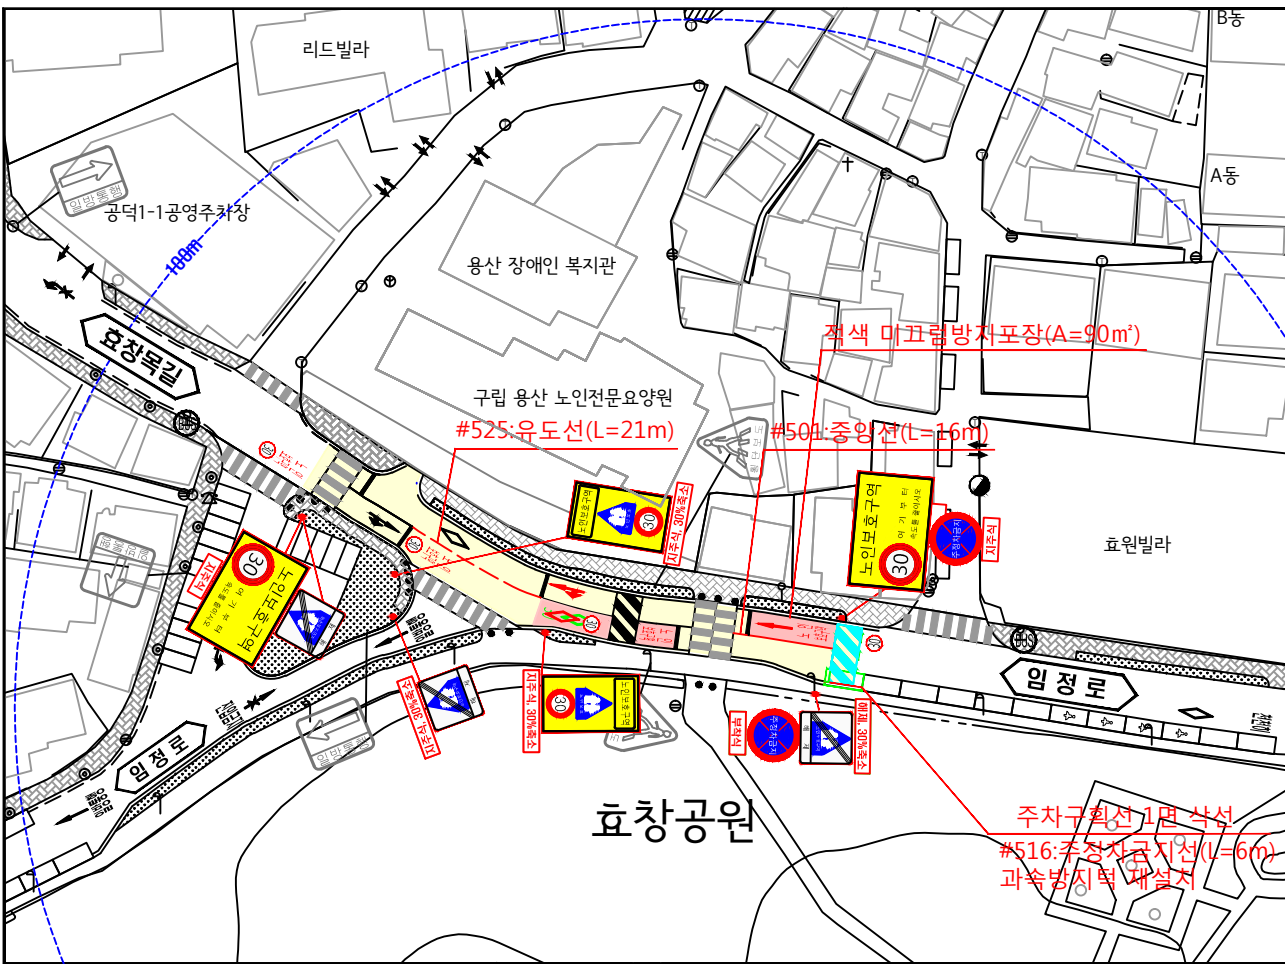

시설명	효창공원 (서울시 용산구 임정로177-18)
-----	--------------------------



- 범례 -
- 현황 - 검정색
 - 신설 - 빨강색
 - 교체 - 하늘색
 - 제거 - 초록색
- <323.224.402>
노인보호구역
30
여기부터 속도를 낮추세요
- <323.224>
노인보호구역
30
- <224.427>
해지
- <323.427>
노인보호구역
30
- <218>
주차금지
- <518>
30
- <536-2>
노인보호구역

구분	항목	단위	수량				
			현황	신설	교체	제거	
안	경보등	개					
	신호등	개					
	소계	개	4	9			
	132	개					
	129	개					
	218	개		2			
	219	개					
	224	개					
	227	개					
	322	개	2				
전	324	개					
	327	개	1				
	328	개	1				
	403	개					
	418	개					
	427	개					
	428	개					
	429	개					
	<통합표지>						
	323	개		2			
표	224	개					
	405	개					
	323	개		2			
	427	개			3		
	218	개					
	428	개					
	419	개					
	428	개					
	324	개					
	226	개					
지	224	개					
	427	개					
	소계	개	18	14		3	
	518	개		4			
	529	개	1	1		1	
	517	개				1	
	525	개		1(21m)			
	516	개		1(6m)			
	501	개		1(6m)			
	523	개	11			1	
시	536-536-3	개		4			
	510-514	개	2				
	537-543	개	3	2			
	소계	개	4	1	1		
	과속방지턱	개	1		1		
횡단보도	개	3					
적색포장	m ²		90				

(현장조사일 : 2018년 04월)