

17. 개봉사거리남측(현황+개선)


■ 개선 내용

- 차로 선형 개선
- 버스정류장 및 버스쉘터 이설
- 띠녹지 및 보행자방호울타리(웁스)
- 차로 및 노면표시 개선

■ KEYMAP



■ 교통량 및 서비스 수준

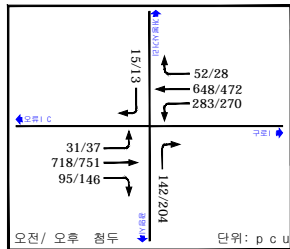

[신호현황 및 개선]



구분	01	02	03	04	05	주기(초)
현황	←	←	←	←	←	100
개선	←	←	←	←	←	100
주	: 오전행주시 08-09시					

[서비스 수준]

구분	평균제어지체	LOS
현황	20.8	B

■ 범례

- 현 황(검정)
- 신 설(빨강)
- 이 설(초록)
- 철 거(하늘)

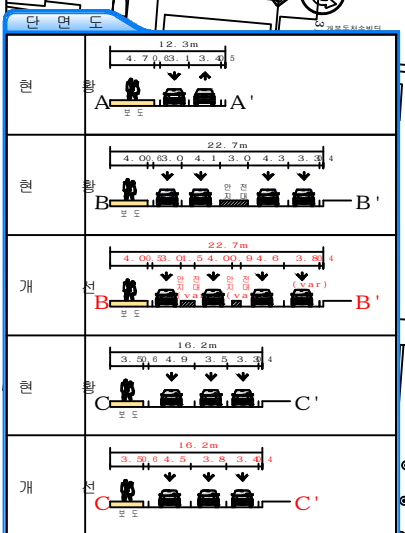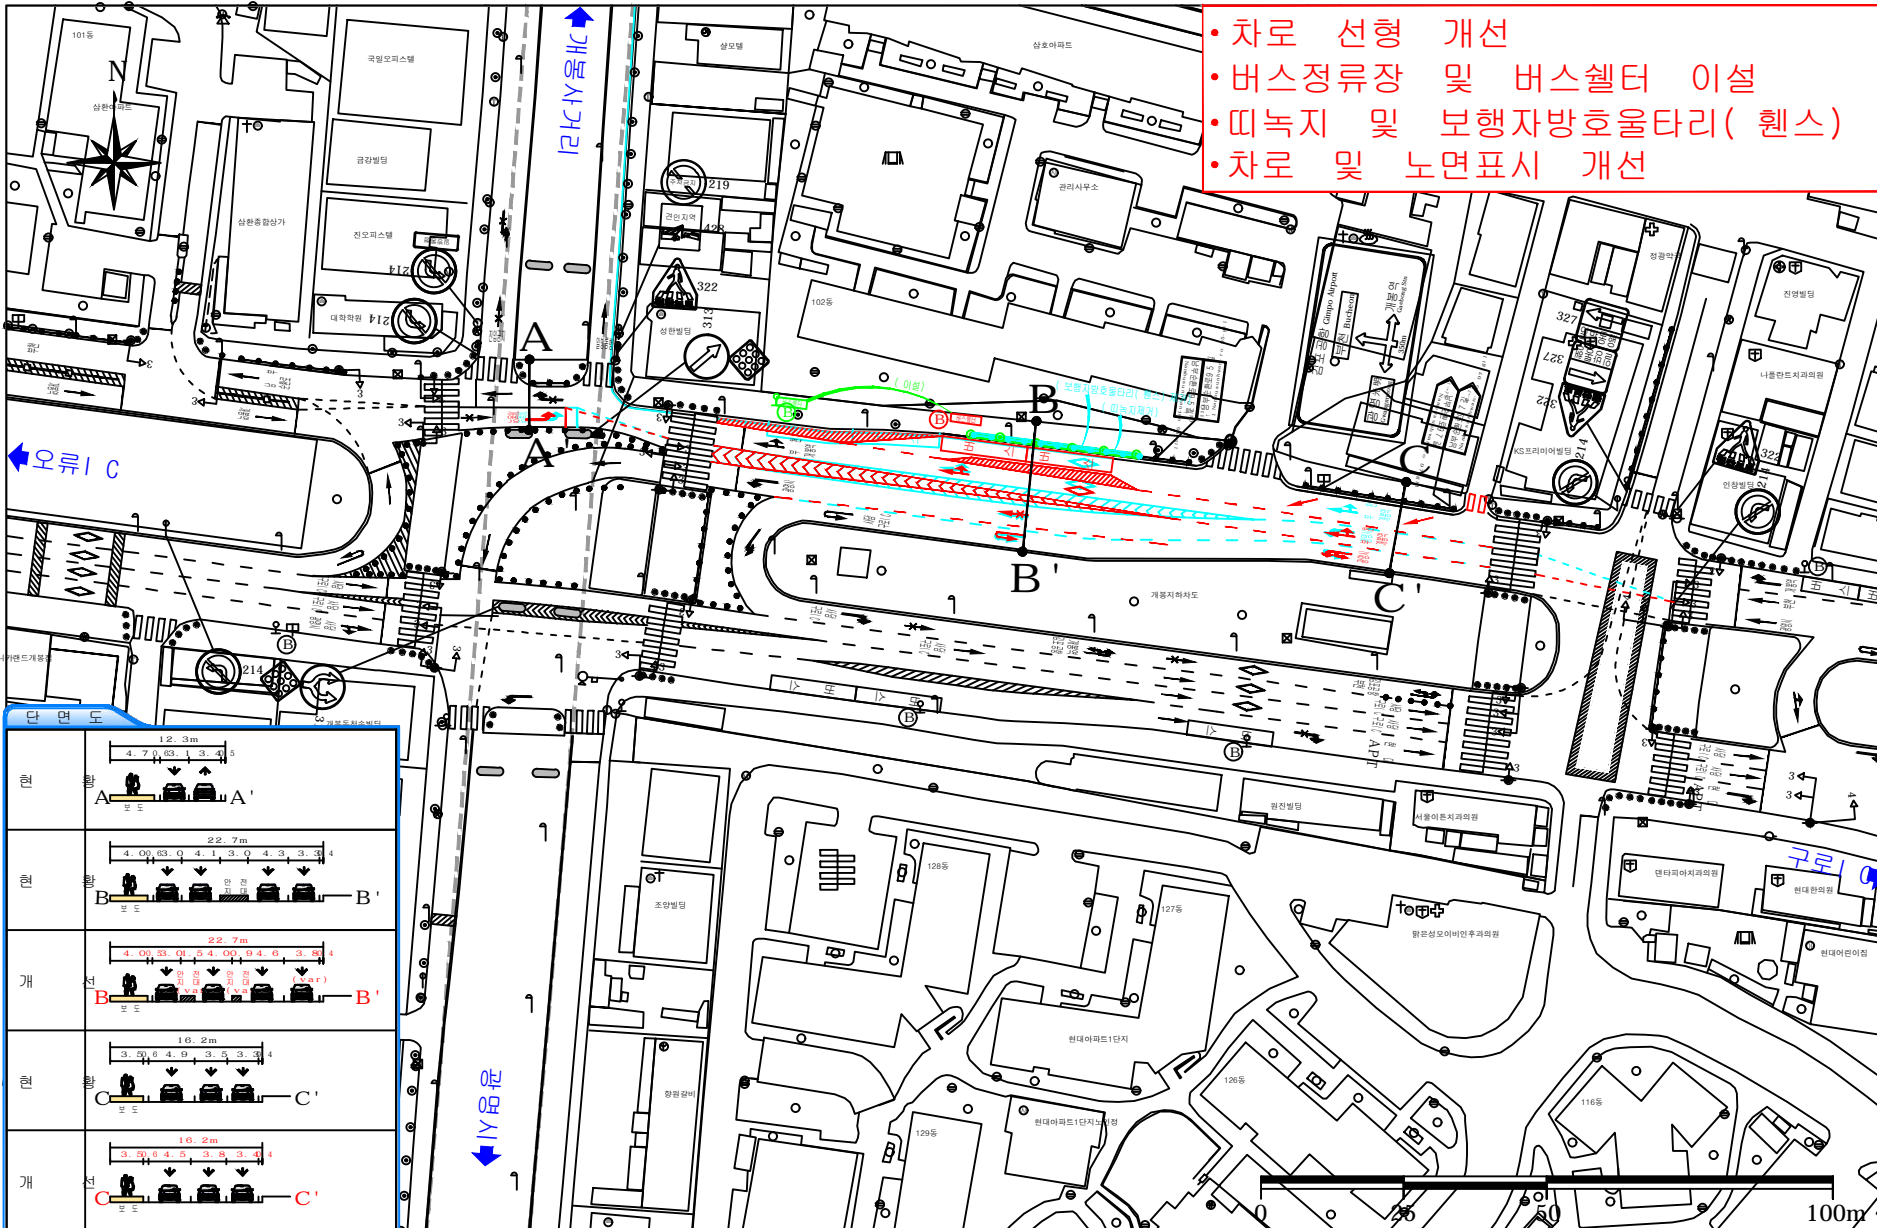

100m