


범례	
신설	— (Red line)
철거	— (Blue line)
이설	— (Green line)

Note.

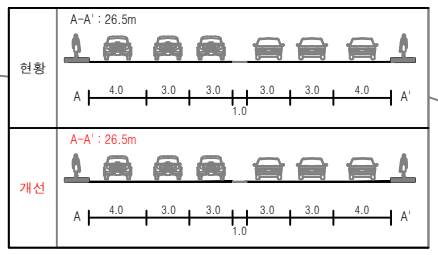

서울특별시	관리기관	-	(주)서경기술평사	과업책임자	분야별책임자	설계자	일자	축척	도면번호	도면명
교통안전시설물 설치공사(강북권역)	문서번호	교통관리과-10726	SEOKYEONG ENGINEERING CO., LTD.	정지윤	김경찬	최이석	2019. 08.	1 : 450	532	은평구 가좌로 391 (신사씨티아파트 앞)