
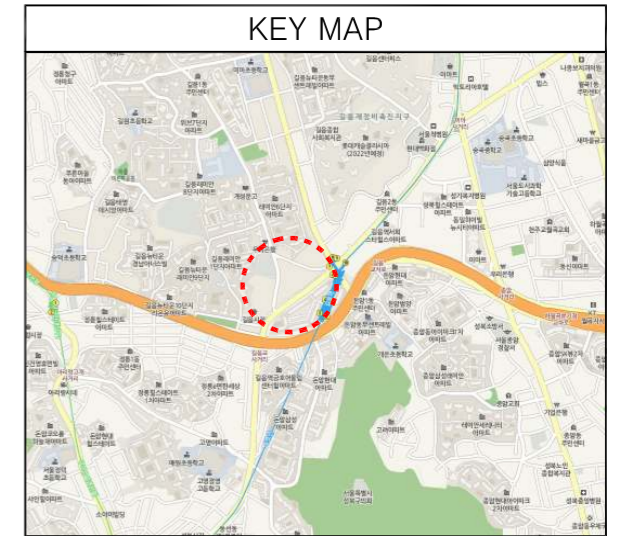




공사구간 성북구 길음역 일원

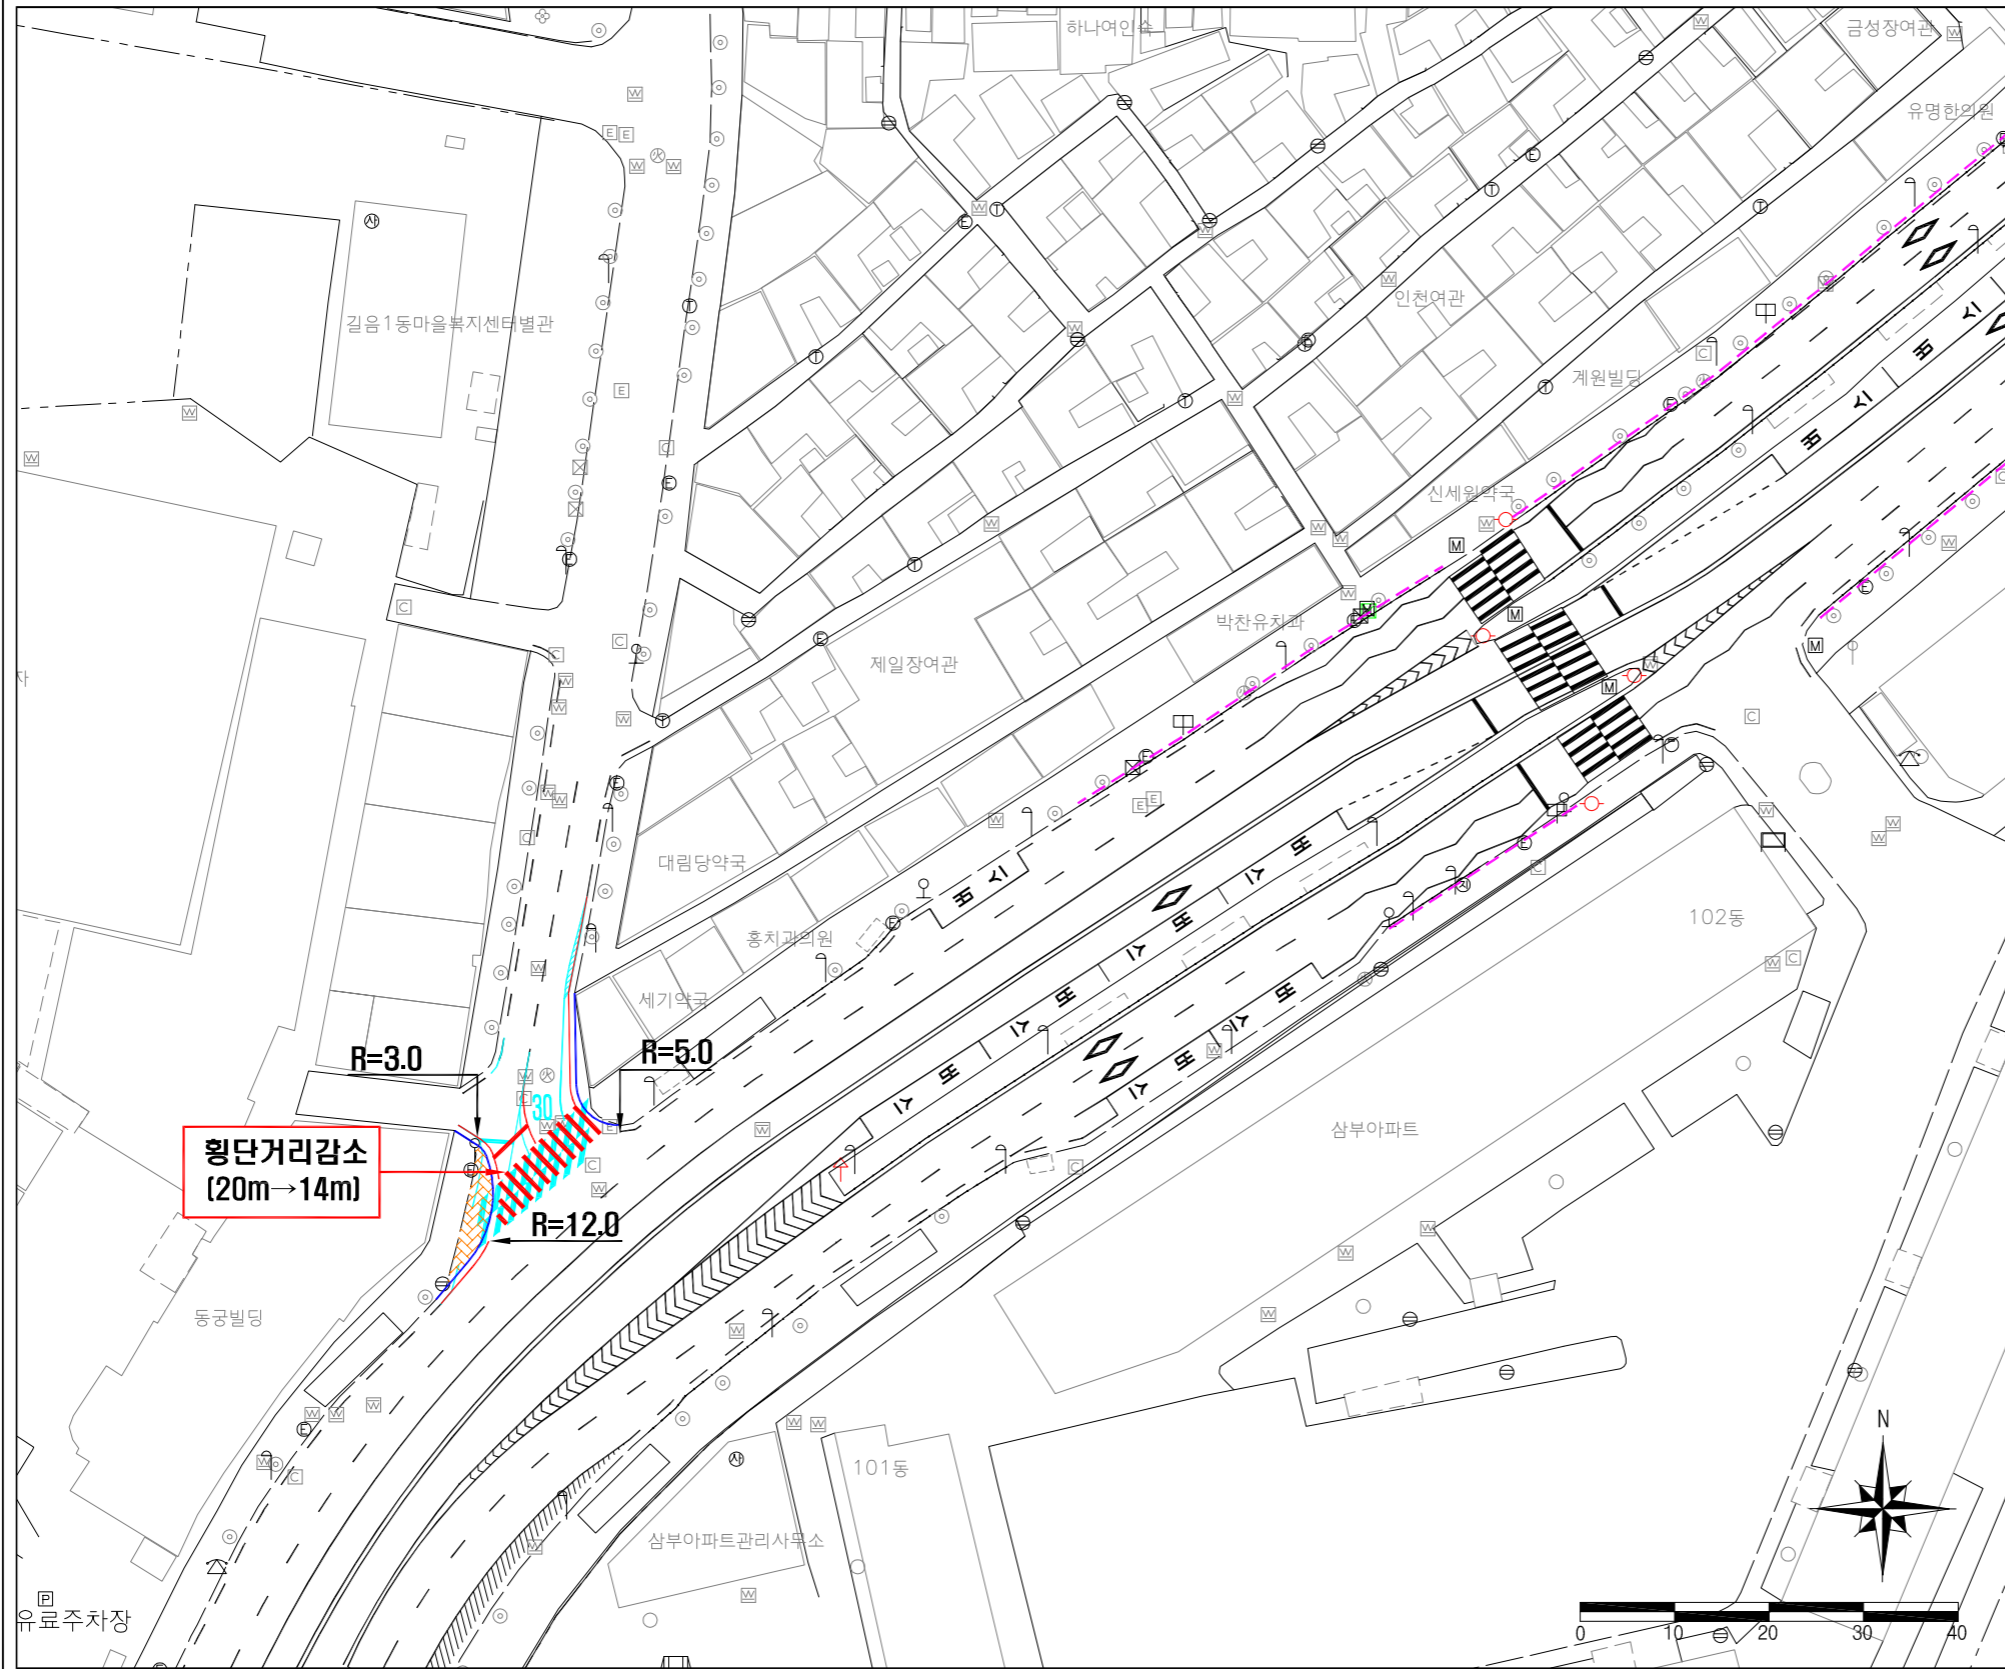

범례	
도색	
제거	
노후헨스교체	
보도확장	

Note.

노면표시'상세'

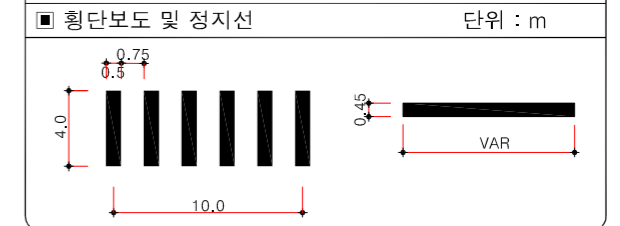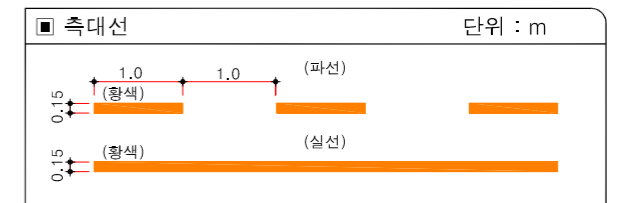

■ 물량산출식

구분	산출식
측대선 (황색파선 (Color Lane))	= 길이×0.5+0.15 = 길이×0.075
측대선 (황색실선 (Color Lane))	= 길이×0.15
횡단보도 및 정지선	= 길이×너비×2/5 = 0.4×길이×너비
정지선	= 길이×0.45

서울특별시	관리기관	남부도로사업소	(주)토마스건축사사무소	설계	확인	책임기술자	일자	축척	도면번호	도면명
교통안전시설물 설치공사	문서번호	교통관리과-15777		이도규	유상호	최호수	2019.05.	800 : 1	000	길음역 노인보행사고 개선공사