


01. 상도1동주민센터입구(현황+개선)


- 개선 내용**
- 차로수 조정
(WB (중앙대학교(서울캠퍼스) → 송실대입구역 방향)
좌회전 1차로 신설)
 - 미끄럼방지 포장 및 노면표시 개선
 - 시선유도봉 이설

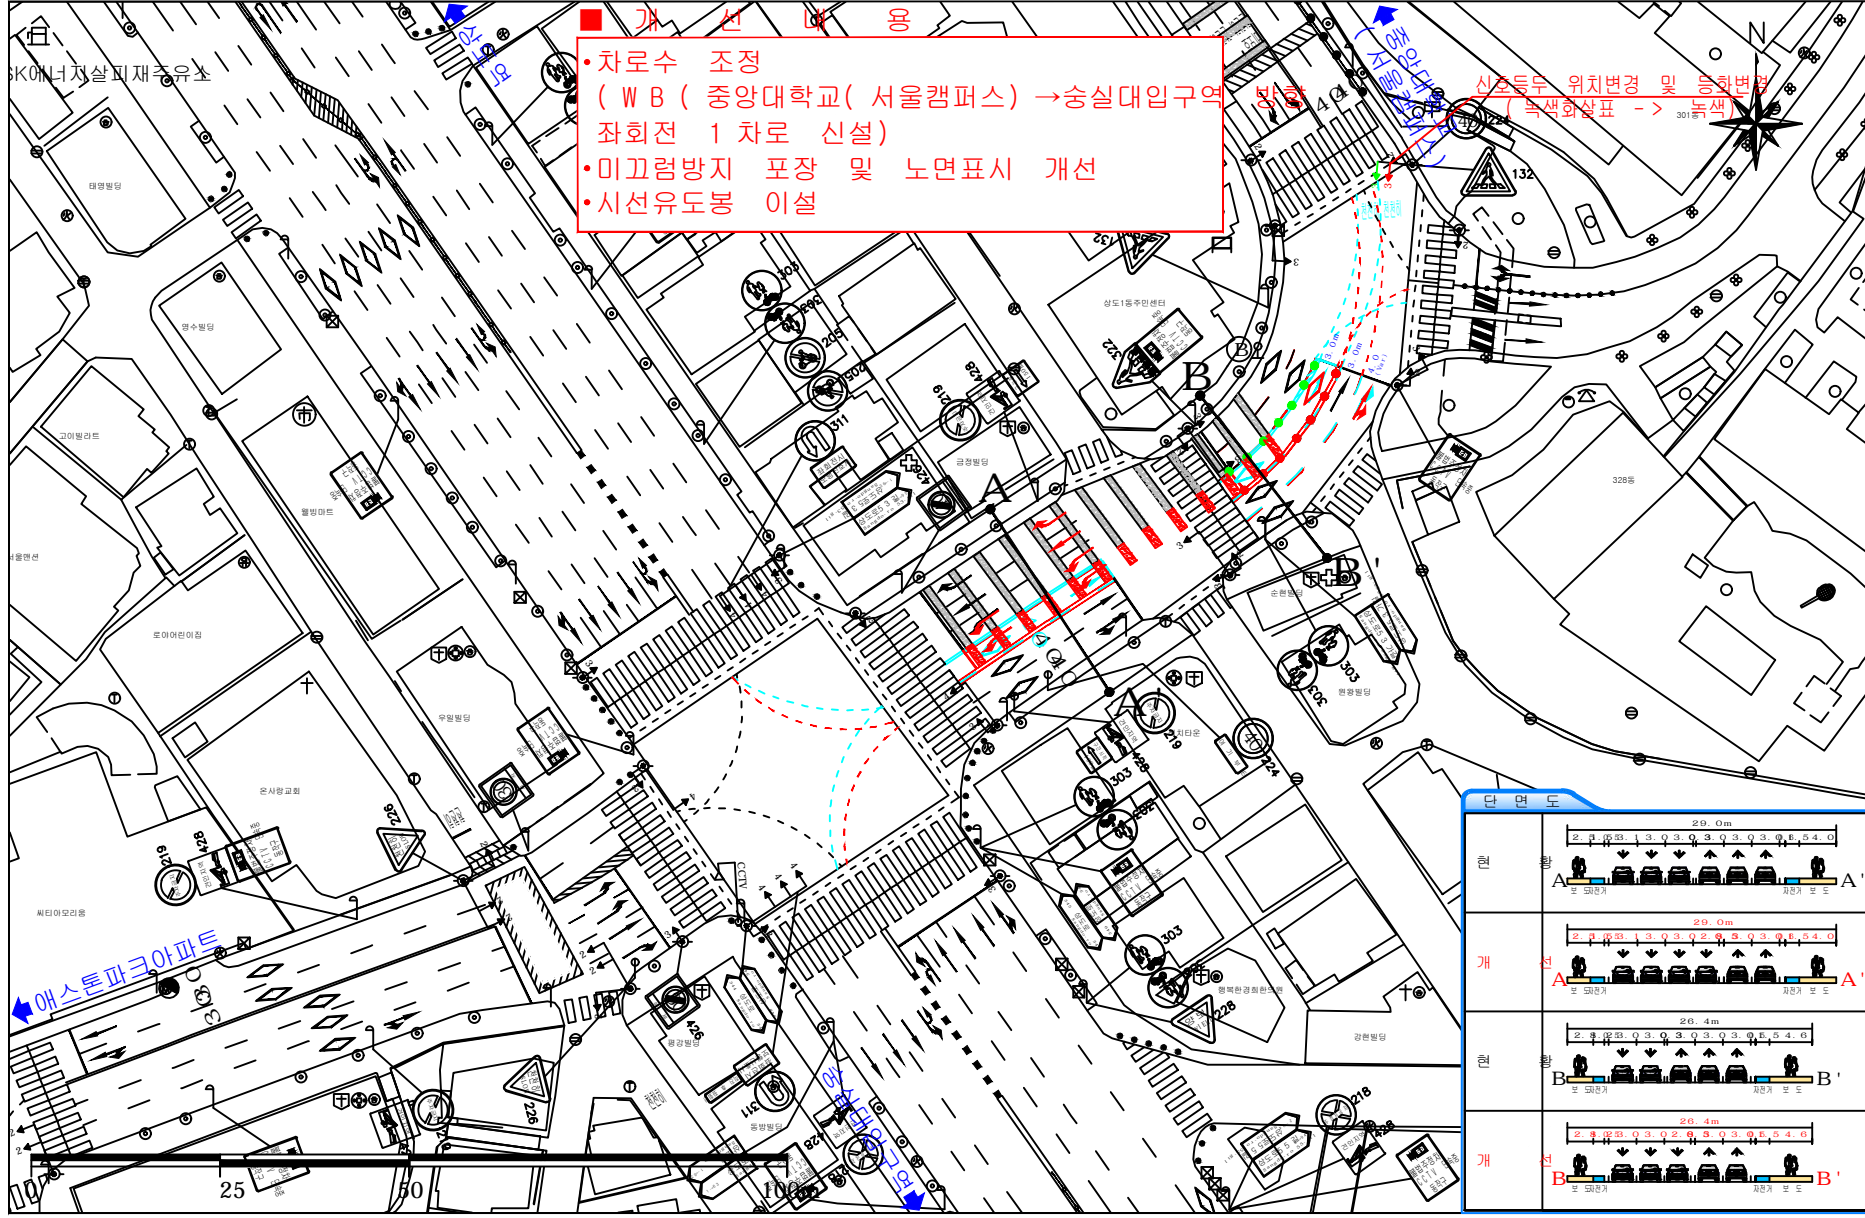

KEYMAP



교통량 및 서비스 수준

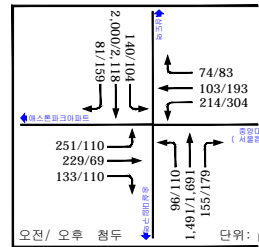

[신호현황 및 개선]

구분	Φ1	Φ2	Φ3	Φ4	Φ5
현황	←→	←→	←→	←→	←→
개선	←→	←→	←→	←→	←→
차수	63(3)	17(3)	31(4)	15(4)	-

주 : 오후회차시 18-19시

[서비스 수준]

구분	평균제어지체	L/O
현황	52.8	D
개선	36.8	C

[서비스 수준-WB(LT)]

구분	평균제어지체	L/O
현황	389.4	FFI
개선	106.6	F

- 범례**
- 현 황(검정)
 - 신 설(빨강)
 - 이 설(초록)
 - 철 거(하늘)

