고적 등 (9-17) 현황종합도

縮尺 大百分之一

변경 지적 고시 확정선

변경전 지적 고시선

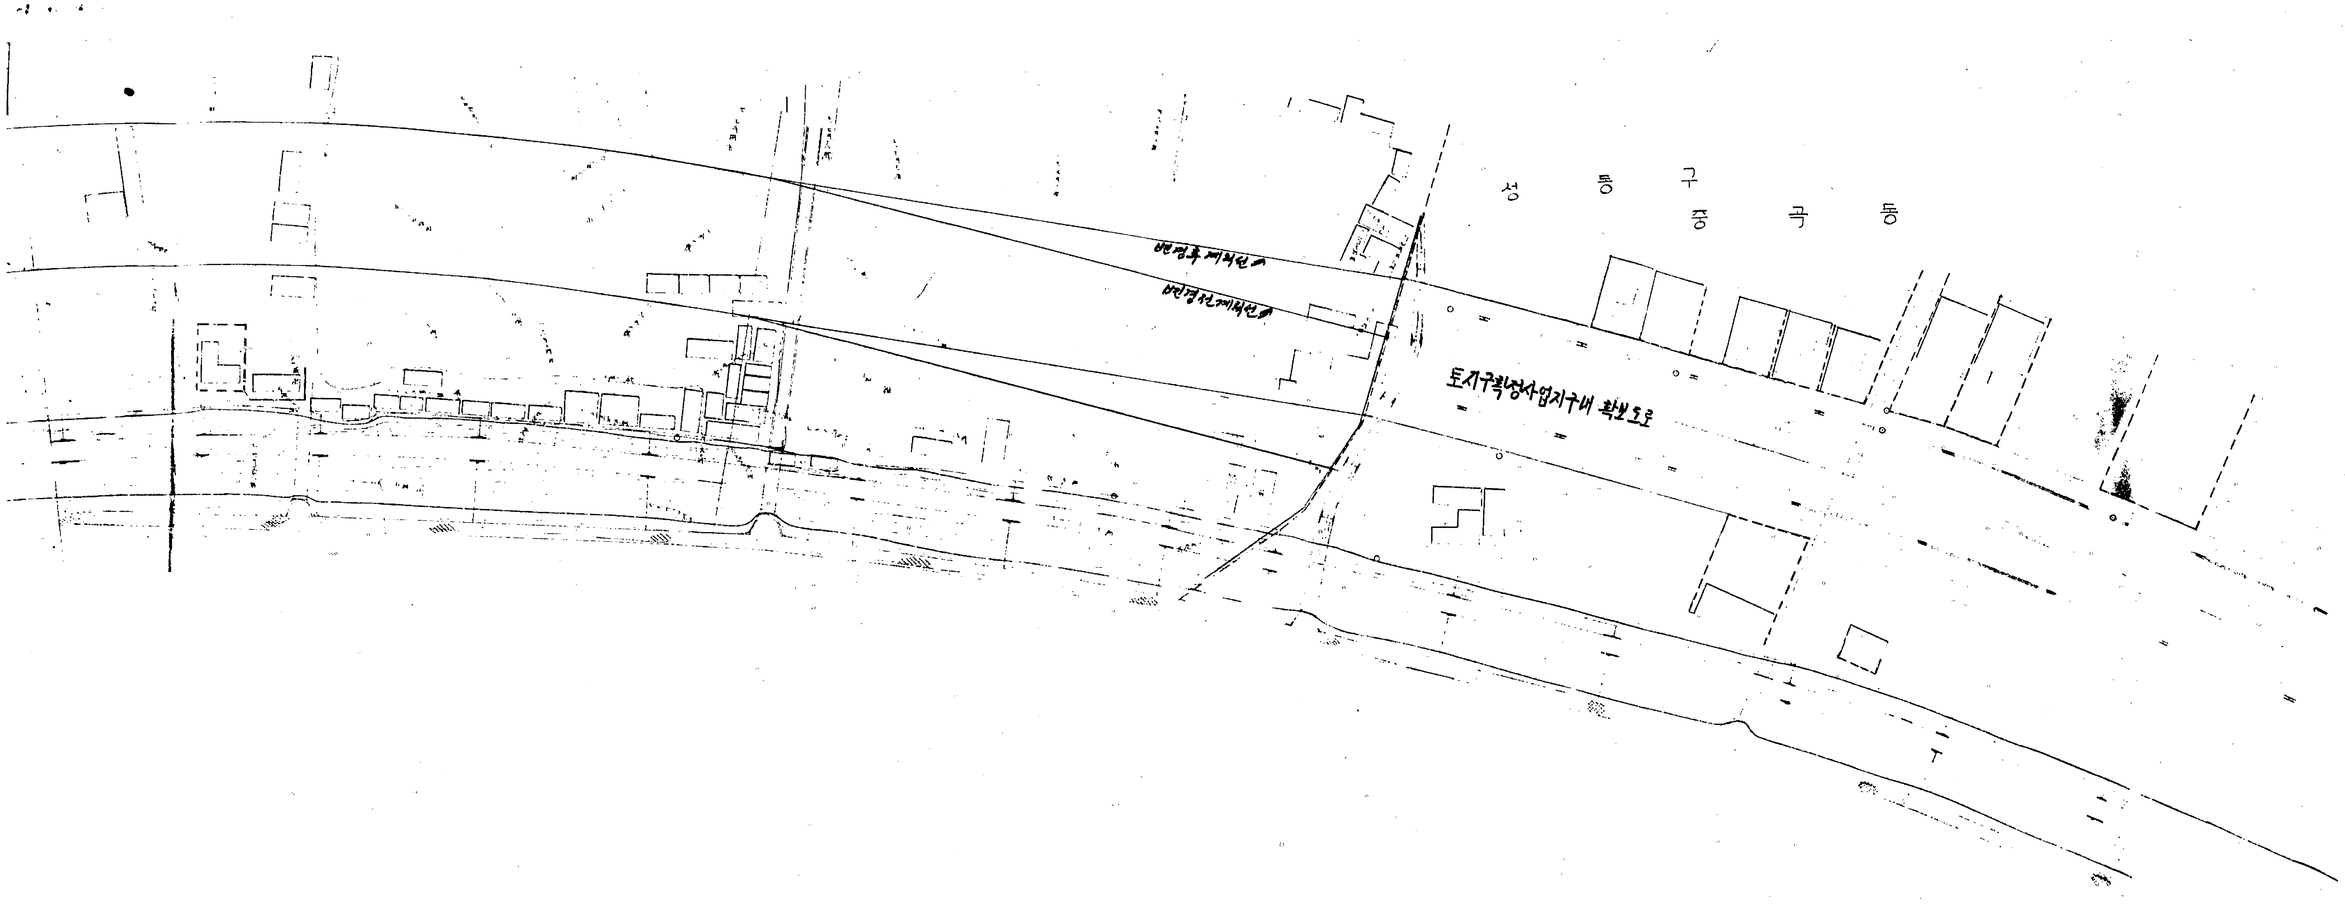
성 동 구
도시구획정리사업지구내 확보도로

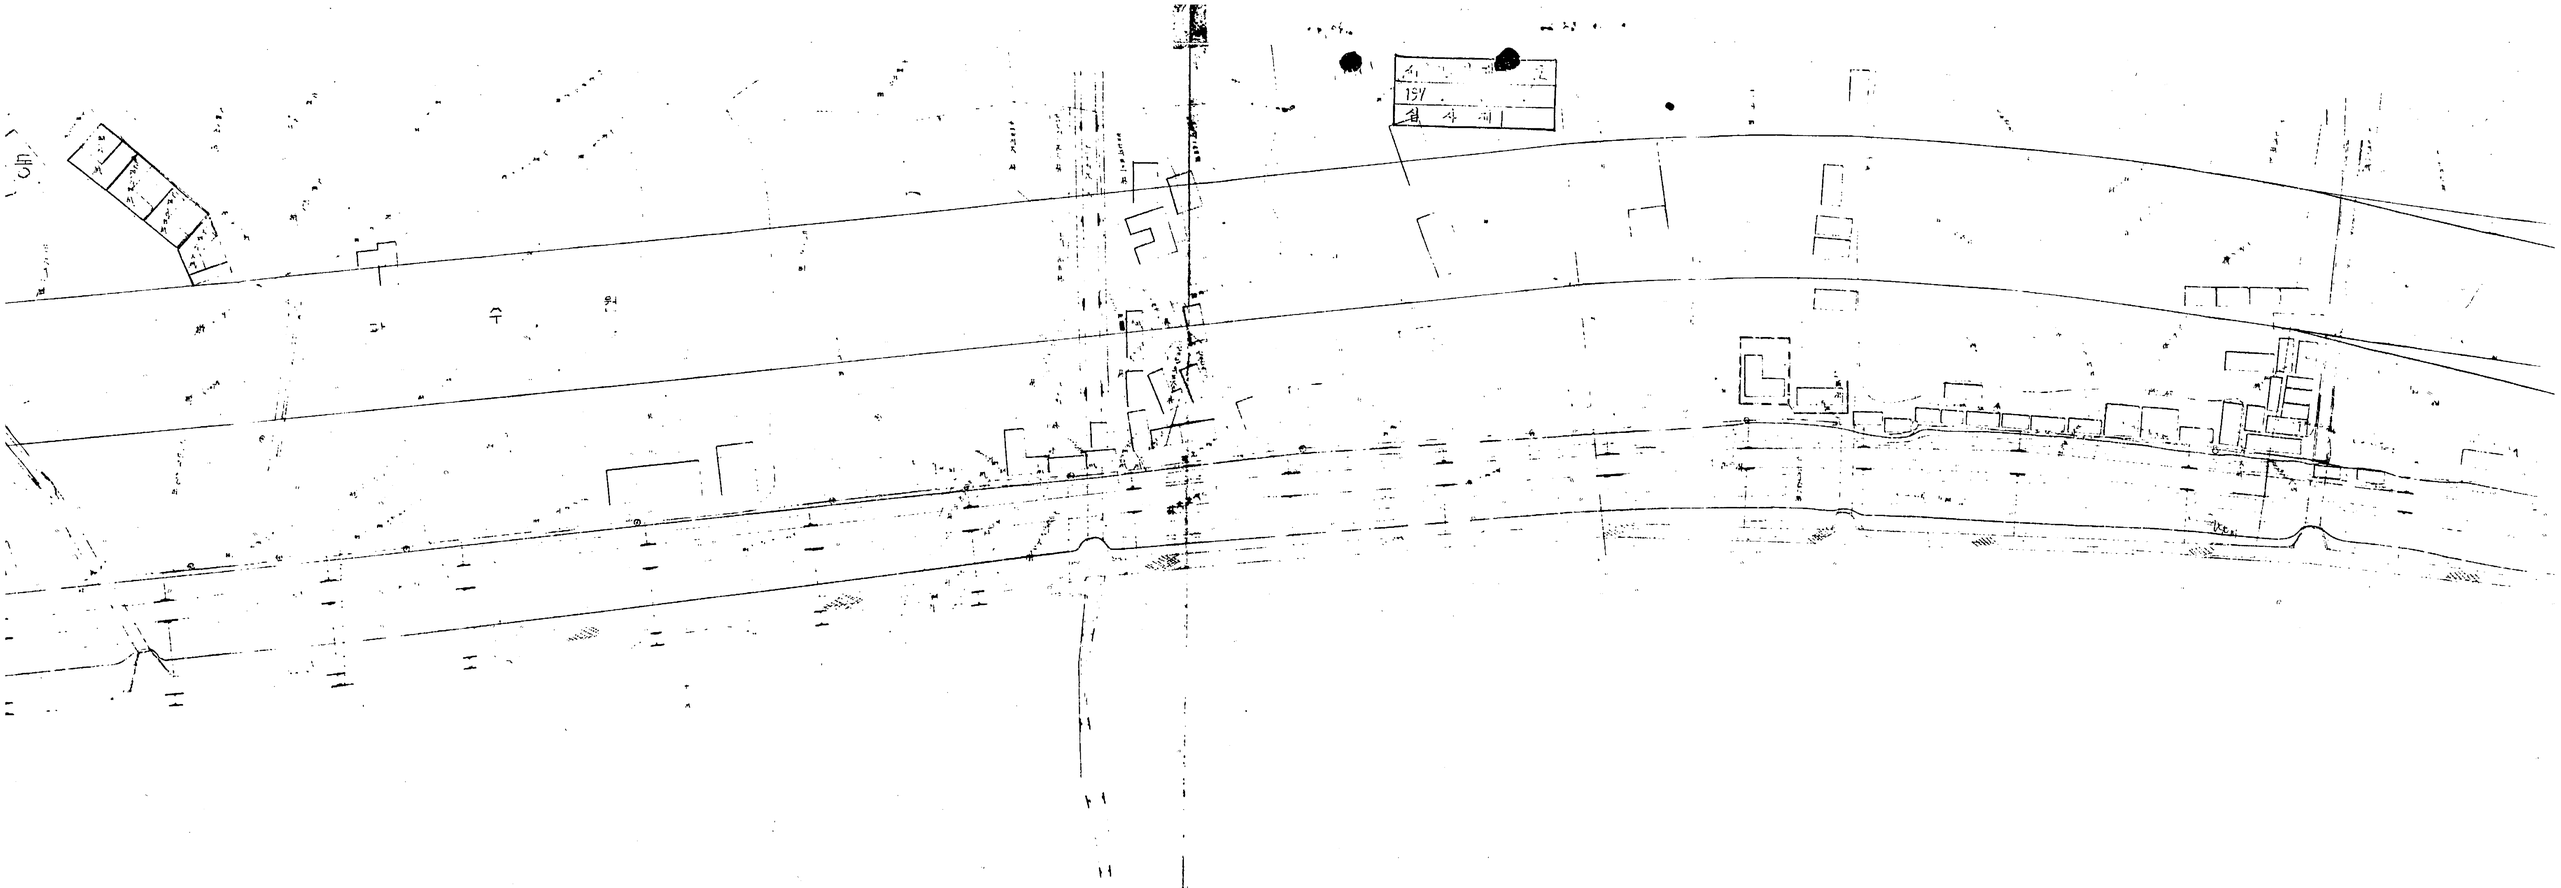
수
원
1:5V
실 사 제 1