서울시서대문구불광동 322-2전 323-2전 현황측량도 S=1:1200

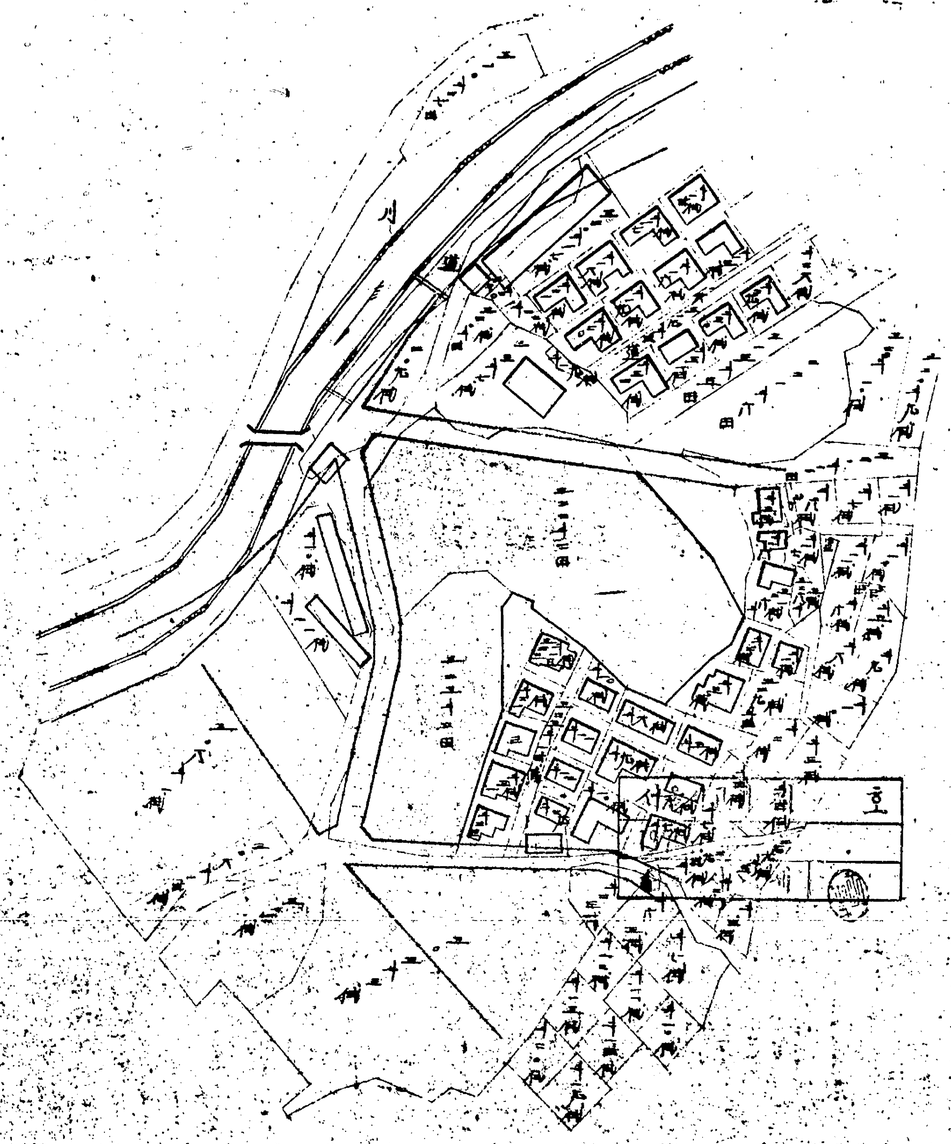

給測量士第四〇六號

駿 剛 榮