지적도 등본

서울특별시 중구 남창동 30번지 외 필

지적도 2367호

북부 600분지 1

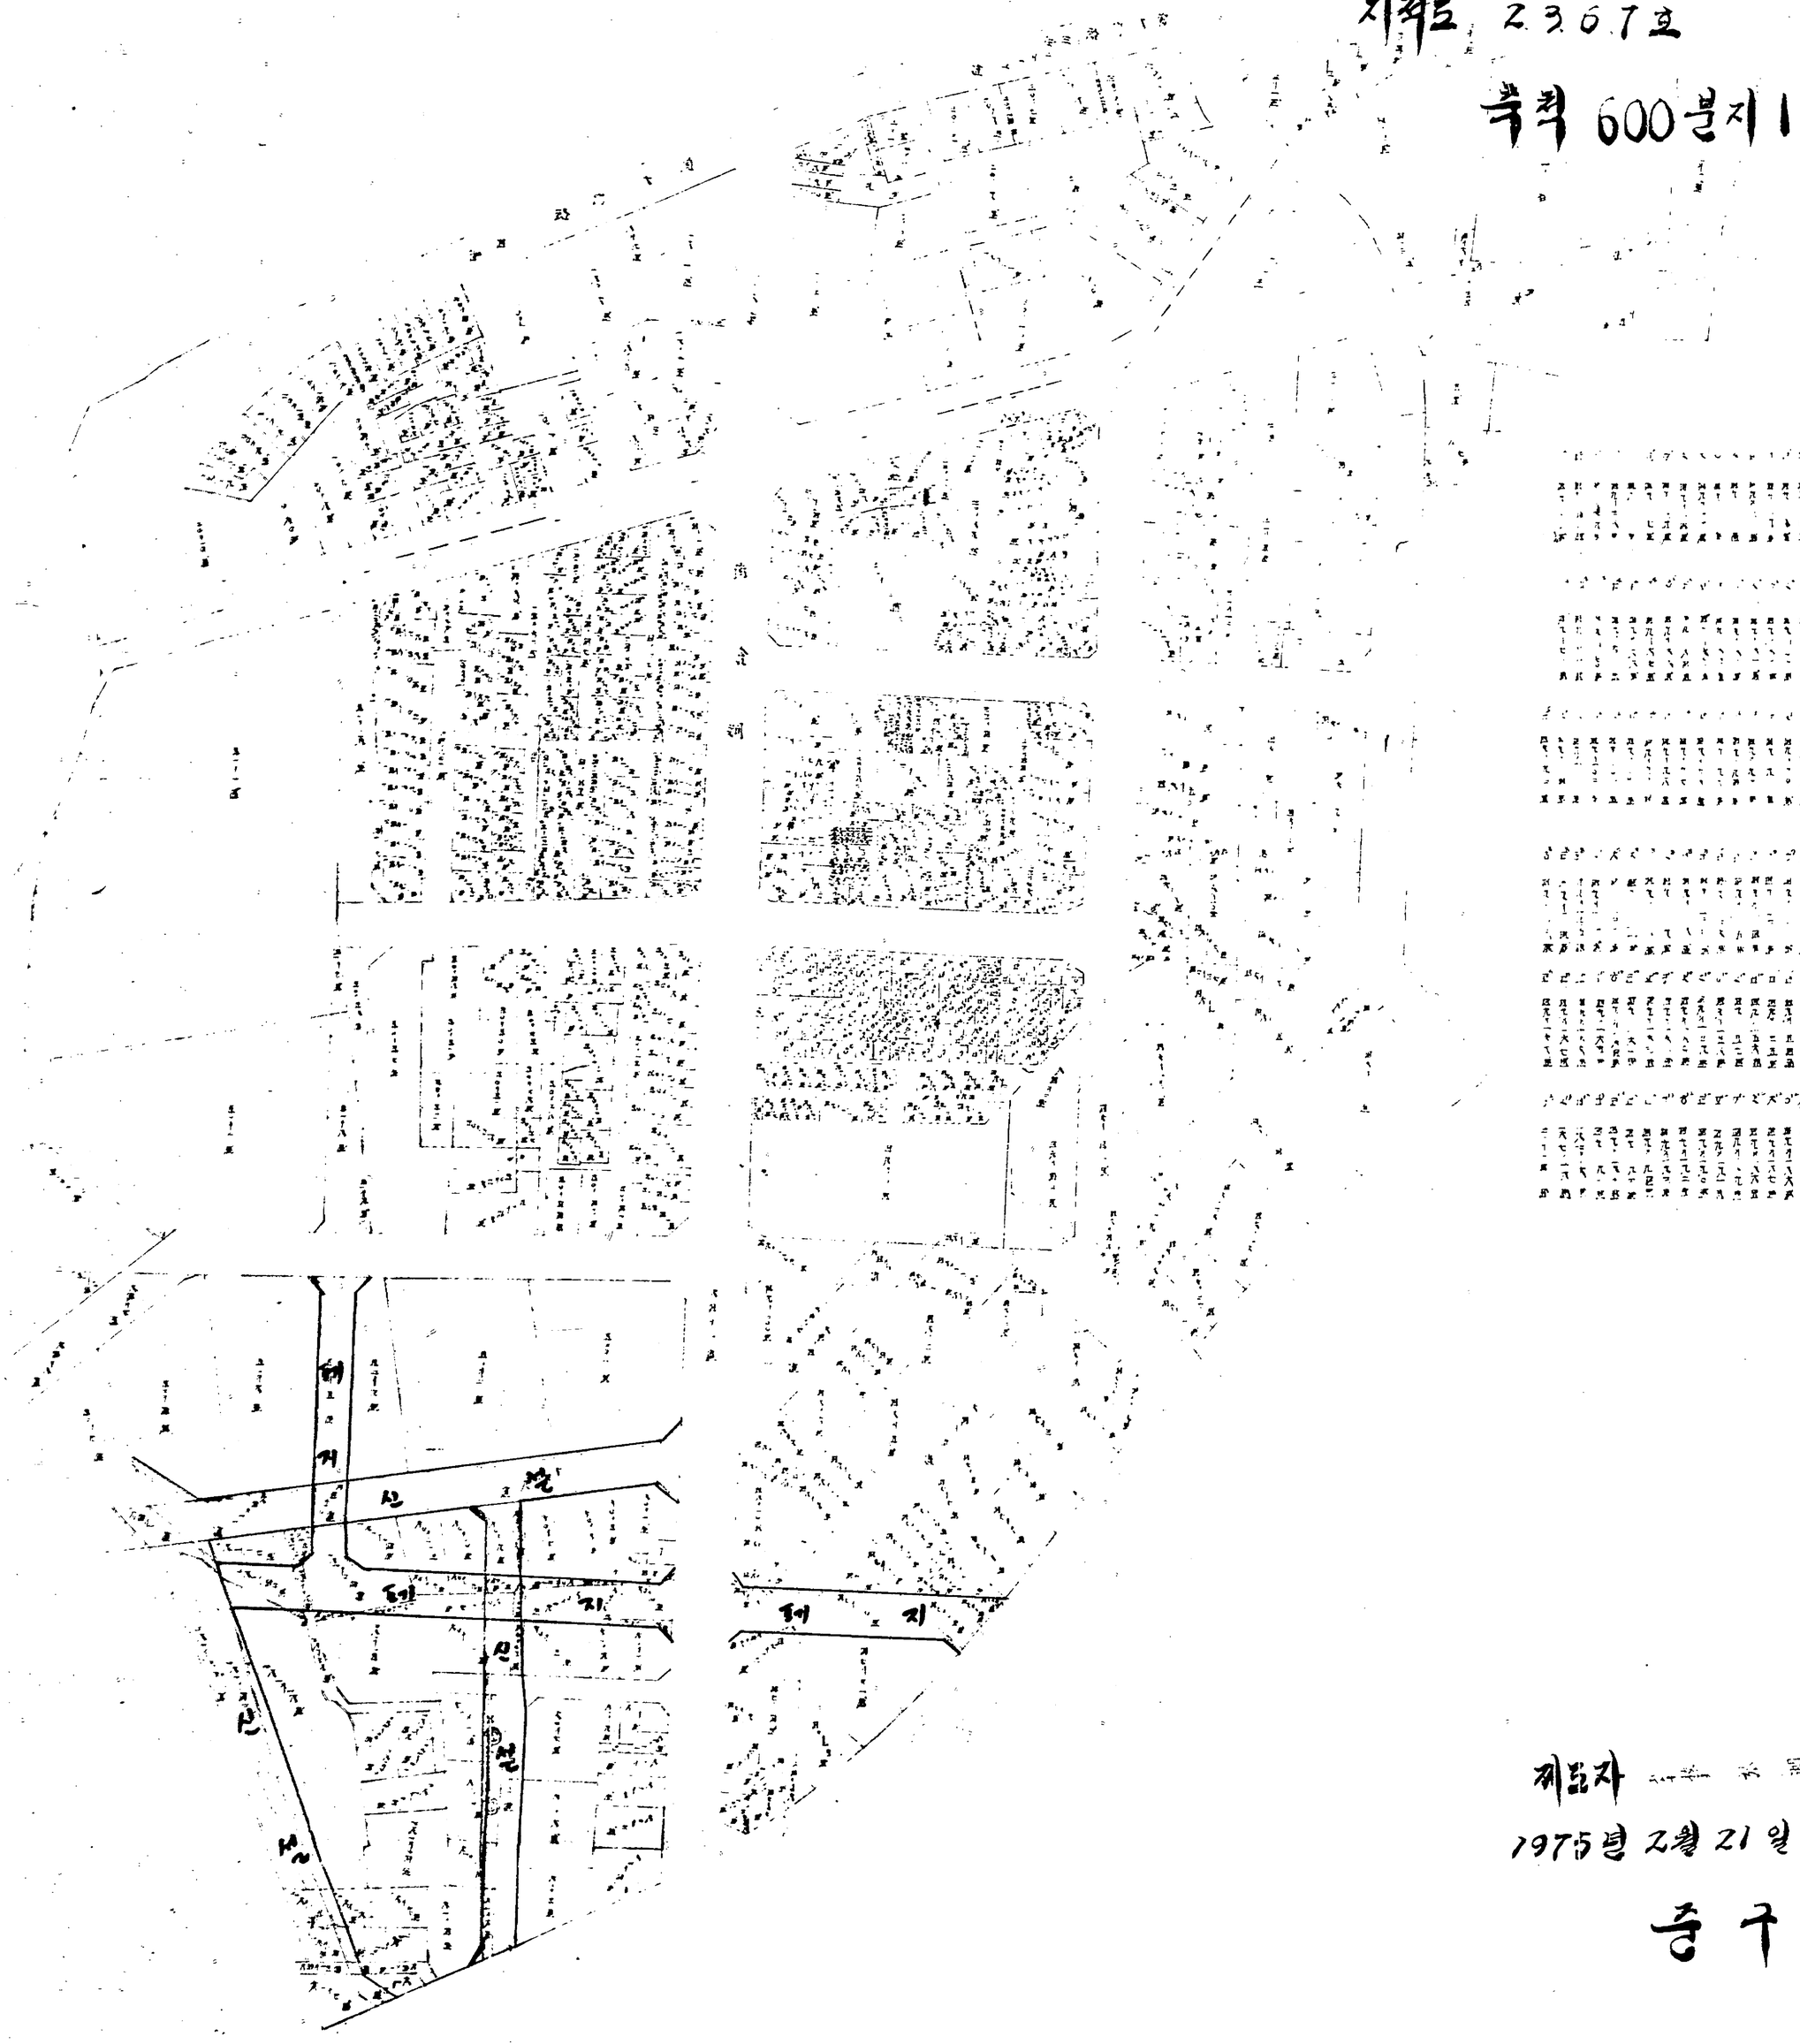

제도자

1975년 2월 21일

중구청