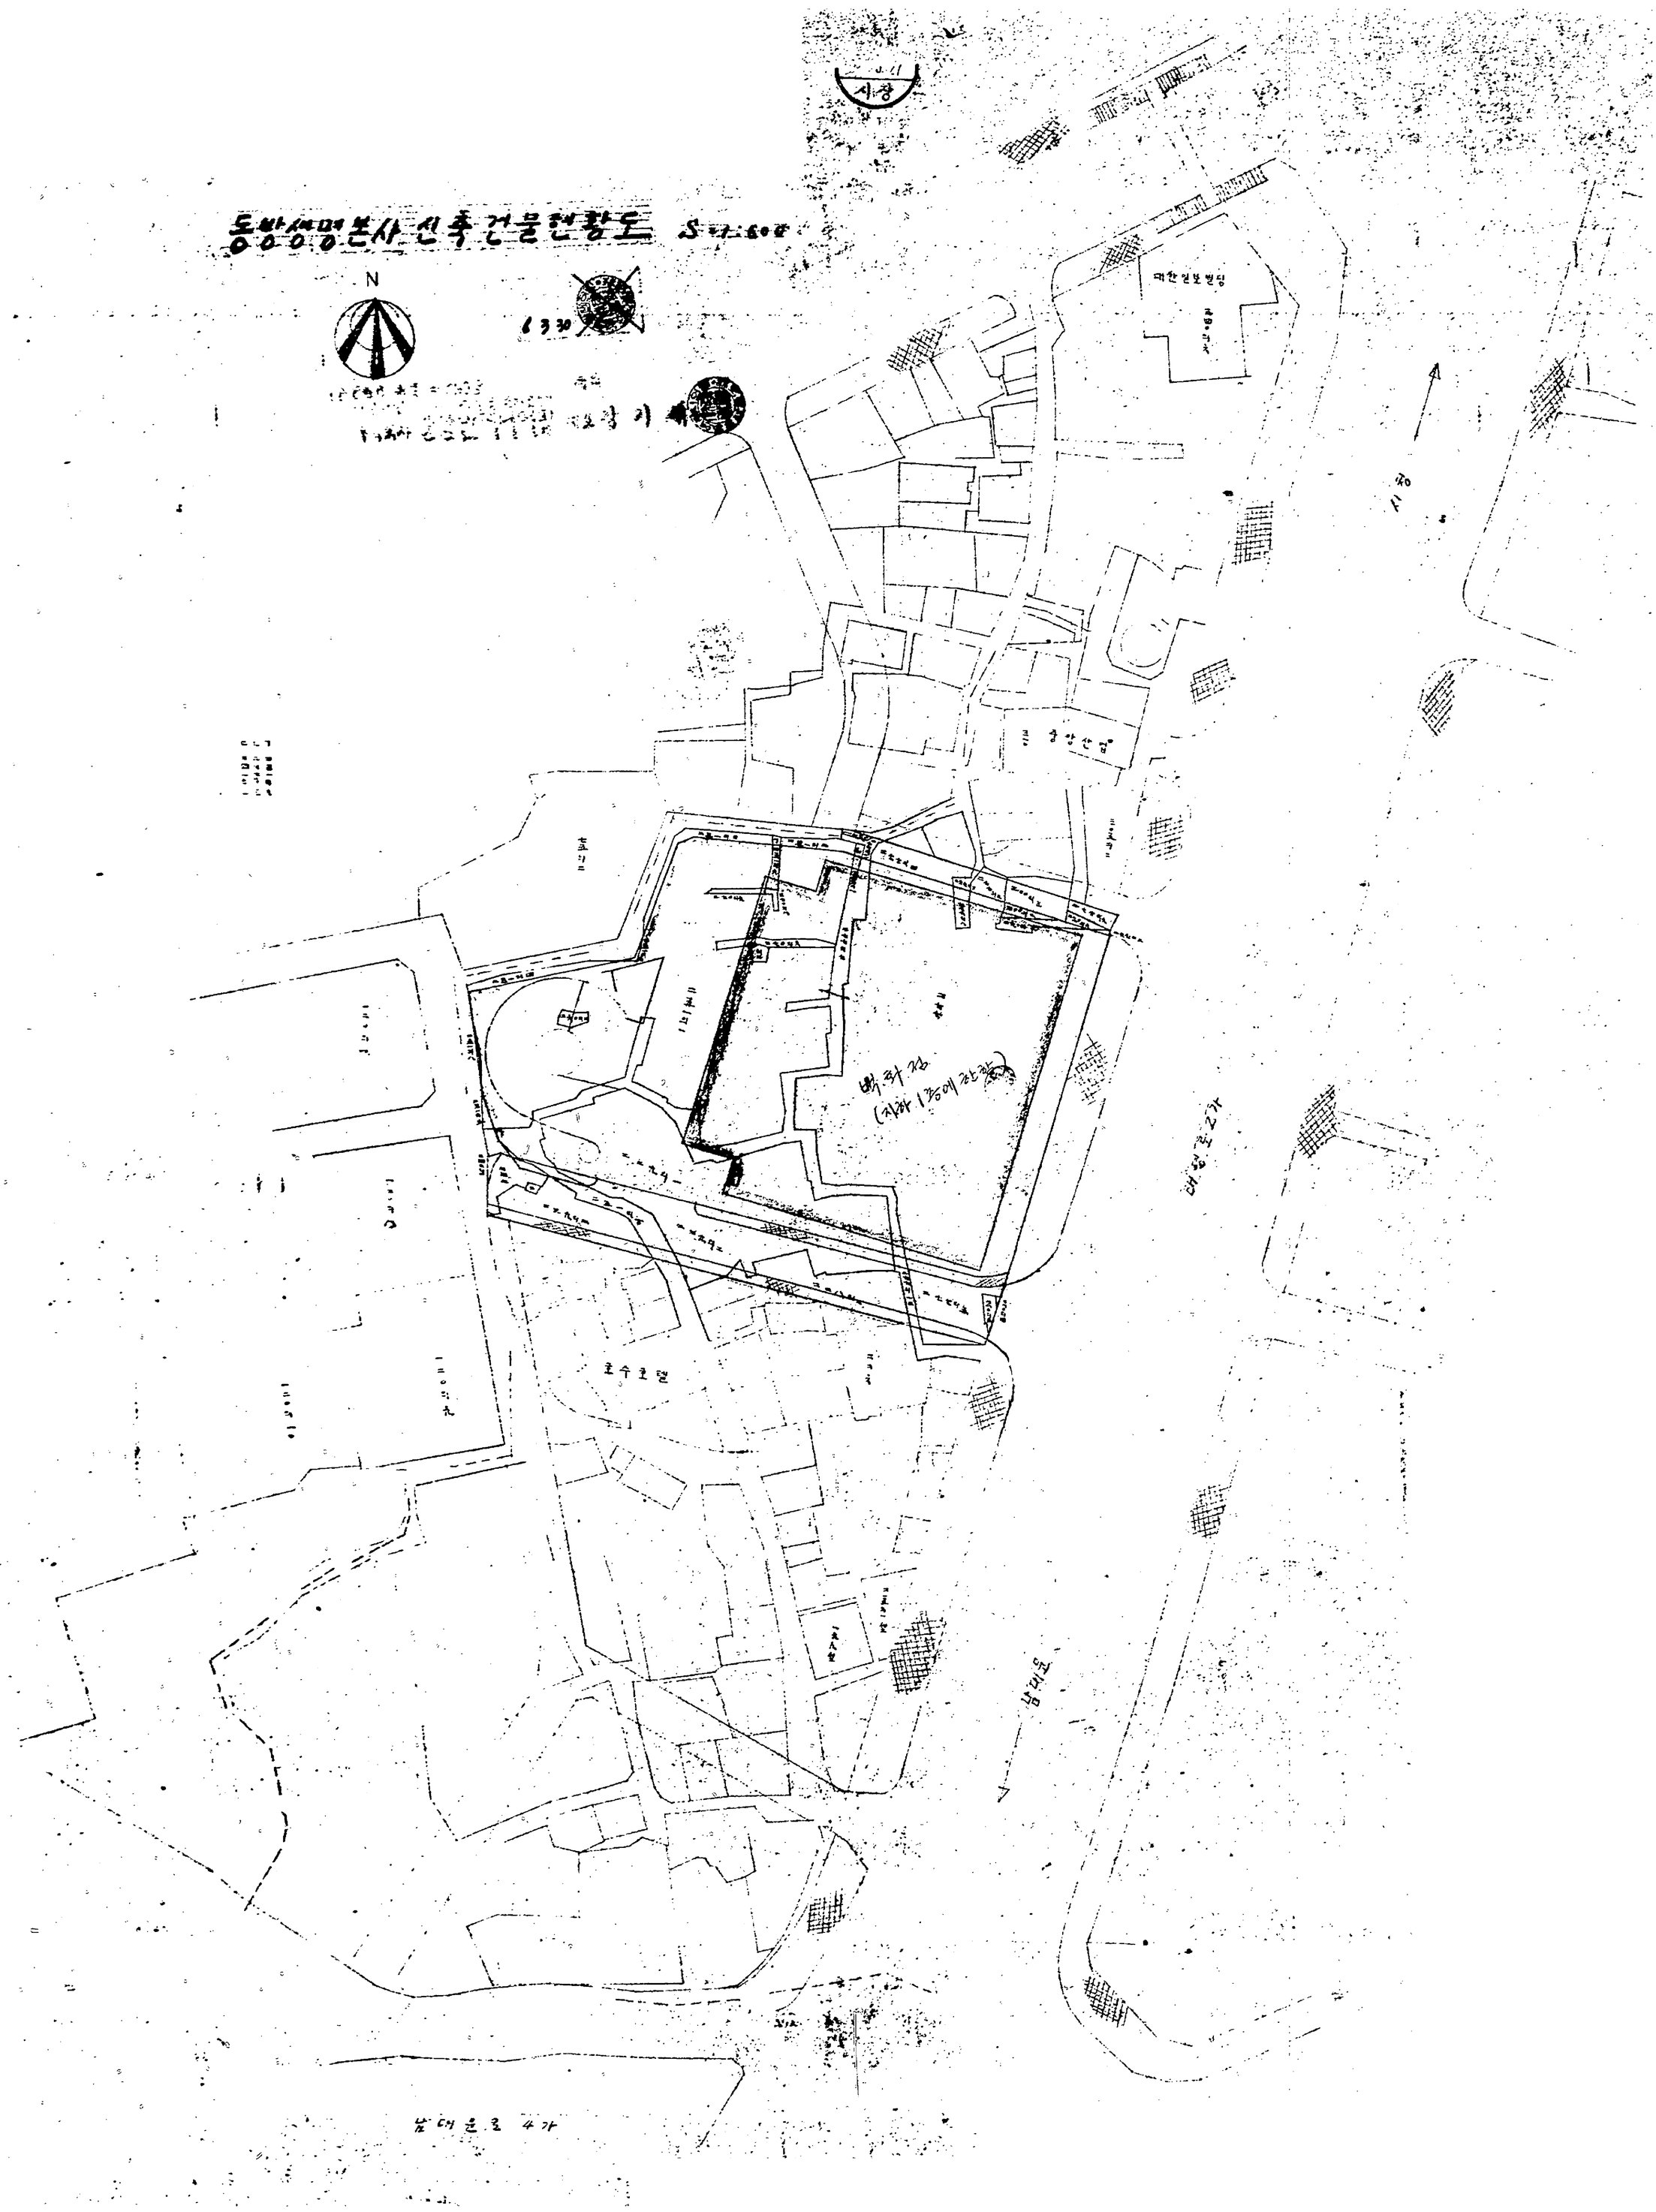동방생명본사 신축건물현황도