「서울特別市城東區君子洞 番地 現況測量圖
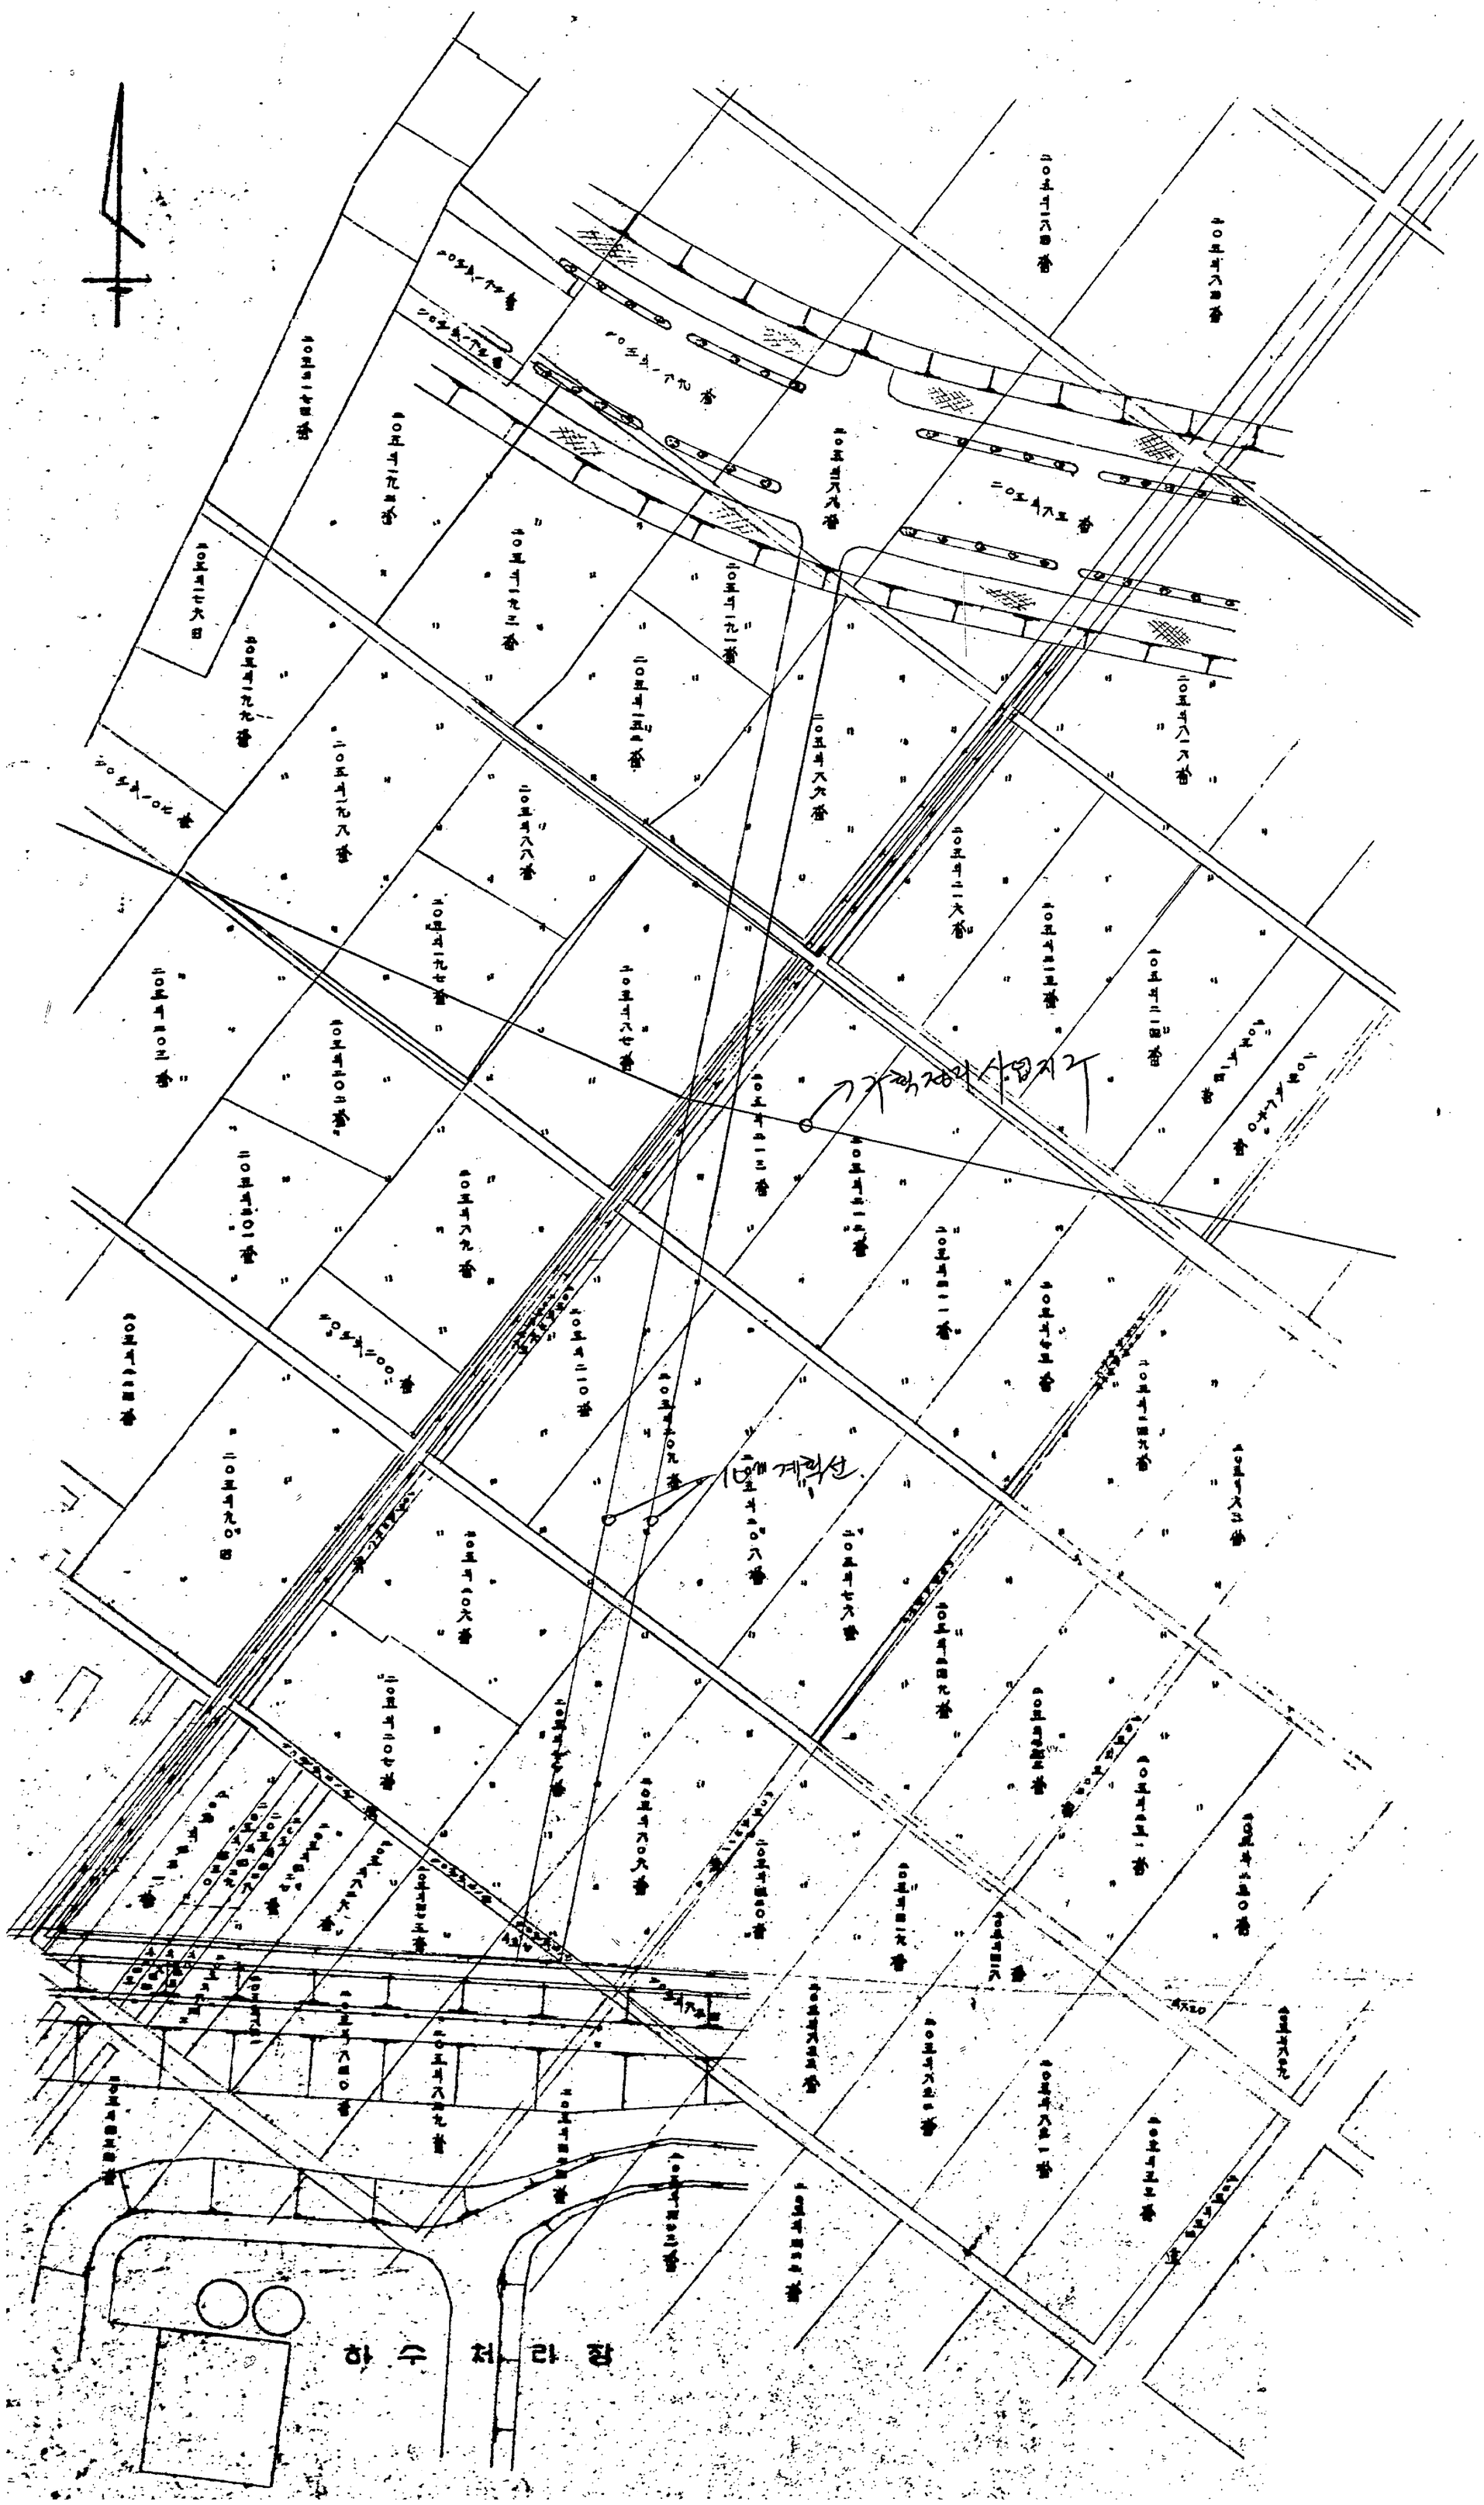
縮尺 十二百分之一