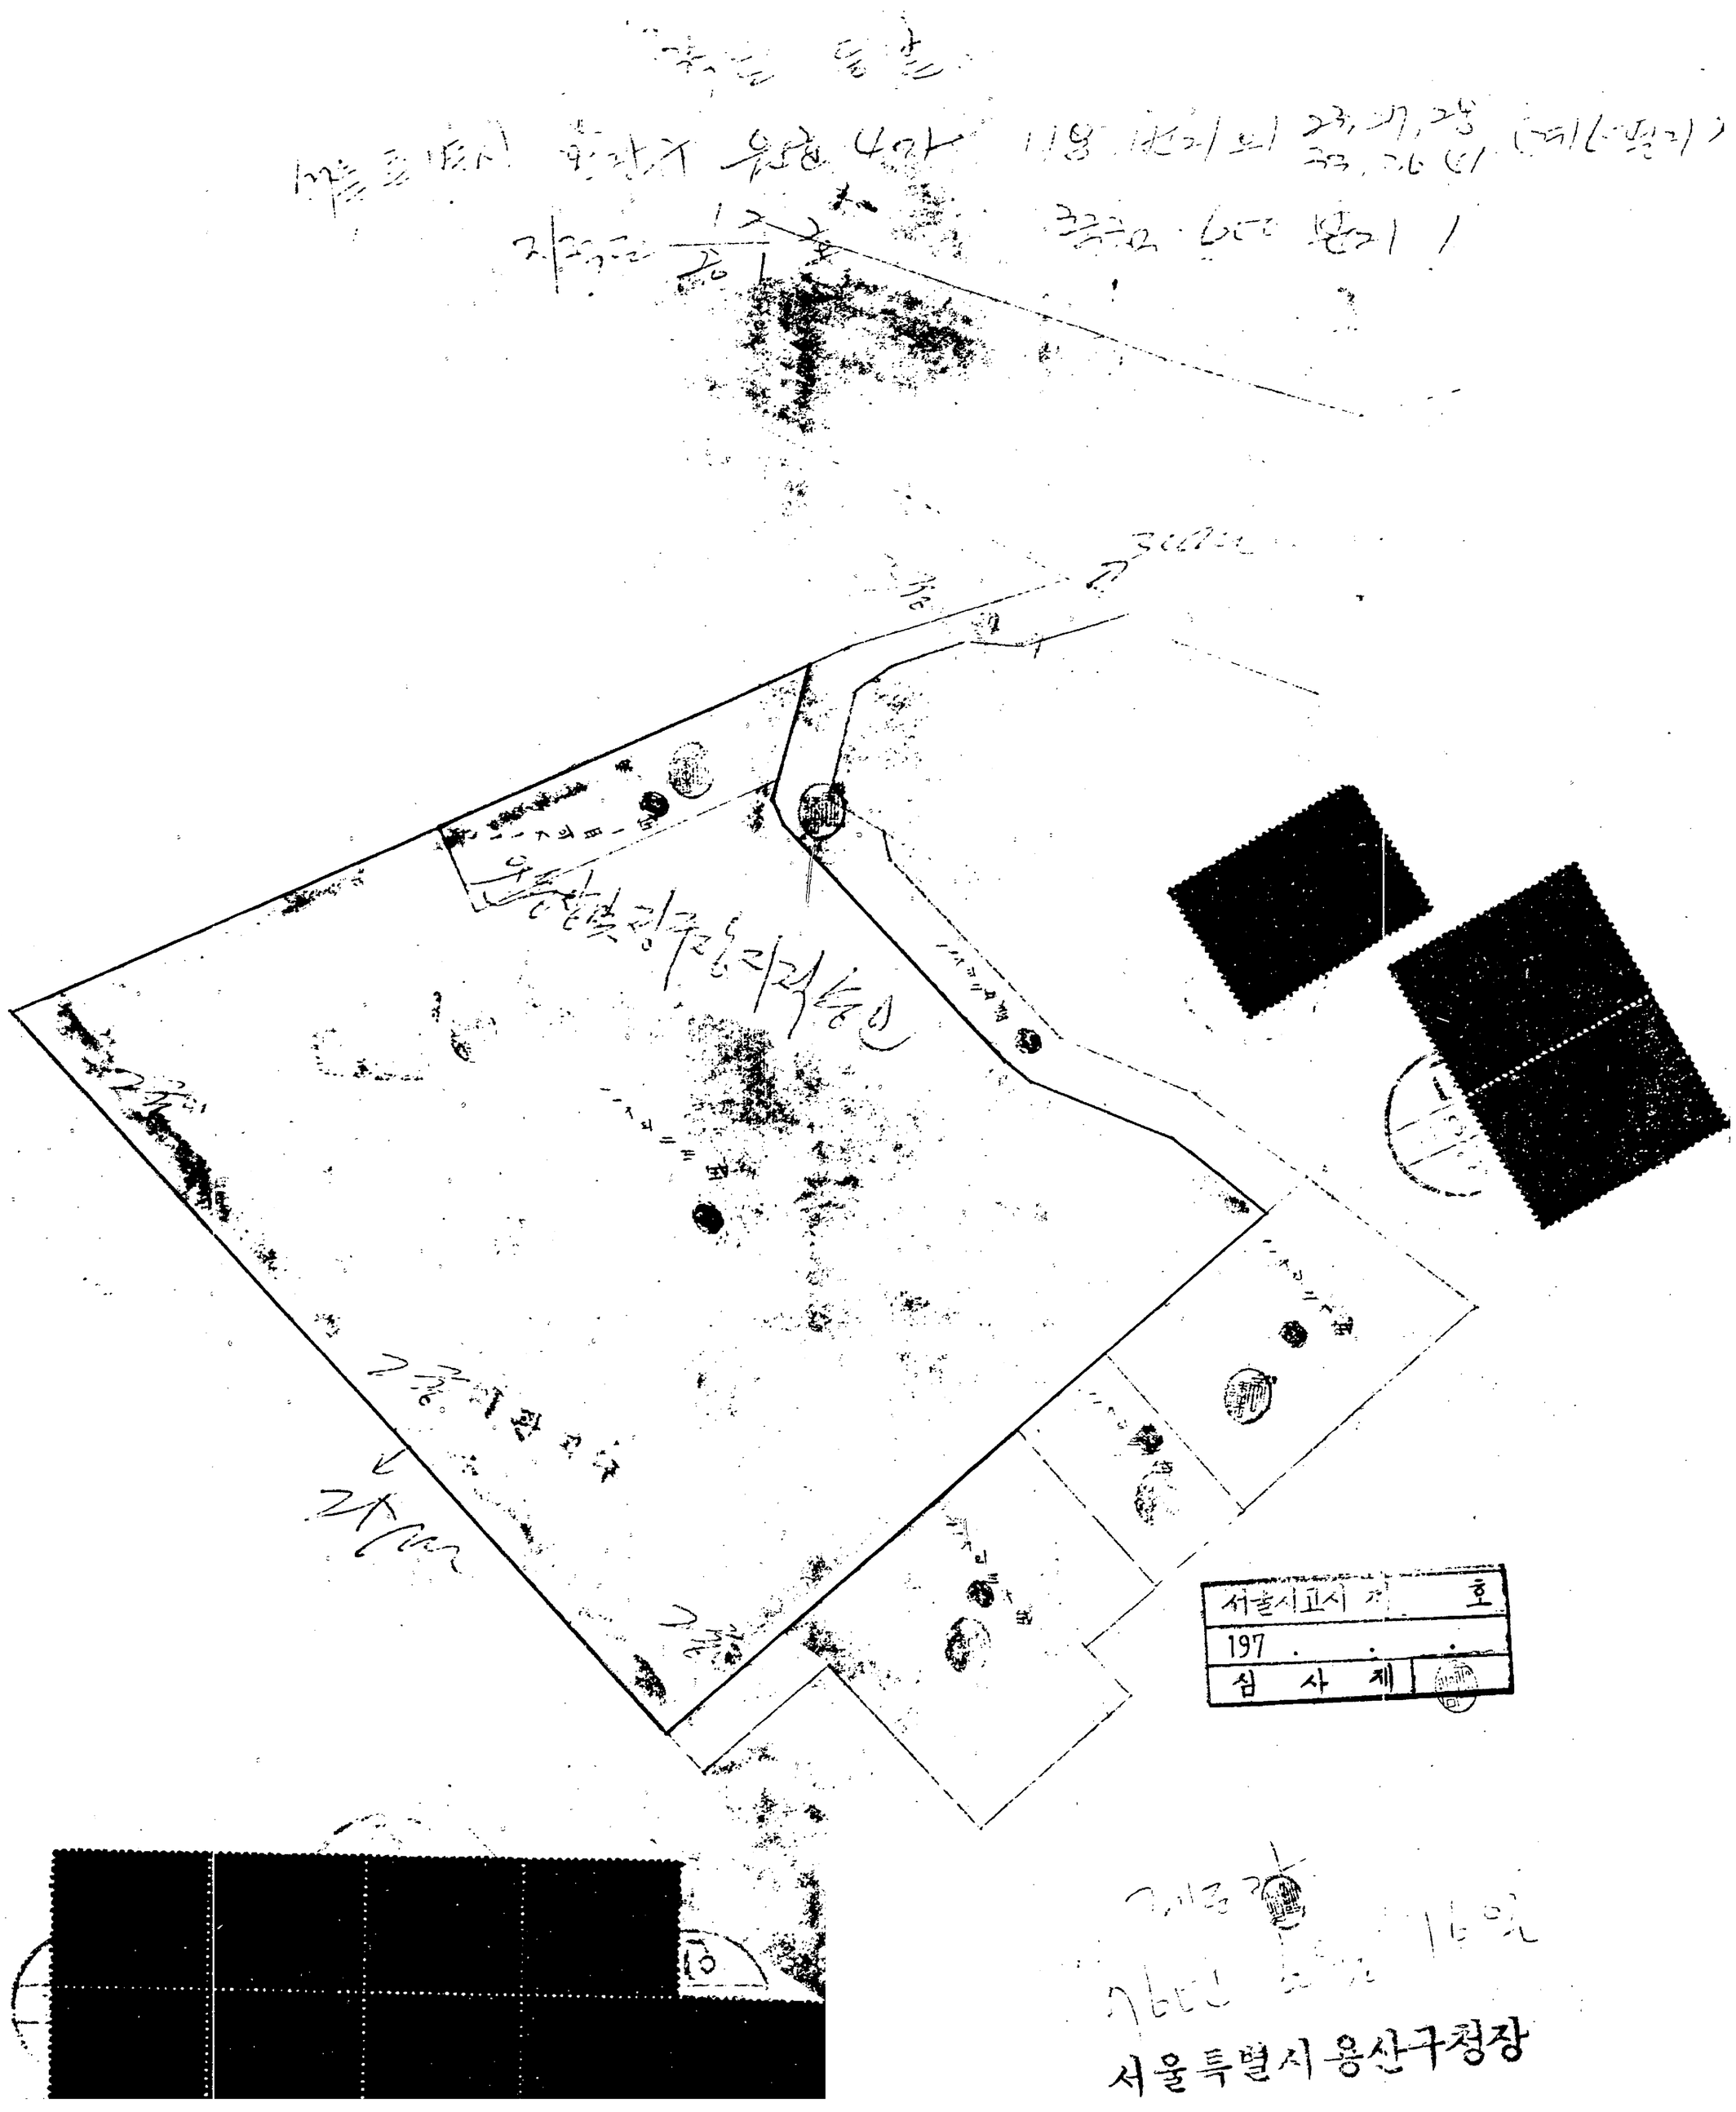

서울시고시 제 호
197 . . .
심 사 제

서울특별시 용산구청장