현황실측도

서대문구 구산동 25-1 번지

SCALE 1/600

범례
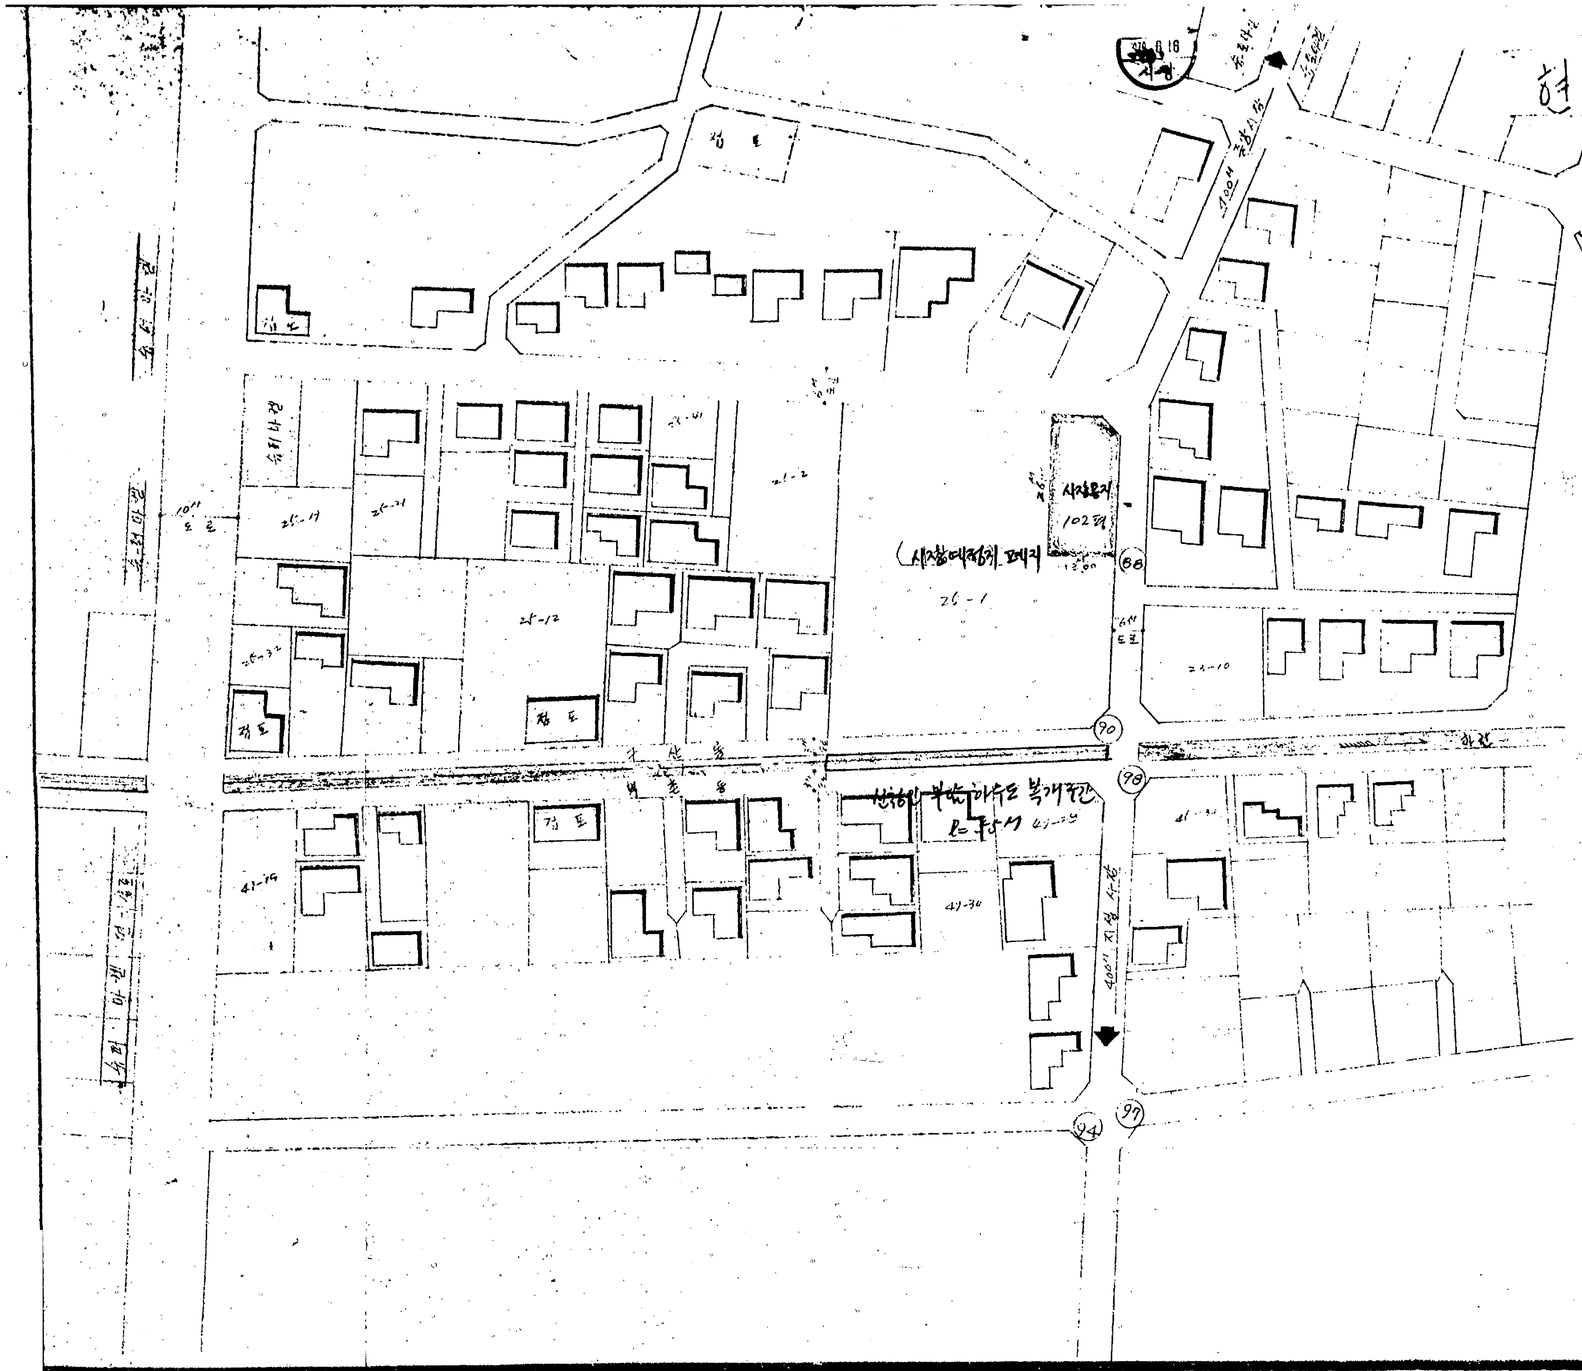
- 시장위치 면적 33.4평
- 하천 도출부분
- 수택 건축
- 도로와 관접도