



구로구 동도센트리움 앞 교차로 (현황+개선)

개선 내용

- 도로부지 set-back을 통한 진출로 위치변경
- 교통섬 확장(A≒84m²) / 보행자방호울타리 설치
- 횡단보도 및 신호기(차/보) 이설
- 과속방지턱 설치 / 고척로22길 제한속도 : 30km/h

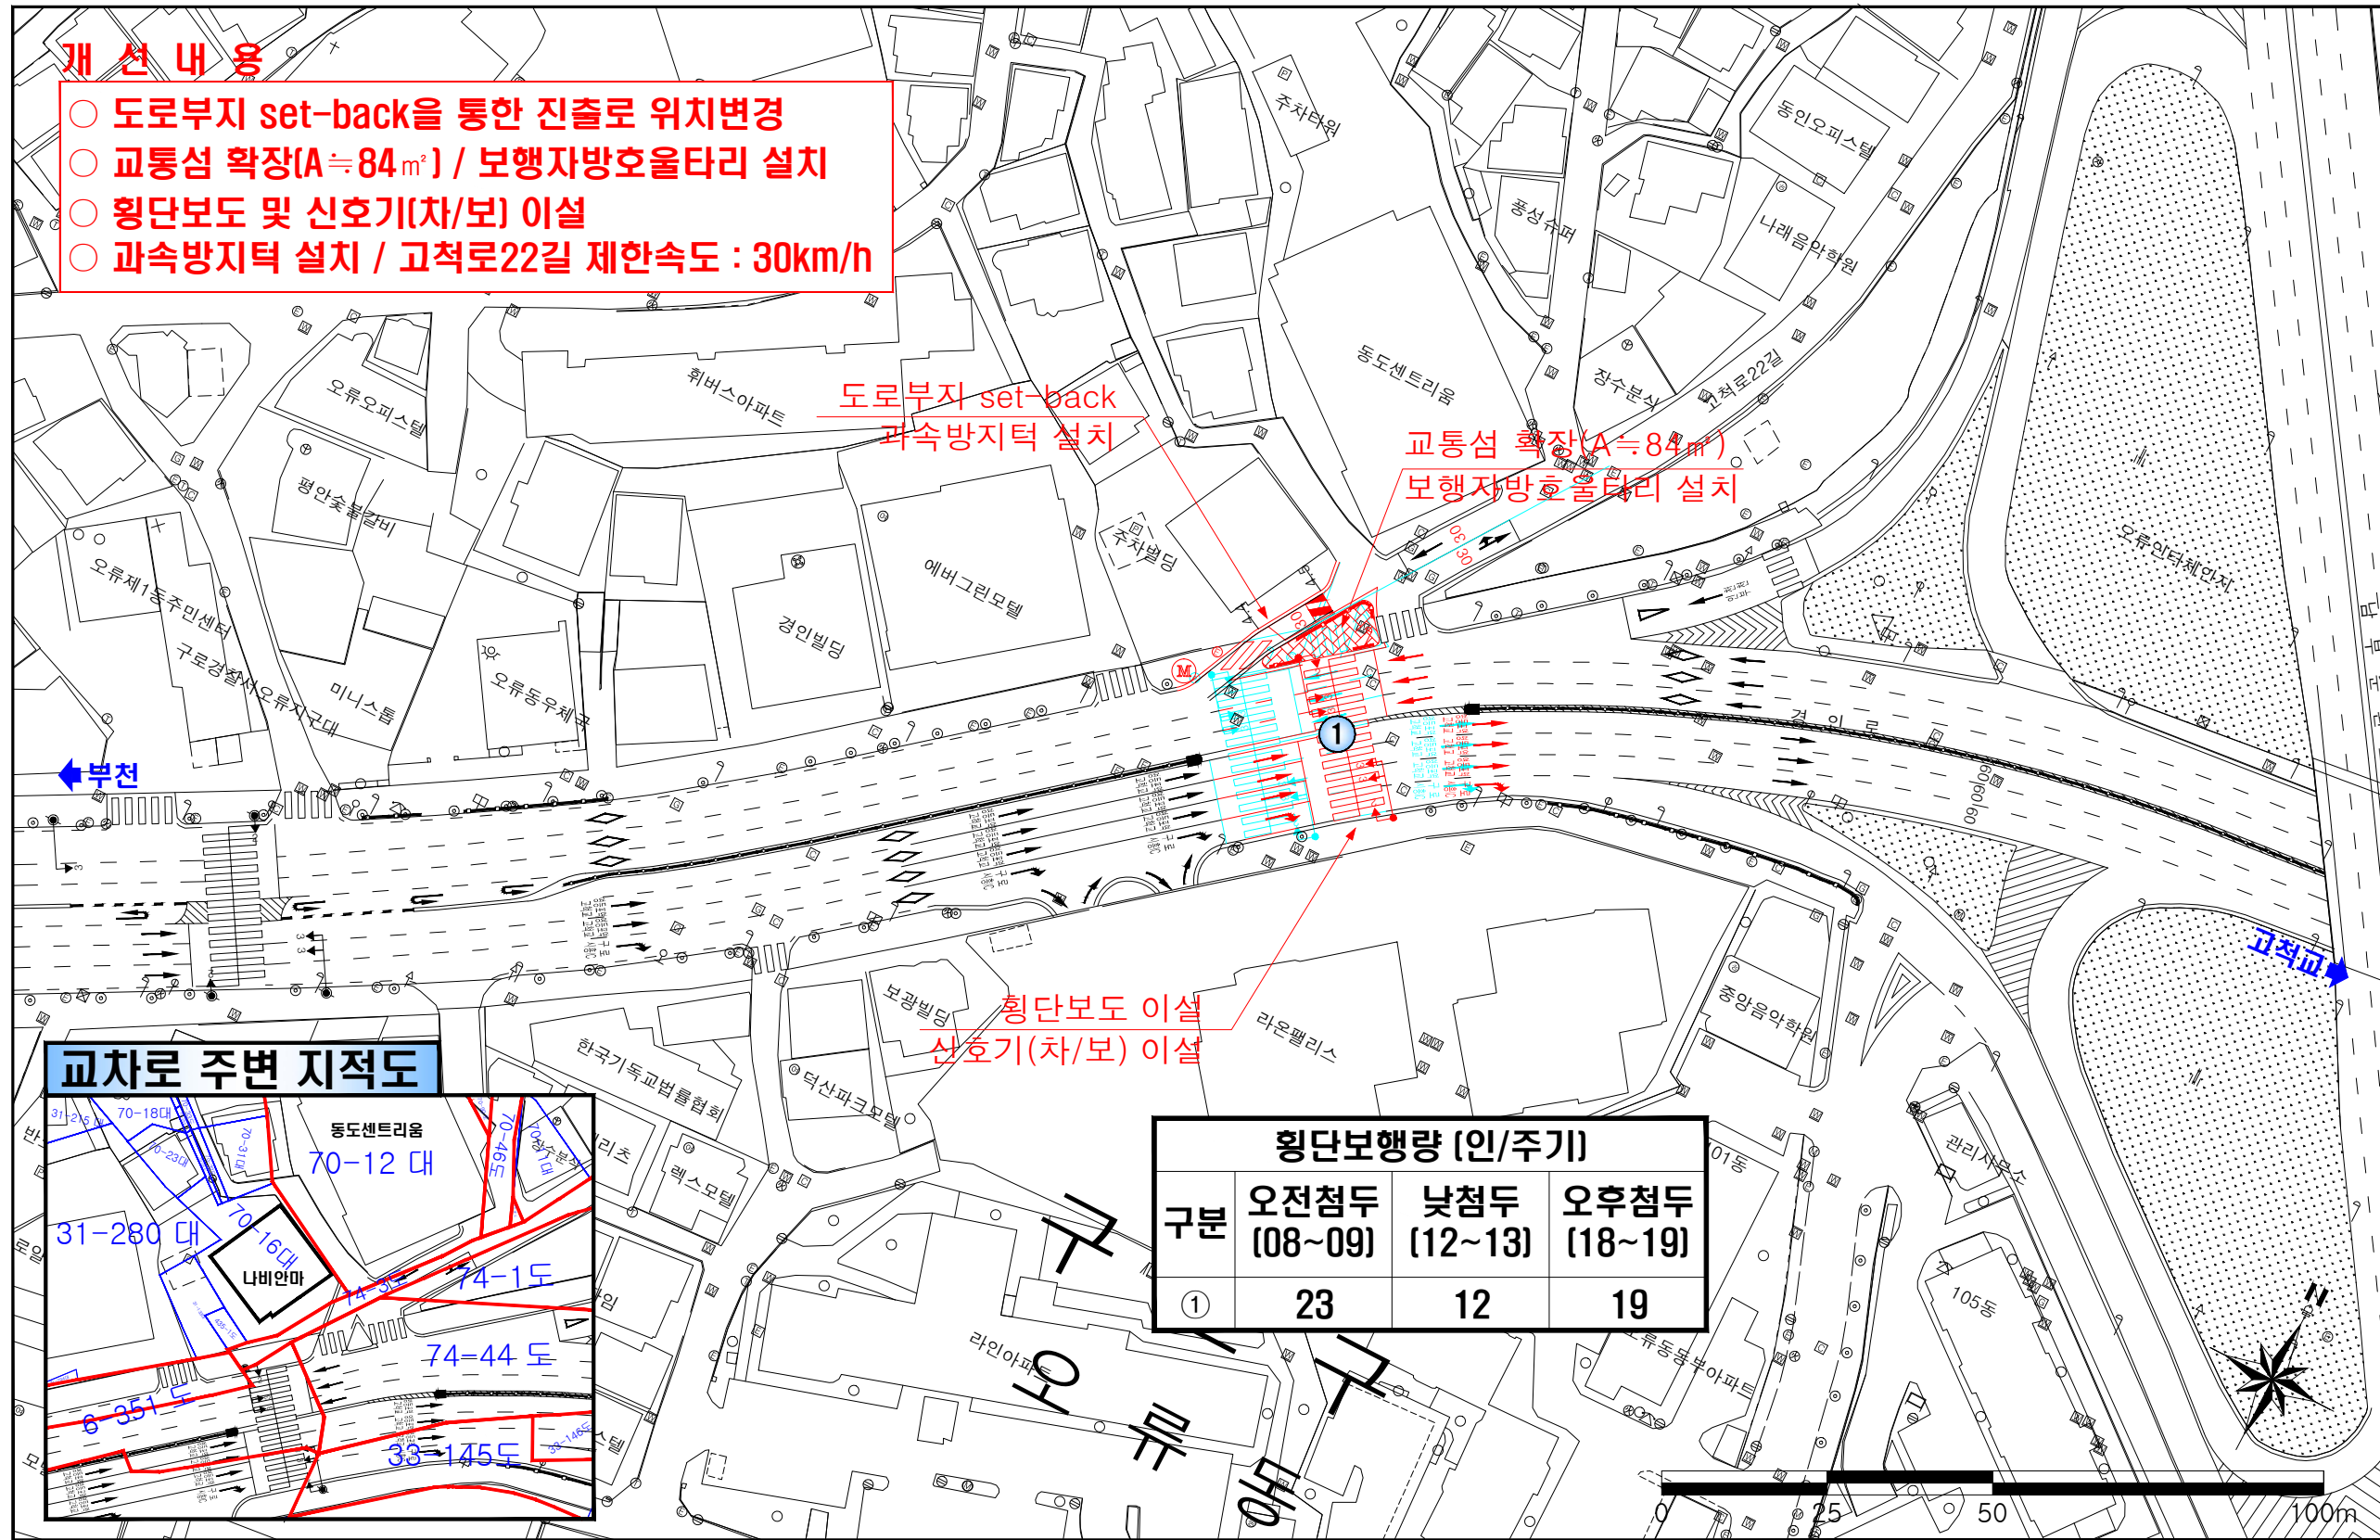

교차로 주변 지적도

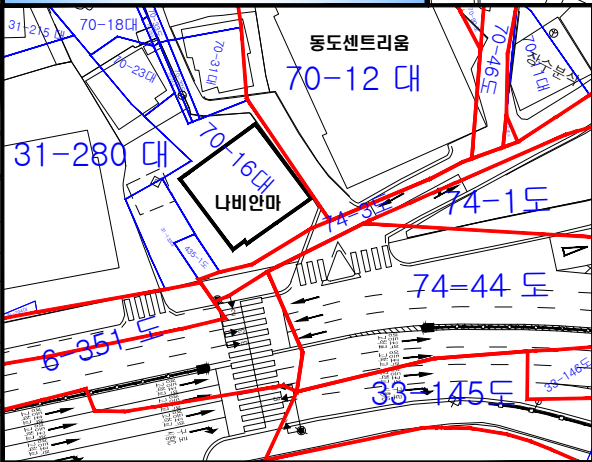

구분	오전첨두 (08~09)	낮첨두 (12~13)	오후첨두 (18~19)
①	23	12	19

KEYMAP

동도센트리움 앞 교차로

[교차로 교통량]

오전첨두시 단위:대/시

[신호현황 및 개선]

구분	Φ 1	Φ 2	Φ 3	Φ 4	주기(초)
현황	←	↑	-	-	2현시
	114(3)	30(3)	-	-	150

서울특별시	설계사	주太湖엔지니어링 <small>Total Engineering Services by Operation-network</small>	최초작성	축척 A-1 : 1 : 600 A-2 : 1 : 800 A-3 : 1 : 1,200	도면명	구로구 동도센트리움 앞 교차로(현황+개선)
	사업명		시공사		작성/검토/책임자	
2016년 도로교통소통개선 기본 및 실시설계			남궁홍 김봉권 김도영			
	개정번호	일자	개정 사유	작업자	검토자	책임자
						40매